


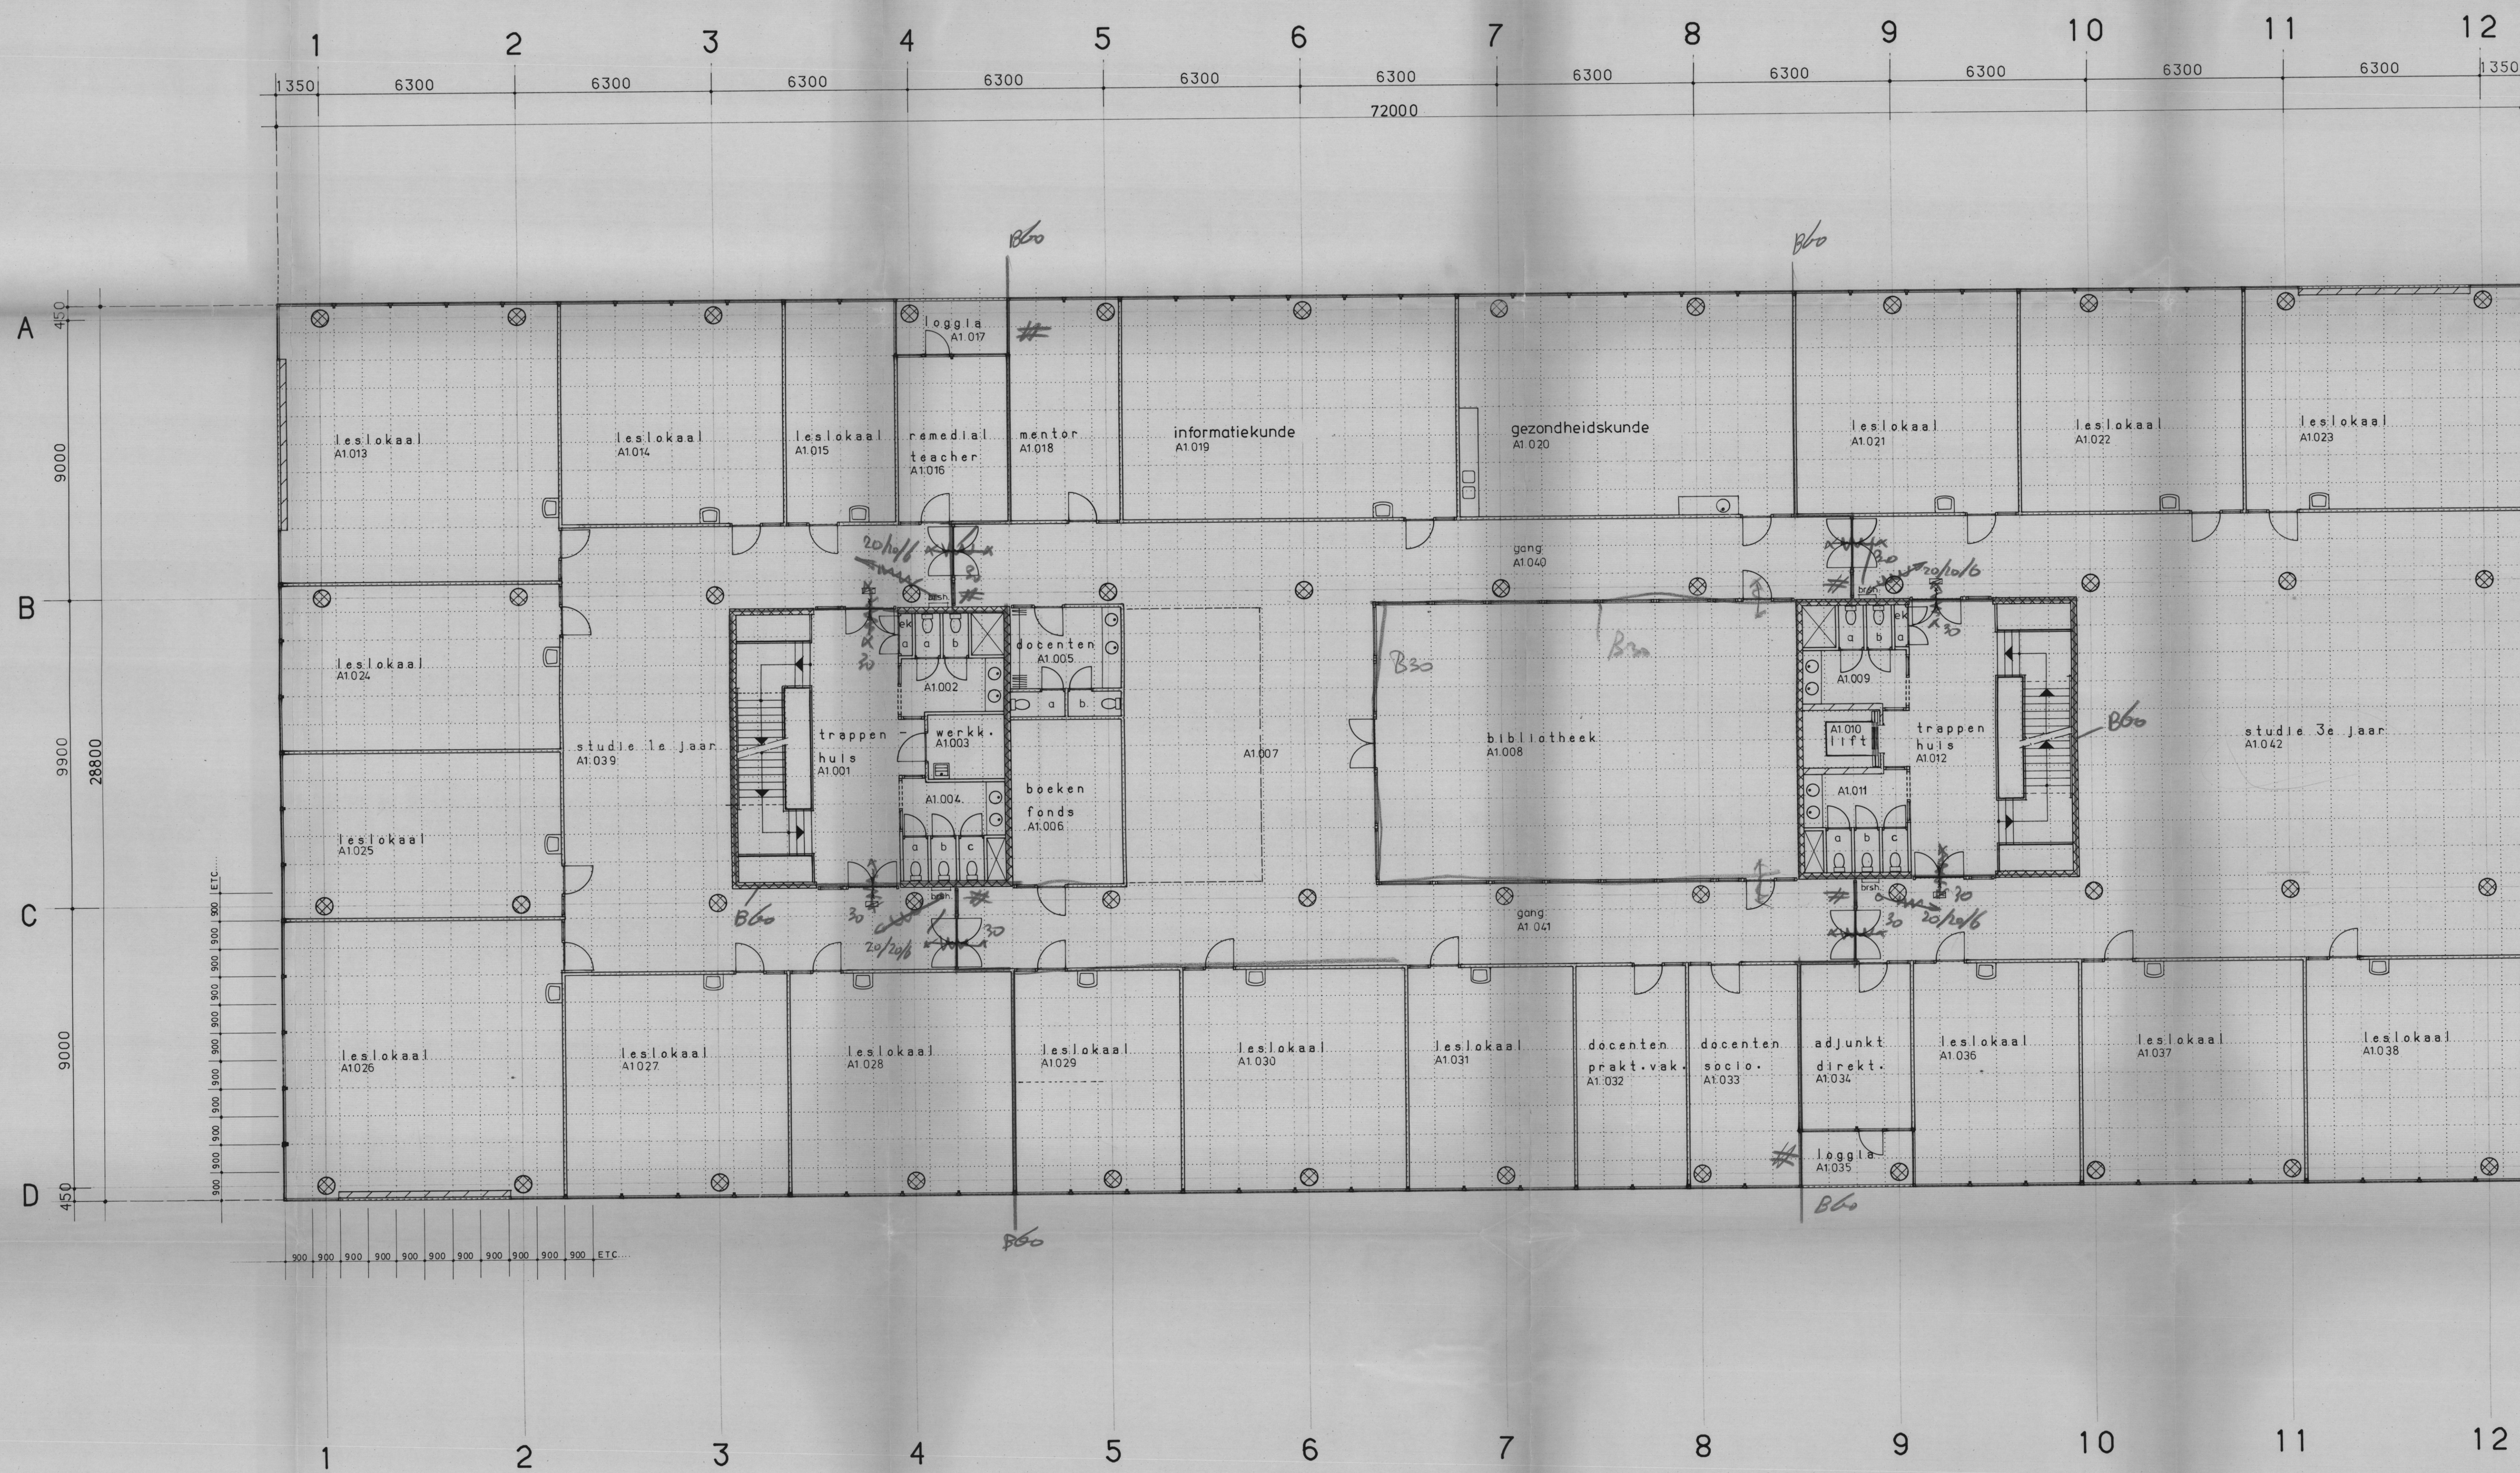

- ⊗ betonkolom 500/500
- ▤ betonwand 200 mm
- ▨ poriso 210 mm + isostuc
- ▧ gasbeton 200 mm
- ▩ metselwerk 100/200 mm
- ▬ gipswand 100 mm
- uitgang
- \$ panieksluiting
- ⌂ brandwerende deur 60 min.
- ⌂ brandwerende deur 60 min.
- ⌂ brandwerende deur 30 min.

23527

BUITENDIENST
15 MEI 1988
AFGEDAAN

BESPREKING
d.d. 24-6-88
Beproefde teken:
BRW: Keesse
BAWI: J. de Bree

**Campman
Tennekes
de Jong**
architecten

buur voor architectuur
konstruktie en interieur
leden van de bond van
nederlandse architecten
hardewijkweg 2
postbus 491
2800 AL grouta
telefoon 0180-27555
■ constructie
■ nonstructie
■ interieur

B.W.T.
B1 8800105 19MEI88
CR.

scholengemeenschap
zuidvalland den haag
plattegrond 1e verd
bestektekoning

gew.
datum: 9-5-1988
schaal: 1 : 100
formaat: A1
werkst.: 3264
A1-PG-01

23527 +++ AO
1 0103 1-1 24-06-1988 05
235129