


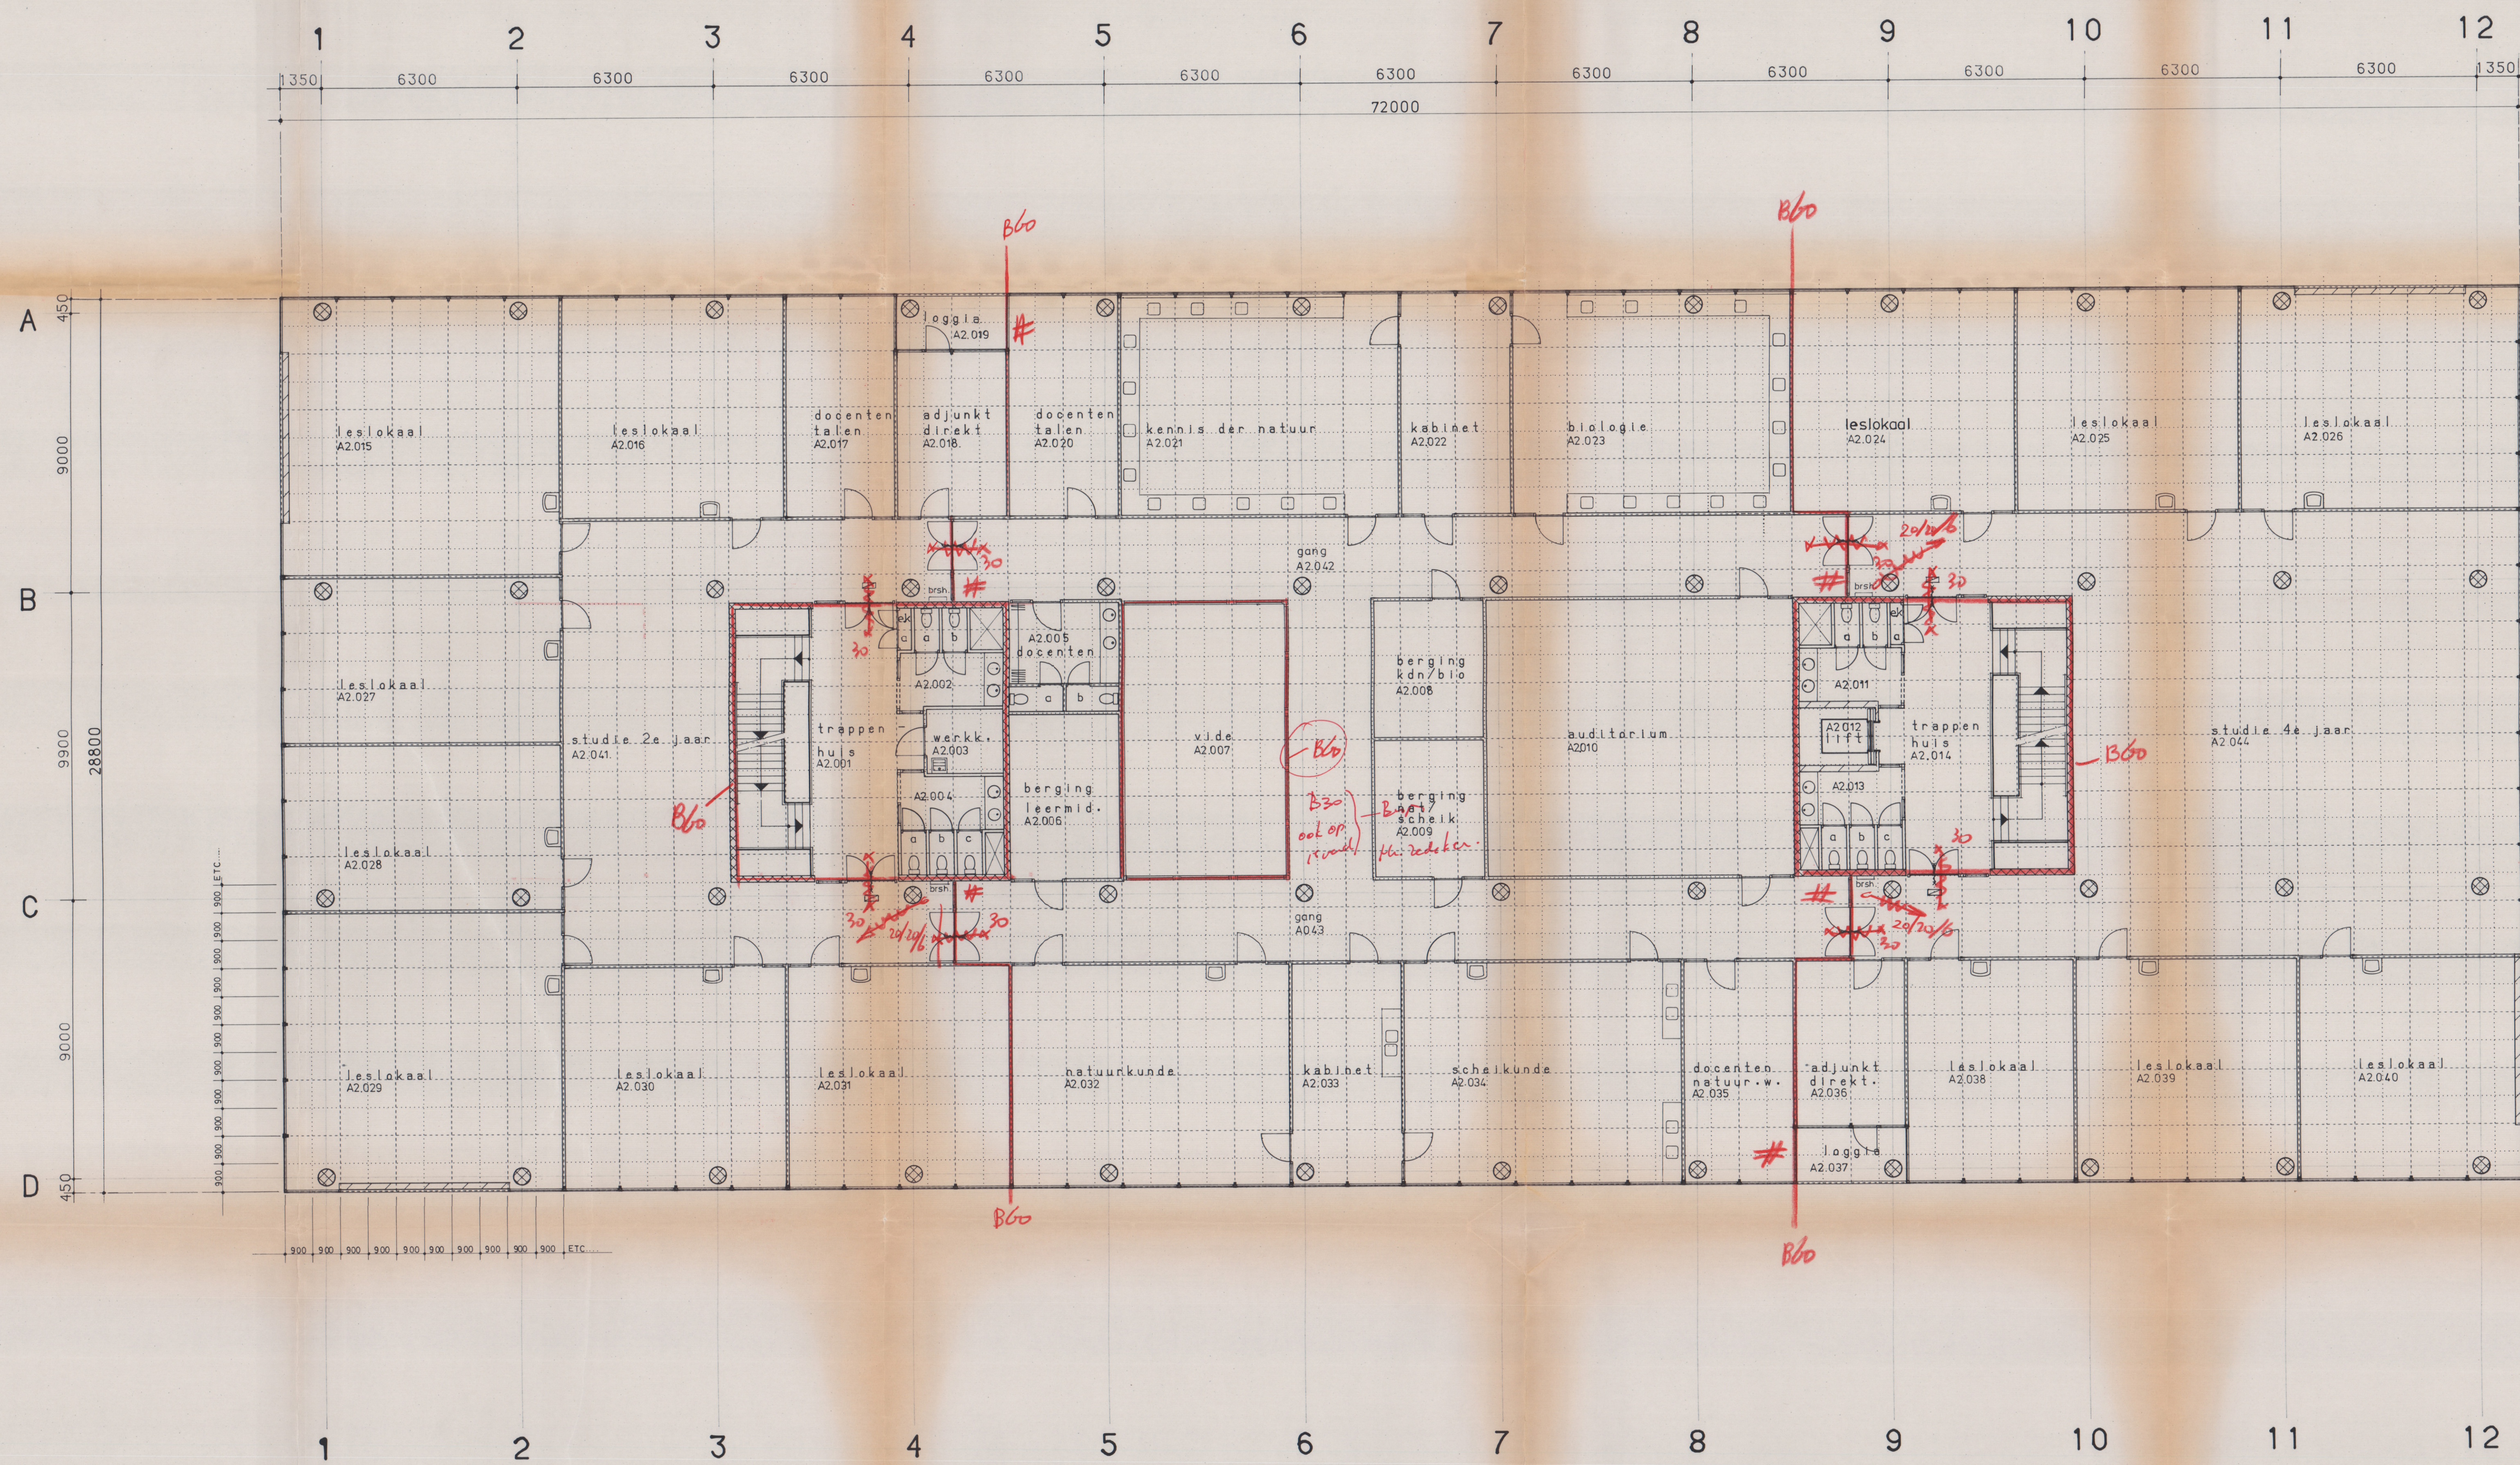

- ⊗ betonkolom 500/500
- ▤ betonwand 200 mm
- ▥ poriso 210 mm + isostuc
- ▧ gasbeton 200 mm
- ▨ metselwerk 100/200 mm
- ▩ gipswand 100 mm
- uitgang
- \$ panieksluiting
- ⌋ brandwerende deur 60 min.
- ⌋ brandwerende deur 60 min.
- ⌋ brandwerende deur 30 min.

23527

BUITENDIENST
15 MEI 1991
AFGEDAAN

BESPREKING
d.d. 24-6-88
Besproken door:
BRW: J.P.A.
BAWT: J.P.A.

**Campman
Tennekes
de Jong**
architecten

buro voor architectuur
constructie en interieur
leden van de bond van
nederlandse architecten
hardewijkweg 2
postbus 481
2800 AA gouda
telefoon 01820-27555

B.V.T.
B18800105 19MEI88
CR.

scholengemeenschap
zuidvalland den haag
plattengrond 2e verd
bestektekening

gen.
datum: 9-5-1988
schaal: 1 : 100
formaat: A 0
werk: 3264
tekening: A2-PG-01

23527+++ A0
1 0104 1-1 24-06-1988 05
#3831304