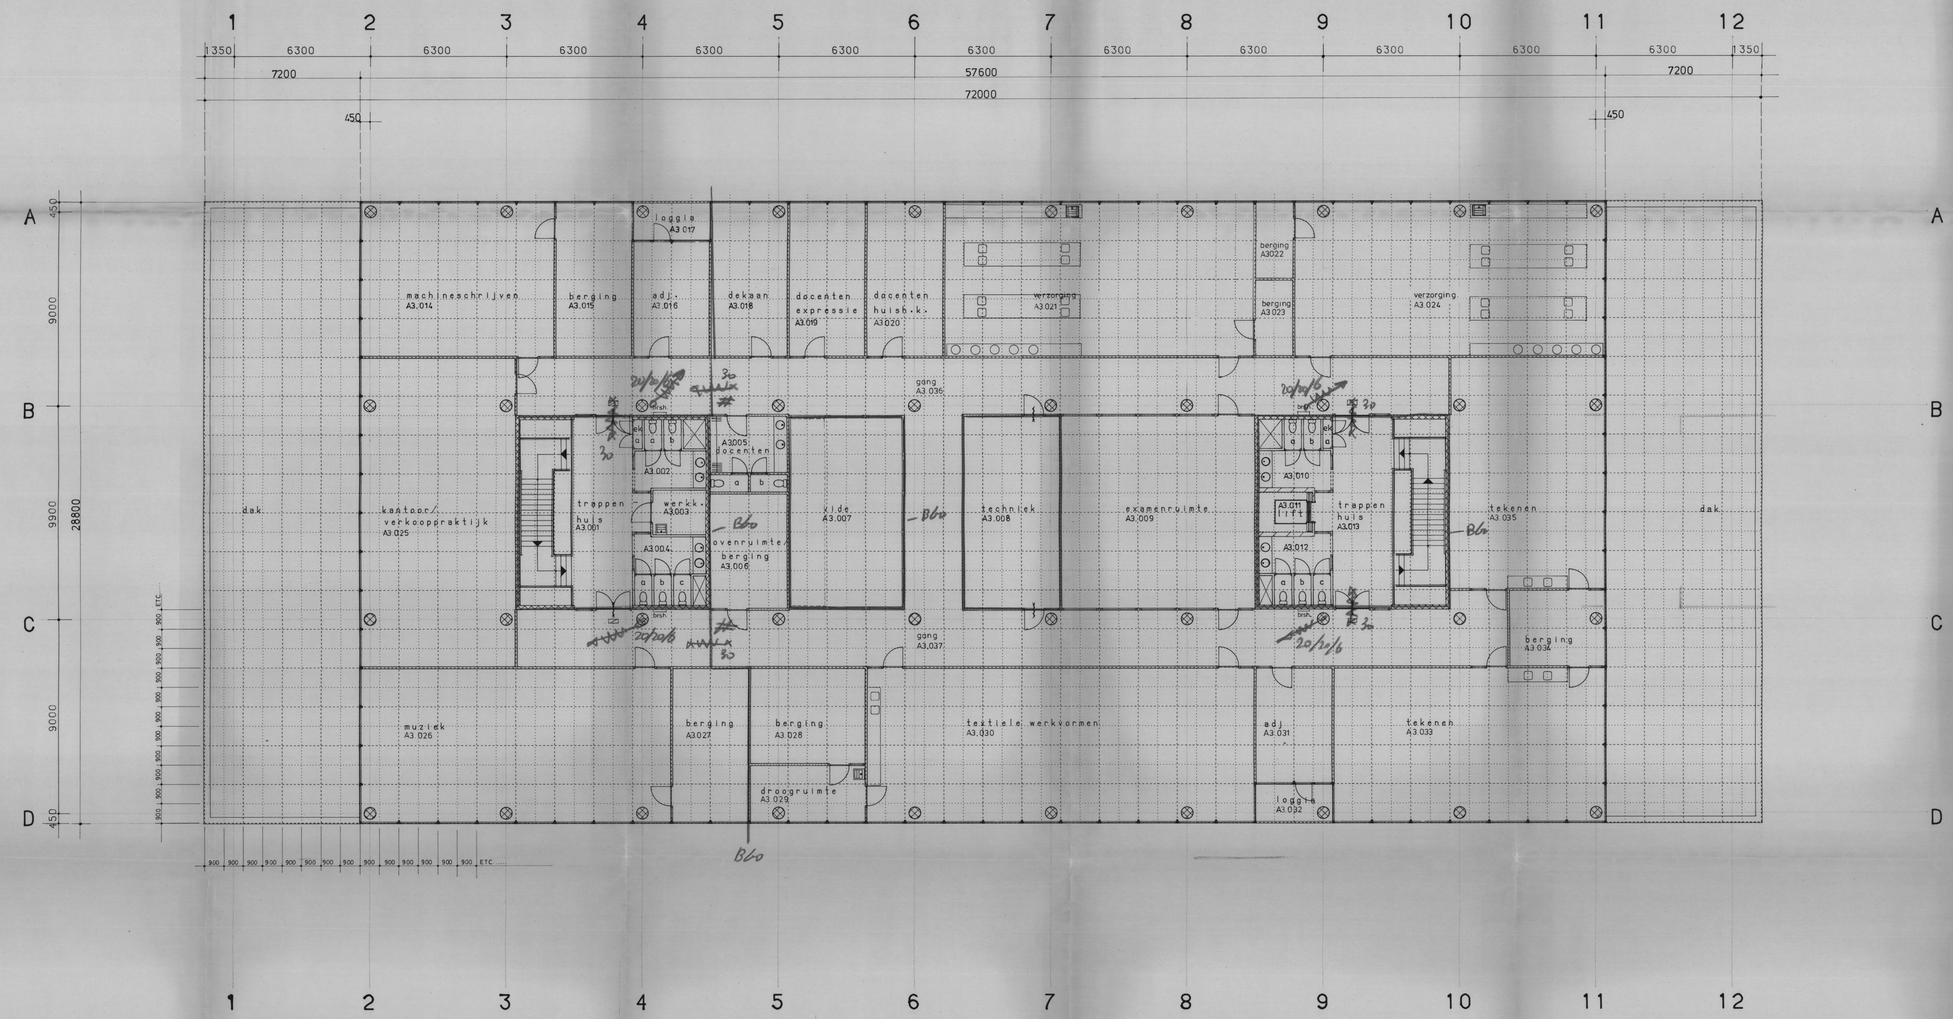

betonkolom ø 500/ø 600

betonwand 200 mm

poriso 210 mm + isostuc

gasbeton 200 mm

metselwerk 100/200 mm

gipswand 100 mm

uitgang

paniekslui ting

brandwerende deur 60 min.

brandwerende deur 60 min. band

rookwerende deur 30 min.

23527 2

BUITENDIENST
15 MEI 1991
AFGEDAAN

BESPREEKBESLISSING
d.d. 24.6.88
Beoordeeld door:
BRW: Rooaaa
BAWT: v.d. Berg

23527 +++ A0
1
0106 1-1 05
24-06-1988
3831331

Campman Tennekes de Jong
architekten

buro voor architektuur konstruktie en interieur
leden van de bond van nederlandse architekten

hardenwijkweg 2
postbus 491
2800 AL gouda
telefoon 01820-27555

architektuur
konstruktie
interieur

B.W.T.
B: 8800105 19MEI88
CR.

scholengemeenschap
zuidwalland den haag

betreft: plattegrond 3e verd

tekening: bestektekening

gew.:
datum: 9-5-1988
schaal: 1 : 100
formaat: A 0
werknr.: 3264
A3-PG-01