


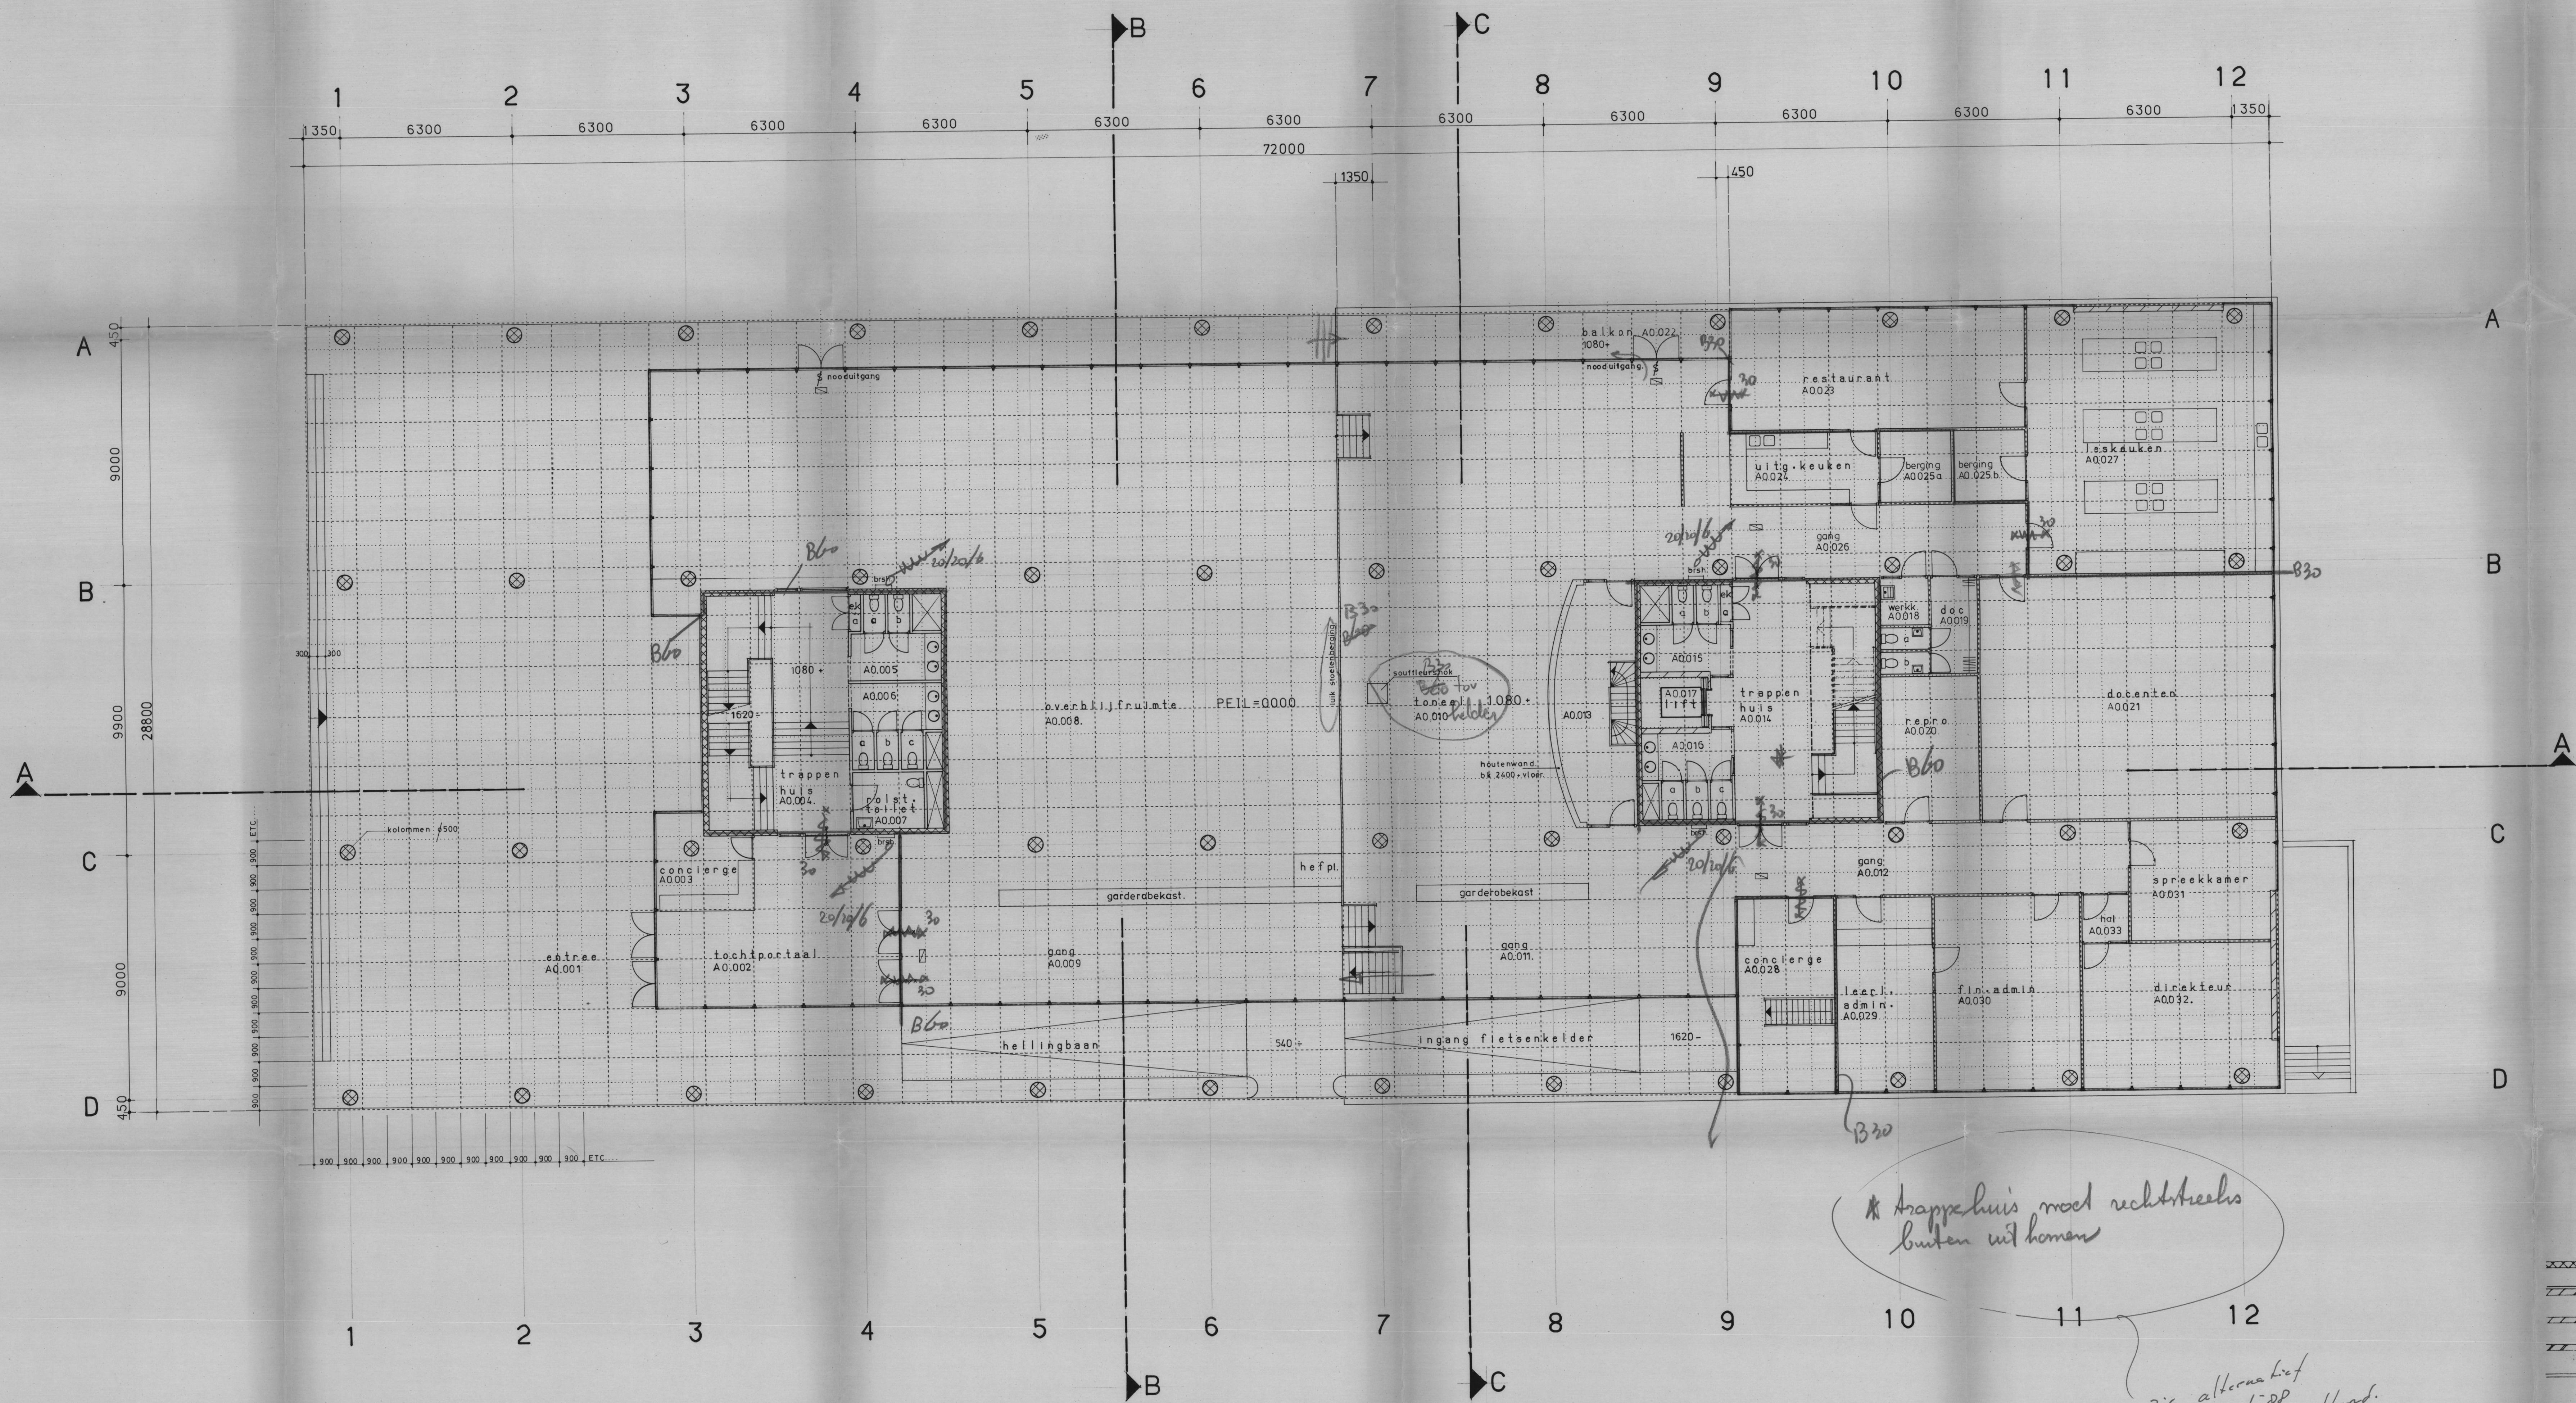

- ⊗ betonkolom 500/500
- ▤ betonwand 200 mm
- ▥ poriso 210 mm + isostuc
- ▧ gasbeton 200 mm
- ▨ metselwerk 100/200 mm
- ▩ gipswand 100 mm
- uitgang
- \$ panieksluiting
- ⌂ brandwerende deur 60 min.
- ⌂ brandwerende deur 60 min.
- ⌂ rookwerende deur 30 min.

23527

BESPREKING
d.d. 24-6-88
Bew: R.
BWT: J. v. B.

**Campman
Tennekes
de Jong**
architecten
buro voor architectuur
constructie en interieur
leden van de Bond van
nederlandse architecten
harderwijk 2
postbus 491
2800 AL gouda
telefoon 0180-27555

BUITENDIENST
15 MEI 1991
AFGEDAAN
B.W.T.
B1 8800105 19MEI88
CR.

scholengemeenschap
zuidvalland den haag

betreff: plattegrond begane grond.
tekening: bestektekening

gew. 9-5-1988
datum: 1:100
formaat: A
werk: 326
A0-PG-01