


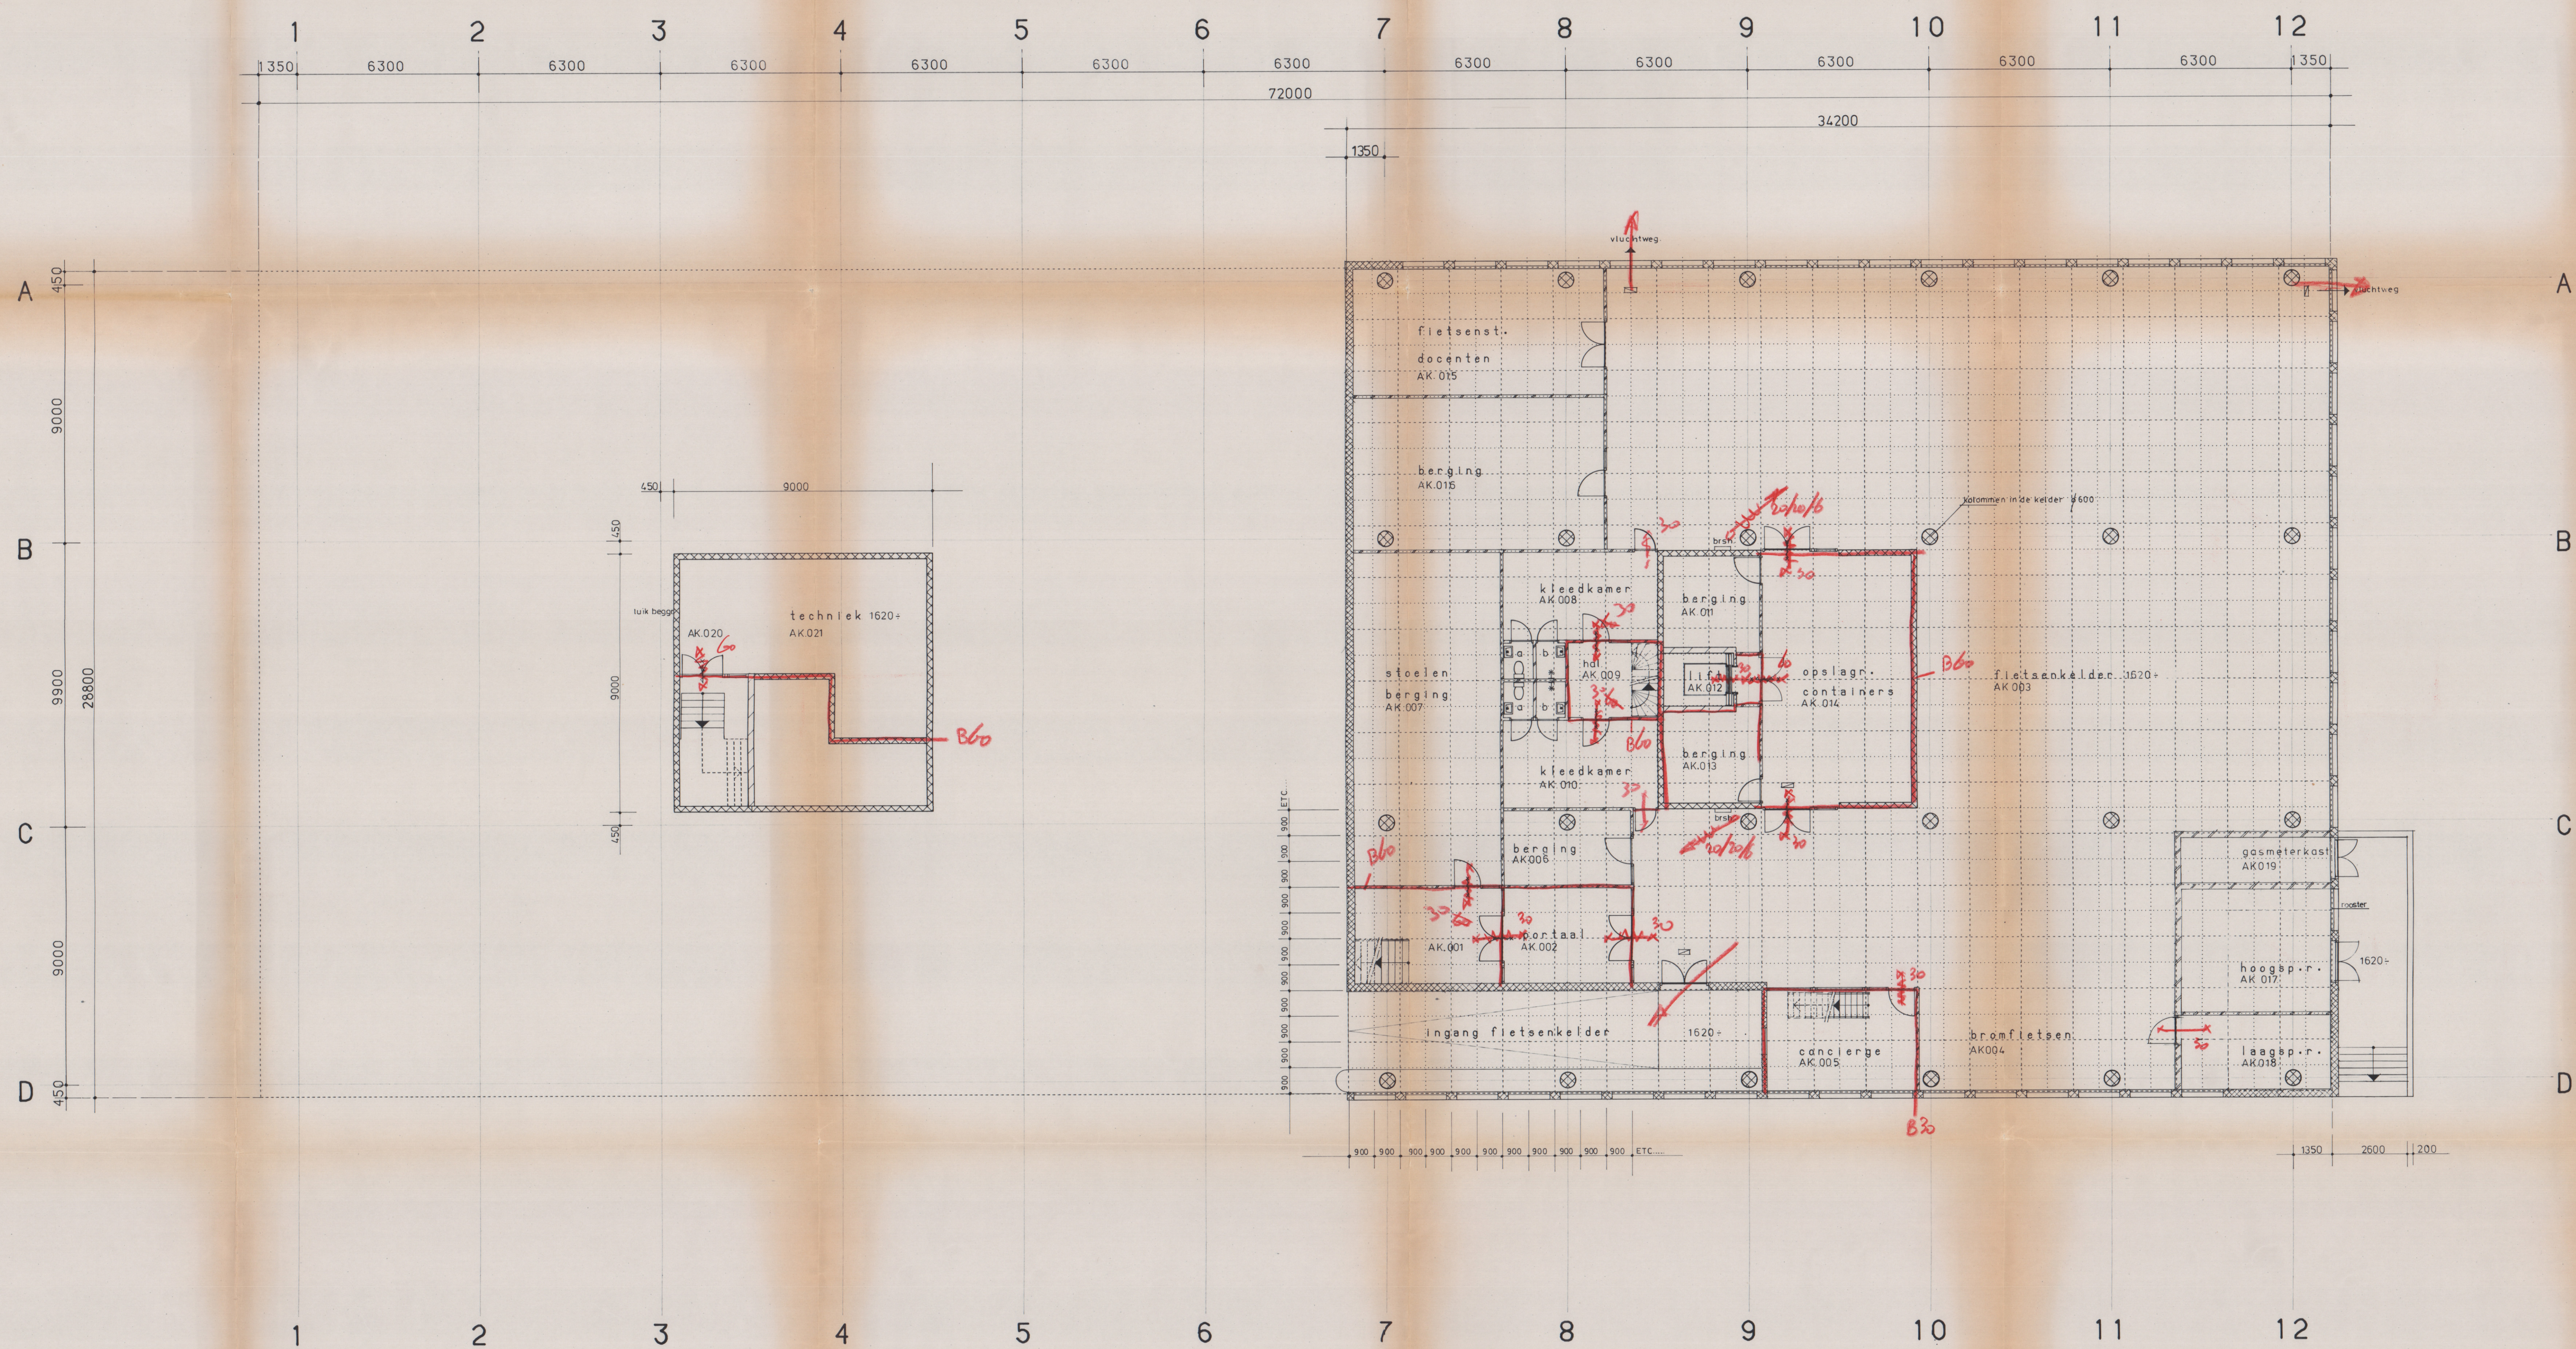

- ⊗ betonkolom 500/600
- betonwand 200 mm
- poriso 210 mm + isostuc
- gasbeton 200 mm
- metselwerk 100/200 mm
- gipswand 100 mm
- uitgang
- \$ panieksluiting
- brandwerende deur 60 min.
- brandwerende deur 60 min.
- rookwerende deur 30 min.

23527

BUITENDIENST
15 MEI 1991
AFGEDAAN

BESPREKING
d.d. 24.6.89
BRW: *Rooske*
BWT: *vo. Bets*

**Campman
Tennekes
de Jong**
architecten

buro voor architectuur
interieur en landschap
leden van de bond van
roeiende architecten

harderijweg 2
postbus 491
2800 AL gouda
telefoon 01820 27555

architectuur
interieur

B.V.T.
01 8800105 19ME188
CR.

scholengemeenschap
zuidwalle den haag

plattegrond kelder
bestektekening

gww.
datum: 9-5-1988
schaal: 1 : 100
formaat: A 0
werk: 3264
AK-PG-01

23527 +++ AO
0108 1-1 05
24-06-1988
#383135#