
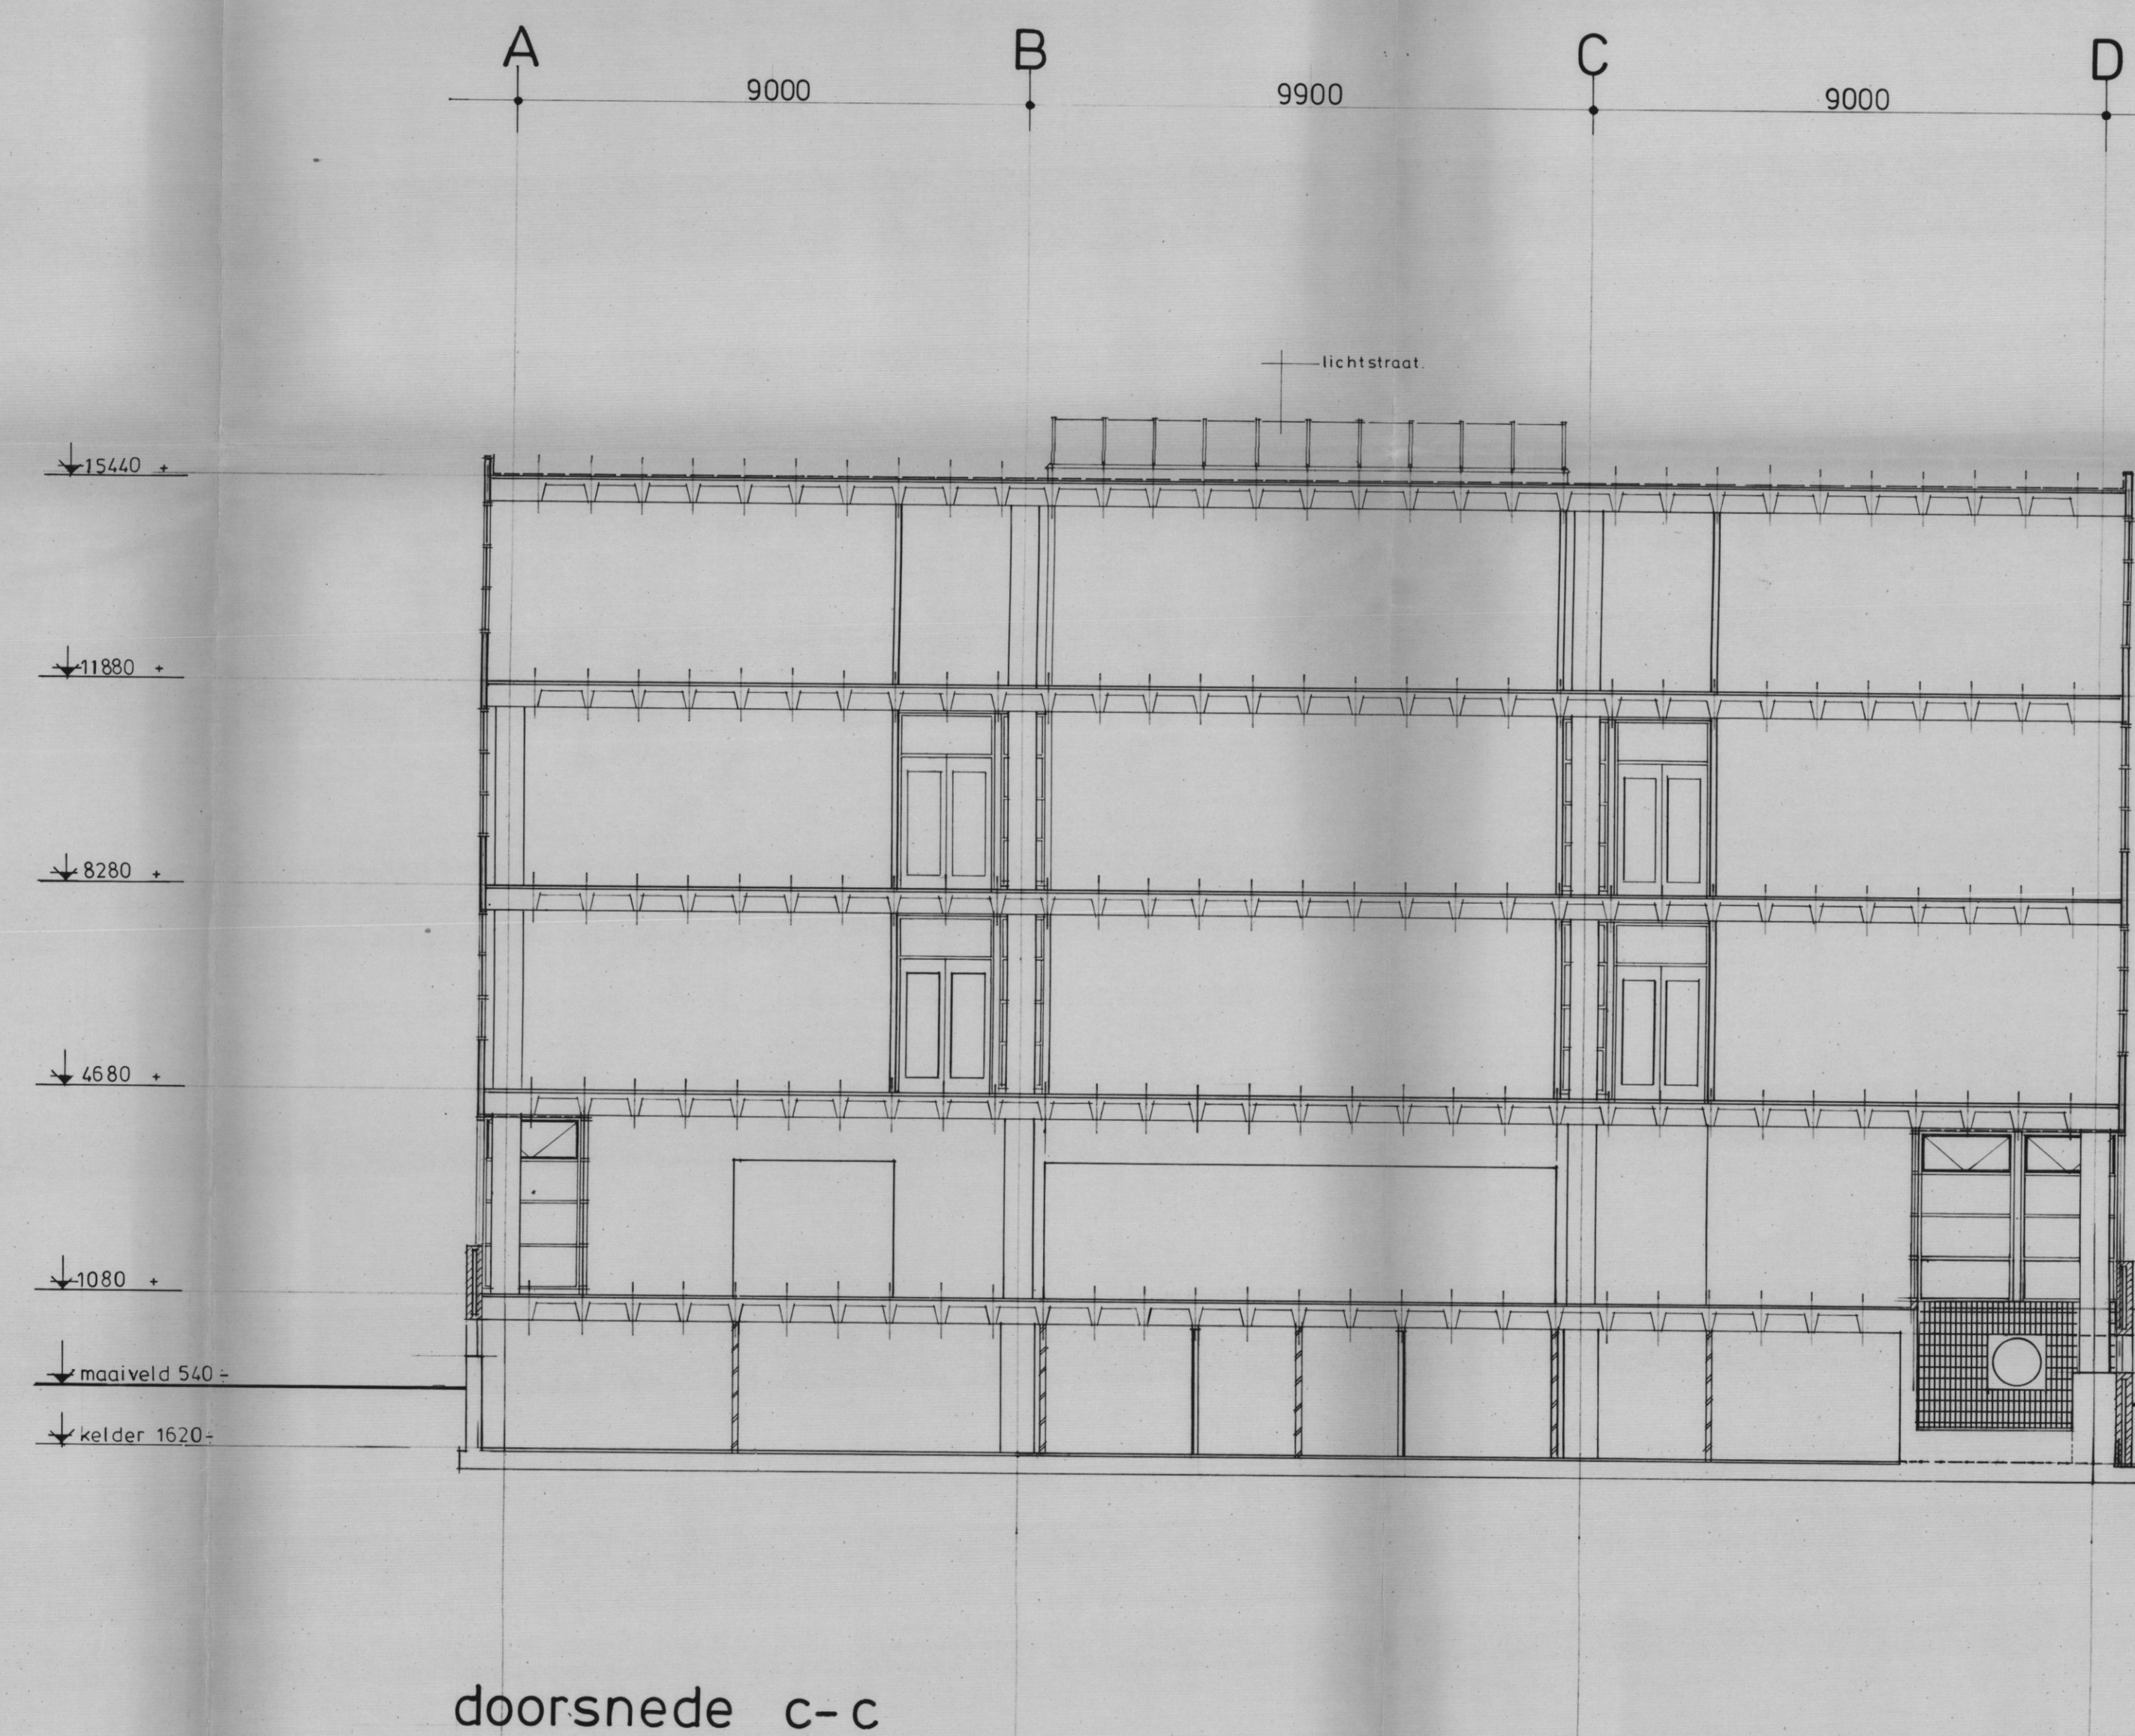
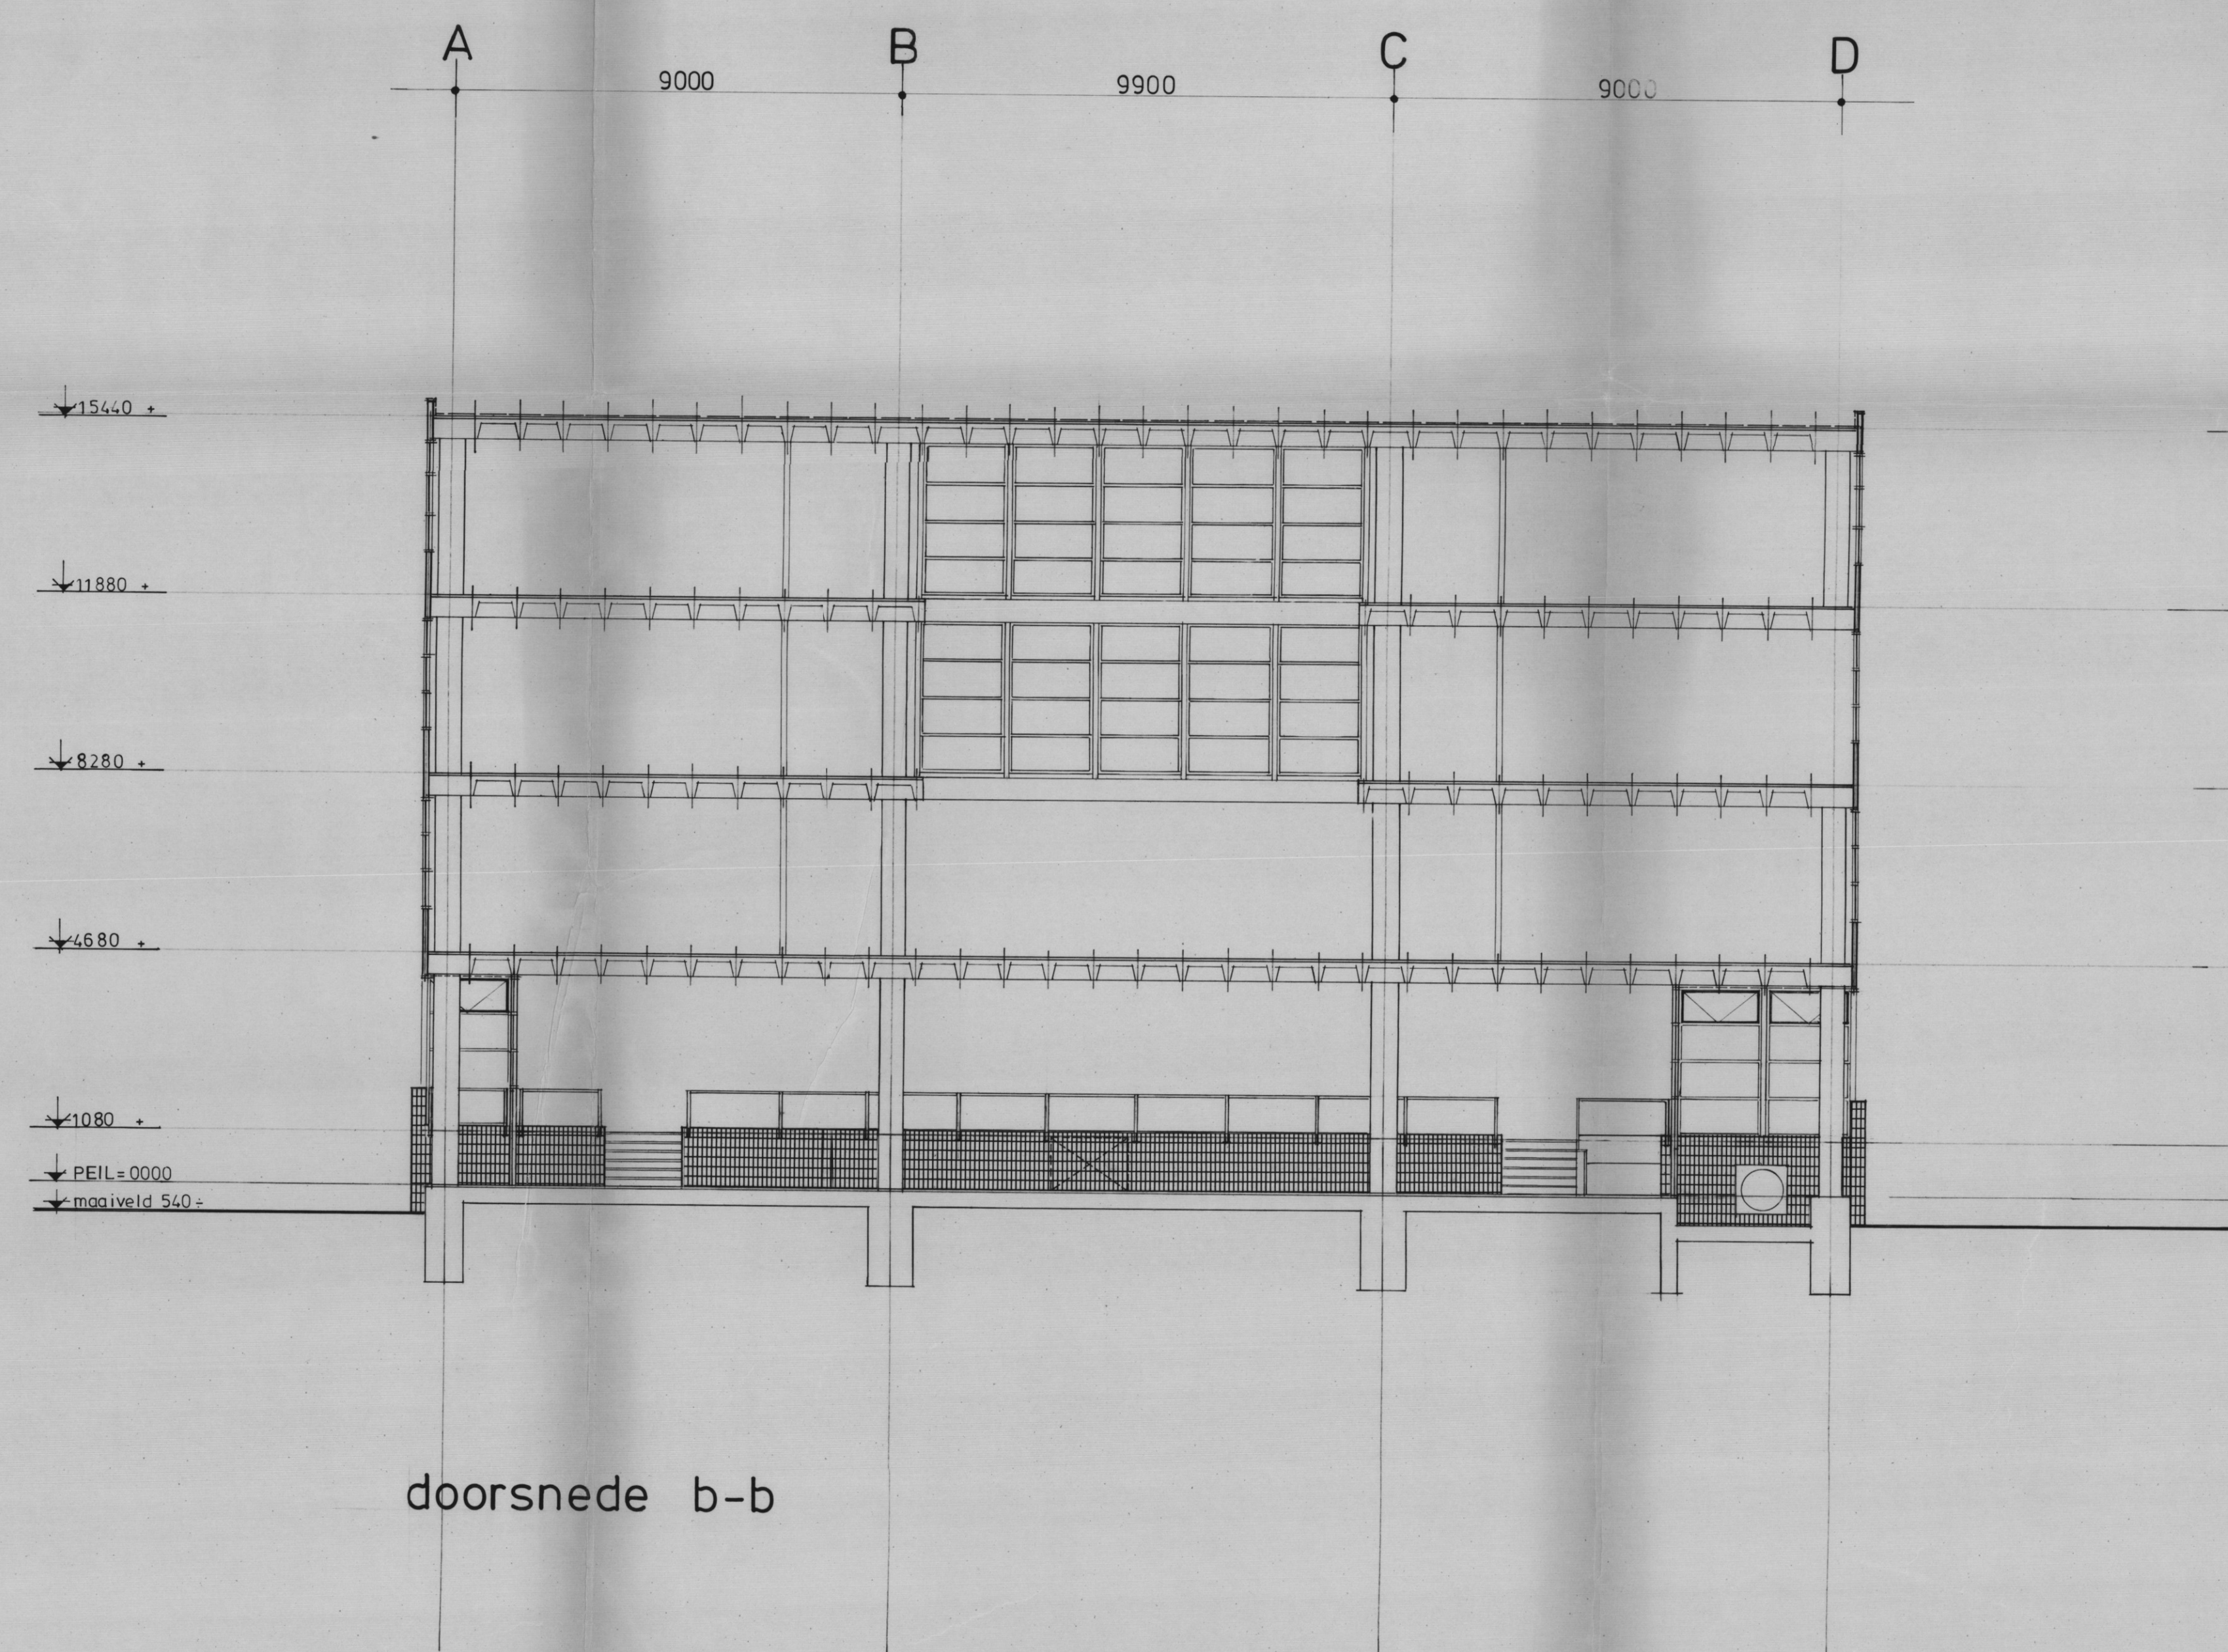


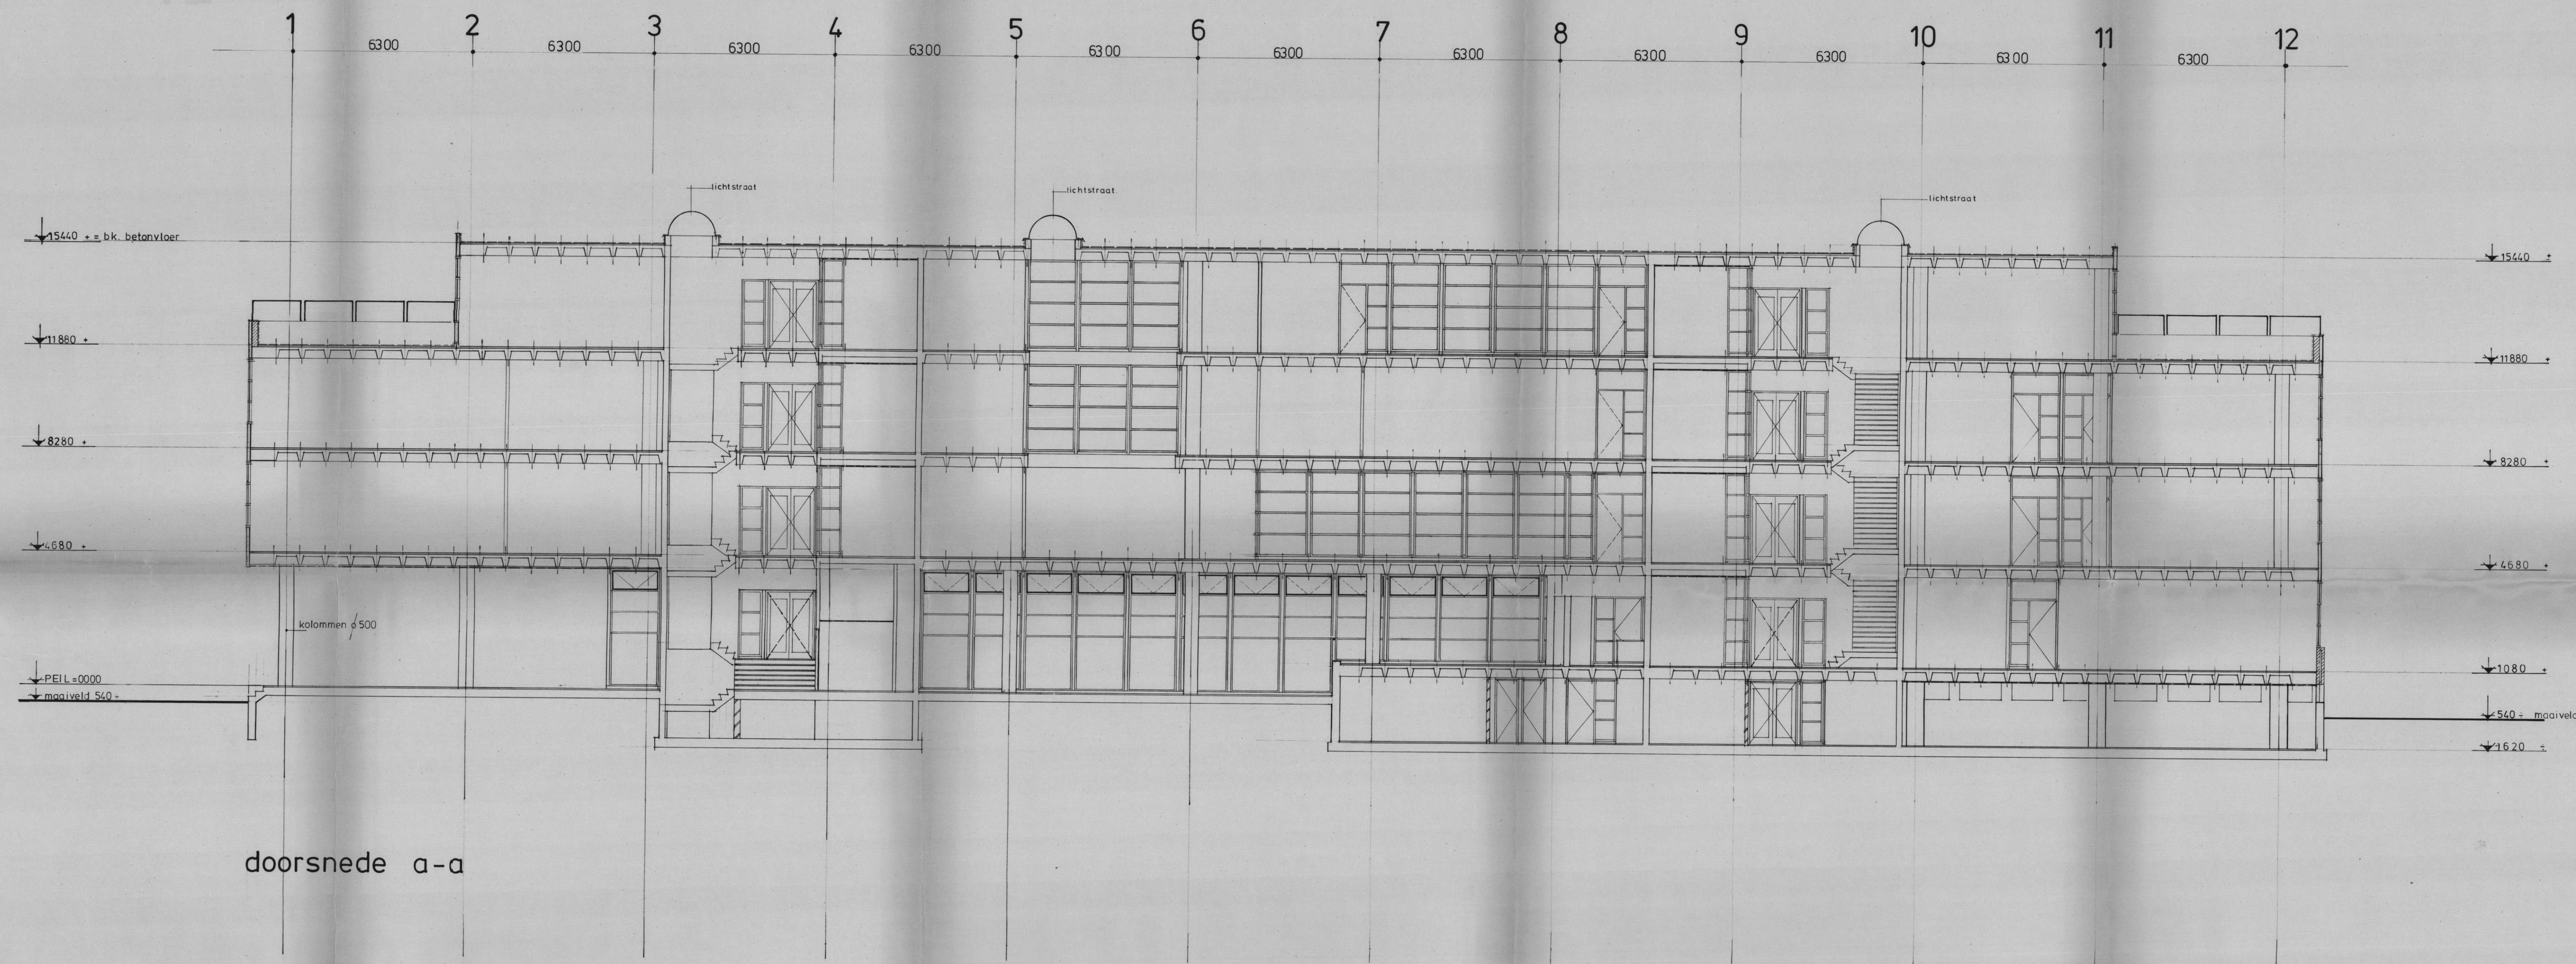

BUITENDIENST
15 MEI 1991
AFGEDAAN

23527

BESPREEKTEKENING
d.d. 24.6.88
Besproken door:
BRW:
BAWT: J.B.B.

**Campman
Tennekes
de Jong**
architecten

buro voor architectuur
constructie en interieur
leden van de bond van
nederlandse architecten
harderwijkweg 2
postbus 491
2000 AL, gouda
telefoon 01820-27555
architectuur
constructie
interieur

B.W.T.
B1 8800105 19MEI88
CR.

scholengemeenschap
zuidwalland den haag

bestek: doorsneden bouwdeel A
bestektekening

gew. 18-04-1988
schad. 1 : 100
formaat A0
werknr. 3264
AY-GD-04

