


Detectiezone 03

Detectiezone 04

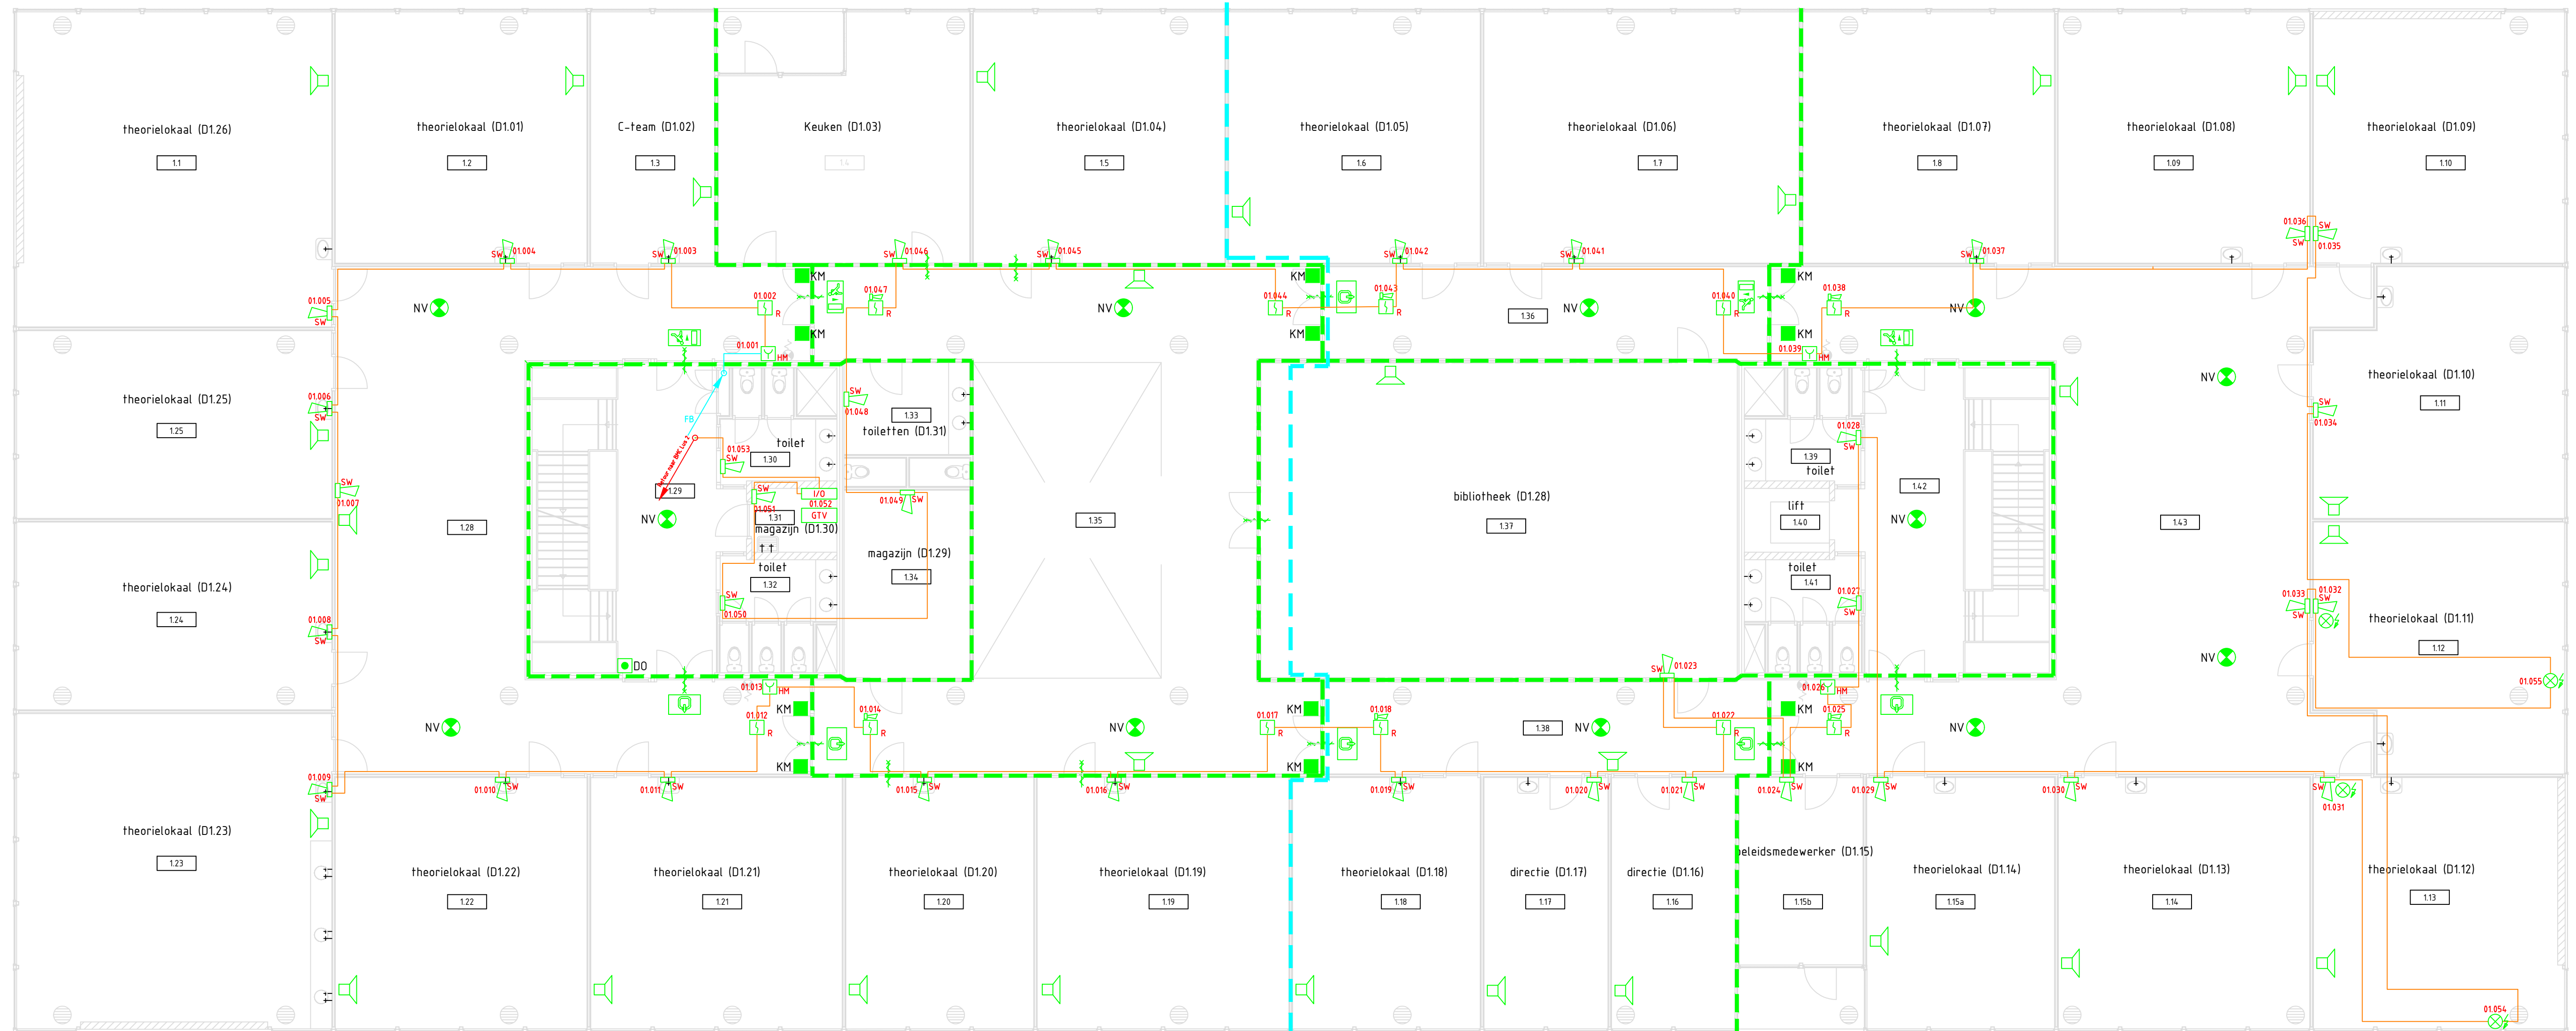

Detectiezone 03

Detectiezone 04

Symbolenlijst

Aantal	Symbol	Omschrijving
1	ORC	Centrale, brandmeld-
4	NV	Flitslicht
4	KM	Handbrandmelder
1	DO	I/O module
6	OM	Melder, rook, optisch
6	OM	Melder, rook, optisch, ingebouwde akoestische signaalgever 2
36	OM	Signaalgever akoestisch slow whoop

- Brandscheiding 30min. WBOBO
- Brandscheiding 60min. WBOBO
- Ontruimingscentrale
- Noodverlichtingskast
- Noodverlichtingsarmatuur Uitgang
- Noodverlichtingsarmatuur Nooduitgang
- Kleefmagneet
- Noodverlichtingsarmatuur
- Deurontgrendeling
- Ontruimingsmelder
- Panieksluiting
- Brandslanghaspel
- Brandslanghaspel (in omkasting)
- Handbrandblusser (CO2 5kg)
- Handbrandblusser (schuim 6kg)
- Lift
- Alarmgever (speaker)
- Sticker
- Op liftinstallatie



Project:	Johan de Witt; Helena v. Doeverenplantsoen	Offerte-nr.: P2250131
Status:	As built	Status: As built
Omschrijving:	Brandmeld/ontruimingsalarm installatie 1e Verdieping	Ontwerp: NEN2535:2017+NEN2575:2012
Tekenaar:	DB	Datum gef.: 11-7-22
Formaat:	A1	Get. Gez.
Schaal:	1:100	Get. Gez.
Tekeningnummer:	BM101	Get. Gez.



Check onze website:
www.elektravon.nl

Tekeningnummer:
BM101