

Detectiezone 08

Detectiezone 09


Detectiezone 08

Detectiezone 09

Symbolenlijst

Aantal	Symbol	Omschrijving
1	LBH	LBH
4	Handbrandmelder	Handbrandmelder
1	I/O module	I/O module
3	Melder, rook, optisch	Melder, rook, optisch
17	Melder, rook, optisch, ingebouwde akoestische signaalgever 2	Melder, rook, optisch, ingebouwde akoestische signaalgever 2
22	Signaalgever akoestisch slow whoop	Signaalgever akoestisch slow whoop

- Brandscheiding 30min. WBDB0
- Brandscheiding 60min. WBDB0
- Ontruimingscentrale
- Noodverlichtingskast
- Noodverlichtingsarmatuur Uitgang
- Noodverlichtingsarmatuur Nooduitgang
- Kleefmagneet
- Noodverlichtingsarmatuur
- Deurontgrendeling
- Ontruimingsmelder
- Paniekstuiting
- Brandslanghaspel
- Brandslanghaspel (in omkasting)
- Handbrandblusser (CO2 5kg)
- Handbrandblusser (schuim 6kg)
- Lift
- Alarmgever (speaker)
- Sticker
- Op liftinstallatie

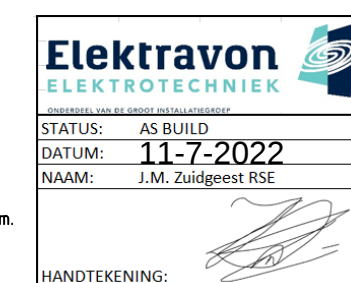

0 1 2 3 4 5 6 7 8 9 10 m.
SCHAAL: 1:100

Project:	Johan de Witt; Helena v. Doeverenplantsoen	Offerte-nr.: P2250131	Status: As built
Omschrijving:	Brandmeld/ontruimingsalarm installatie 3e Verdieping	Ontwerp: NEN2535:2017+NEN2575:2012	Datum gef.: 11-7-22
Tekenaar: DB	Formaat: A1	Schaal: 1:100	Get. Gez.

Elektravon ELEKTROTECHNIEK	Check onze website: www.elektravon.nl	Tekeningnummer: BM103
----------------------------	--	-----------------------