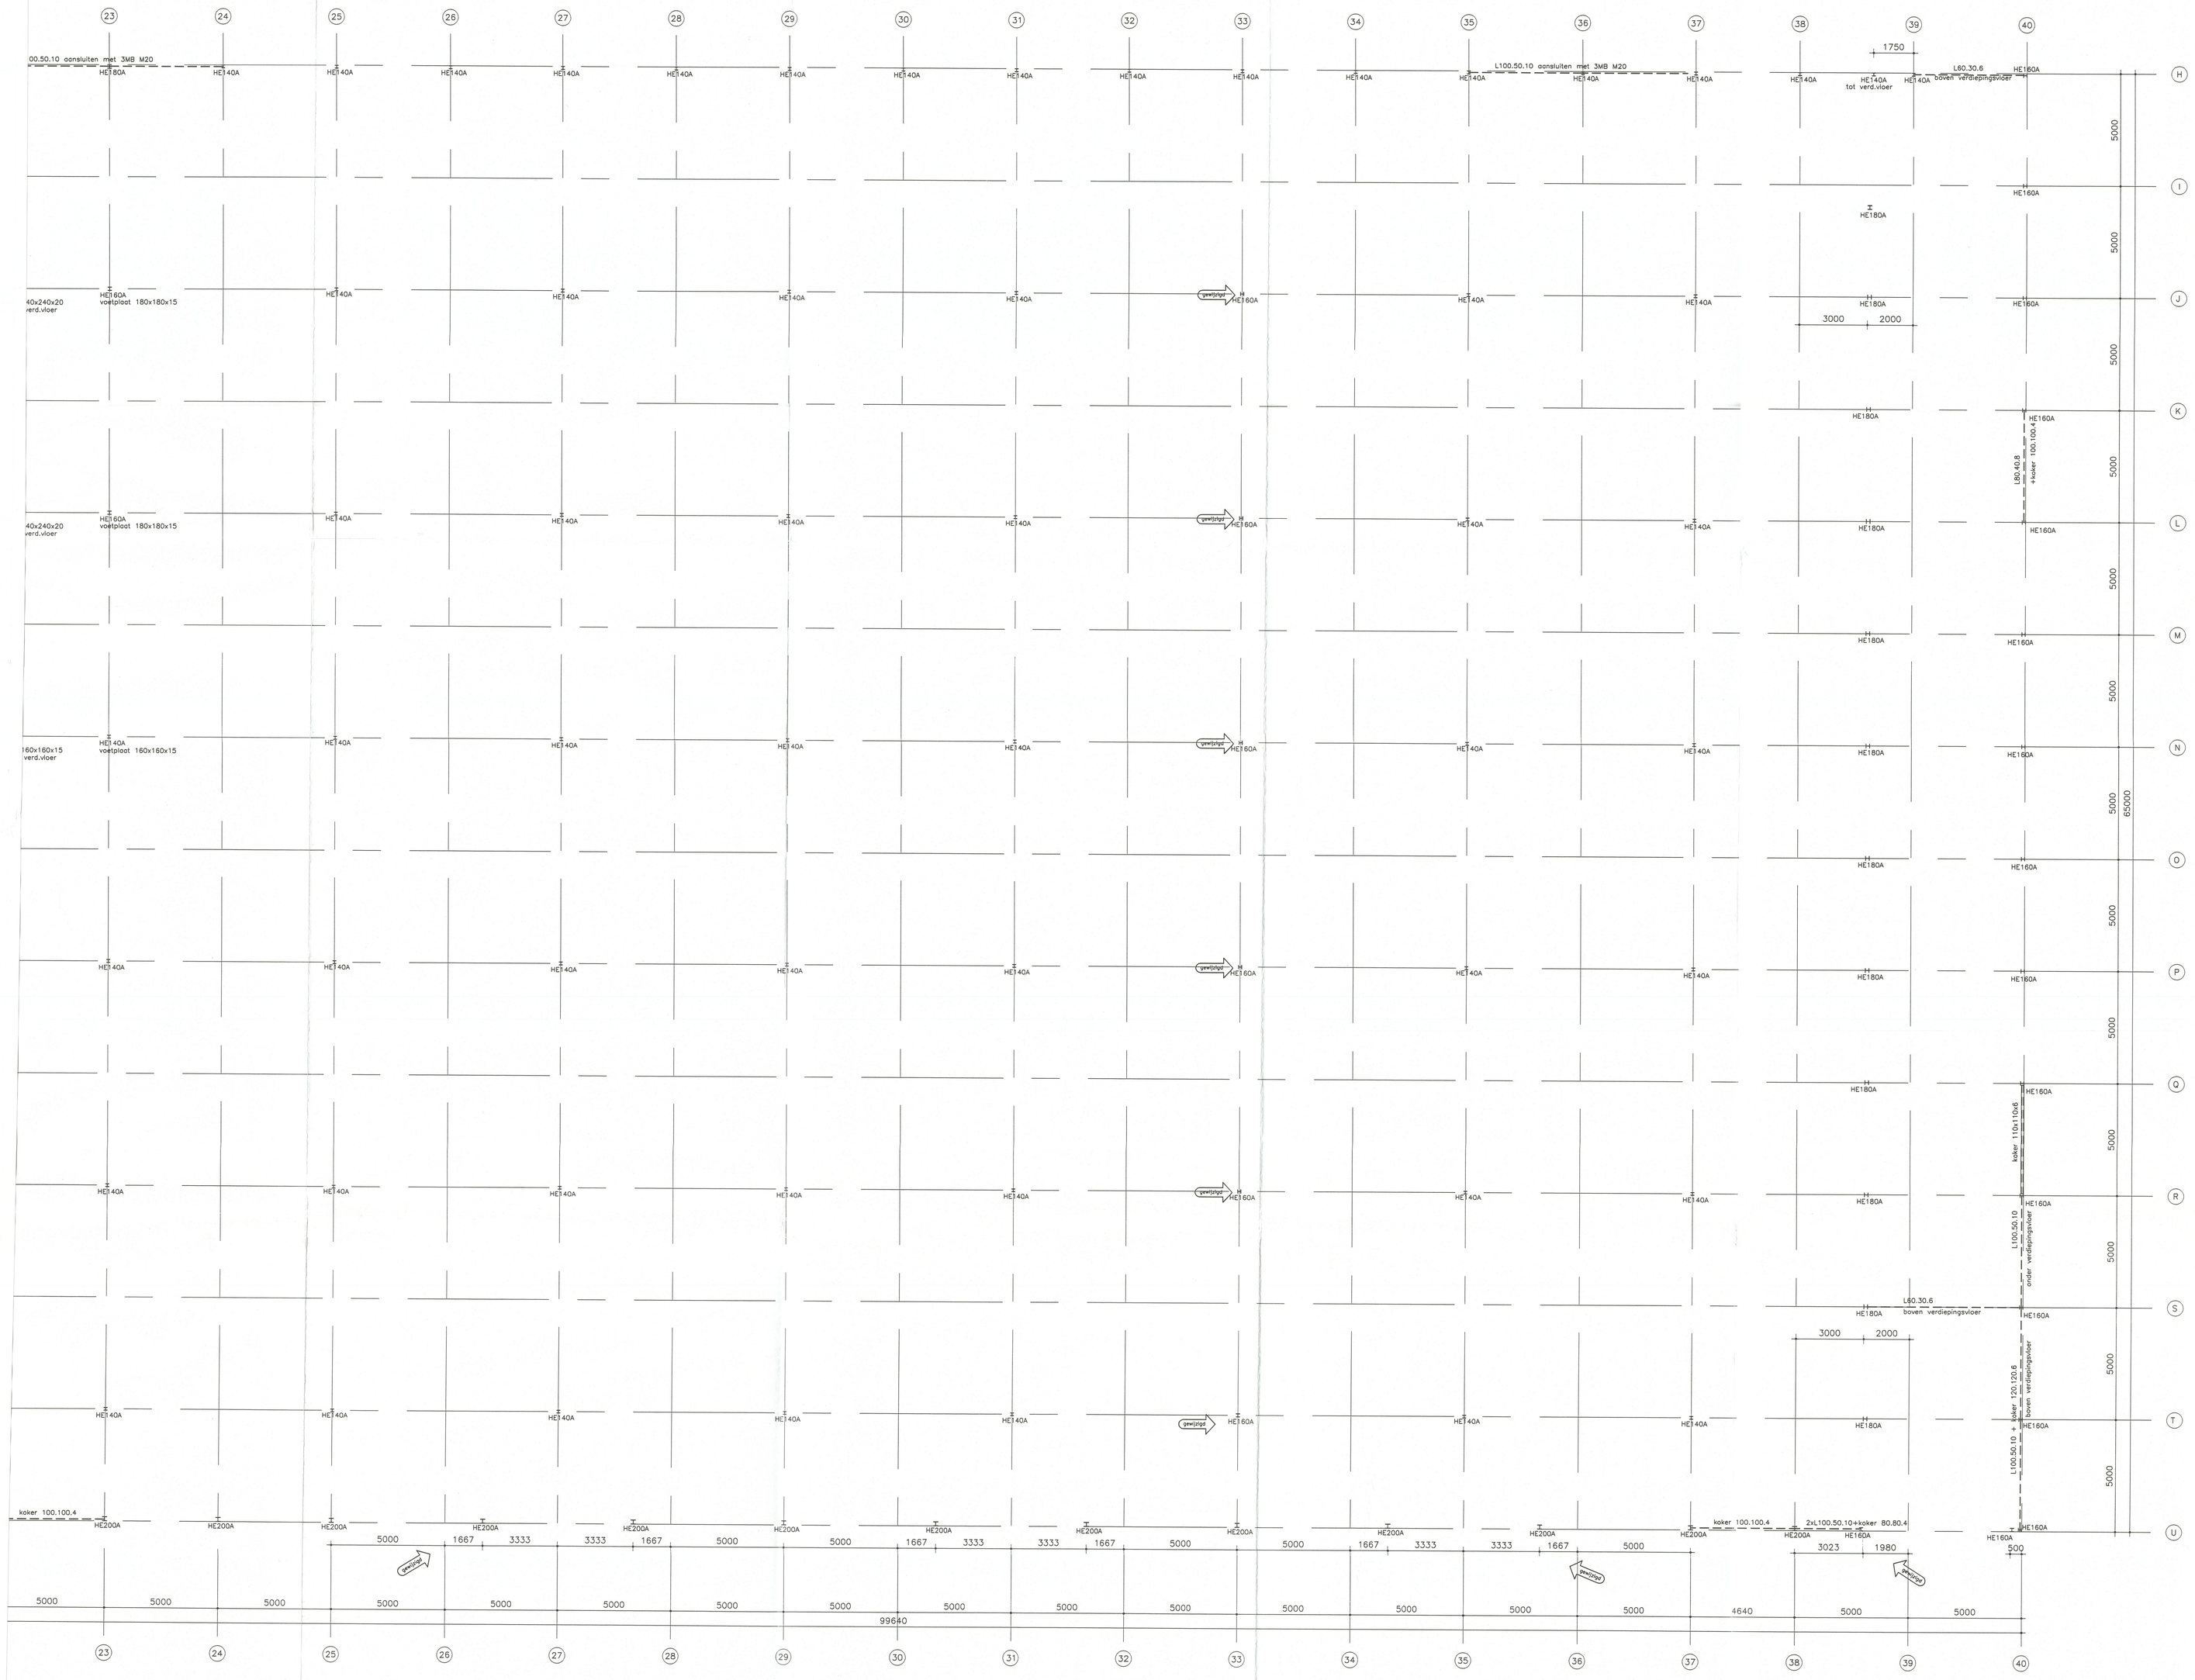

L60.30.6 aansluiten met 2 MB M16 8.8
L80.40.8 aansluiten met 2 MB M20 8.8
L100.50.10 aansluiten met 2 MB M24 8.8
tenzij anders aangegeven

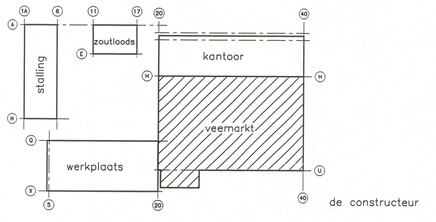

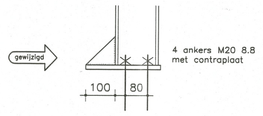

kolomvoet t.p.v. as 33

Ing. H.J. Rabouw

- voor algemene gegevens staal zie tekening 6.
- voor doorsneden en aanzicht windbokken zie tekening 5.

d	ohd-kolommen op as U, vrije kolommen op as 33 i.v.m. afwijking palen	kscv	13-12-01
c	windbok op as 20 verplaatst, windbok op as 40 gewijzigd	kscv	07-11-01
b	kolom op as U20 gedraaid, windbok op as H verplaatst	kscv	30-10-01
a	volledig herzien	kscv	18-10-01

project
nieuwbouw milieudienst te Groningen

onderwerp
staalconstructie kolommenplan bg.
t.p.v. as 20 t/m 40

ROOZENDAL SYSTEEMBOUW
DEDEMSVAART tel. 0523612787

formaat	datum	schaal	werknr.	
90x135	01-06-2001	1:100	0069	3d

get: kscv
gec:
tek:

Ingenieursburo rabouw-kuyf b.v.
- pompmolenlaan 5a - postbus 216 - 3440 ae woerden -
- tel. 0348-420219 - fax 0348-415378 - email buro@rabouw-kuyf.nl -