
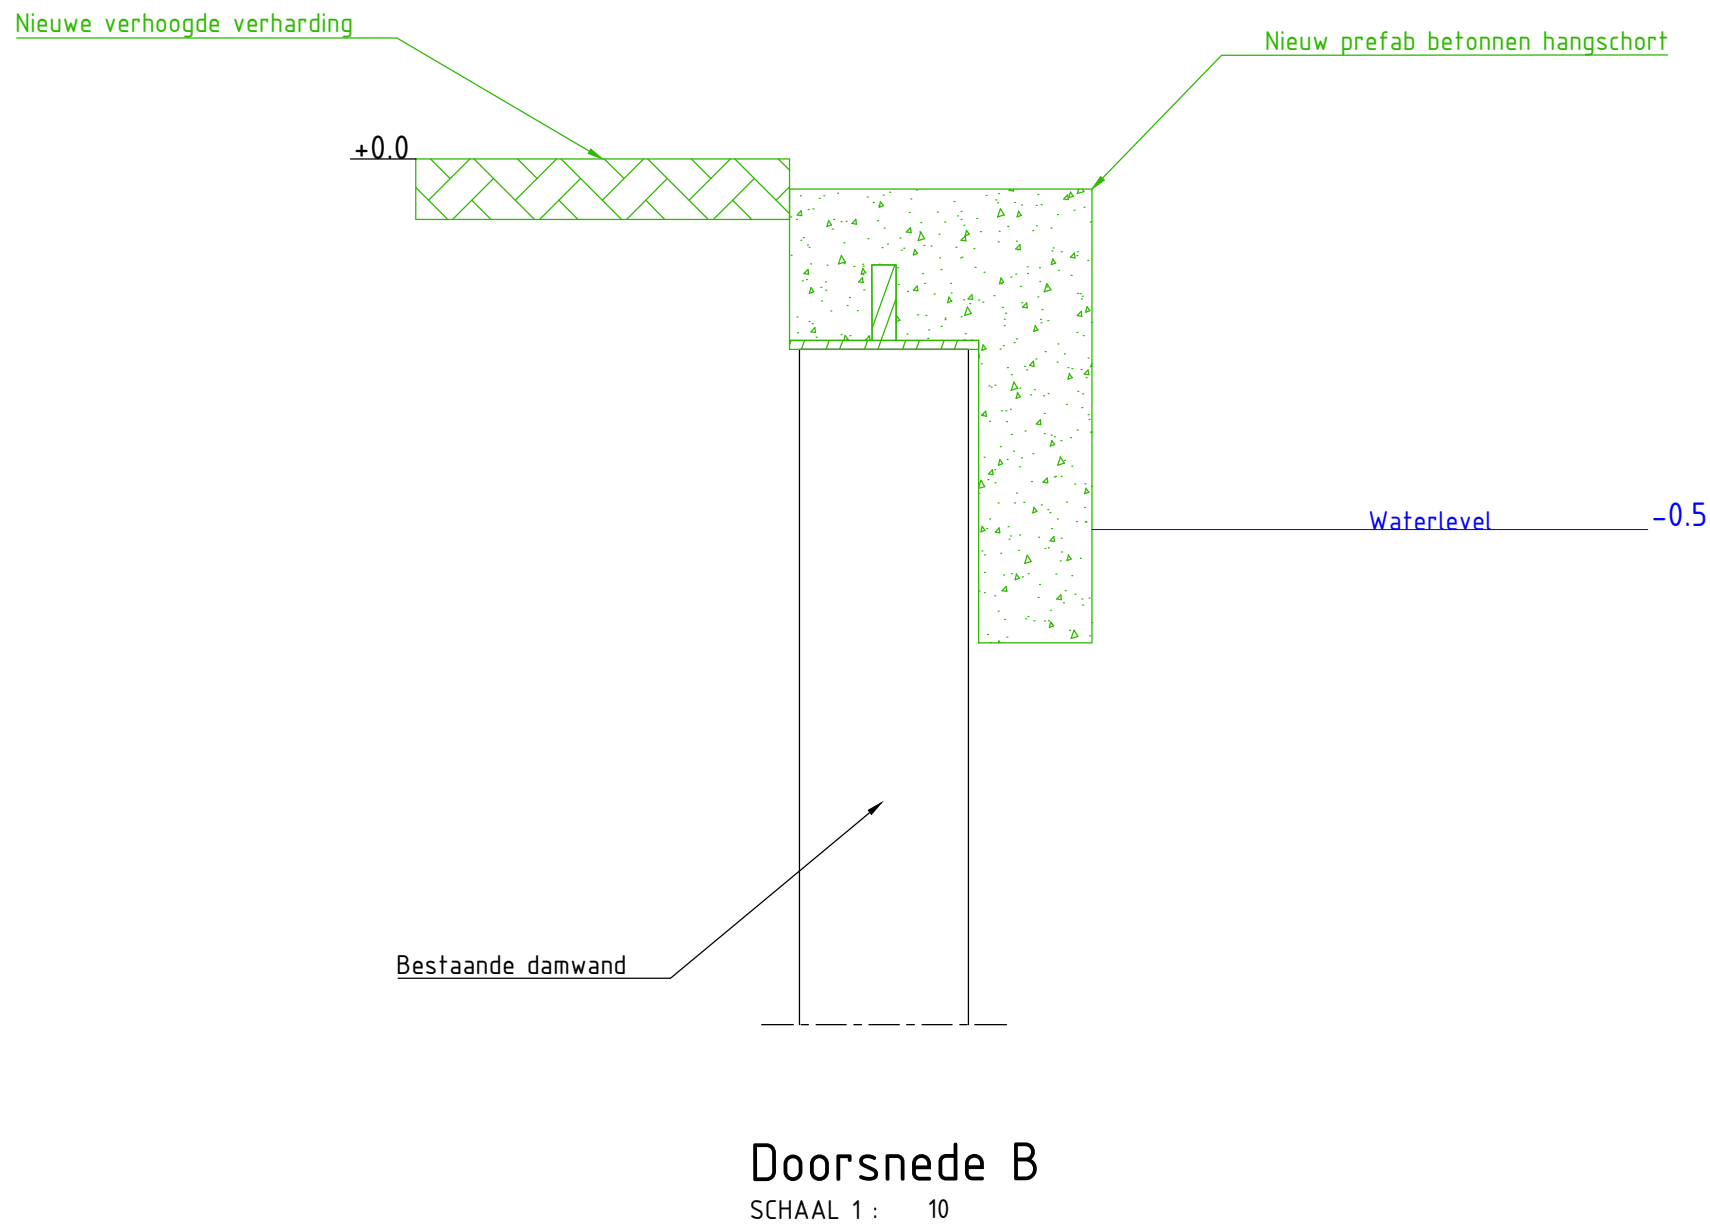
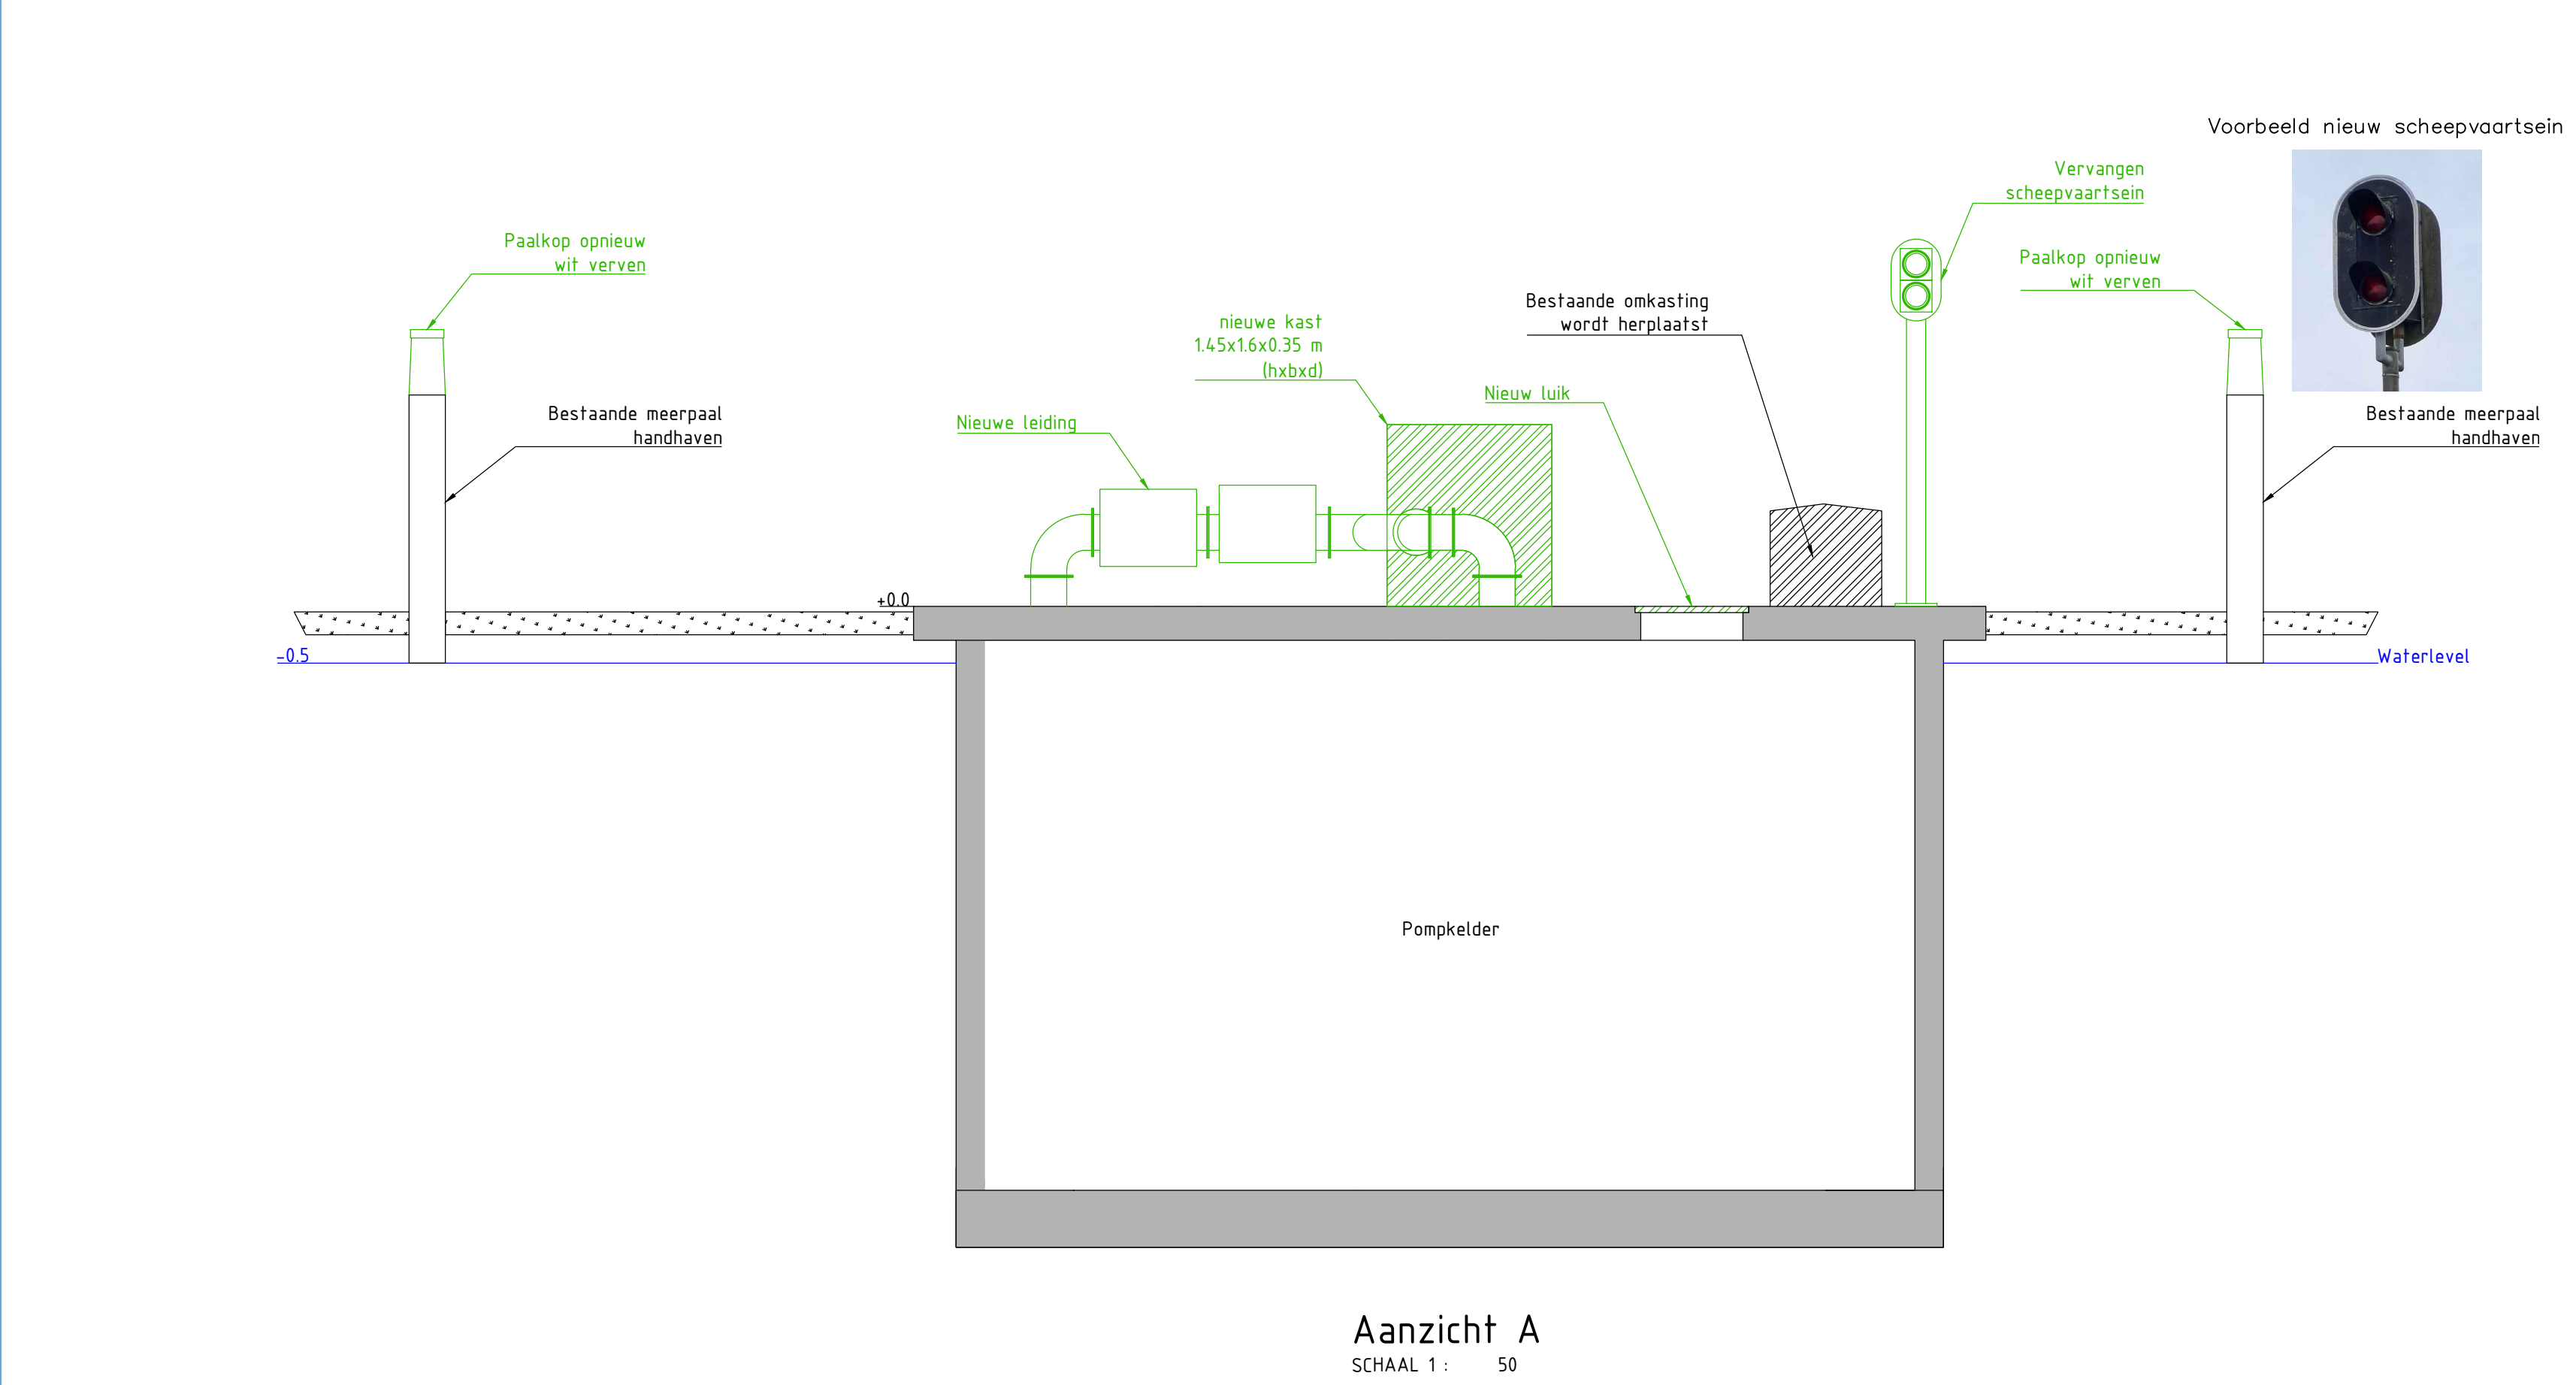


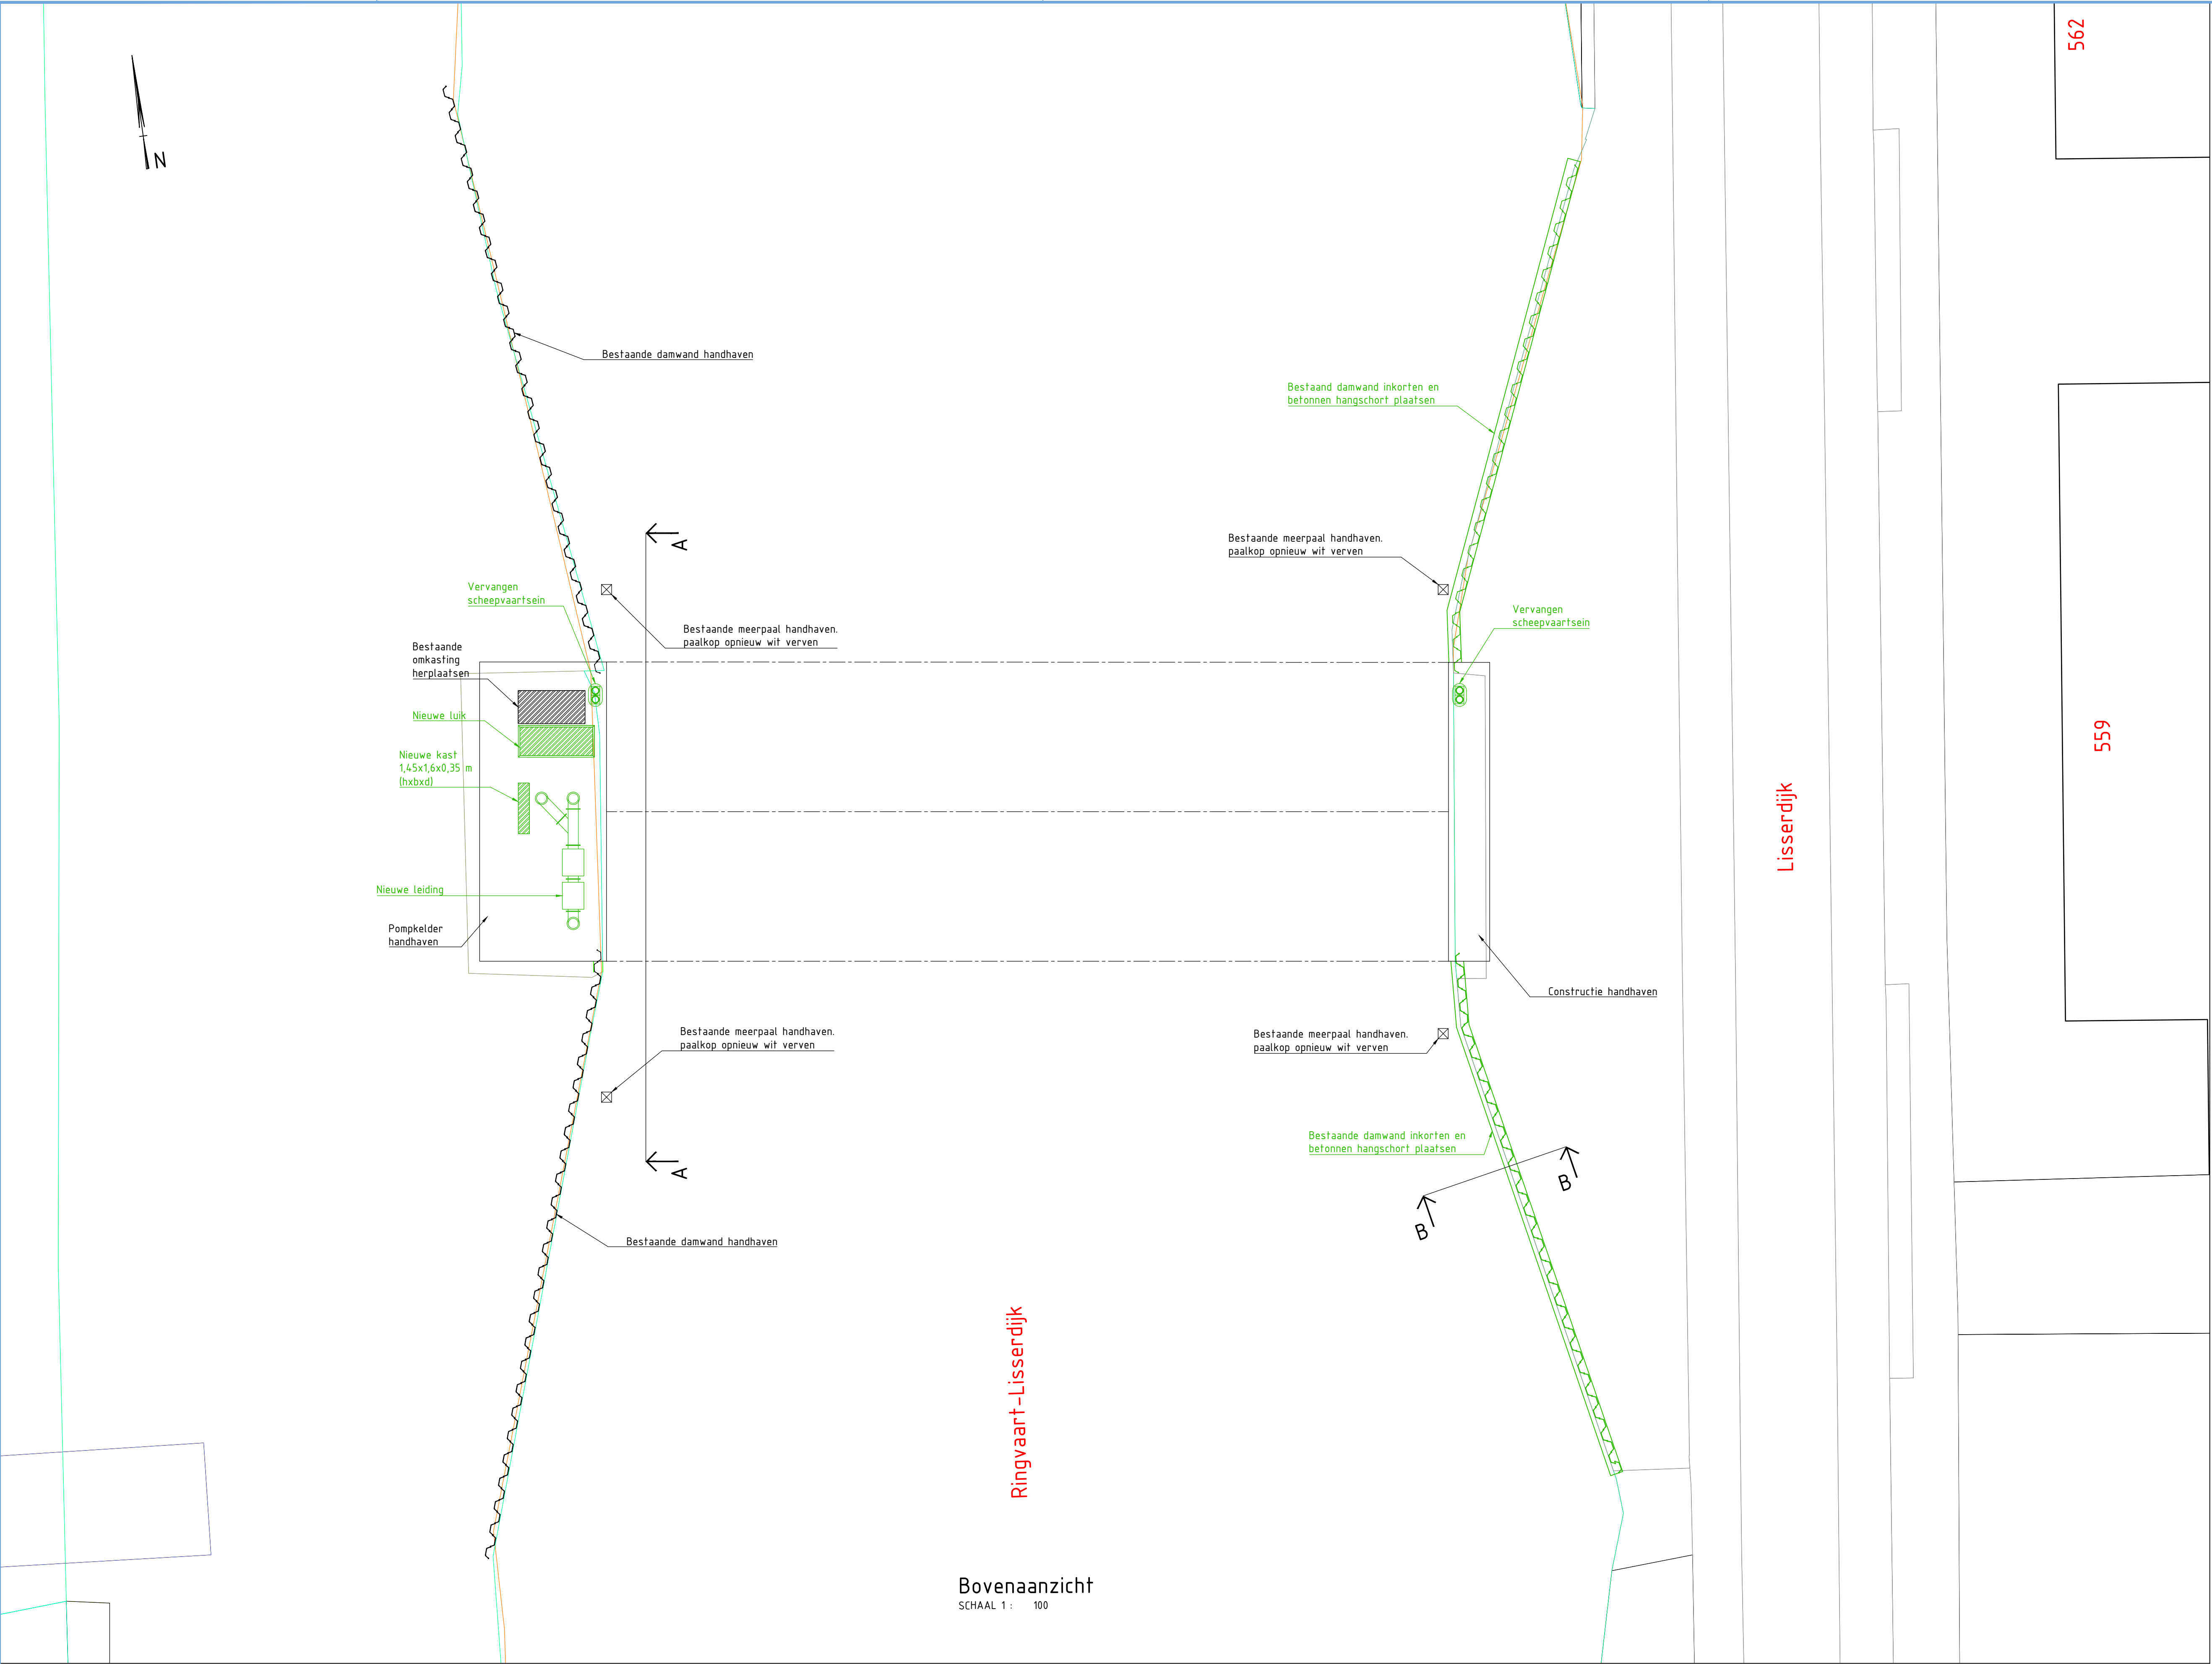

Algemene opmerkingen:

- Maten in meters, tenzij anders aangegeven
- Materiaalmaat in mm, tenzij anders aangegeven
- Diameters in mm, tenzij anders aangegeven
- Waterstanden in meters t.o.v. NAP
- Hoogtenaafvoer in meters t.o.v. NAP
- Hoeken aangegeven in graden
- Coördinaten in meters t.o.v. rijkdriehoekenstelsel
- Alle maten van de bestaande situatie in het werk te controleren.
- Bouwkwaliteit 8.8 tenzij anders aangegeven

Legenda:

- Beton (gewapend)
- Staal
- Vervangen / Nieuw
- Verwijderen / Stoppen

Behoort bij besluit van
Gedeputeerde Staten van Noord-Holland
d.d. 23 mei 2025 no. 241060

Locatie

