


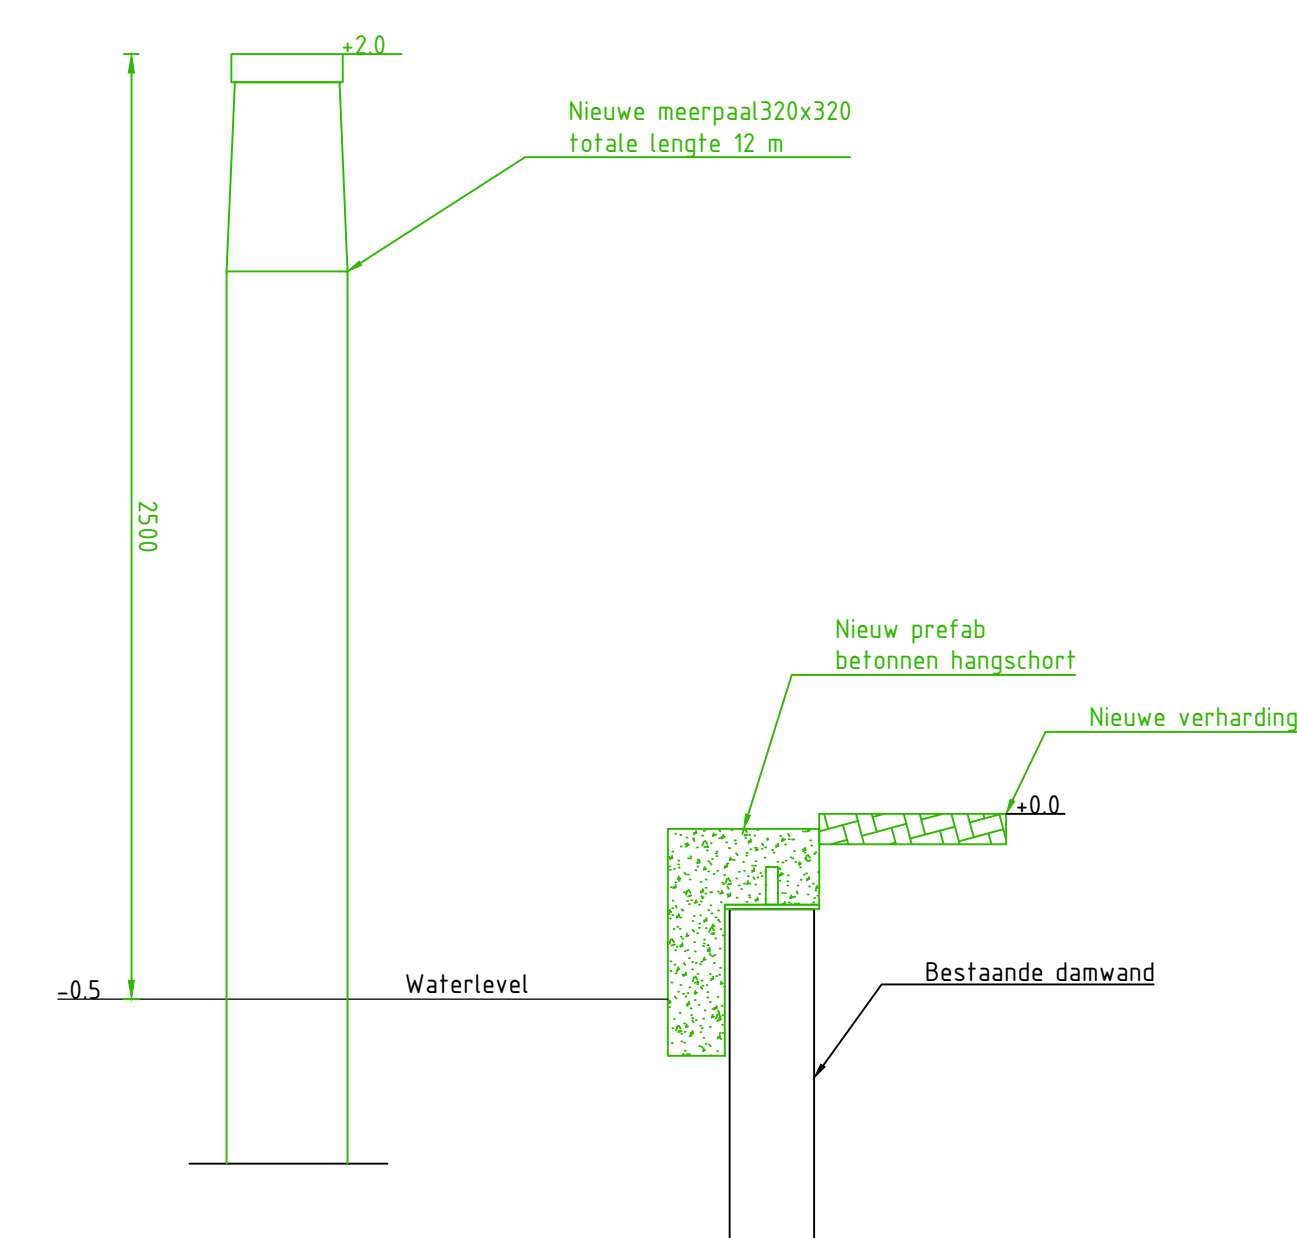


Aanzicht A
SCHAAL 1: 50

Legenda:

-  - Beton (gewapend)
-  - Staal
-  - Vervangen / Nieuw
-  - Verwijderen / Slopen

 Behoort bij besluit van
Gedeputeerde Staten van Noord-Holland
d.d. 21-mei-2025 nr. 2410620

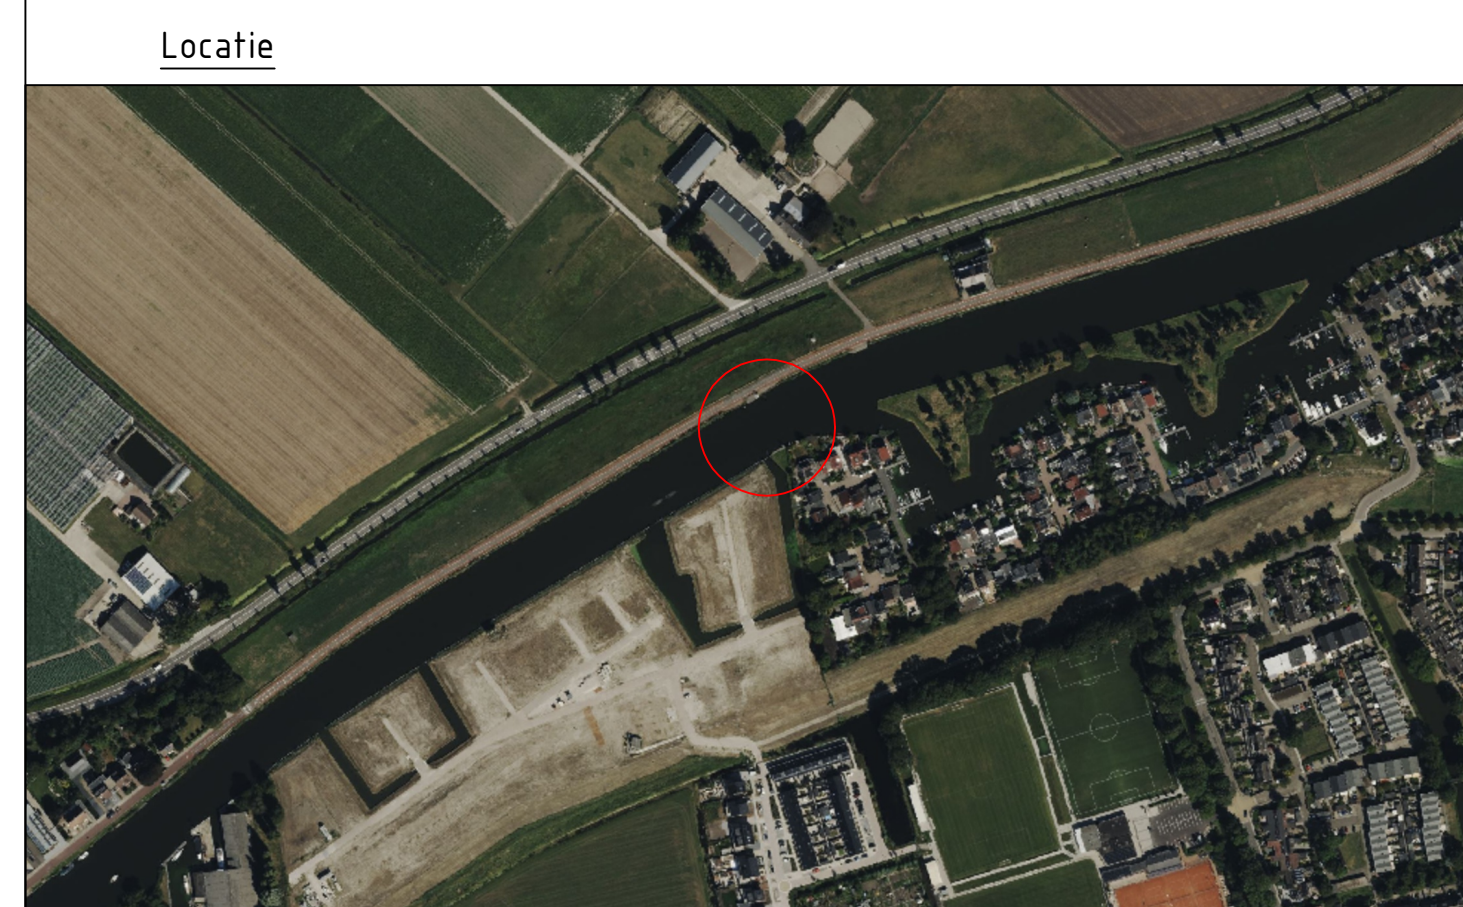


Hoogheemraadschap van Rijnland
 Archemedweg 1 2333 CM Leiden
 tel 071-300-3063 fax 071-6123916
 E-mail post@rijnland.nl www.rijnland.nl

telefoon EB	conferentie PuR	conferentie 18/02/2025	conferentie MB	conferentie 18/02/2025
school 1:100	status Definitief	datum 10/01/2025	profiel 18 02	003

G5 code: 458-093-00002
 telenummer: 4C93.002