



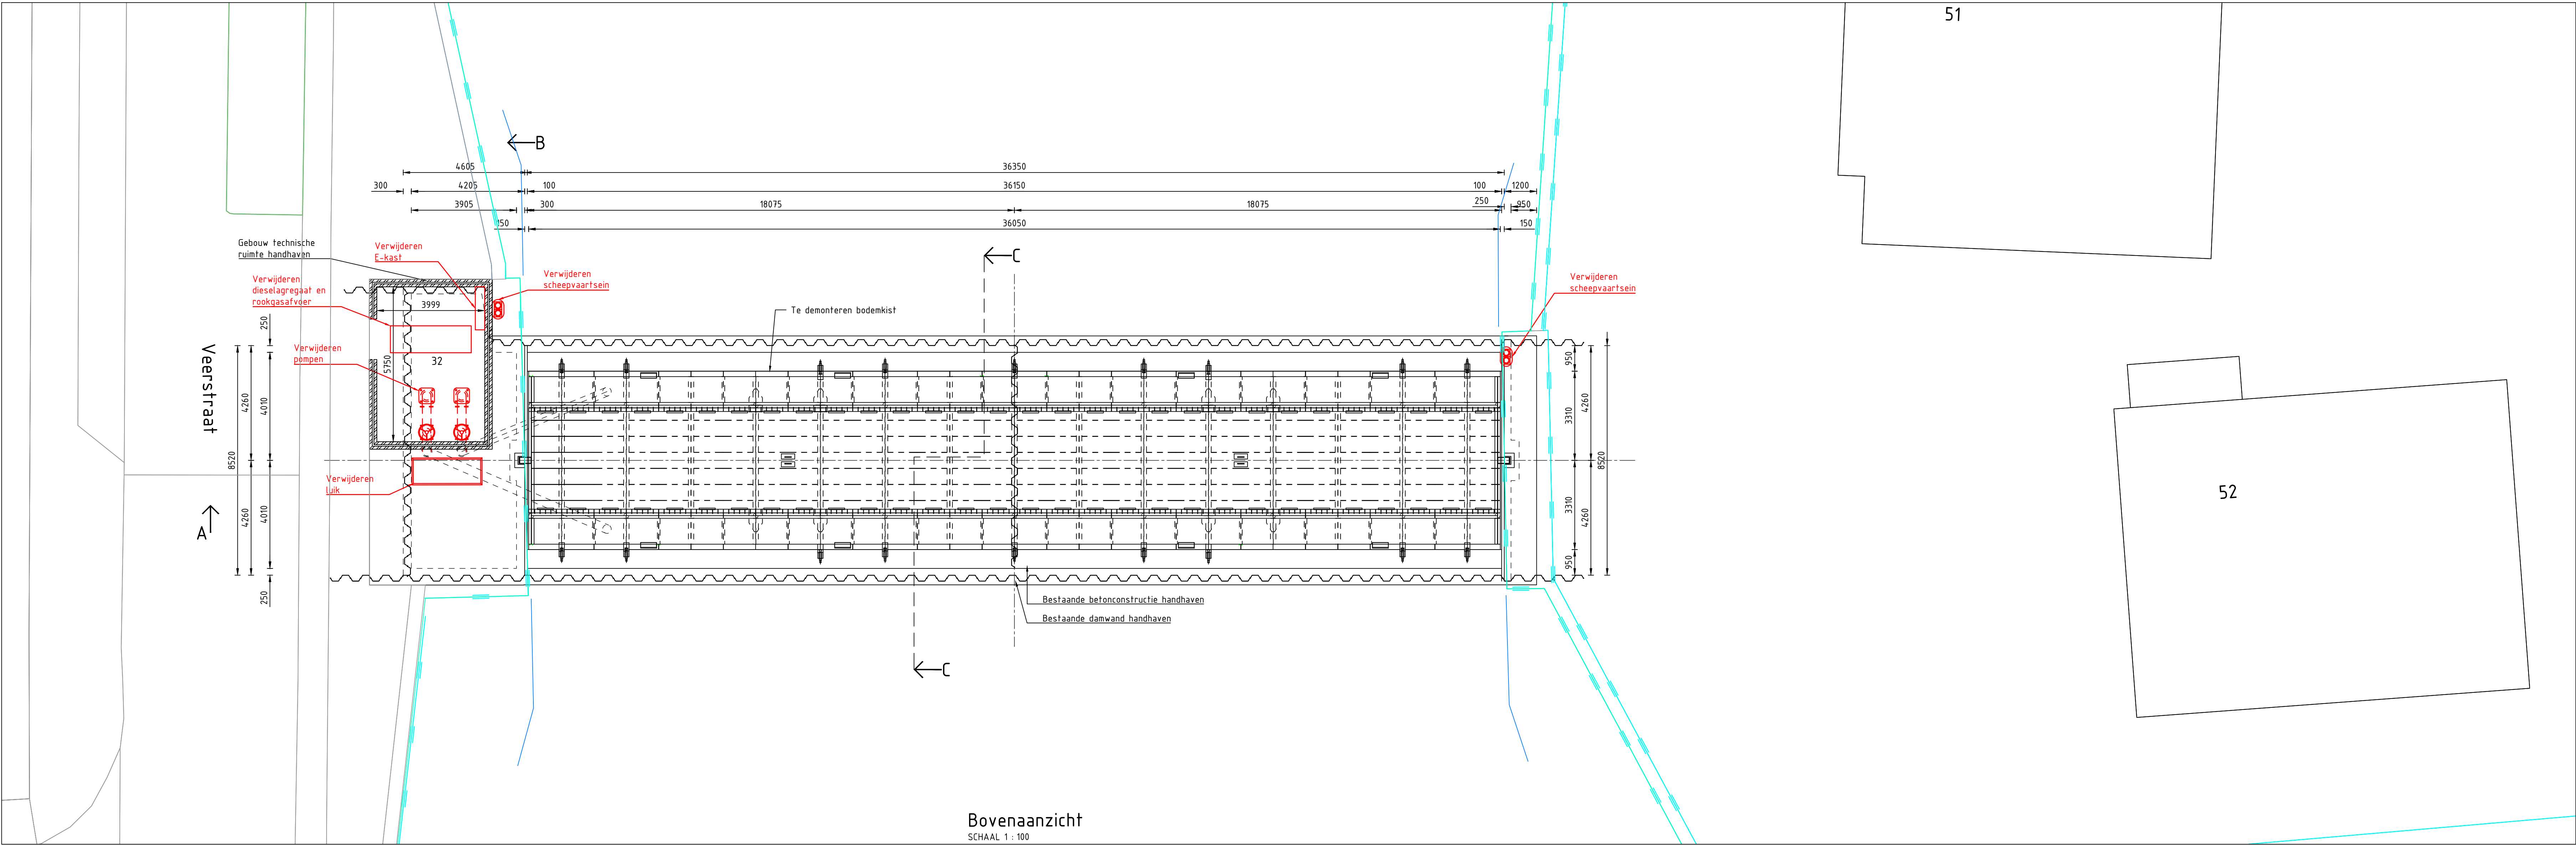


Bovenaanzicht

SCHAAL 1:100

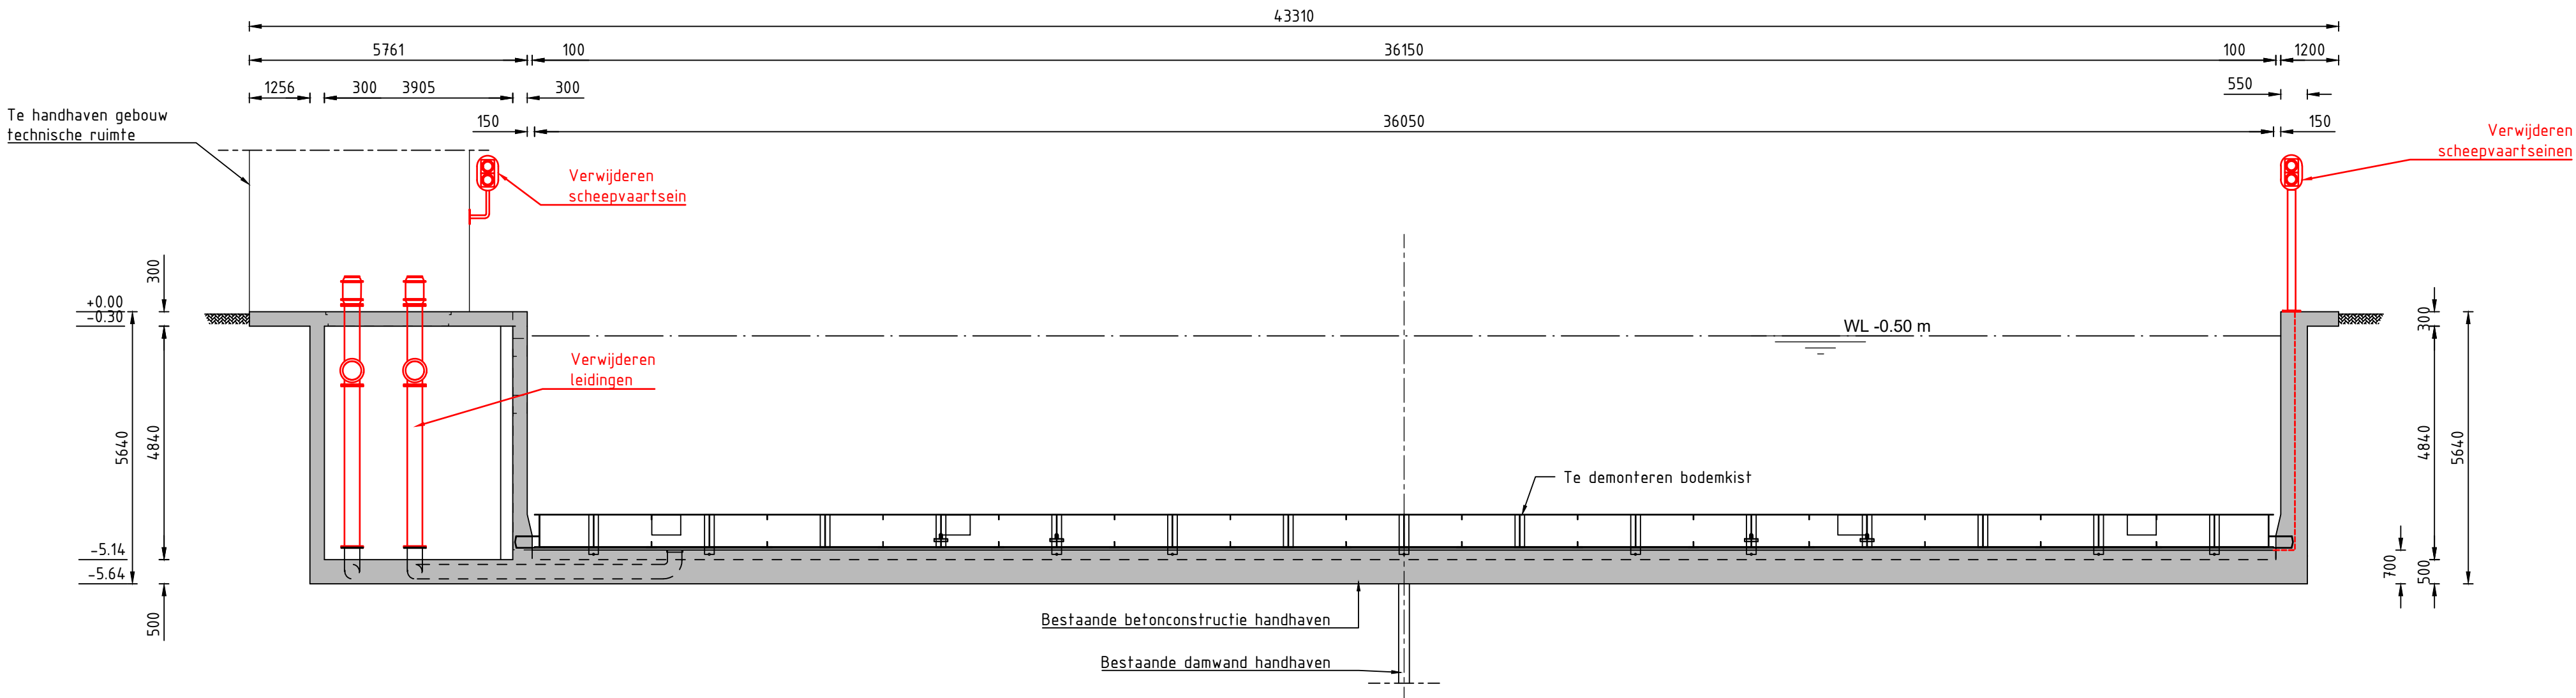


Langsdoorsnede A

SCHAAL 1:100

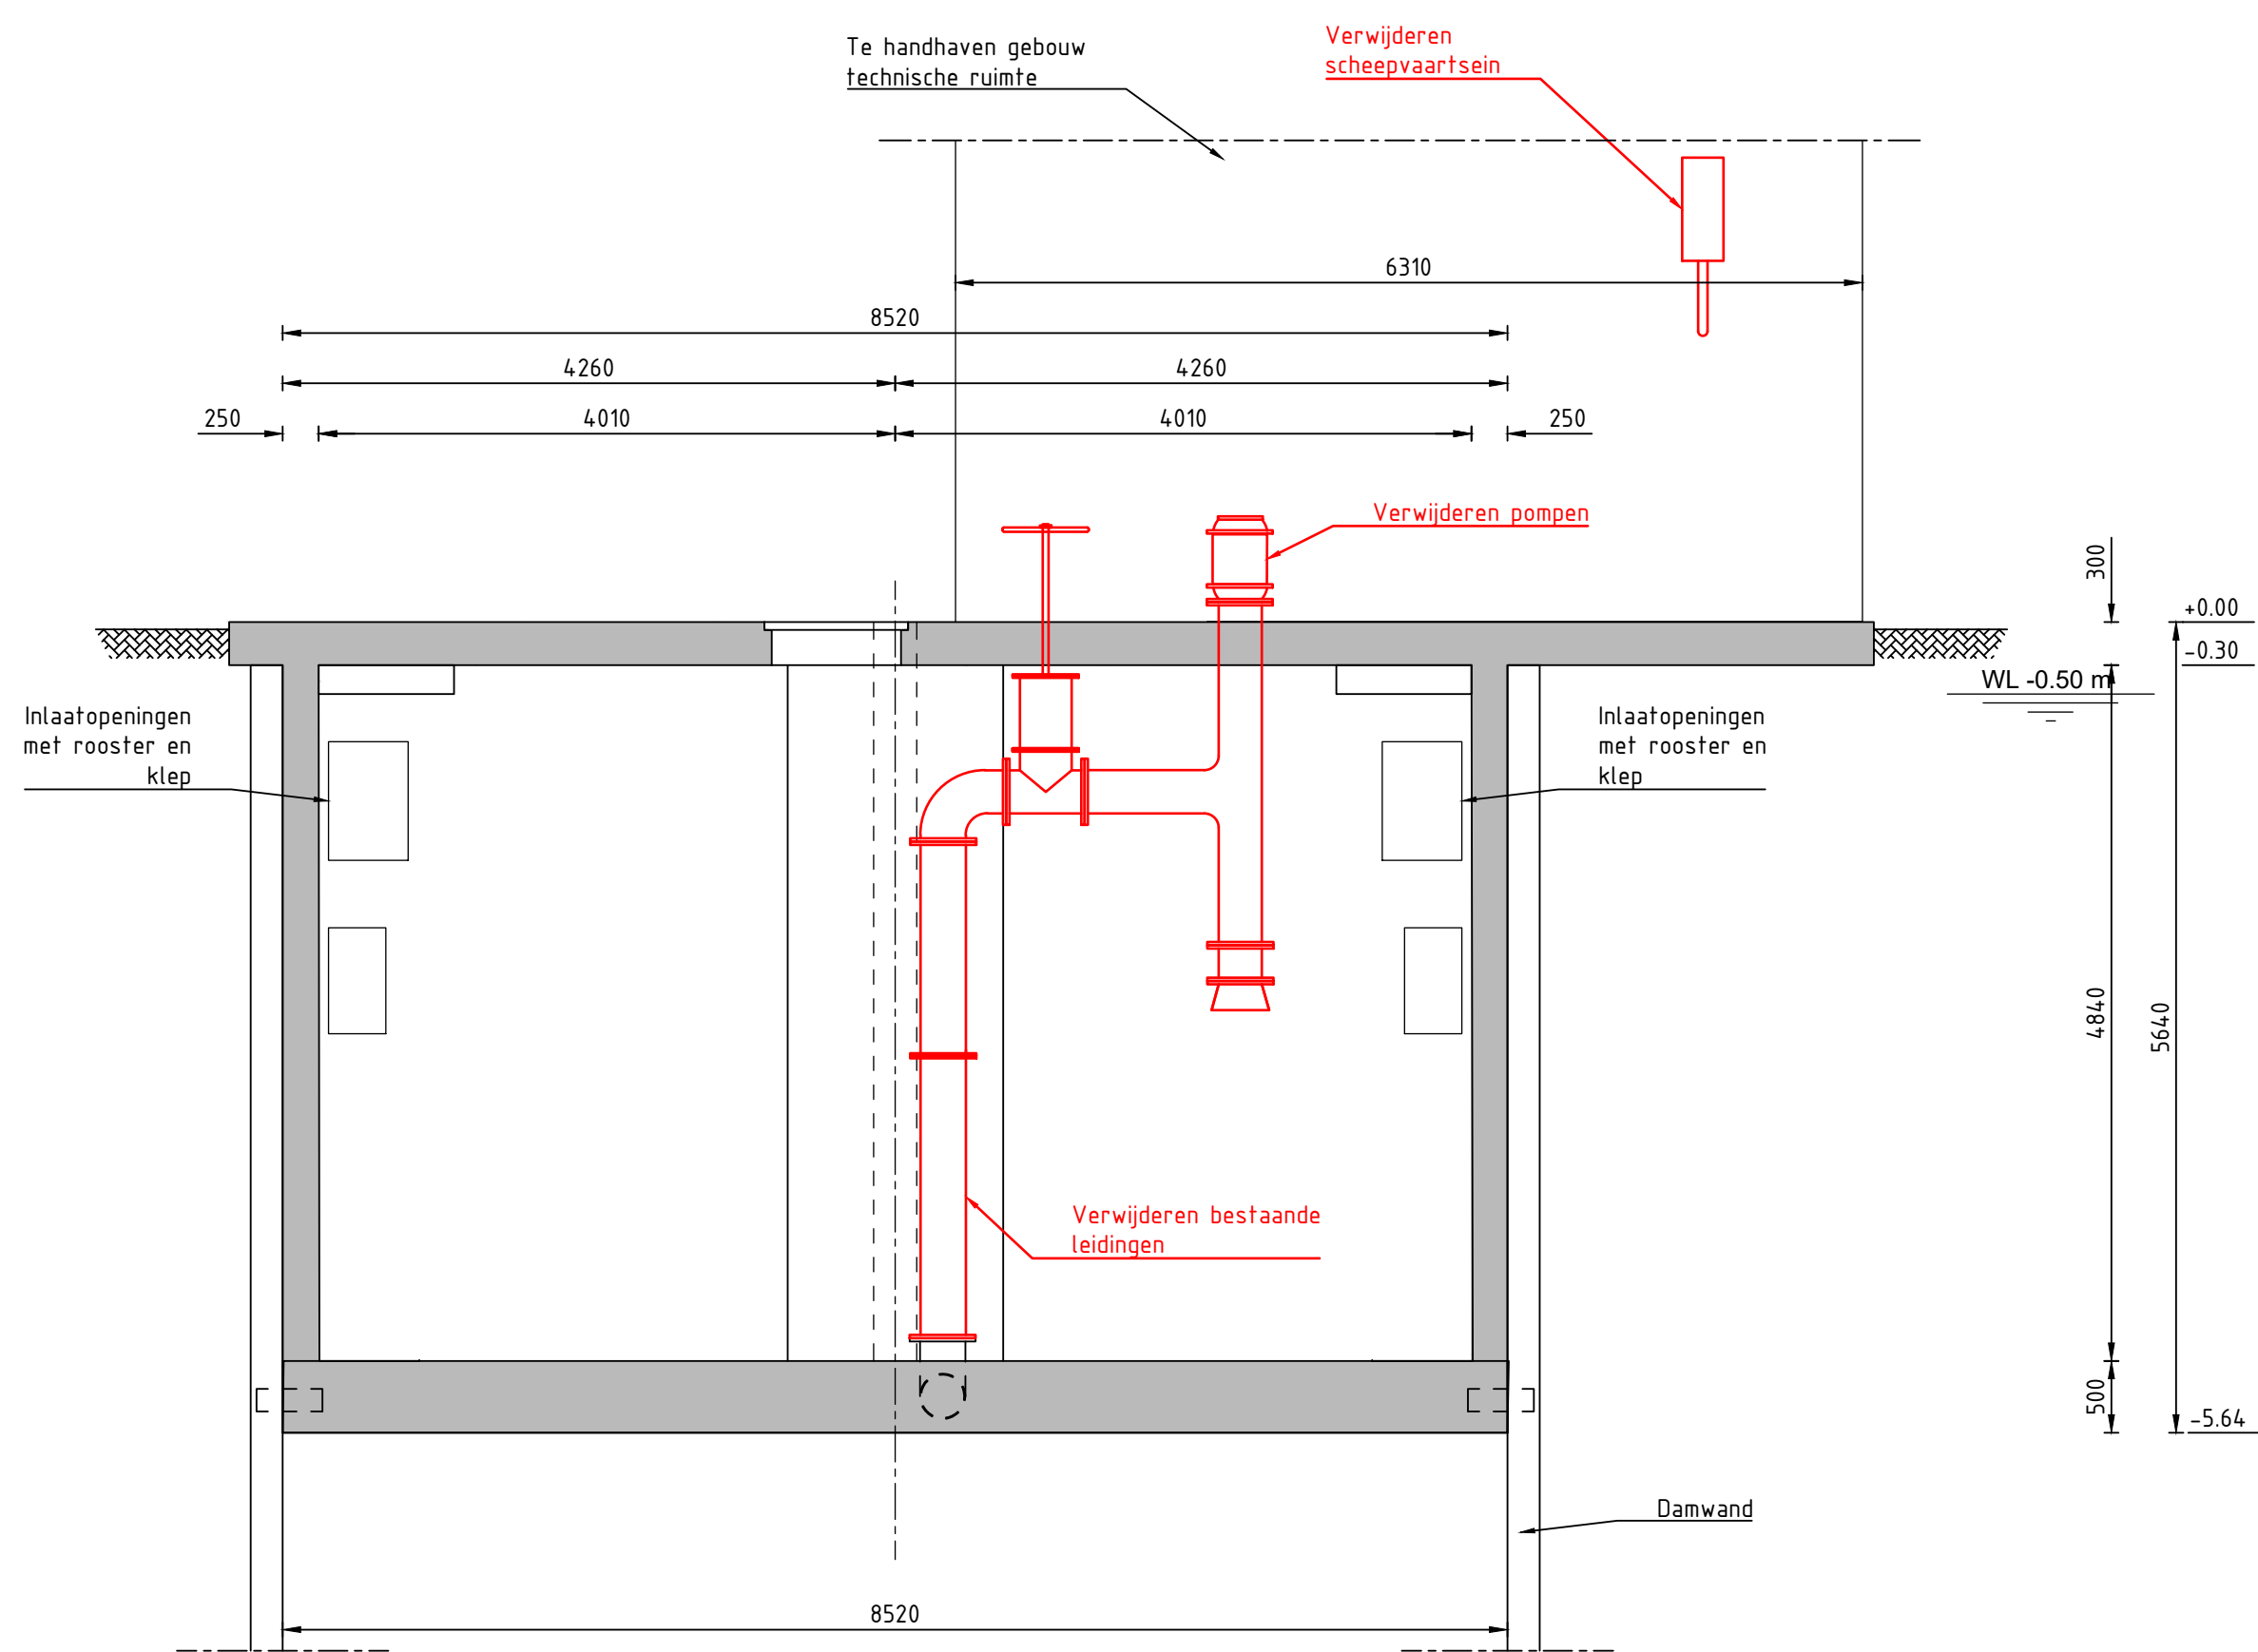

Doorsnede B

SCHAAL 1:50

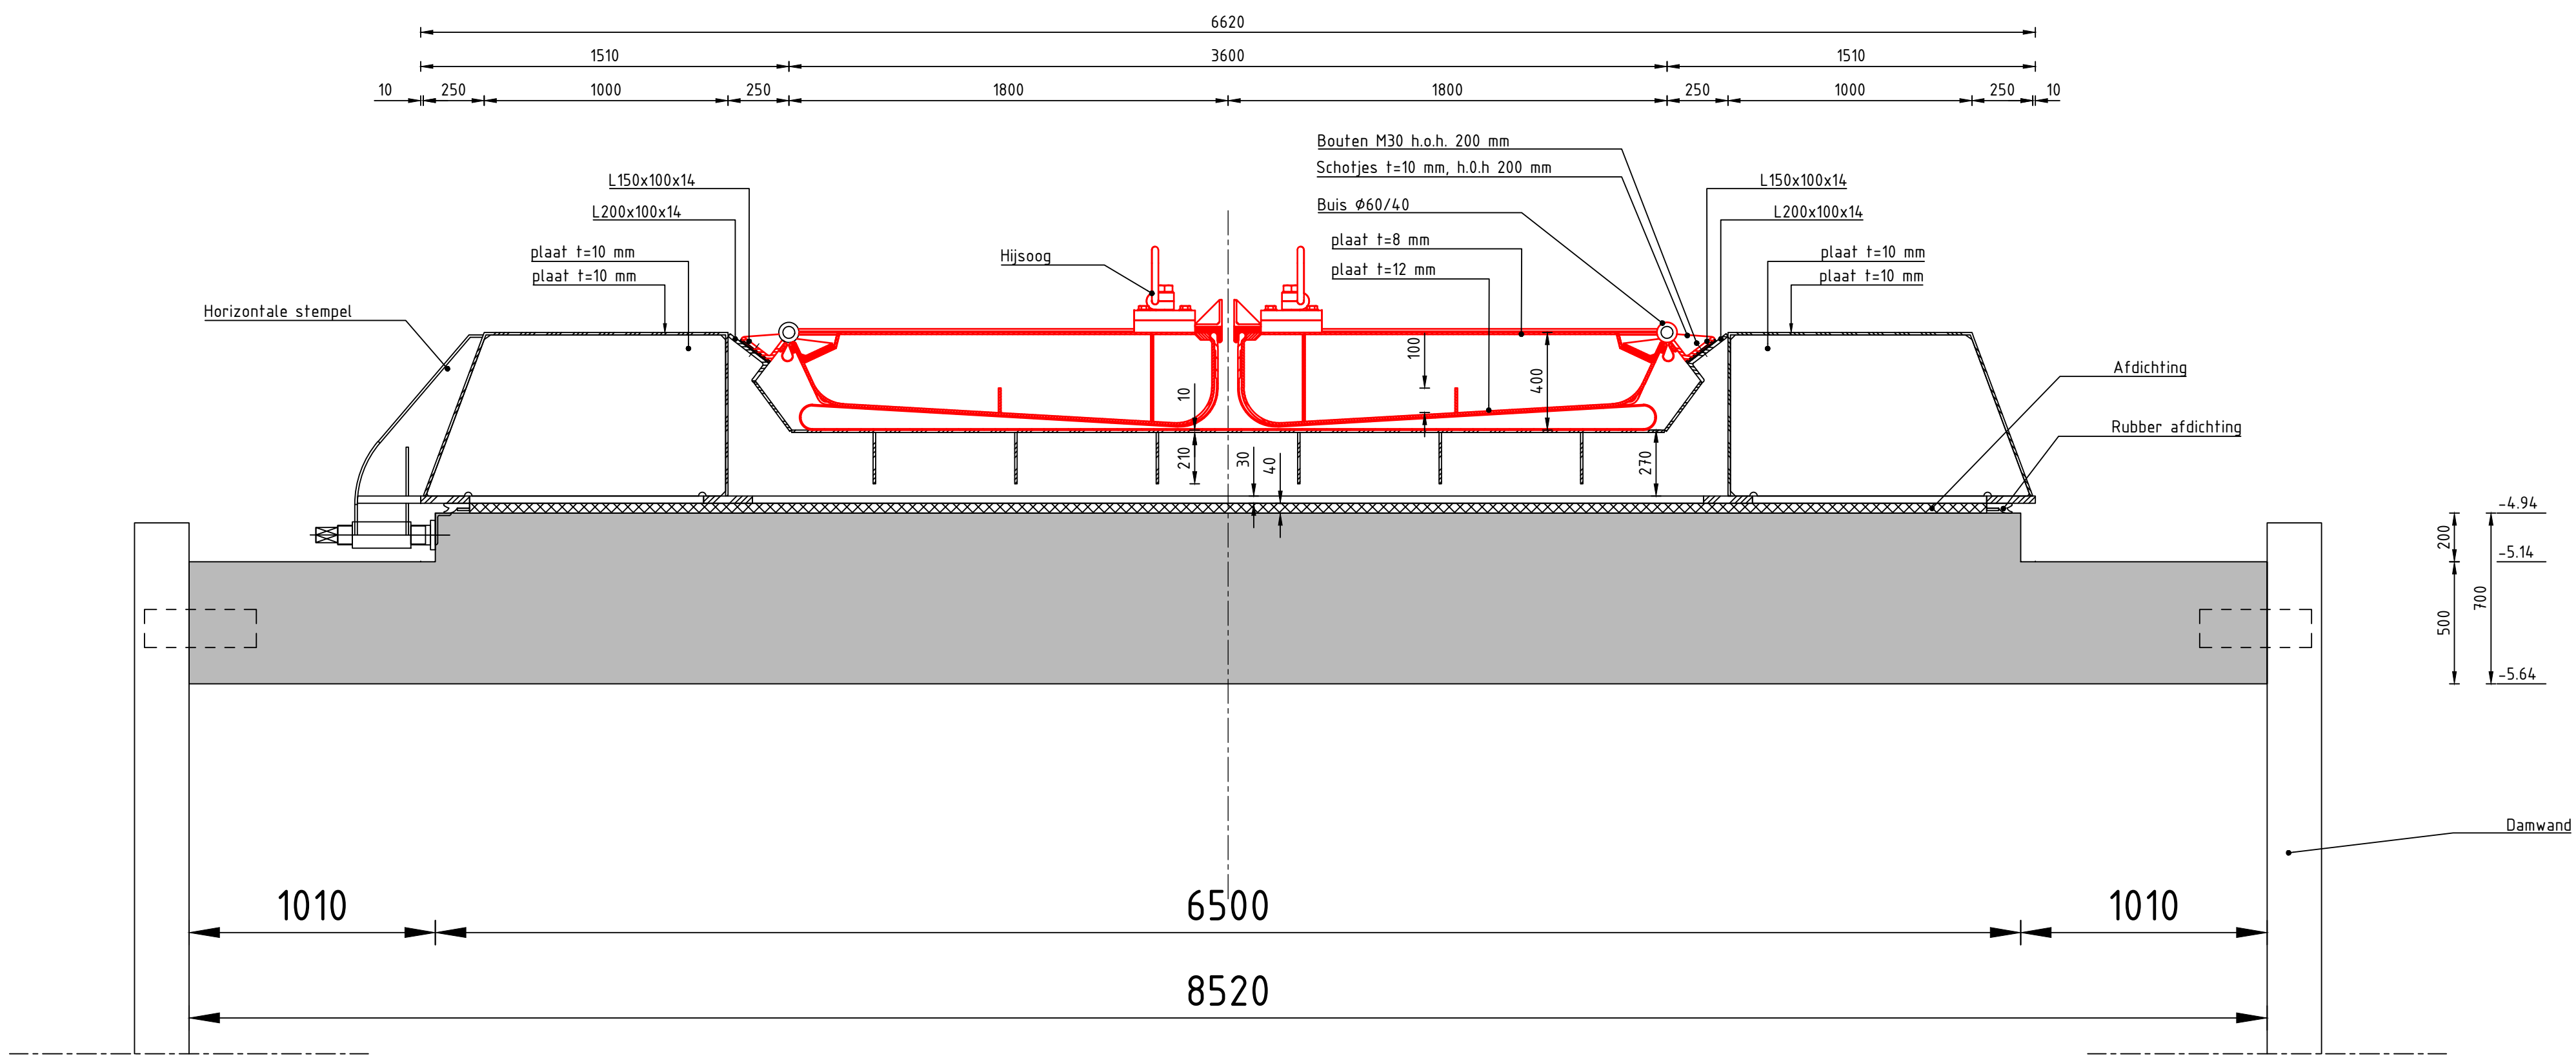

Doorsnede C

SCHAAL 1:20

Algemene opmerkingen:

- Maten in meters, tenzij anders aangegeven
- Materiaalmaten in mm, tenzij anders aangegeven
- Diameters in mm, tenzij anders aangegeven
- Watersstanden in meters t.o.v. NAP
- Hoogtemaatvoering in meters t.o.v. NAP
- Hoeken aangegeven in graden
- Coördinaten in meters t.o.v. rijksoordhoekenstelsel
- Alle maten van de bestaande situatie in het werk te controleren
- Bouwkwaliteit 8.8 tenzij anders aangegeven

Legenda:

- Beton (gewapend)
- Staal
- Vervangen / Nieuw
- Verwijderen / Slopen

Locatie



1: verduidelijking welke onderdelen bestaand en extra zijn
w.j.g. ontwerper
EB
get.
11/07/2025
d.d.
453
BG Boezem – compartiment O6
CPW Oude Wetering
noodwaterkering
bestektekoning sloop fase
situatie en doorsnede
CB2.6