


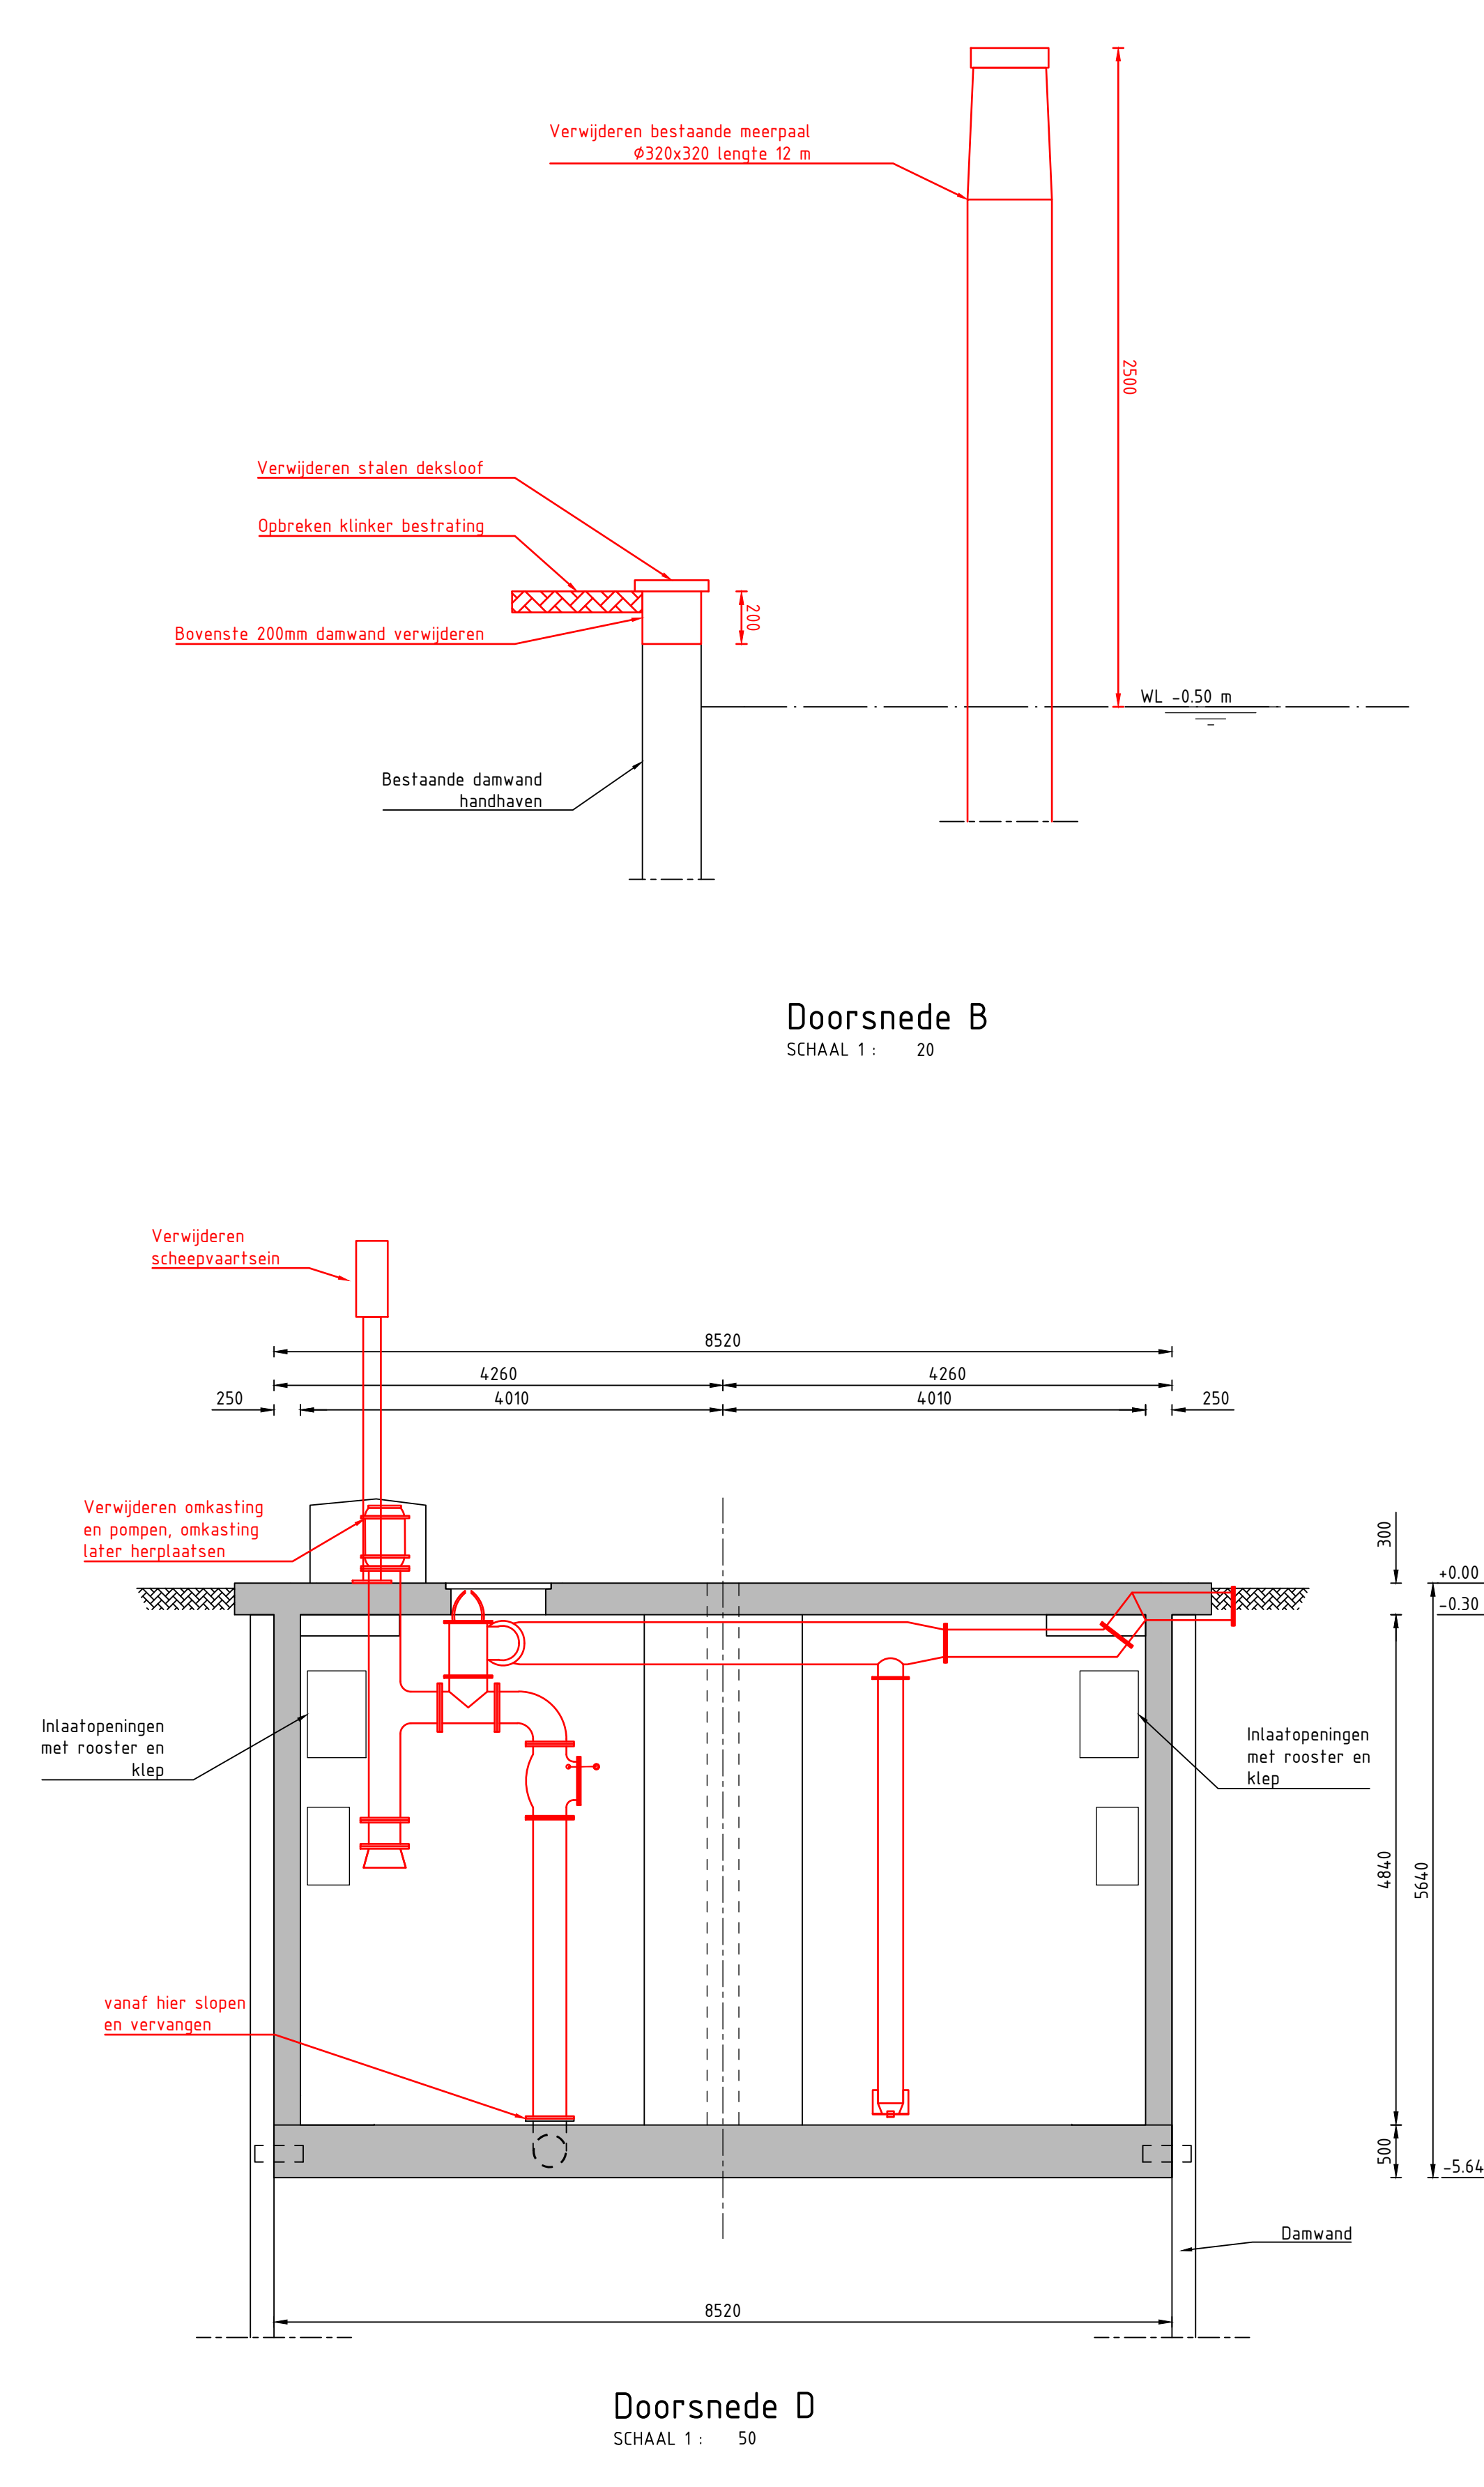


Algemene opmerkingen:

- Maten in meters tenzij anders aangegeven
- Materiaalmaten in mm, tenzij anders aangegeven
- Diameters in mm, tenzij anders aangegeven
- Waterstanden in meters t.o.v. NAP
- Hoogtemaatvoering in meters t.o.v. NAP
- Hoeken aangegeven in graden
- Coördinaten in meters t.o.v. rijksdriehoekensysteem
- Alle maten van de bestaande situatie in het werk te controleren.
- Bouwkwaliteit 8.8 tenzij anders aangegeven

Legenda:

-  - Beton (gewapend)
-  - Staal
- - Vervangen / Nieuw
- - Verwijderen / Slope

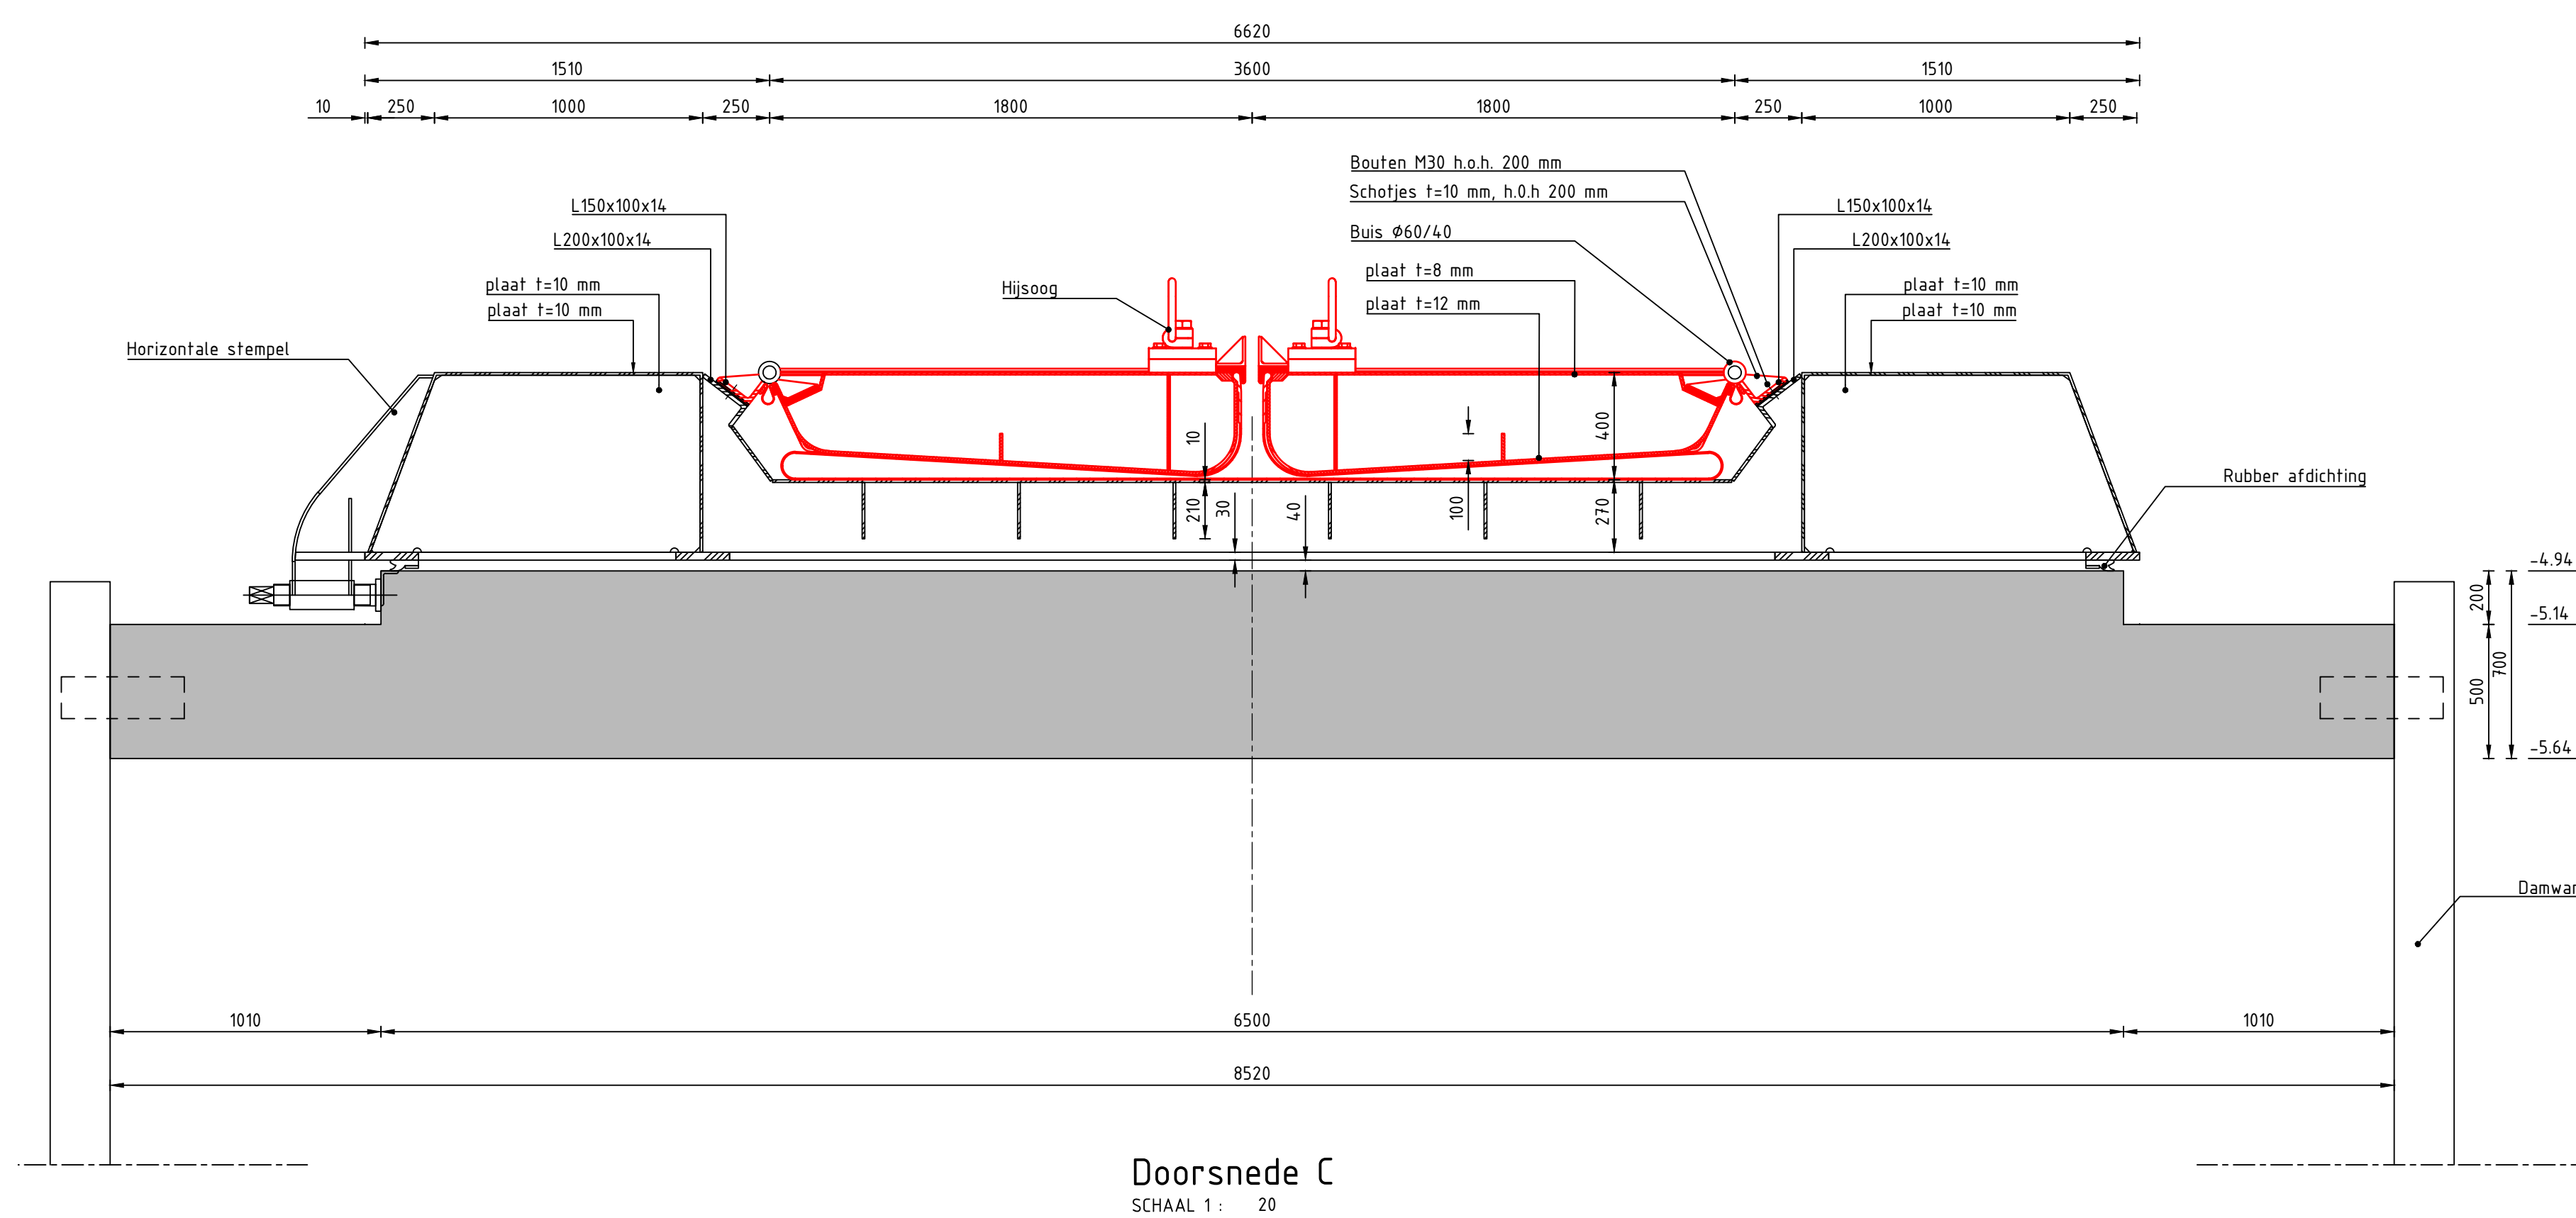

Locatie



1. verduidelijking welke delen bestaand en extra zijn	EB omschrijving	11/07/2023 d.d.
BG Boezem – compartiment 02 Schulpstuw Leimuiden noodwaterkering bestektekening sloop fase situatie een doorsnede		458 CB2.6