


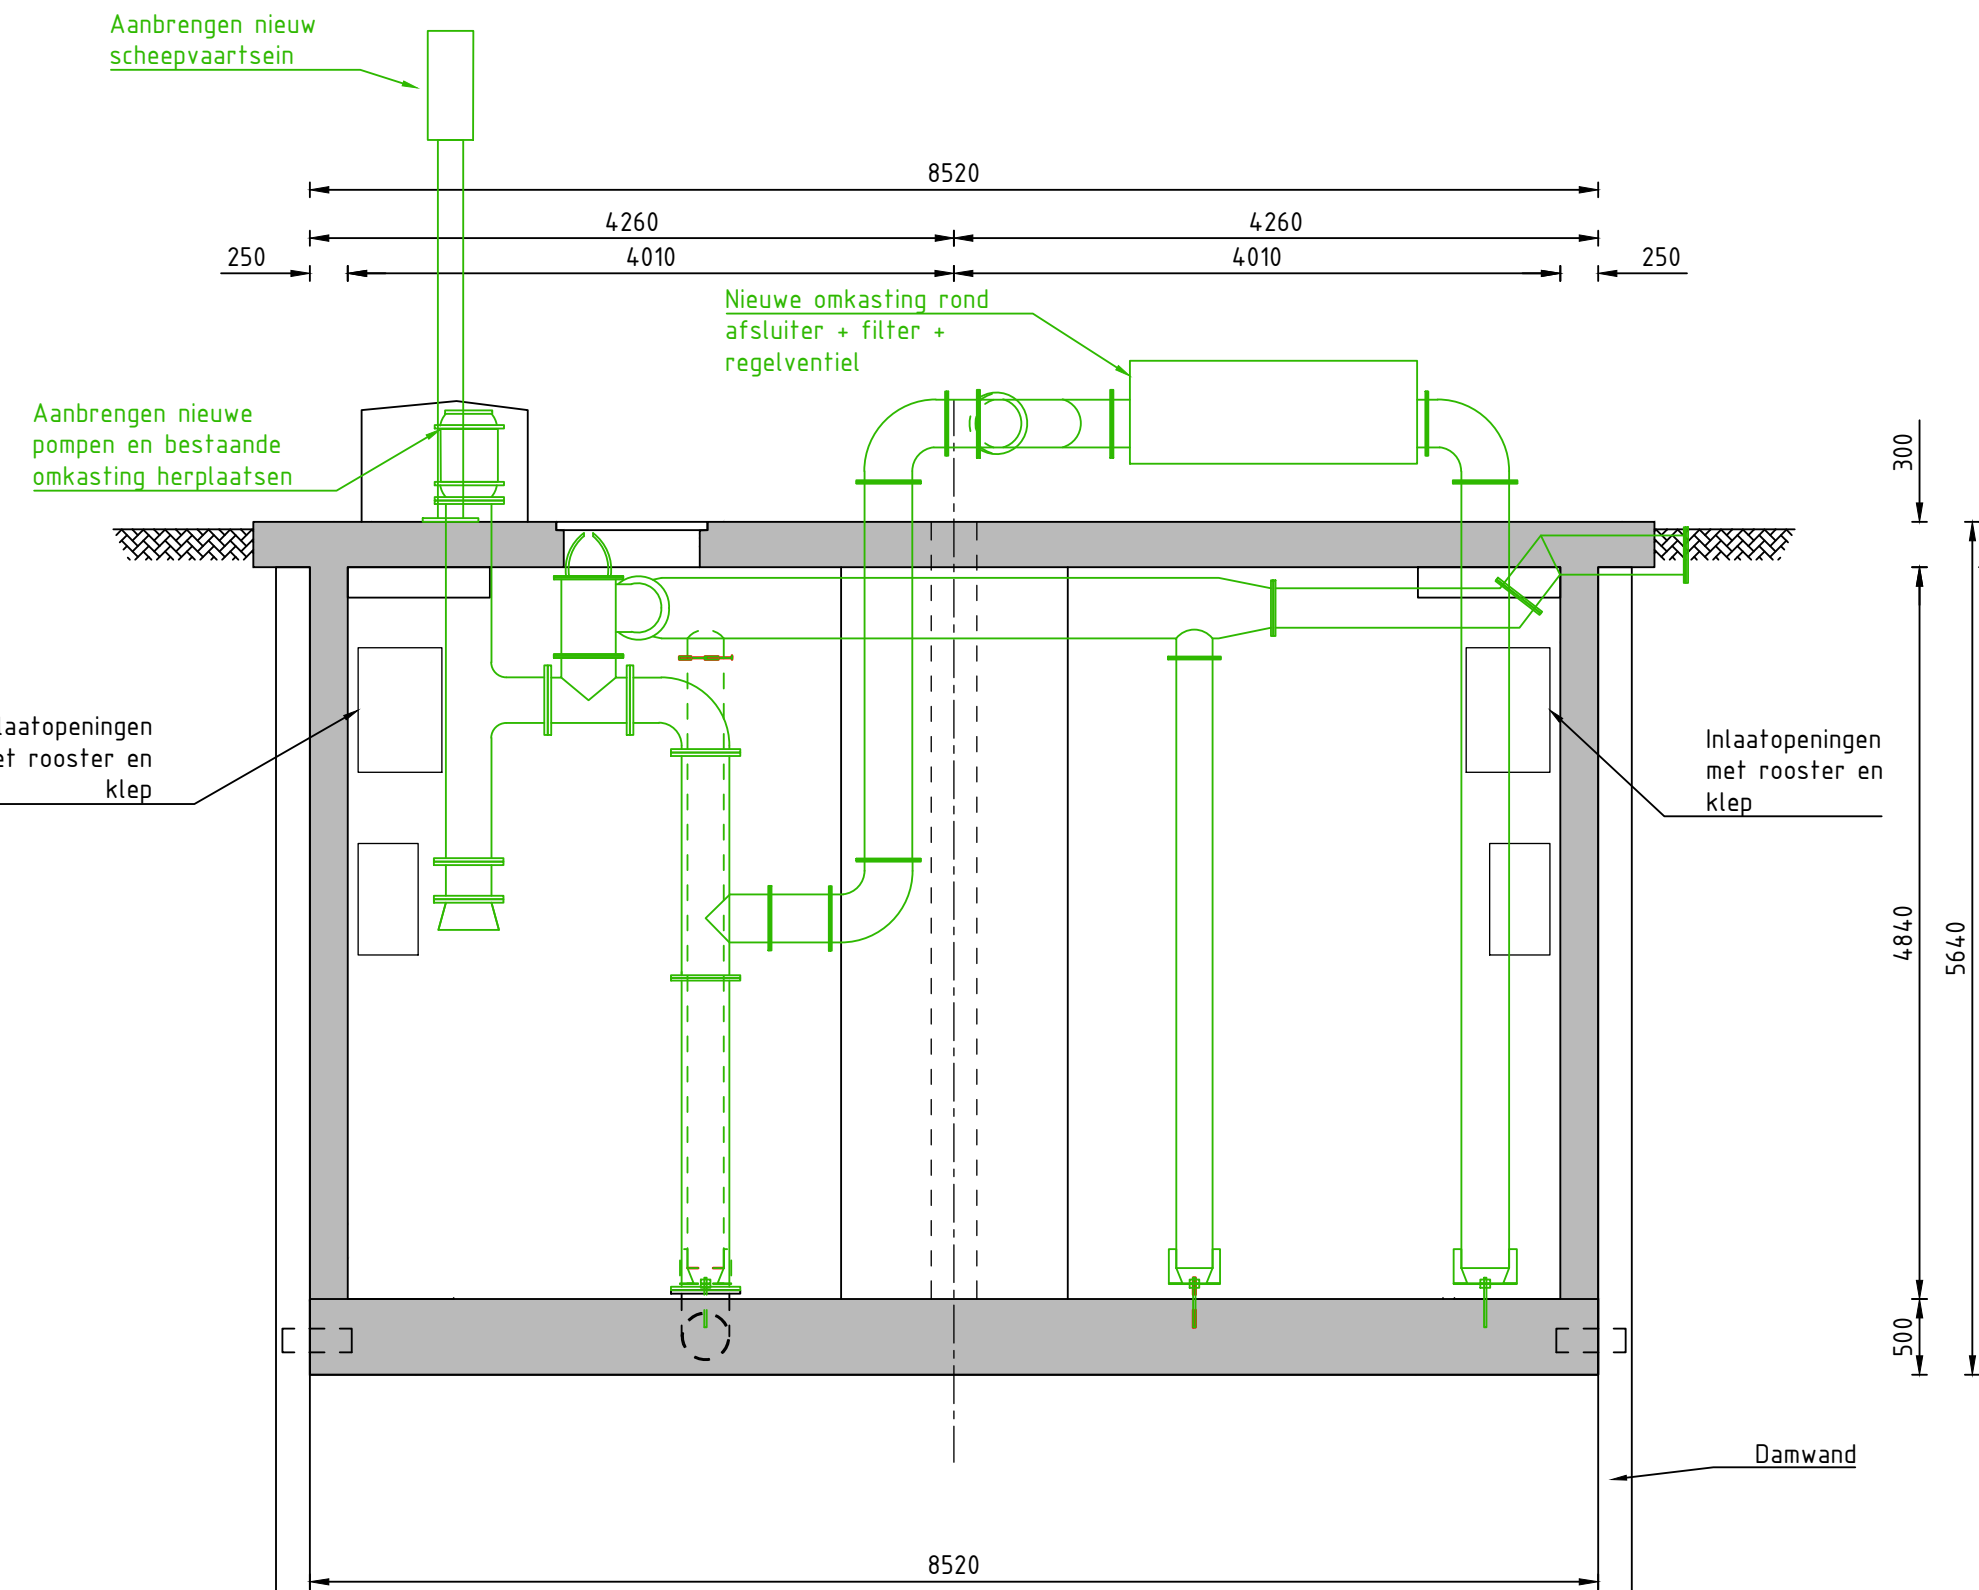


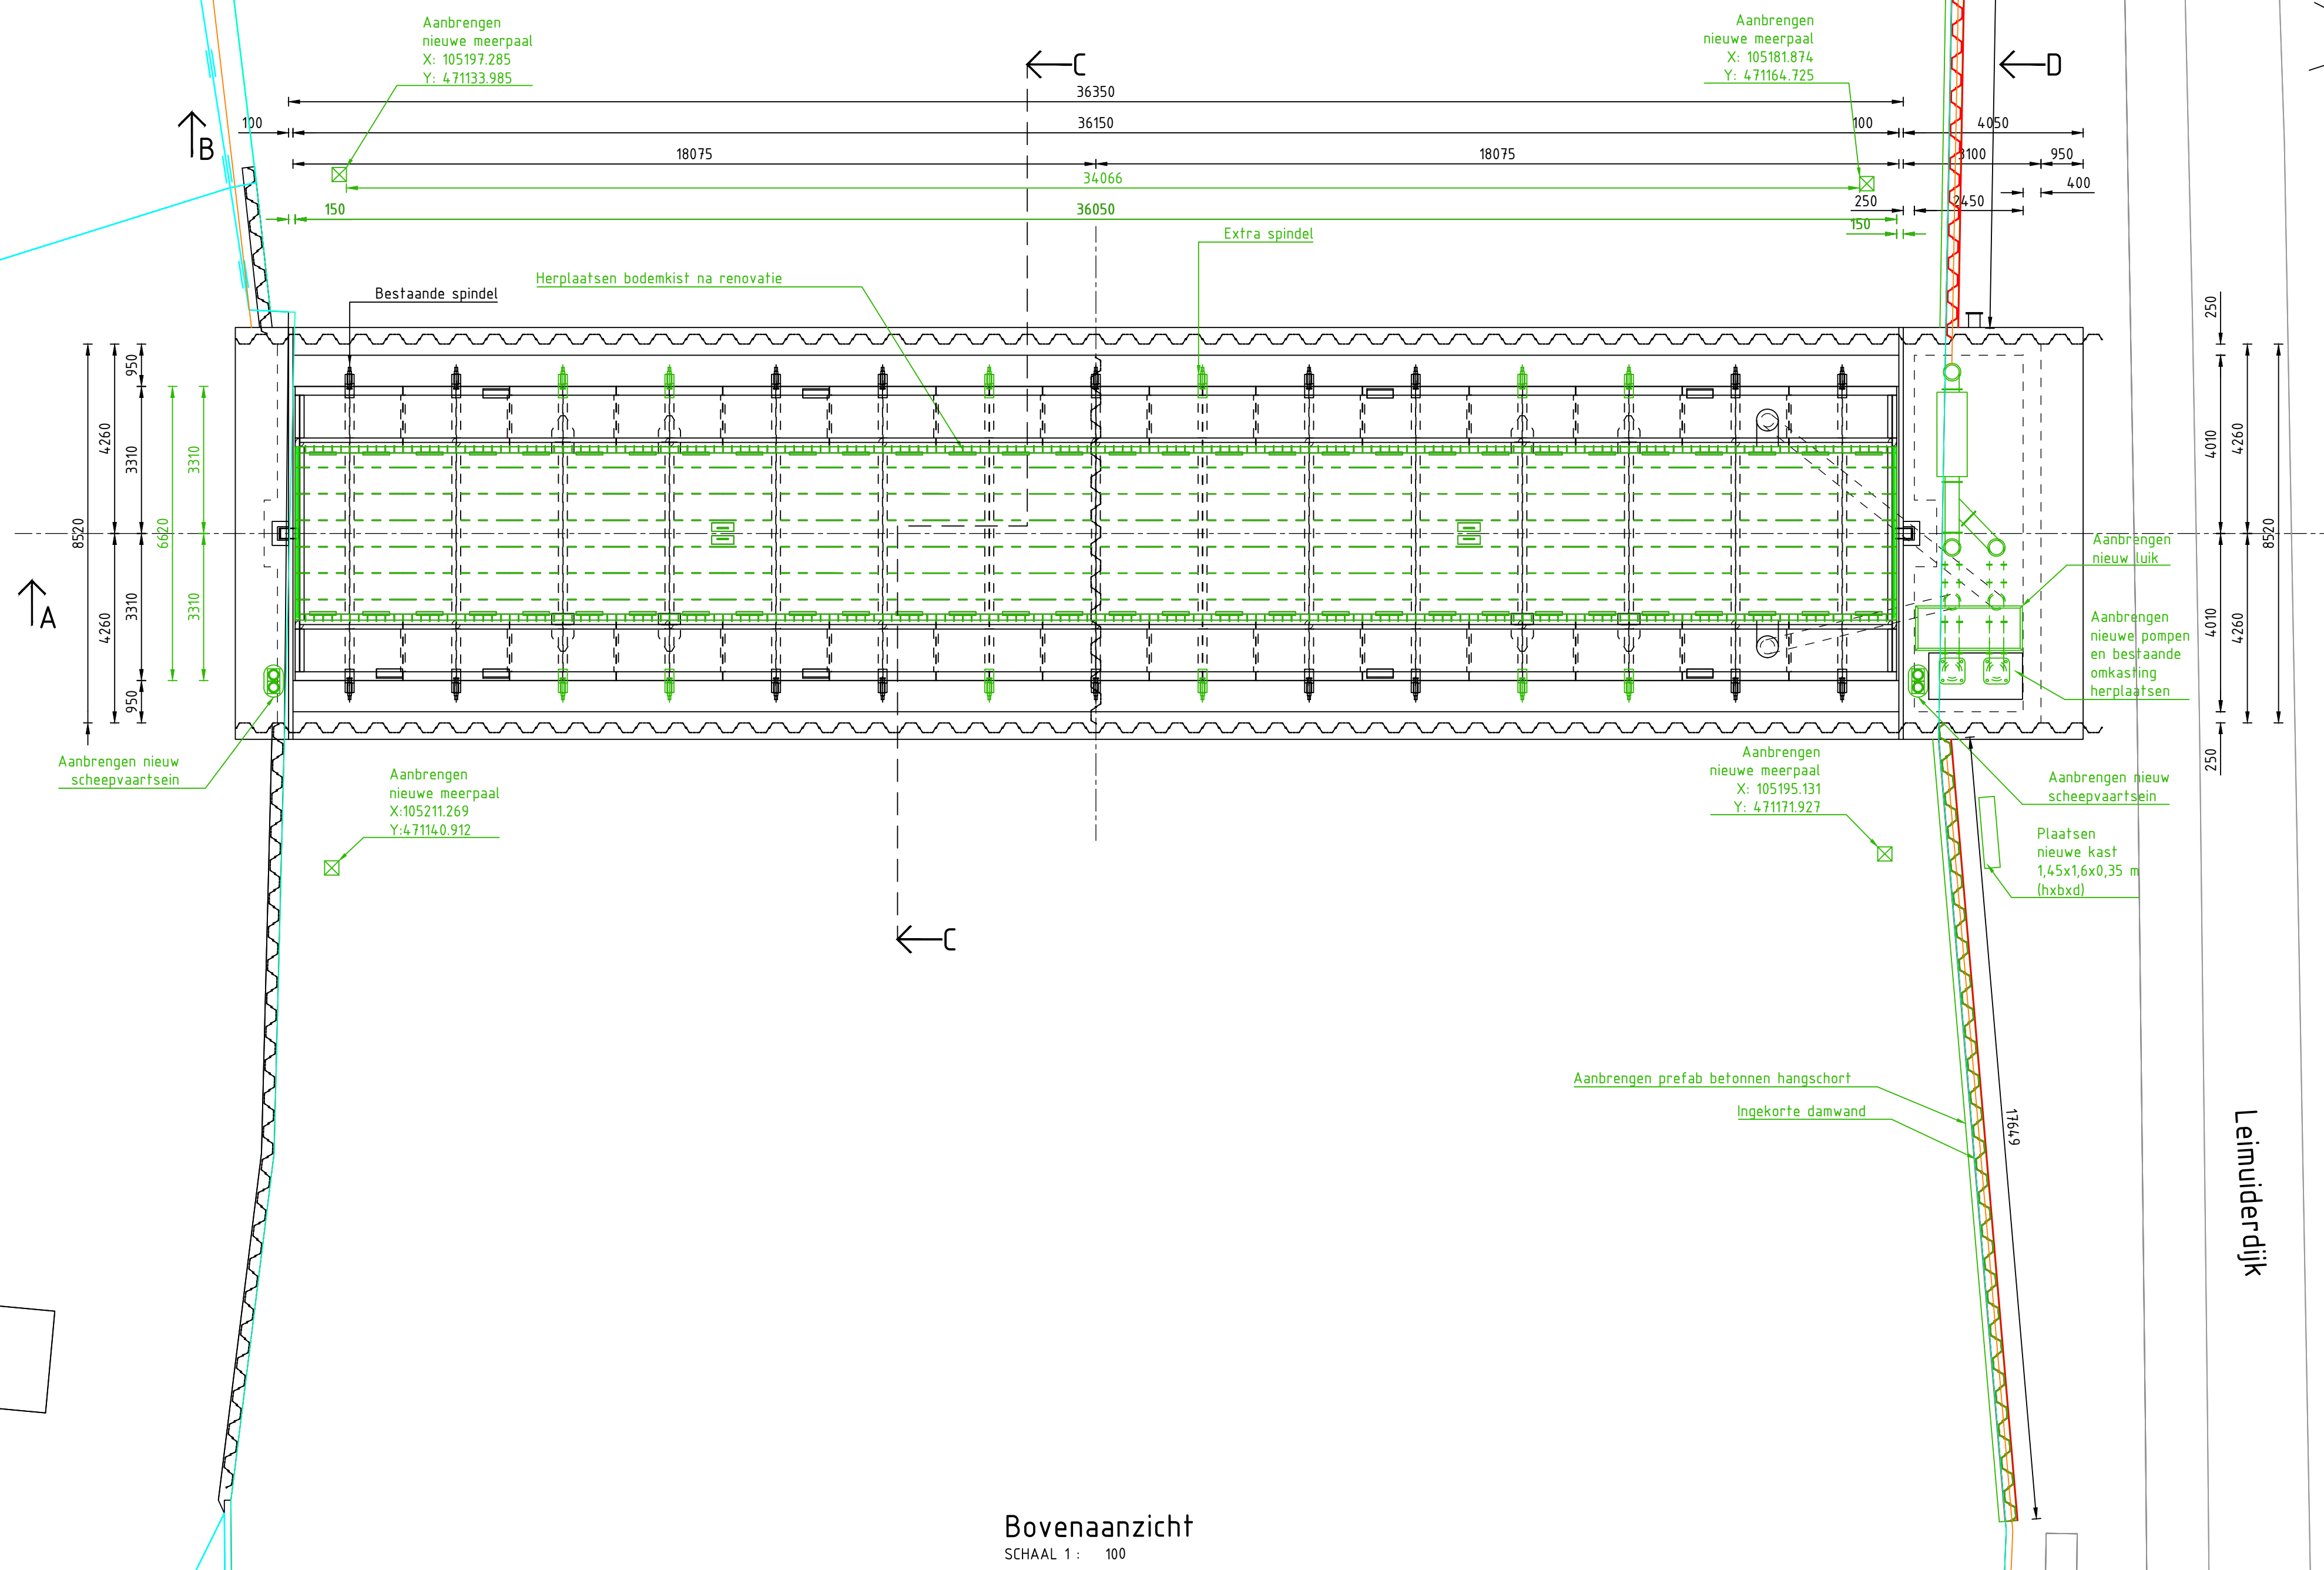


Doorsnede D
SCHAAL 1 : 50

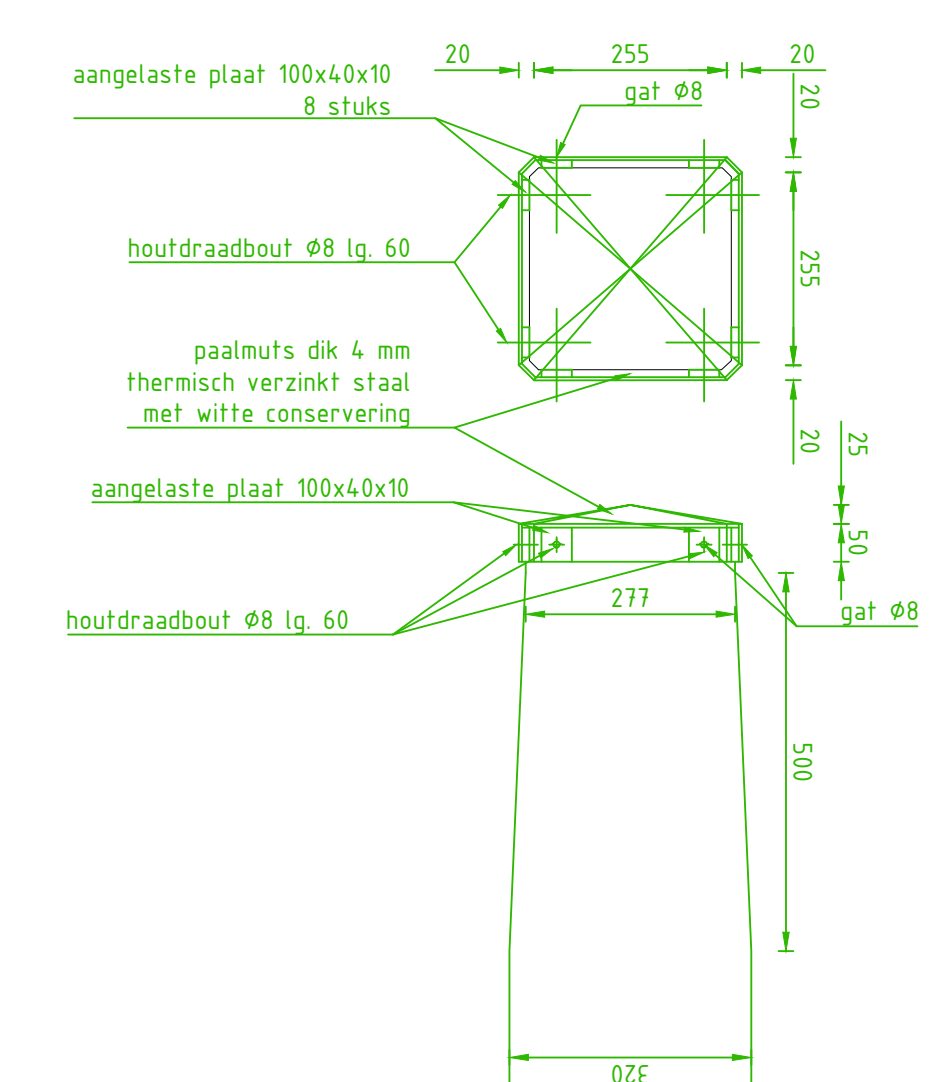


Detail geventileerde paalmuts

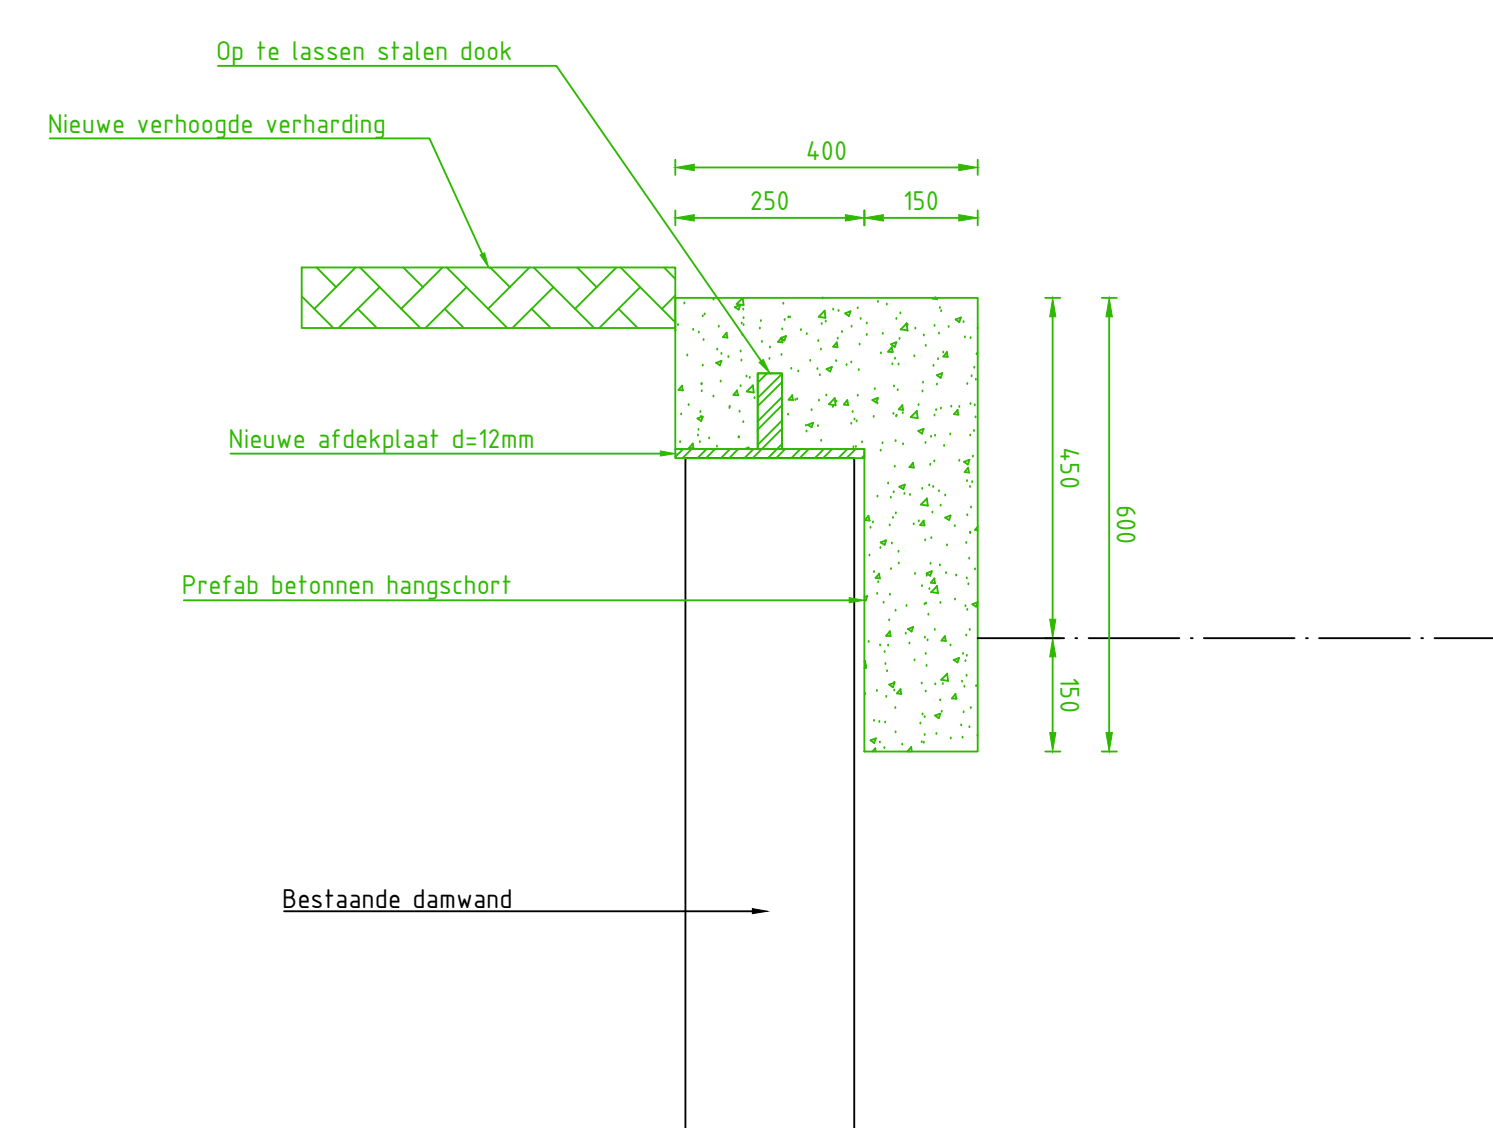


Detail prefab betonnen hangschort
SCHAAL 1: 10

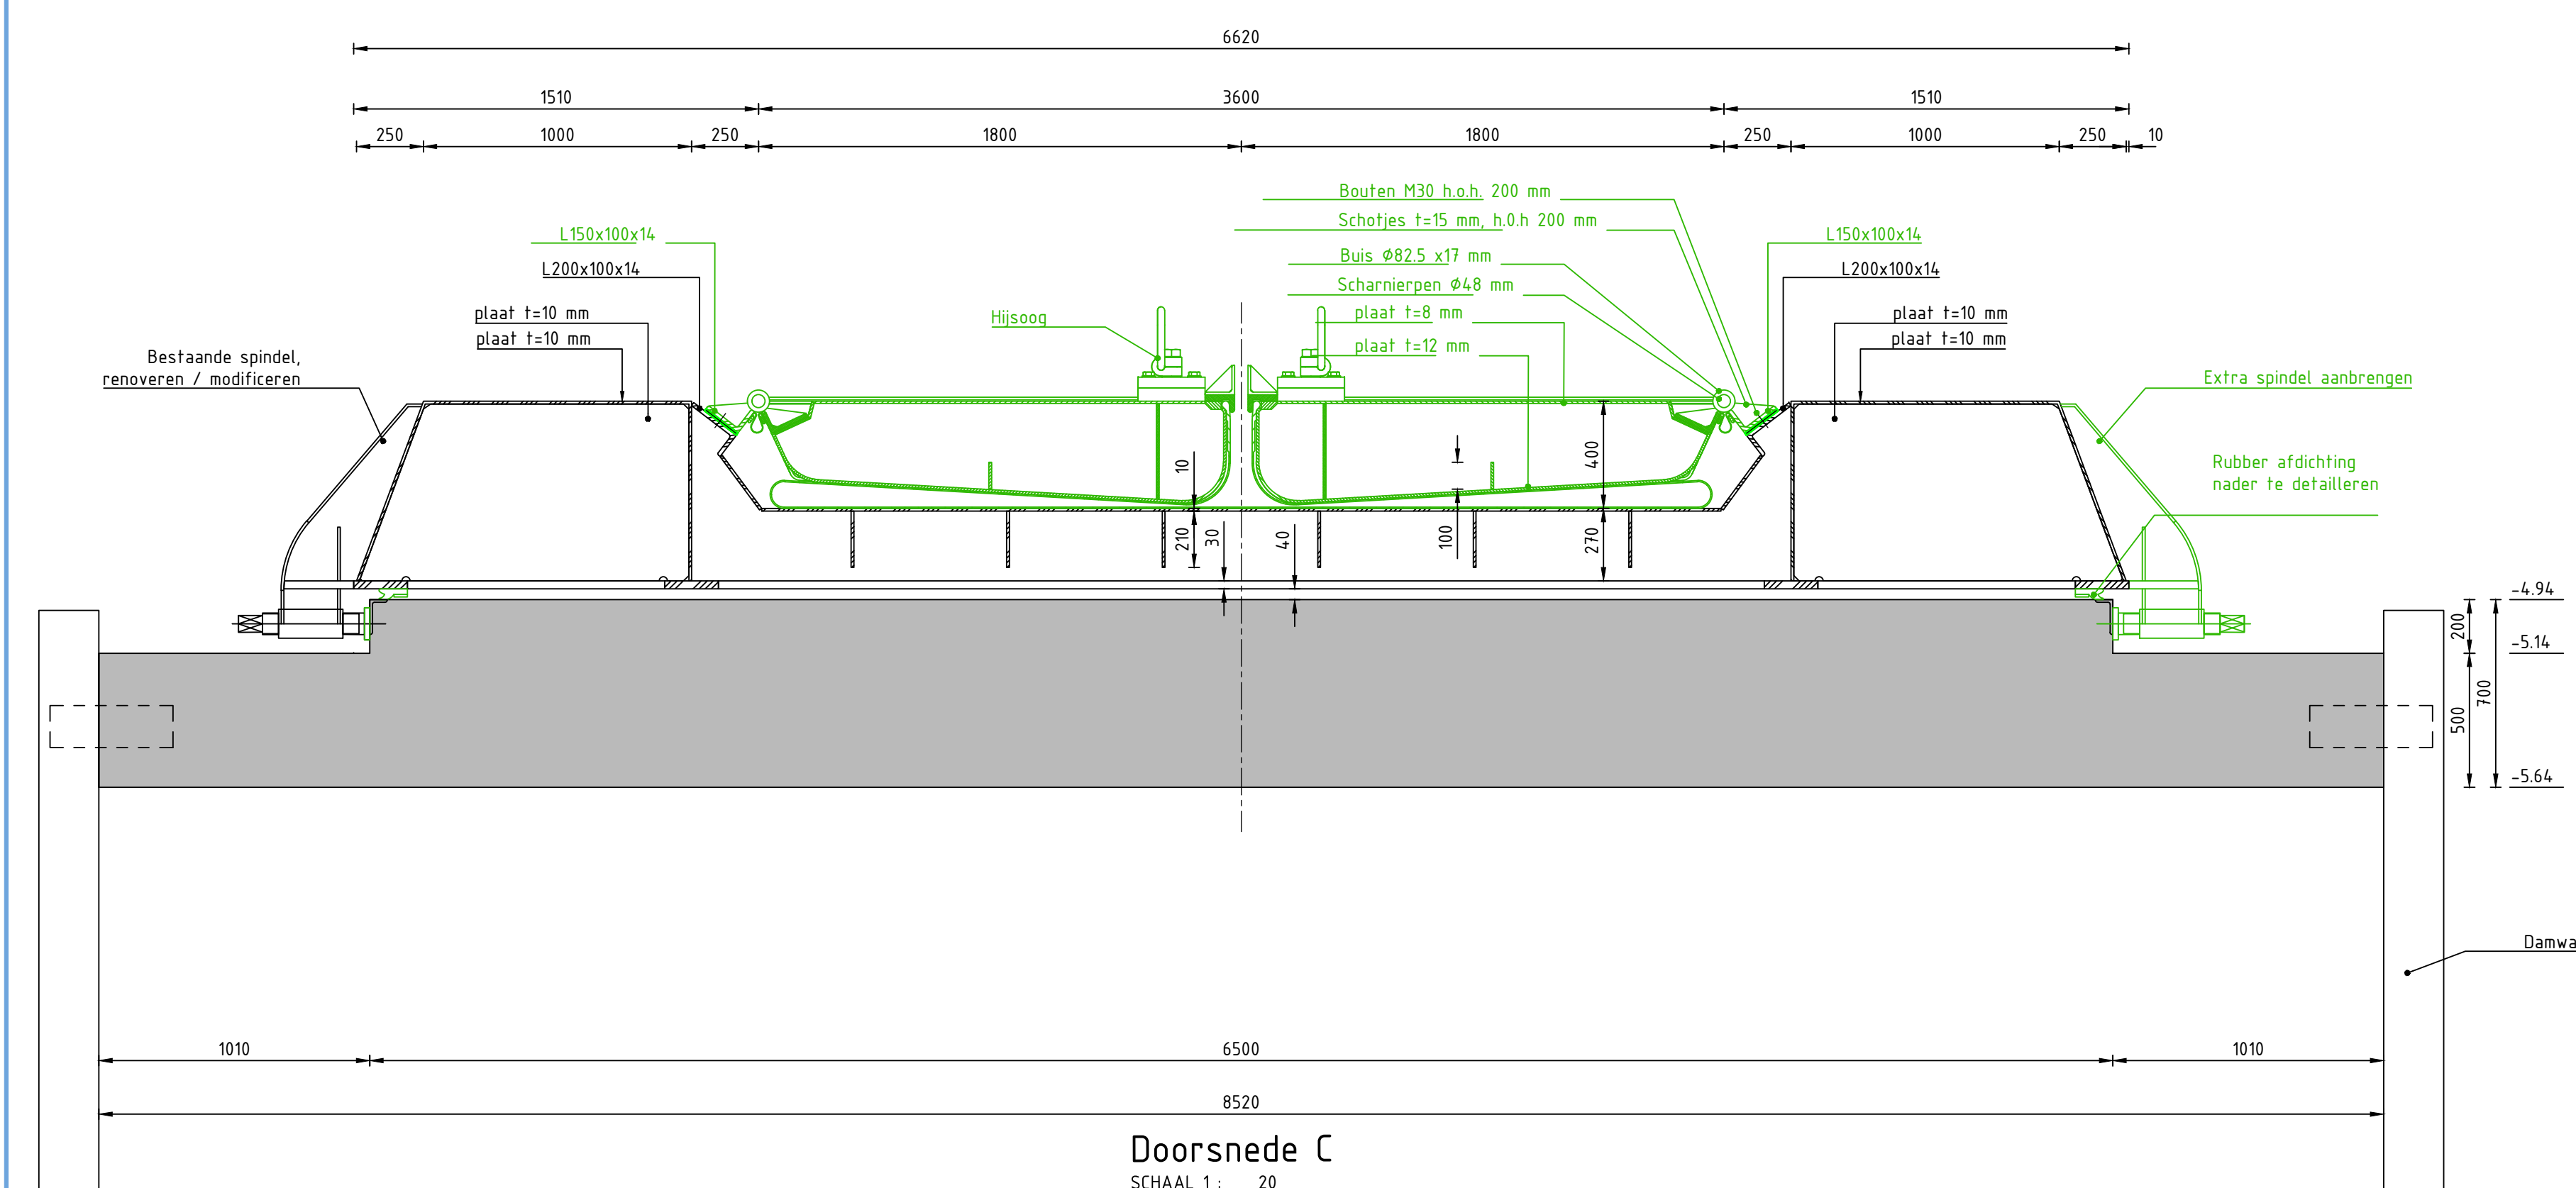

Doorsnede C
SCHAAL 1: 20

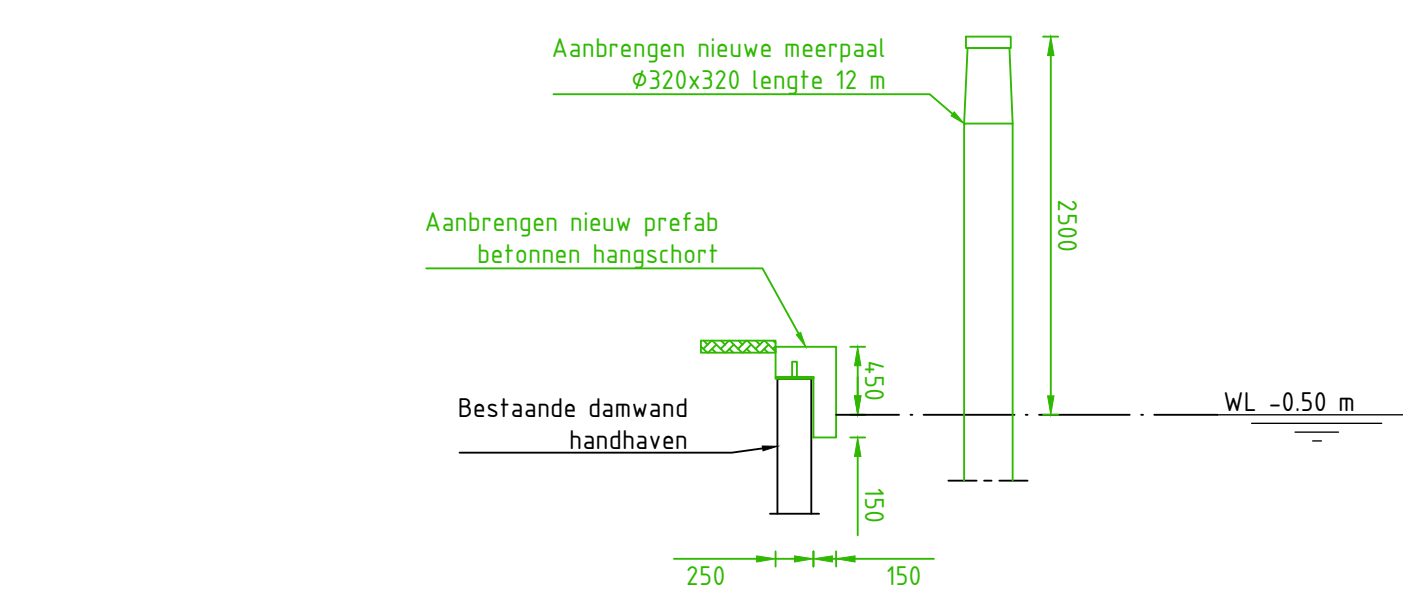

Doorsnede B
SCHAAL 1 : 50

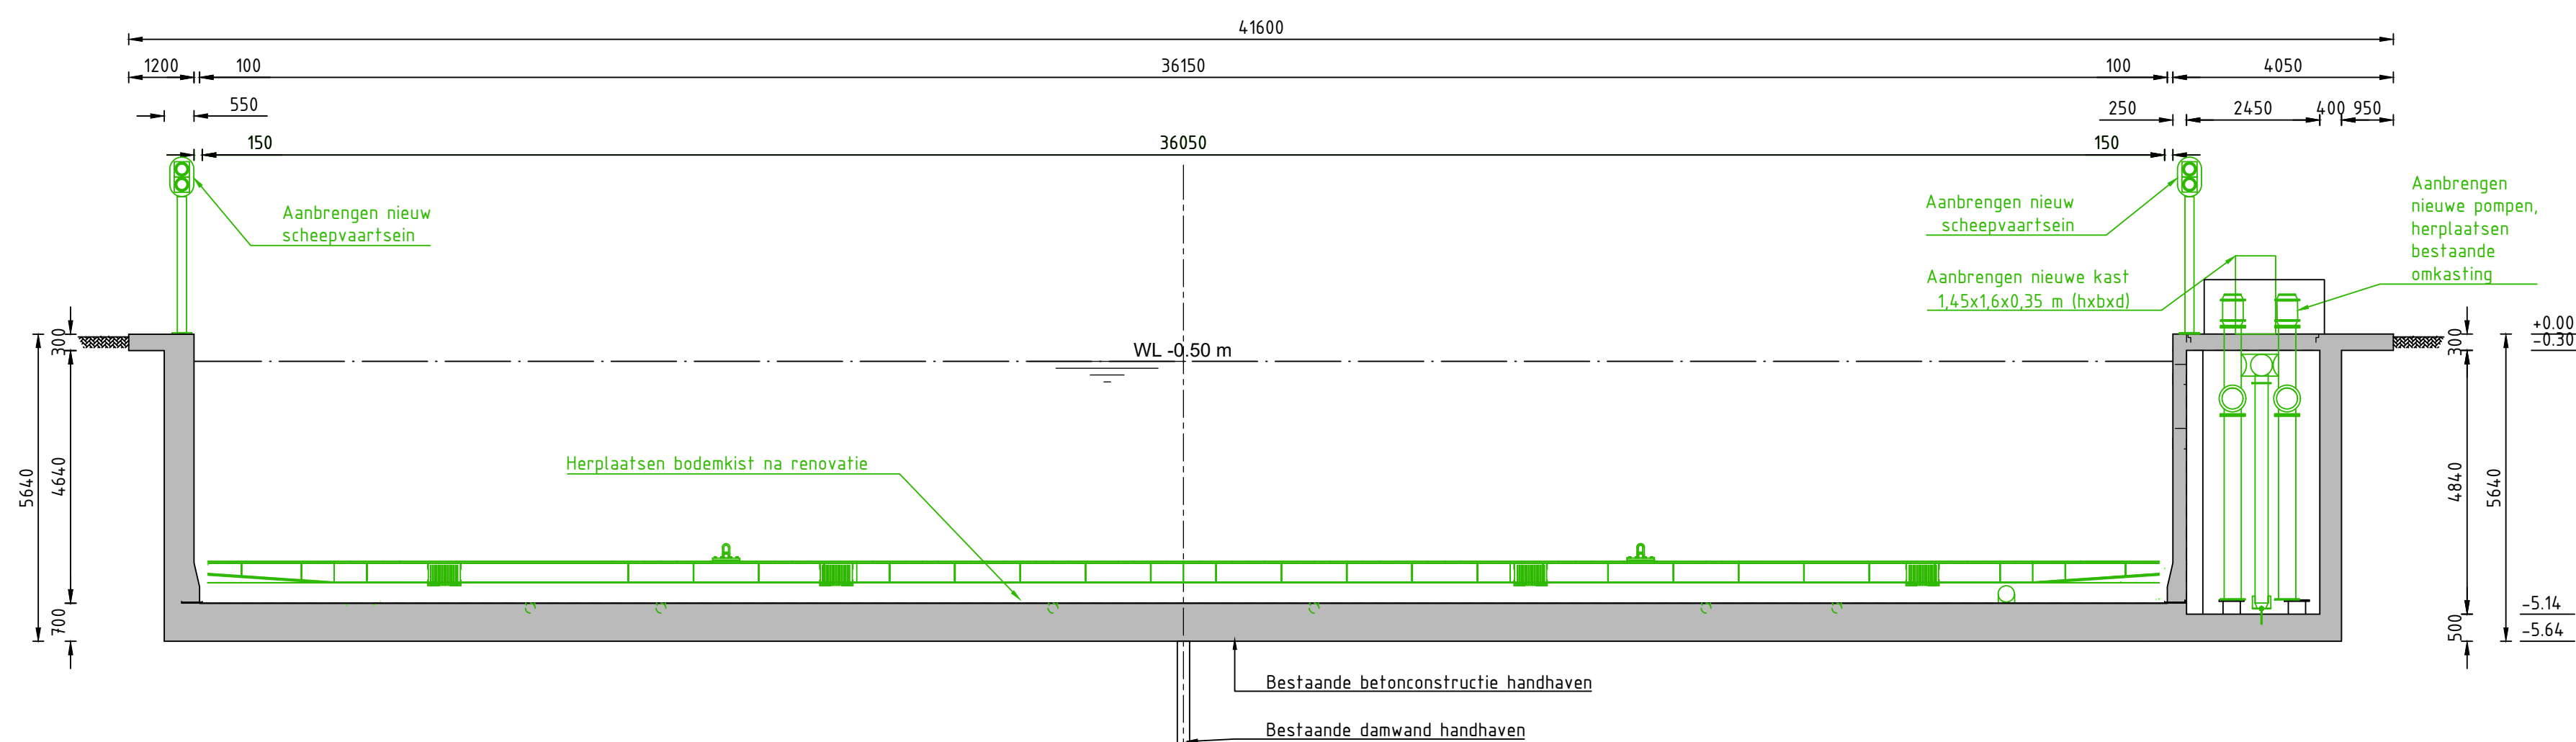

Langsdoorsnede A

- Algemene opmerkingen:**
- Maten in meters, tenzij anders aangegeven
 - Materiaalmaten in mm, tenzij anders aangegeven
 - Diameters in mm, tenzij anders aangegeven
 - Waterstanden in meters f.o.v. NAP
 - Hoogtemaatvoering in meters f.o.v. NAP
 - Hoeken aangegeven in graden
 - Coördinaten in meters f.o.v. rijksdriehoekenstelsel
 - Alle maten van de bestaande situatie in het werk te controleren.
 - Bouwkwaliteit 8.8 tenzij anders aangegeven

Legenda:

-  - Beton (gewapend)
-  - Staal
- - Vervangen / Nieuw
- - Verwijderen / Slopen

Materiaal specificaties:

- Staalkwaliteit S355 voor de kleppen
- Staalkwaliteit E355 voor het scharnier
- Bevestigingen thermisch verzinkt
- Bouten worden vervangen door bouten van kwaliteit 8.8, tenzij anders aangegeven



Locatie

1	verduidelijking welke delen bestaand en extra zijn w/jz. omschrijving:	EB get.:	11/07/2021 d.d.:
---	---	-------------	---------------------