




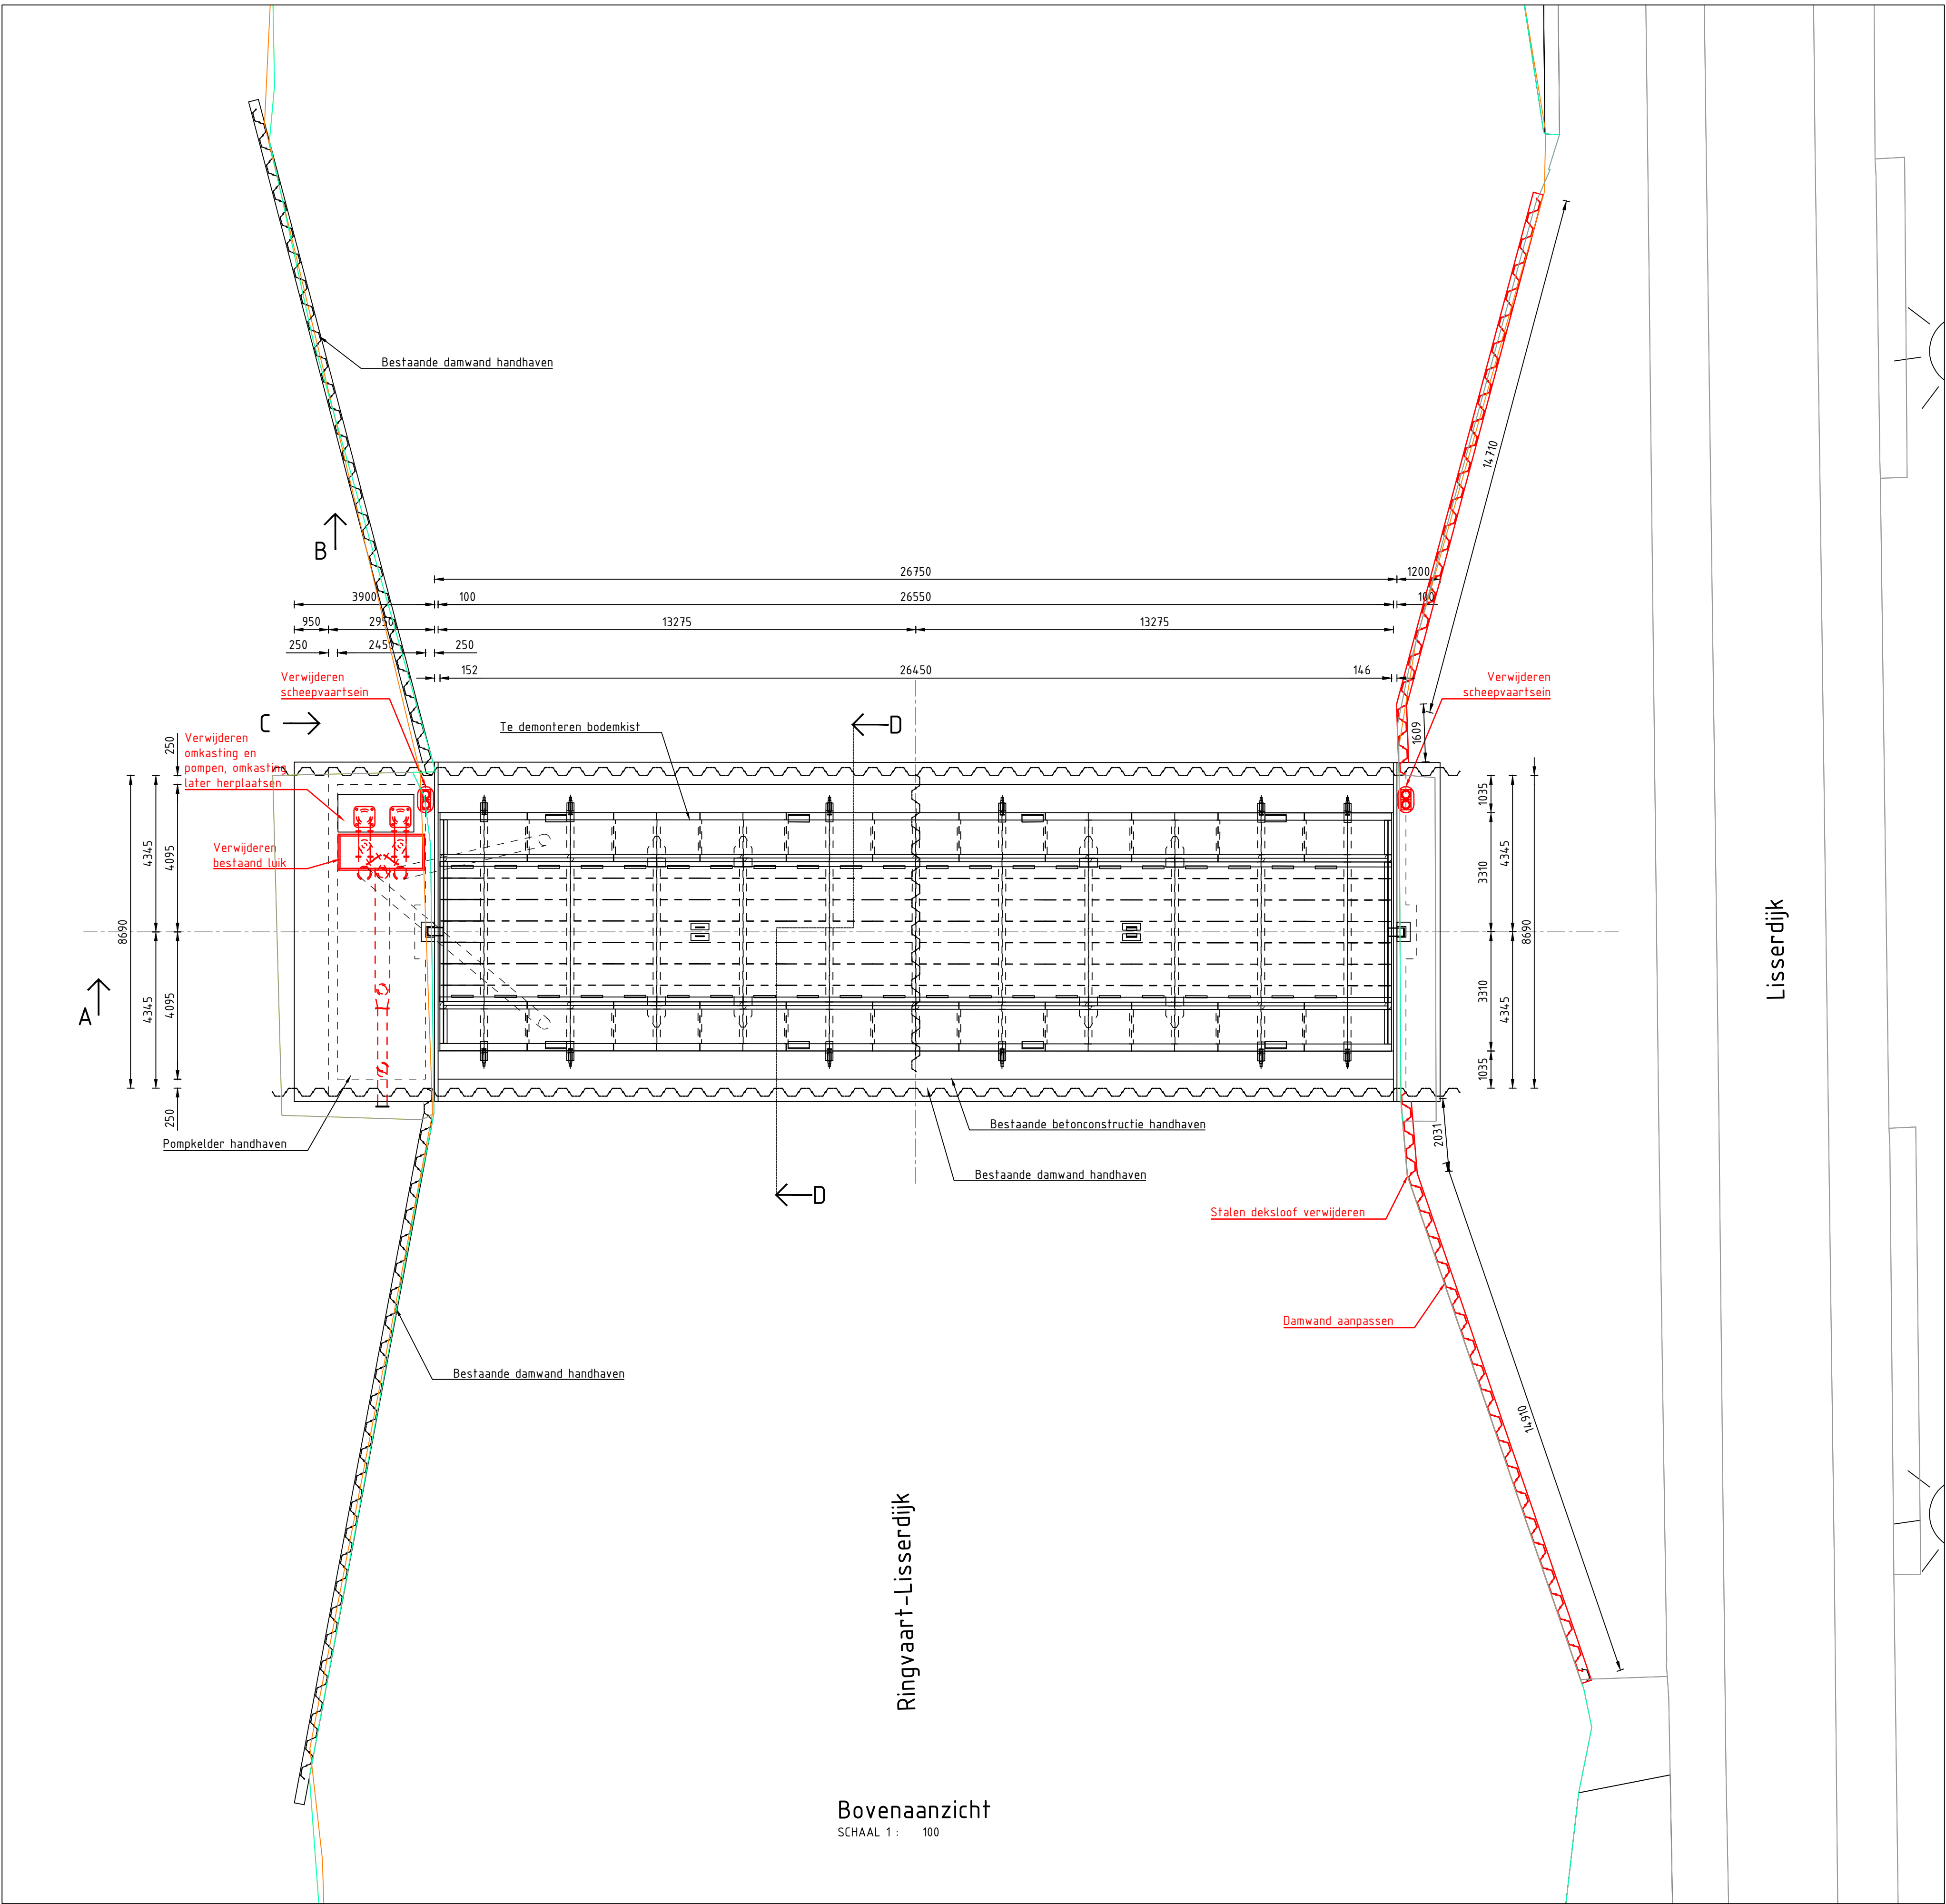


Bovenaanzicht
SCHAAL 1 : 100

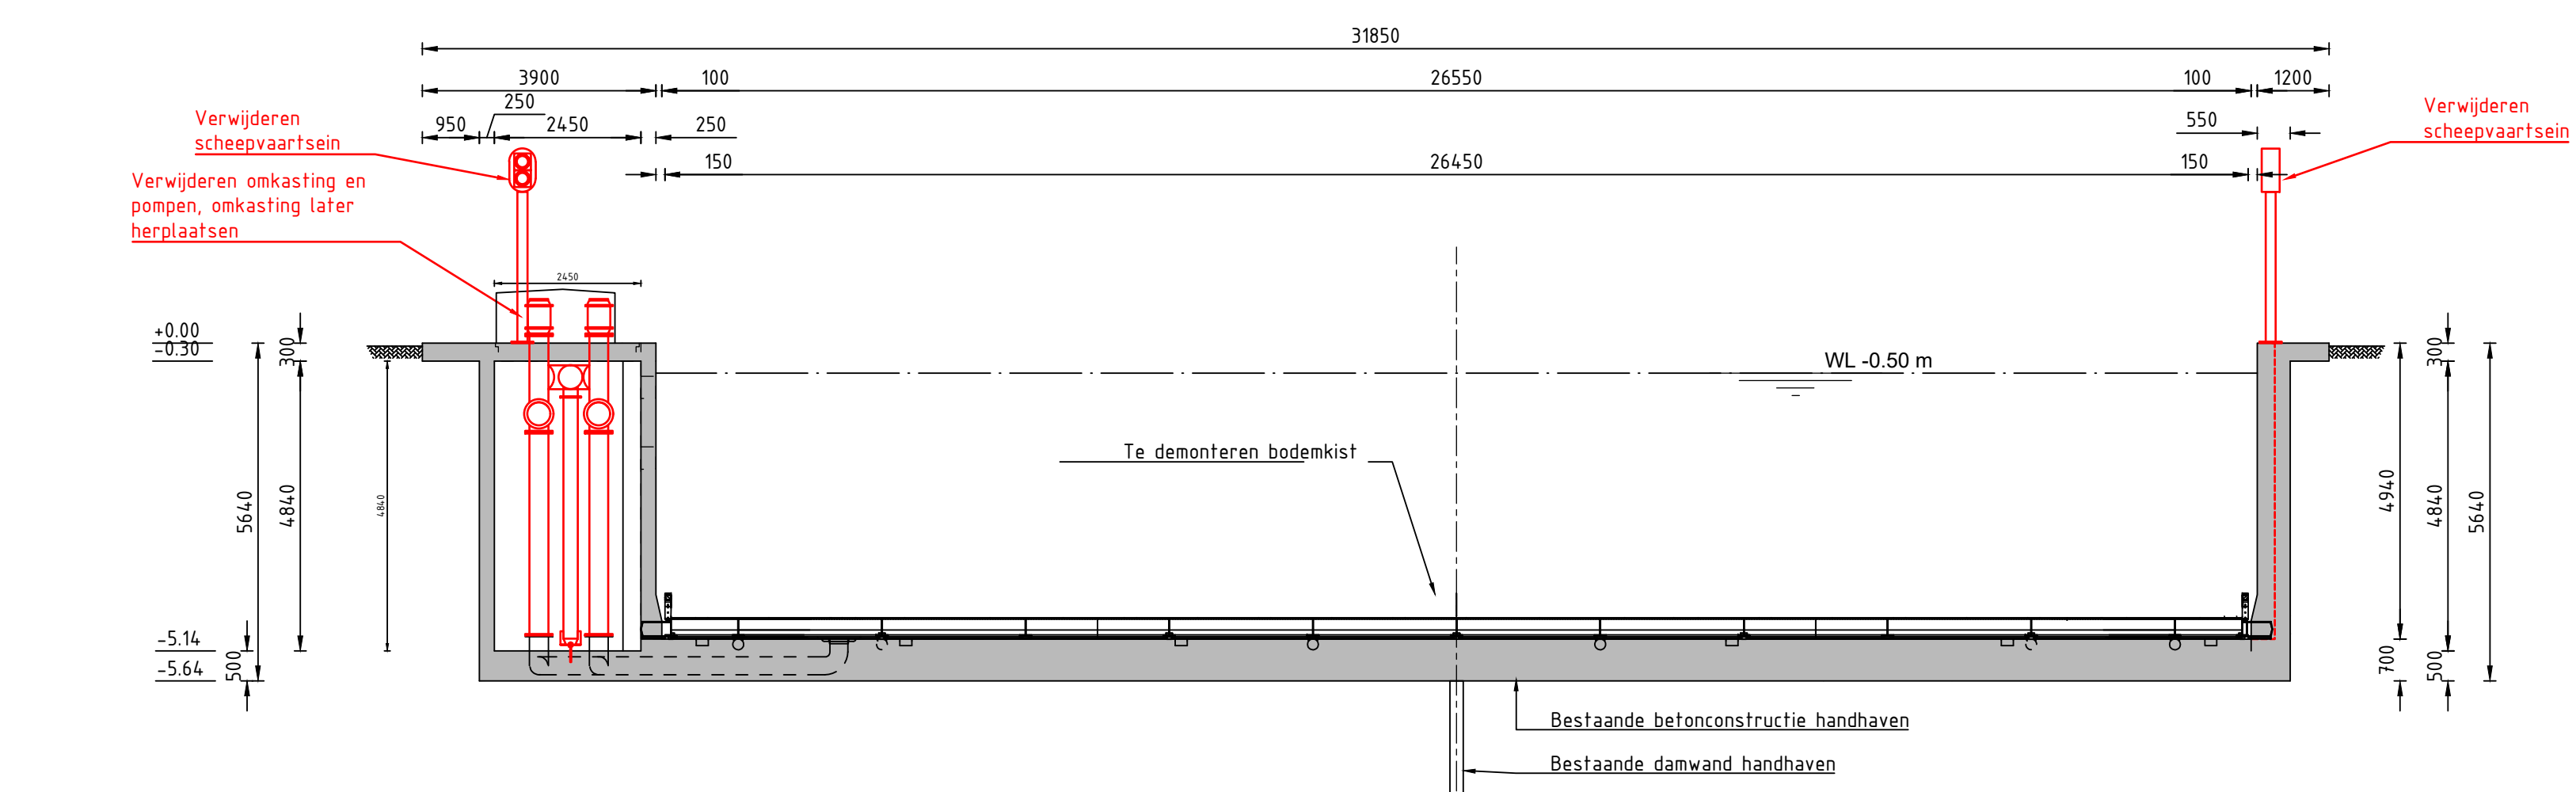


Langsdoorsnede A
SCHAAL 1 : 100

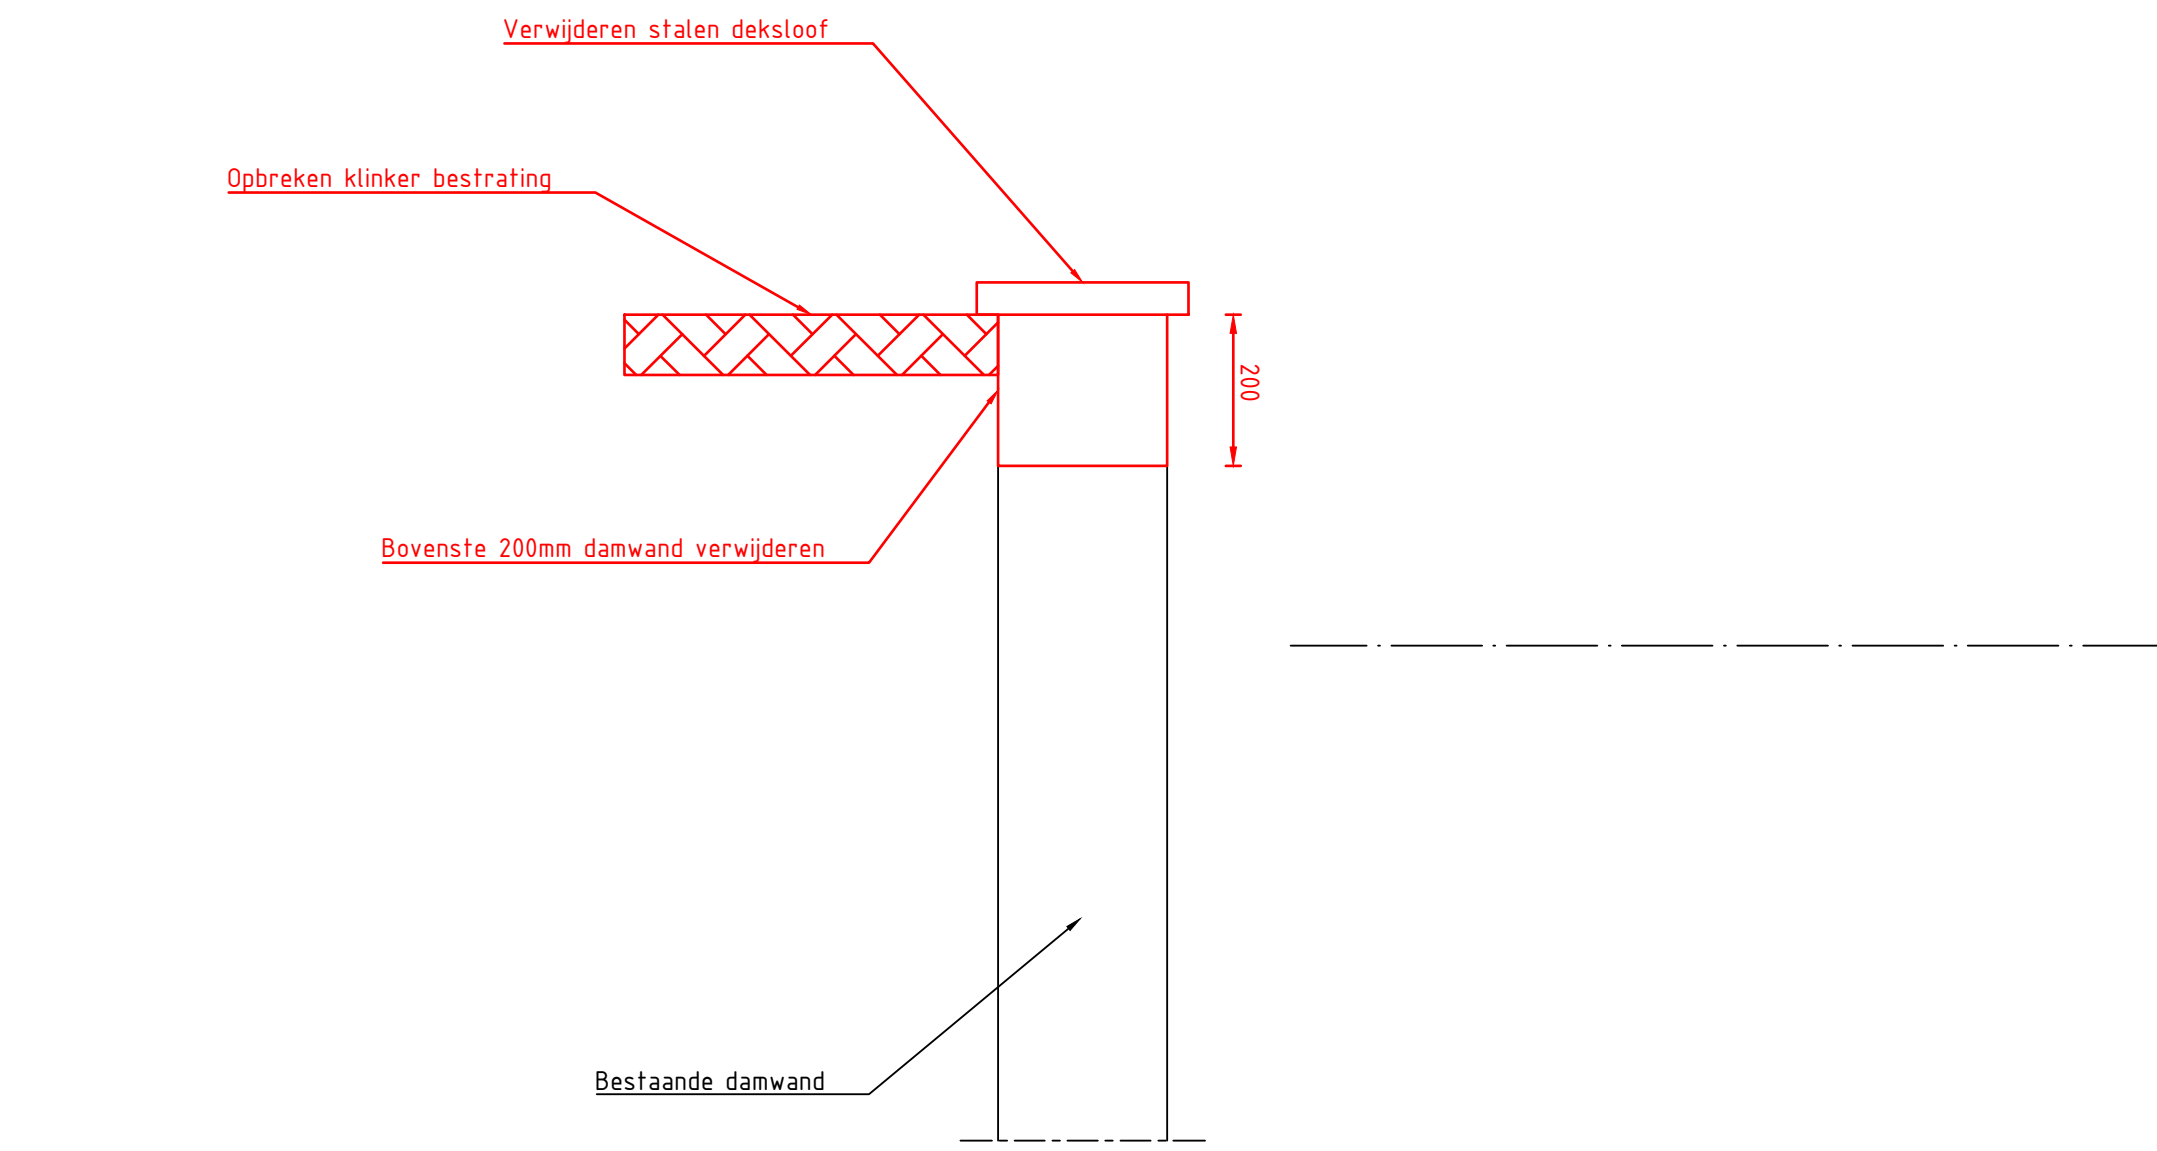

Doorsnede B
SCHAAL 1 : 10

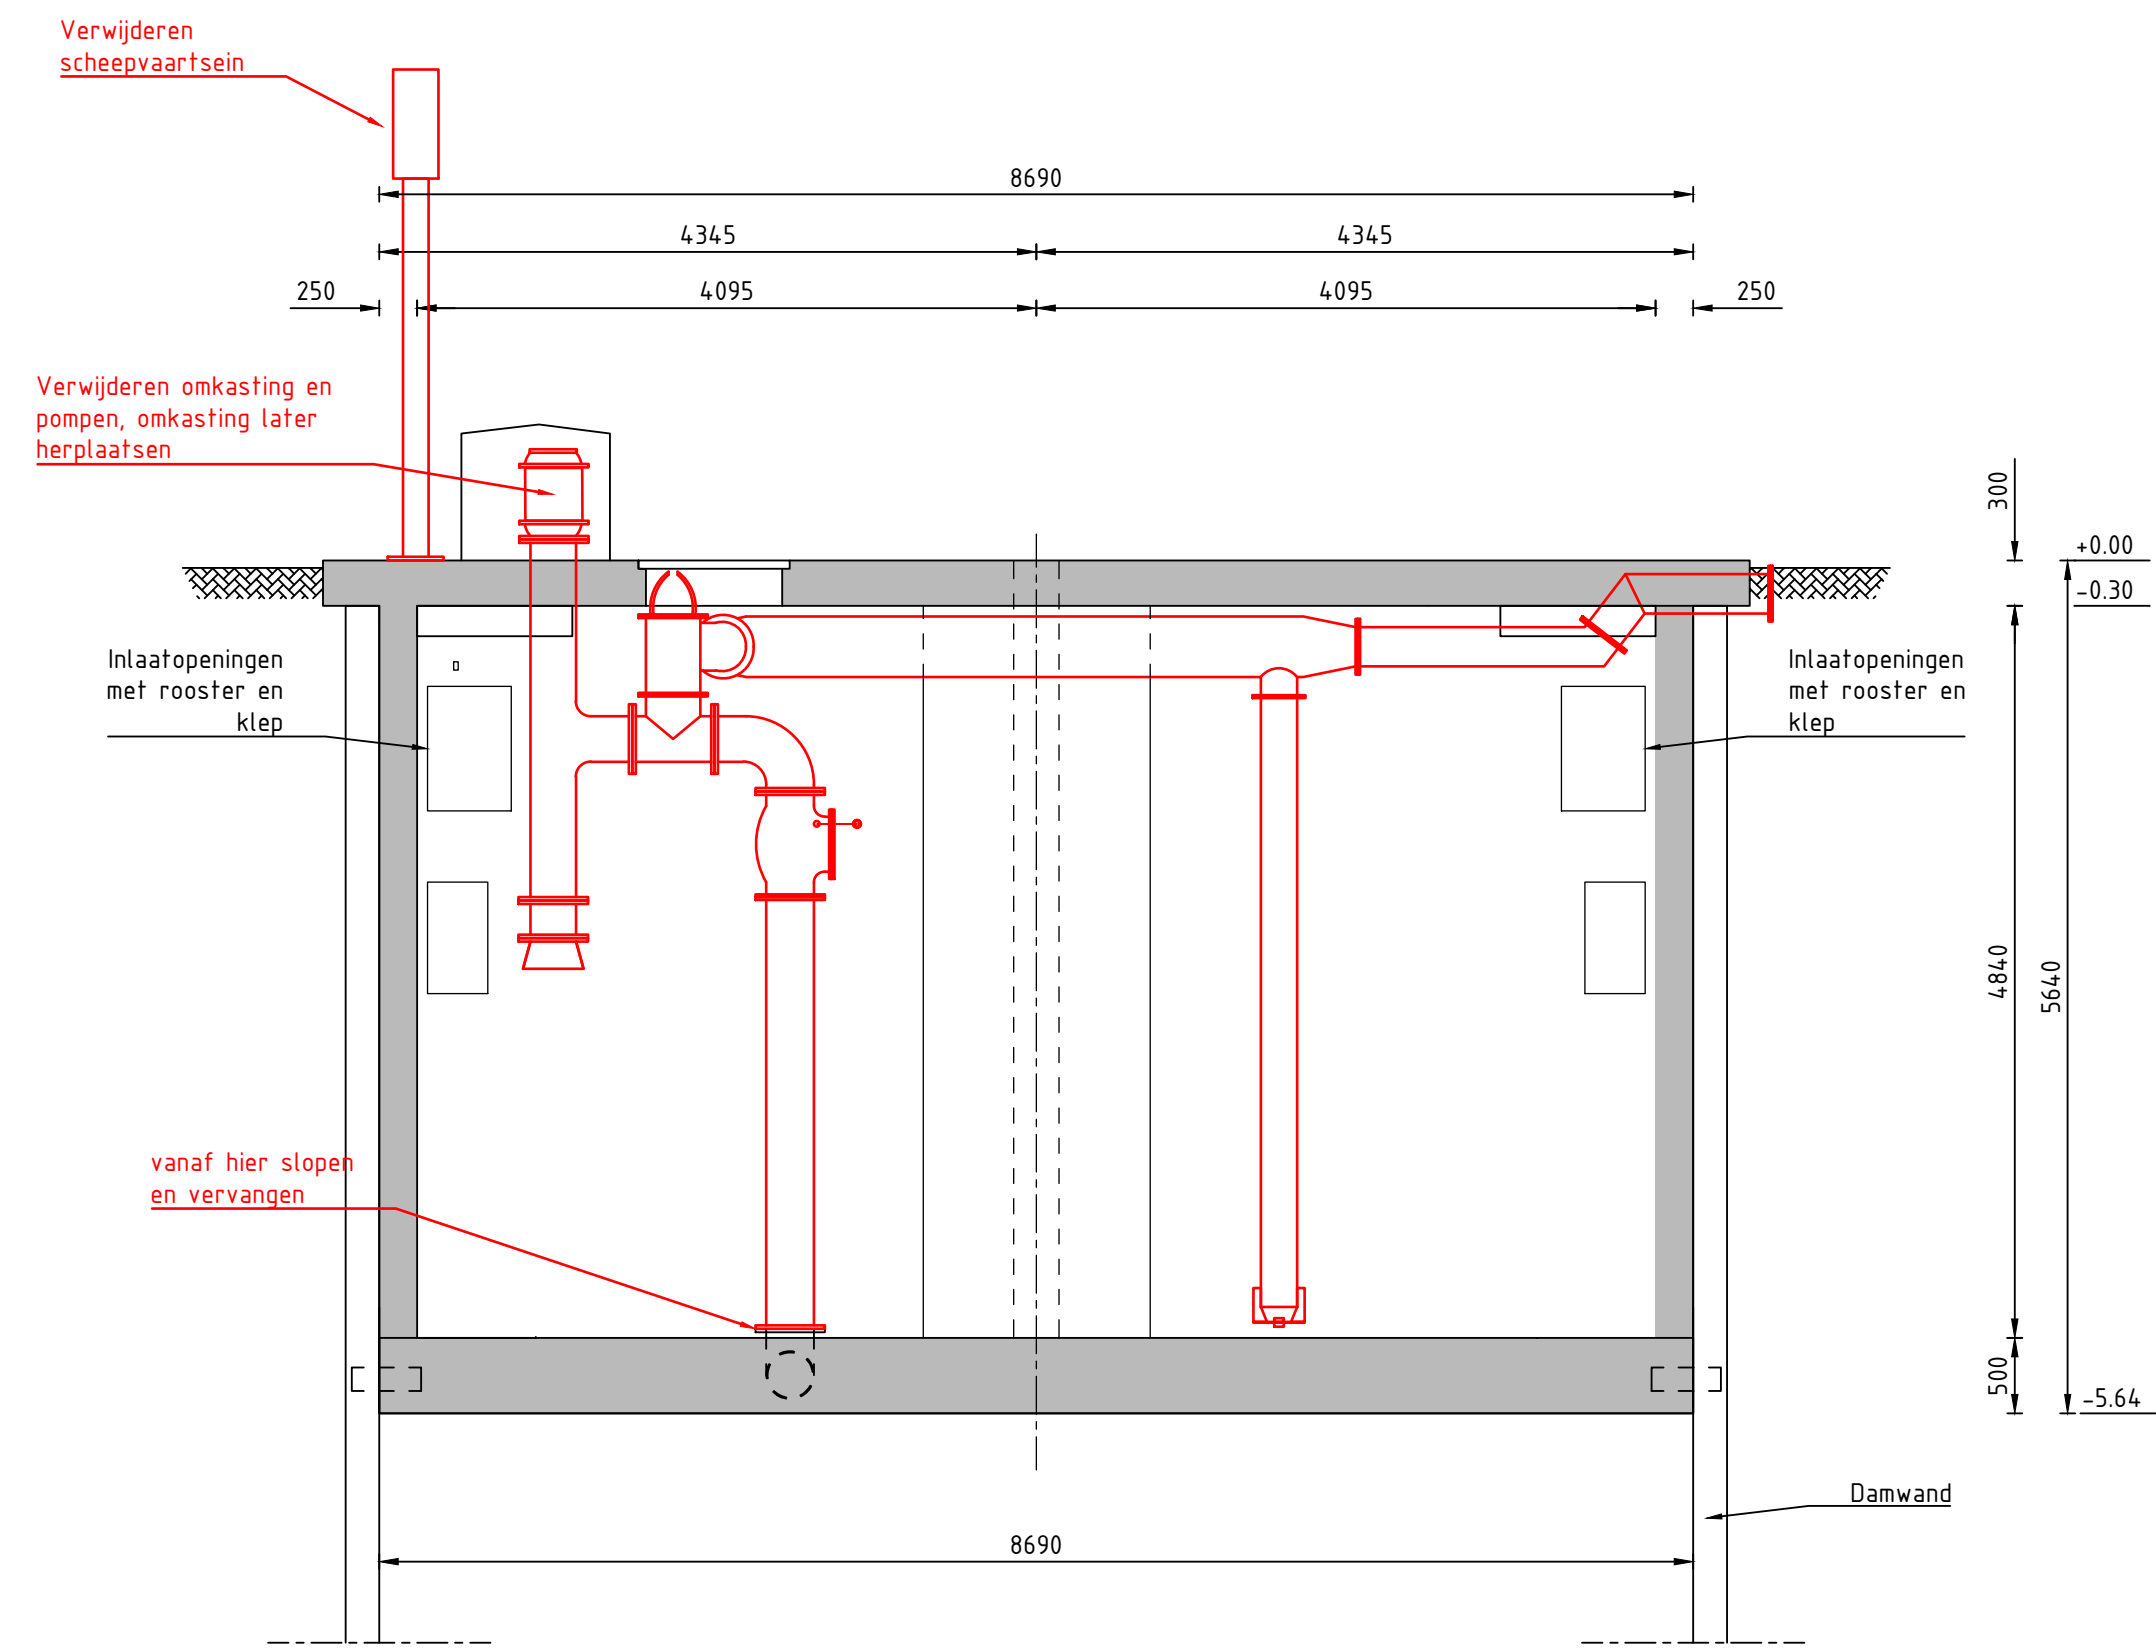

Doorsnede C
SCHAAL 1 : 50

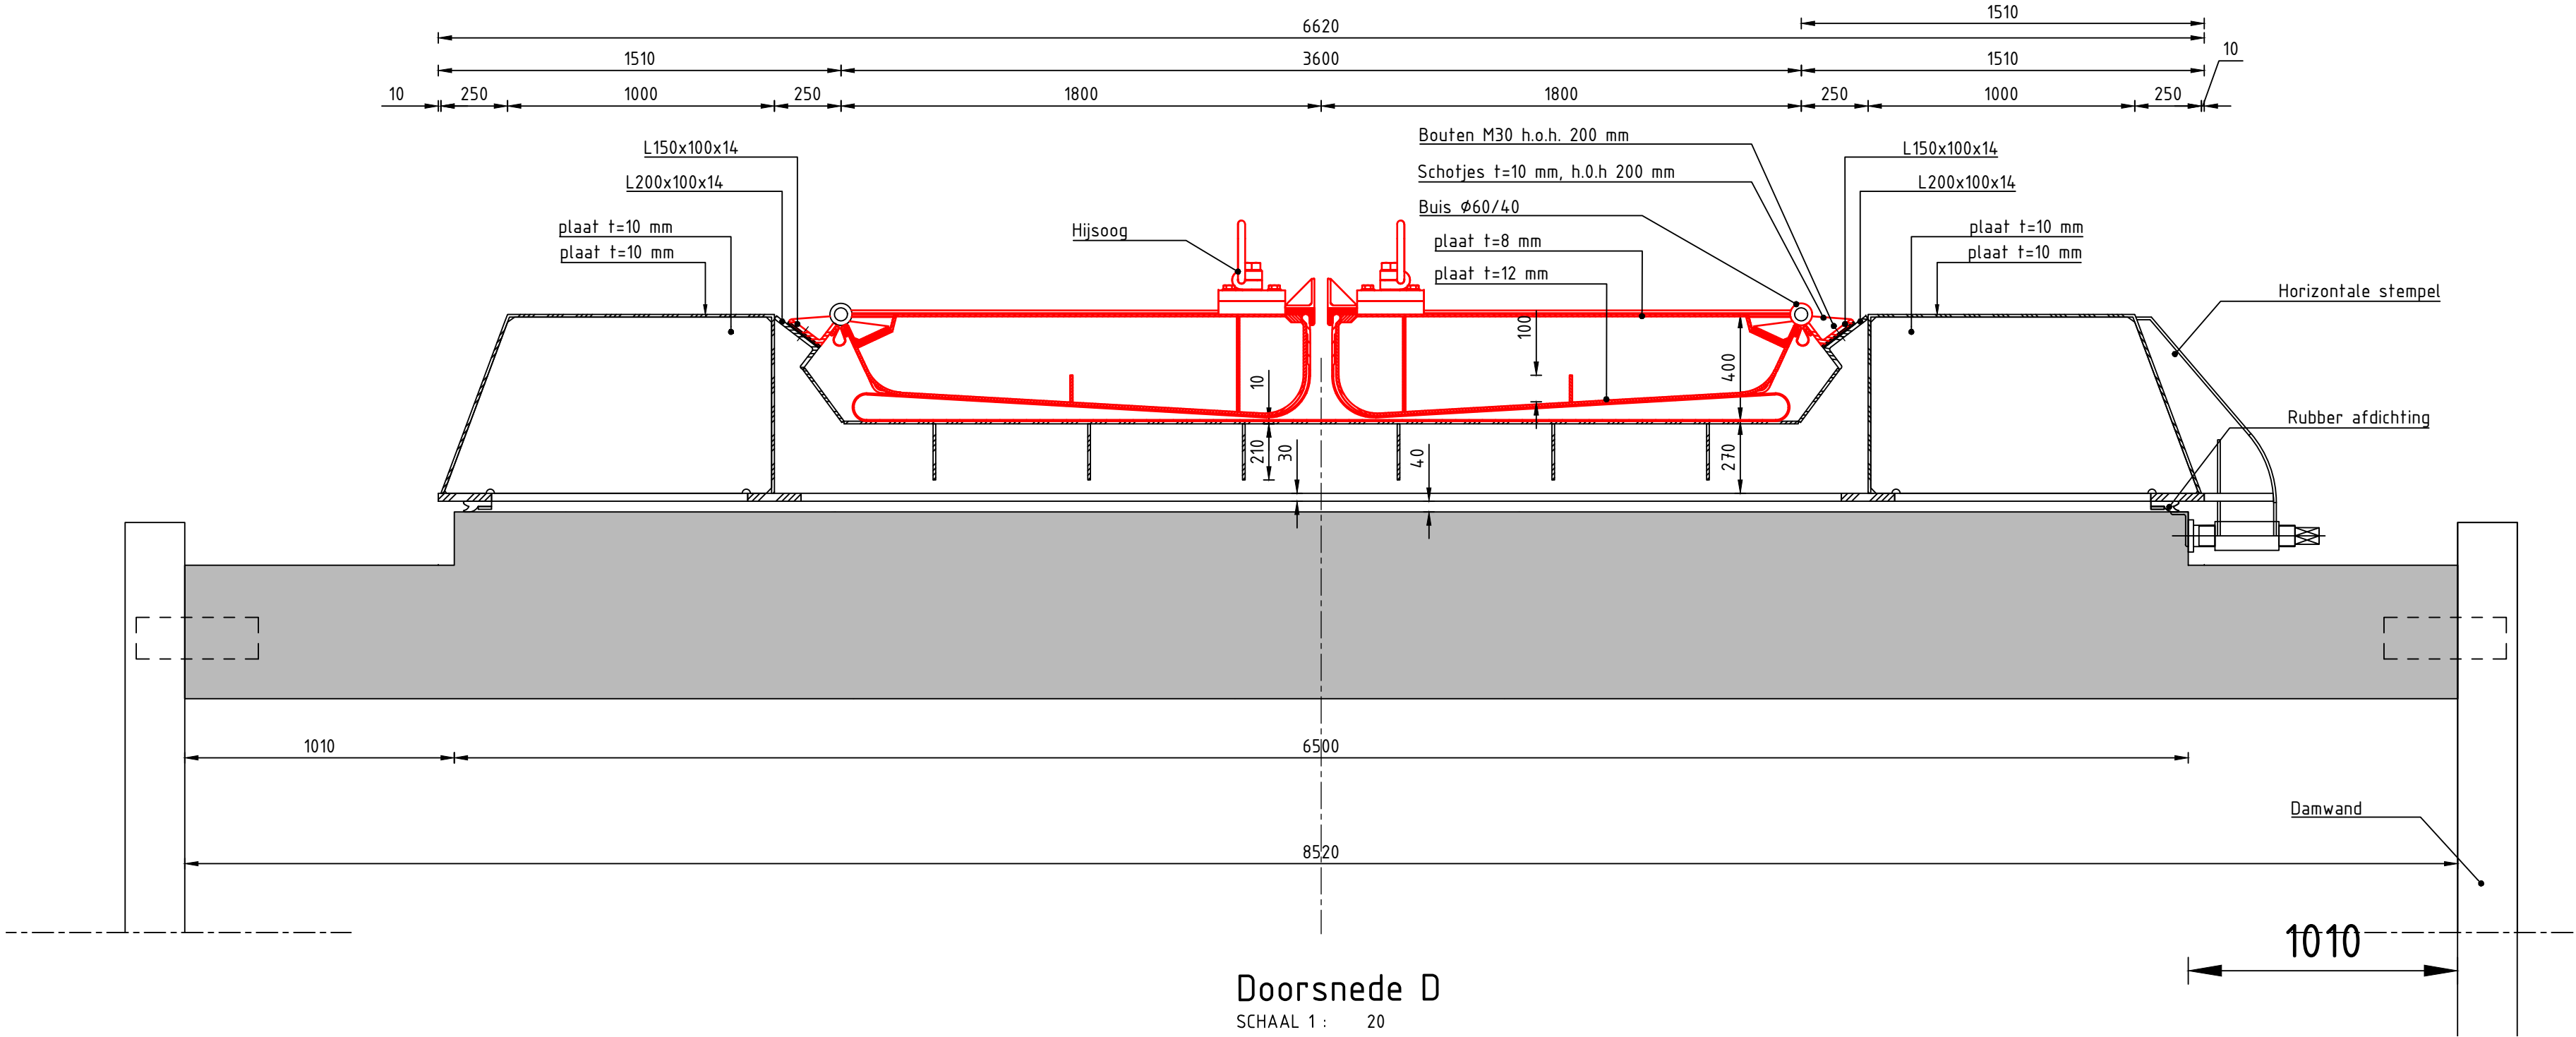

Doorsnede D
SCHAAL 1 : 20

- Algemene opmerkingen:
- Maten in meters, tenzij anders aangegeven
 - Materiaalmaten in mm, tenzij anders aangegeven
 - Diameters in mm, tenzij anders aangegeven
 - Waterstanden in meters t.o.v. NAP
 - Hoogtenaafvoering in meters t.o.v. NAP
 - Hoeken aangegeven in graden
 - Coördinaten in meters t.o.v. rijkswaasstelsel
 - Alle maten van de bestaande situatie in het werk te controleren
 - Bouwkwaliteit 8.8 tenzij anders aangegeven

- Legenda:
- Beton (gewapend)
 - Staal
 - Vervangen / Nieuw
 - Verwijderen / Slopen

Locatie



1. verduidelijking welke delen bestaand en extra zijn. EB 11/07/2025
wjb. smetdijking get. d.d.
BG Boezem – compartiment 01 (deel) 462
Schulpstuw Lisse
noodwaterkering
Bestektekoning sloop fase
situatie en doorsnede CB2.6