



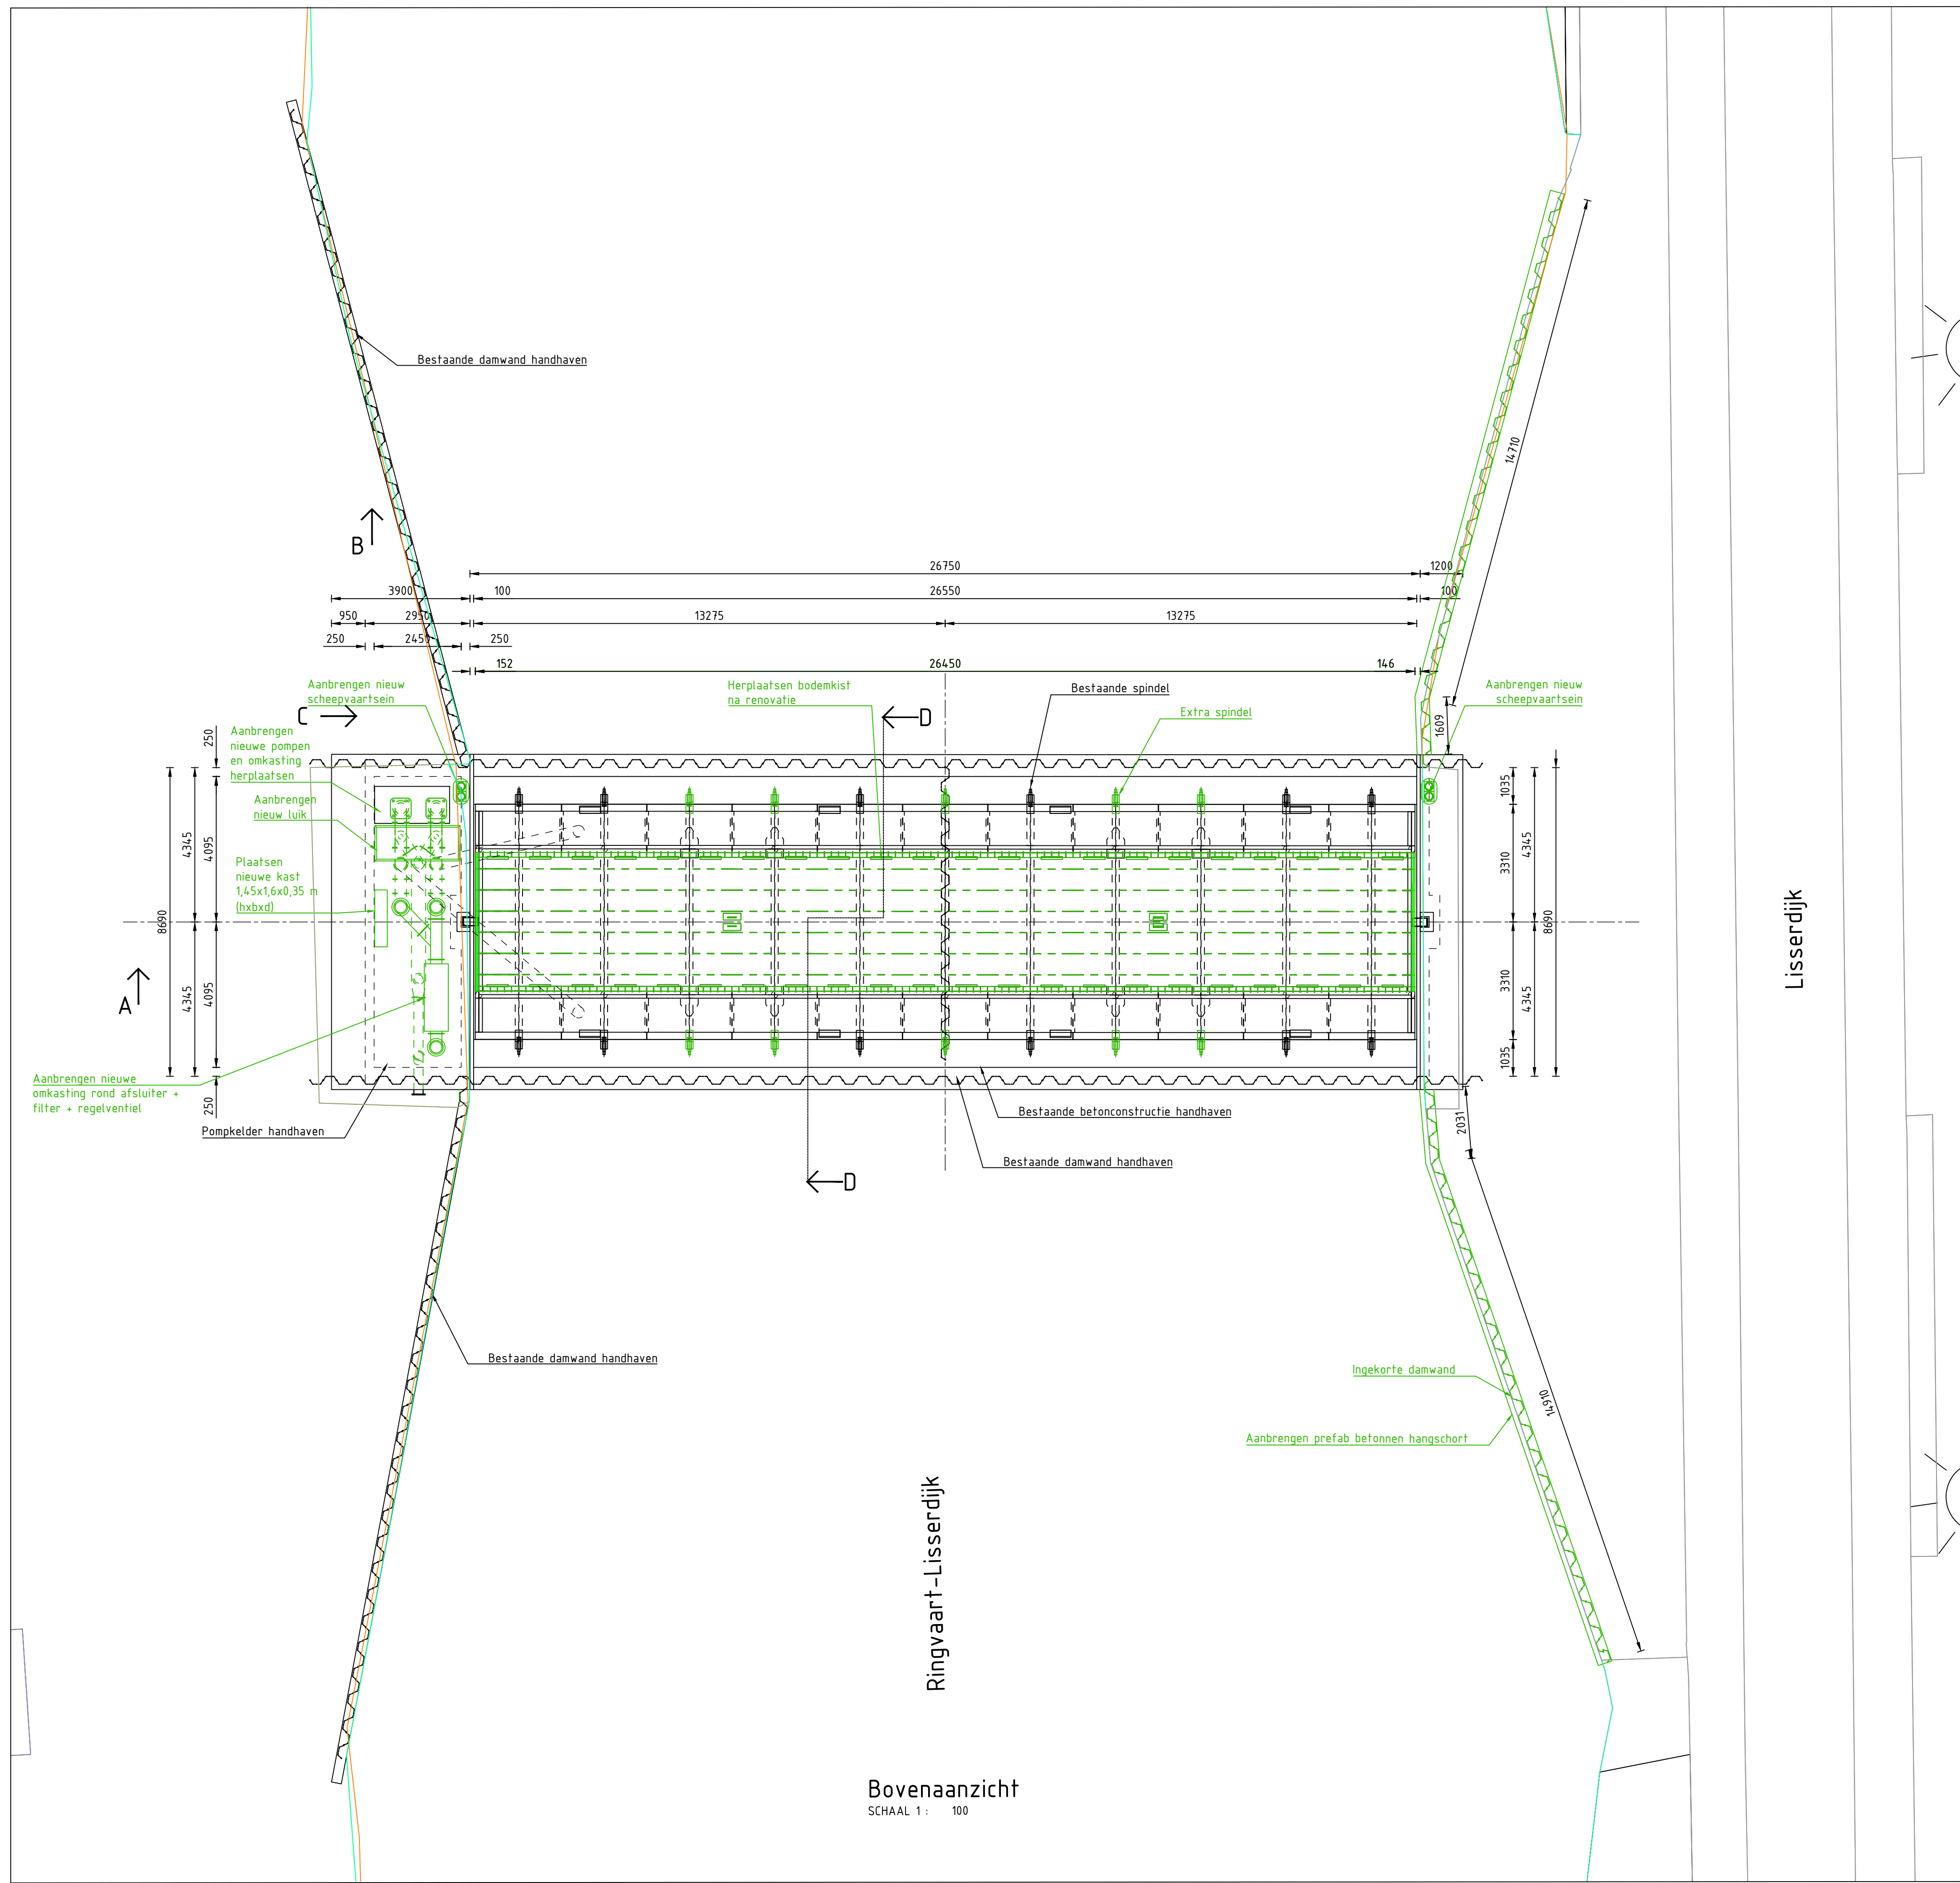


Bovenaanzicht
SCHAAL 1 : 100


Lisserdijk

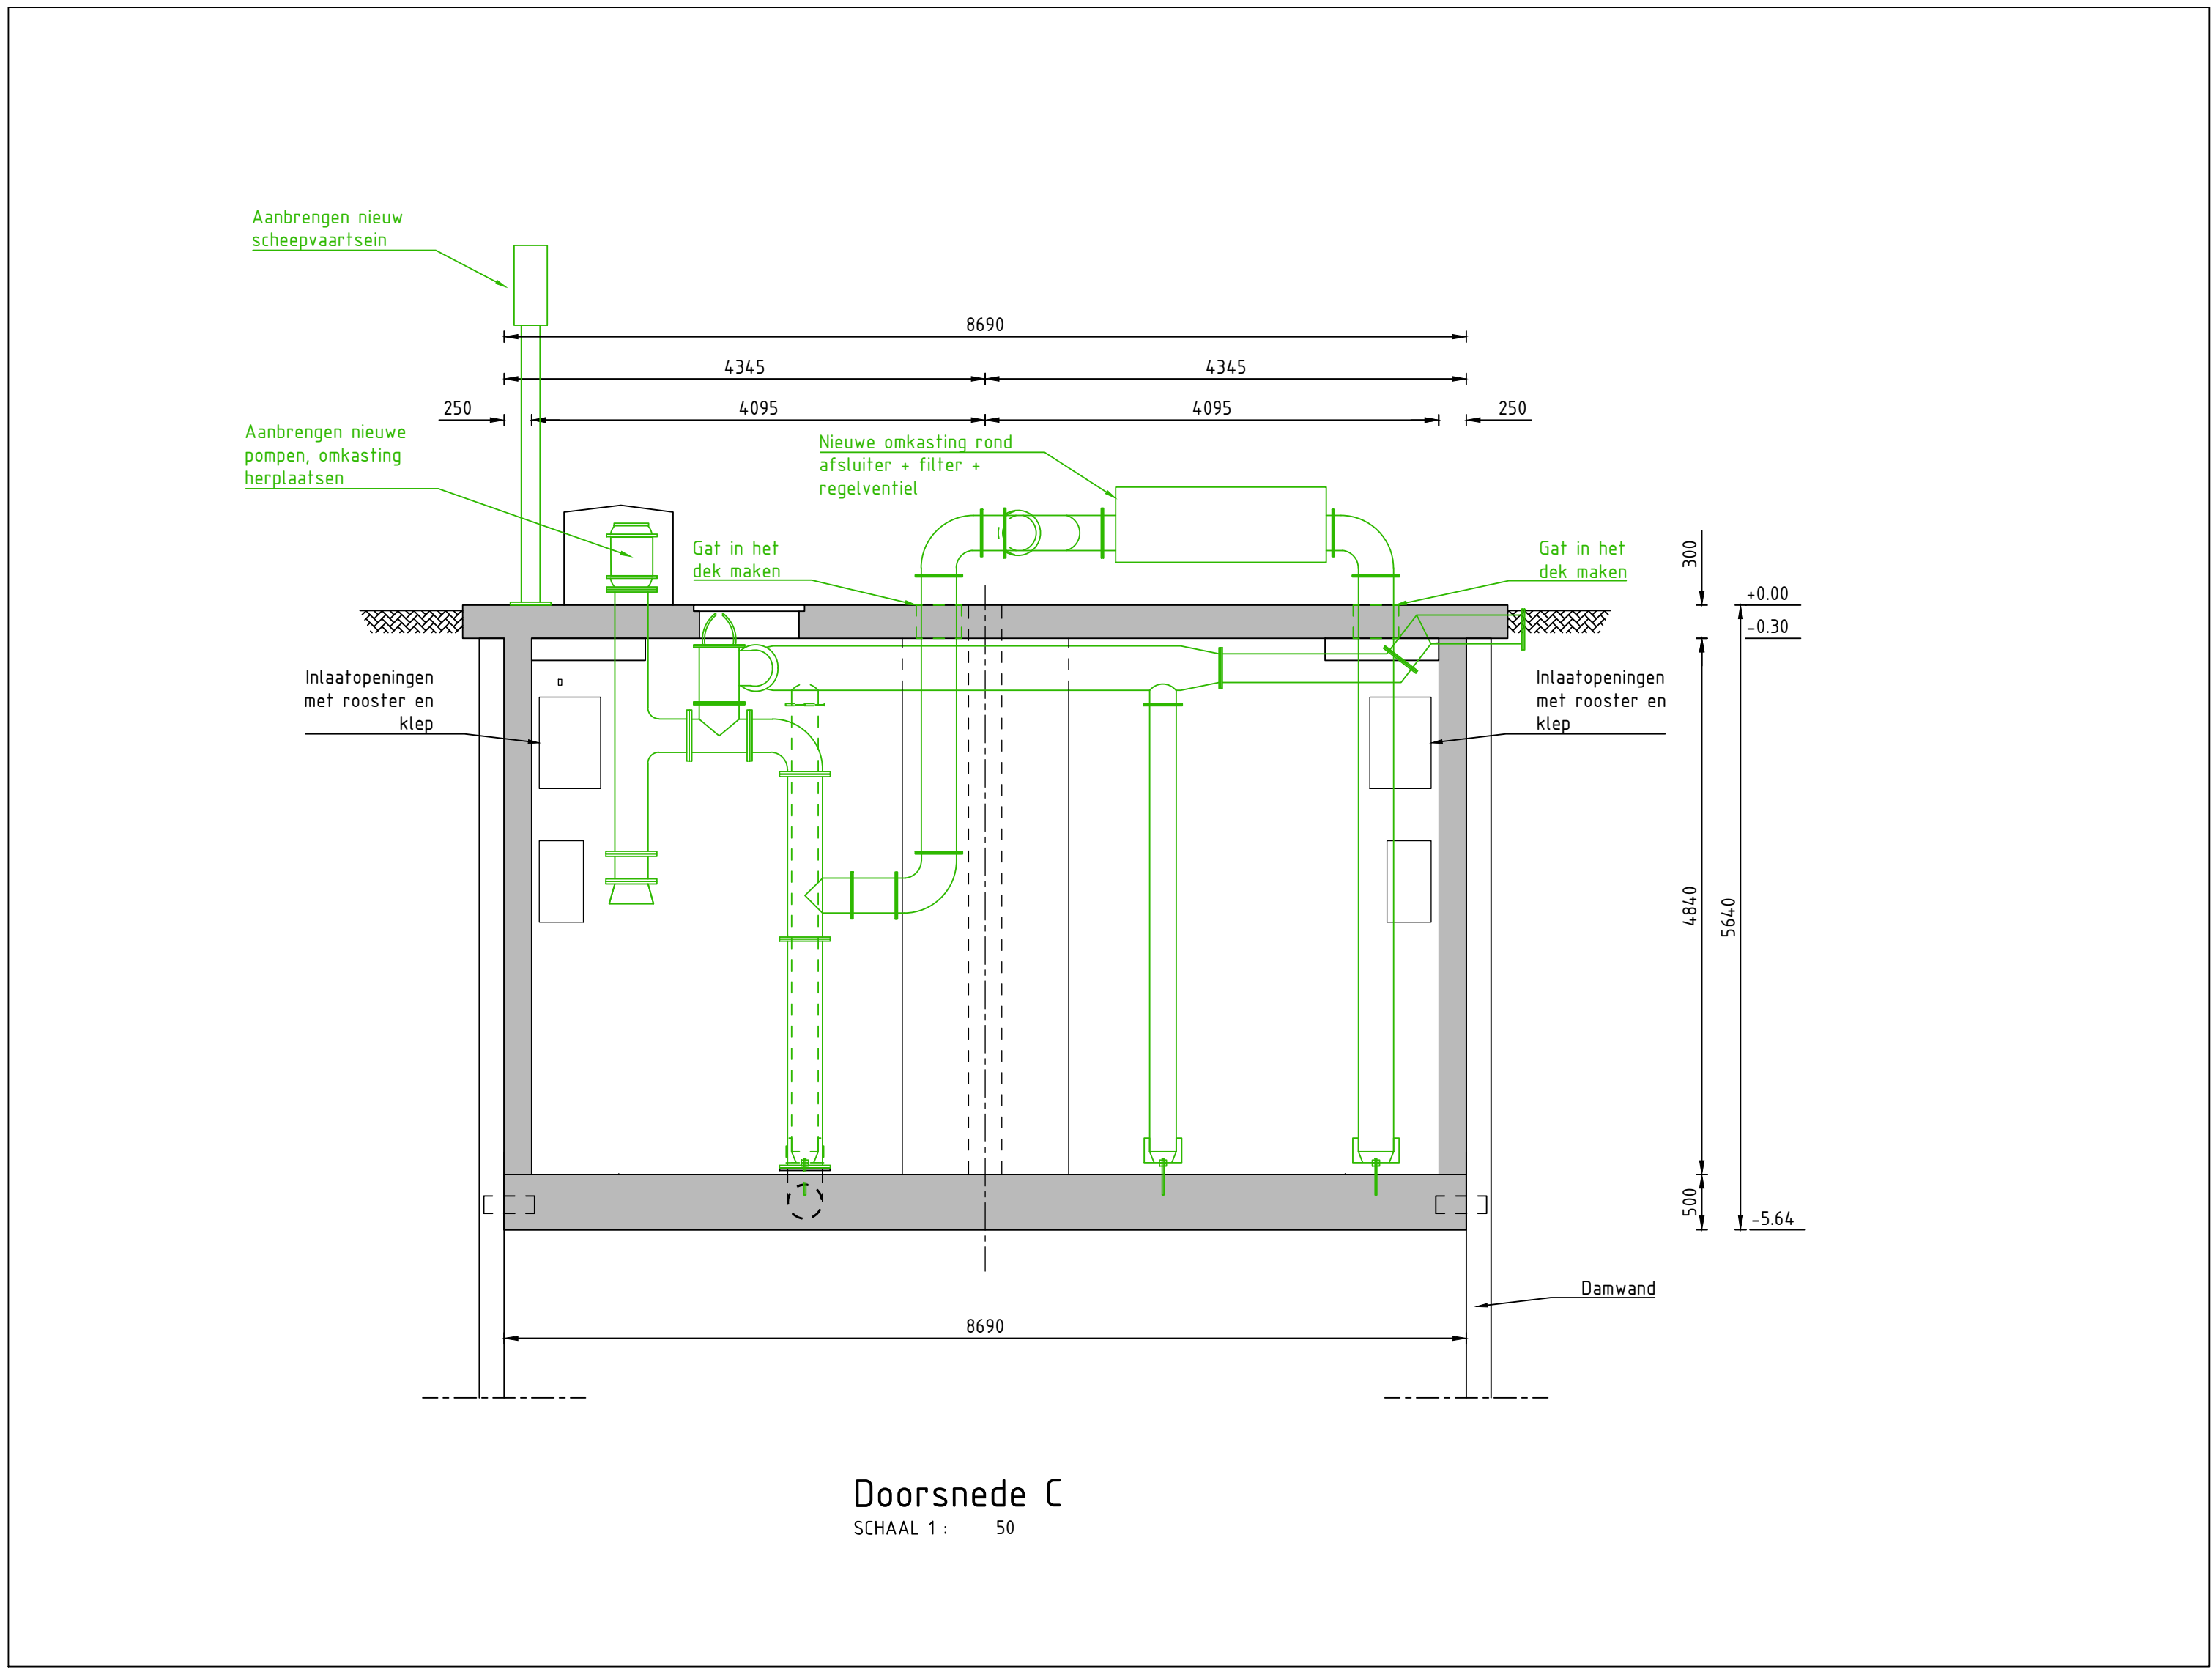


Doorsnede C
SCHAAL 1 : 50

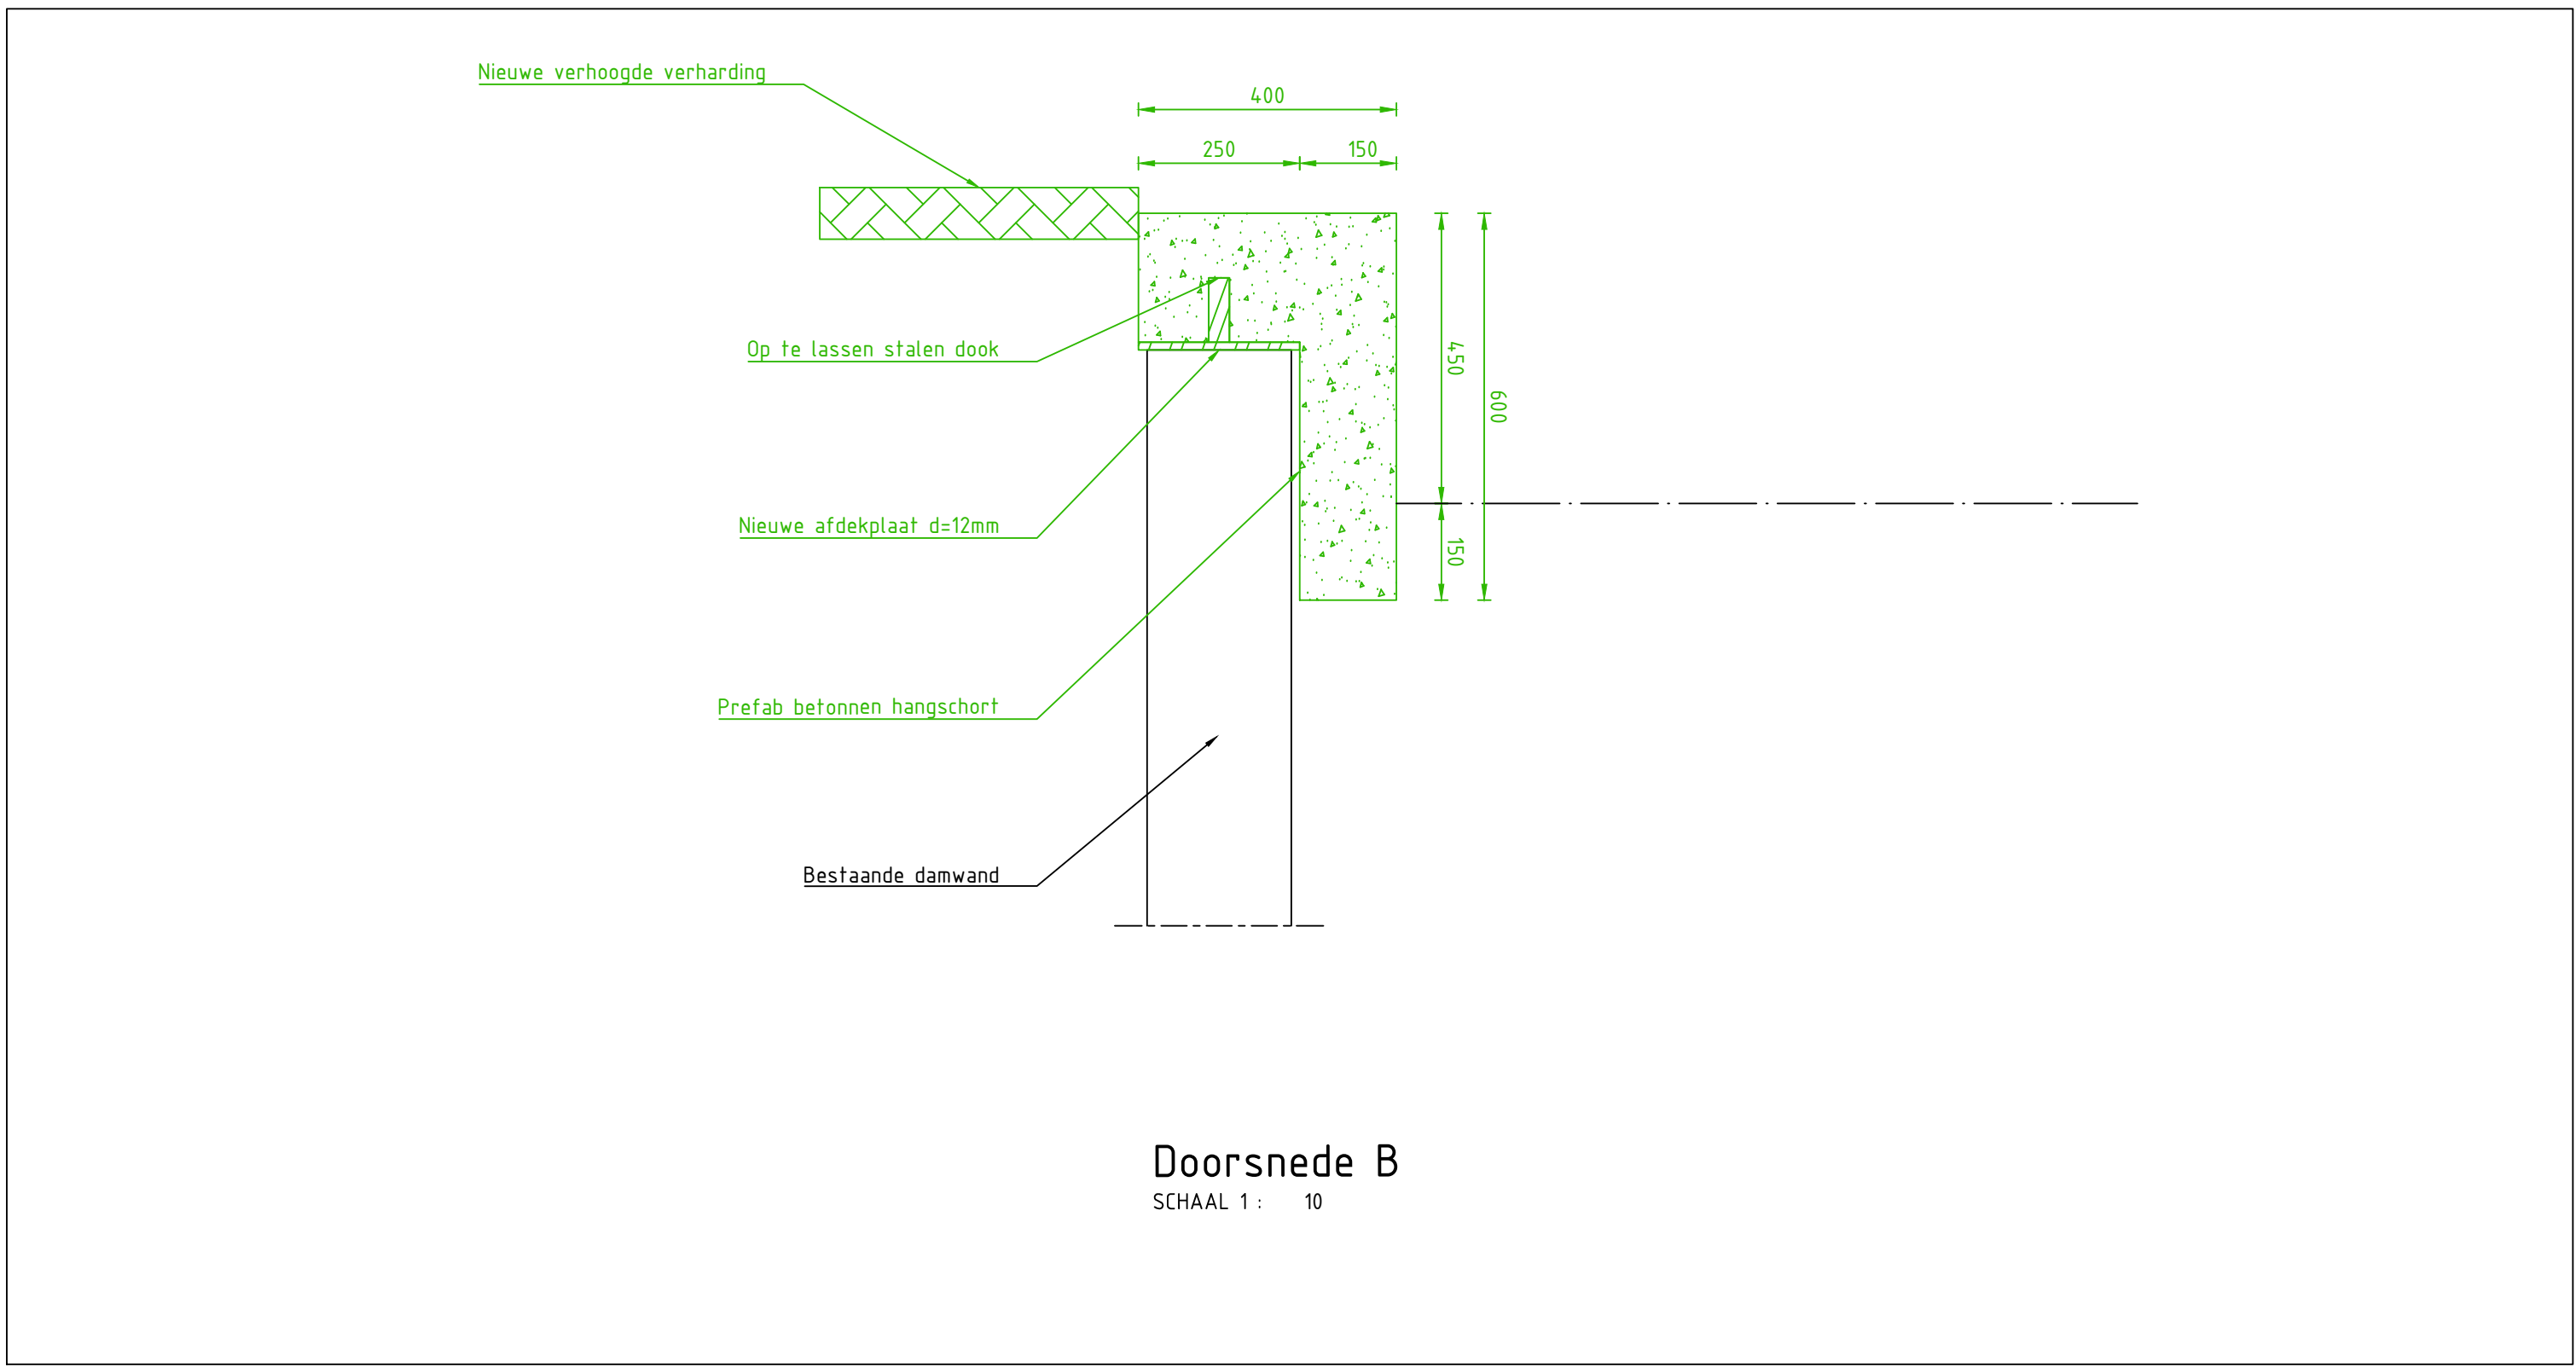

Doorsnede B
SCHAAL 1 : 10

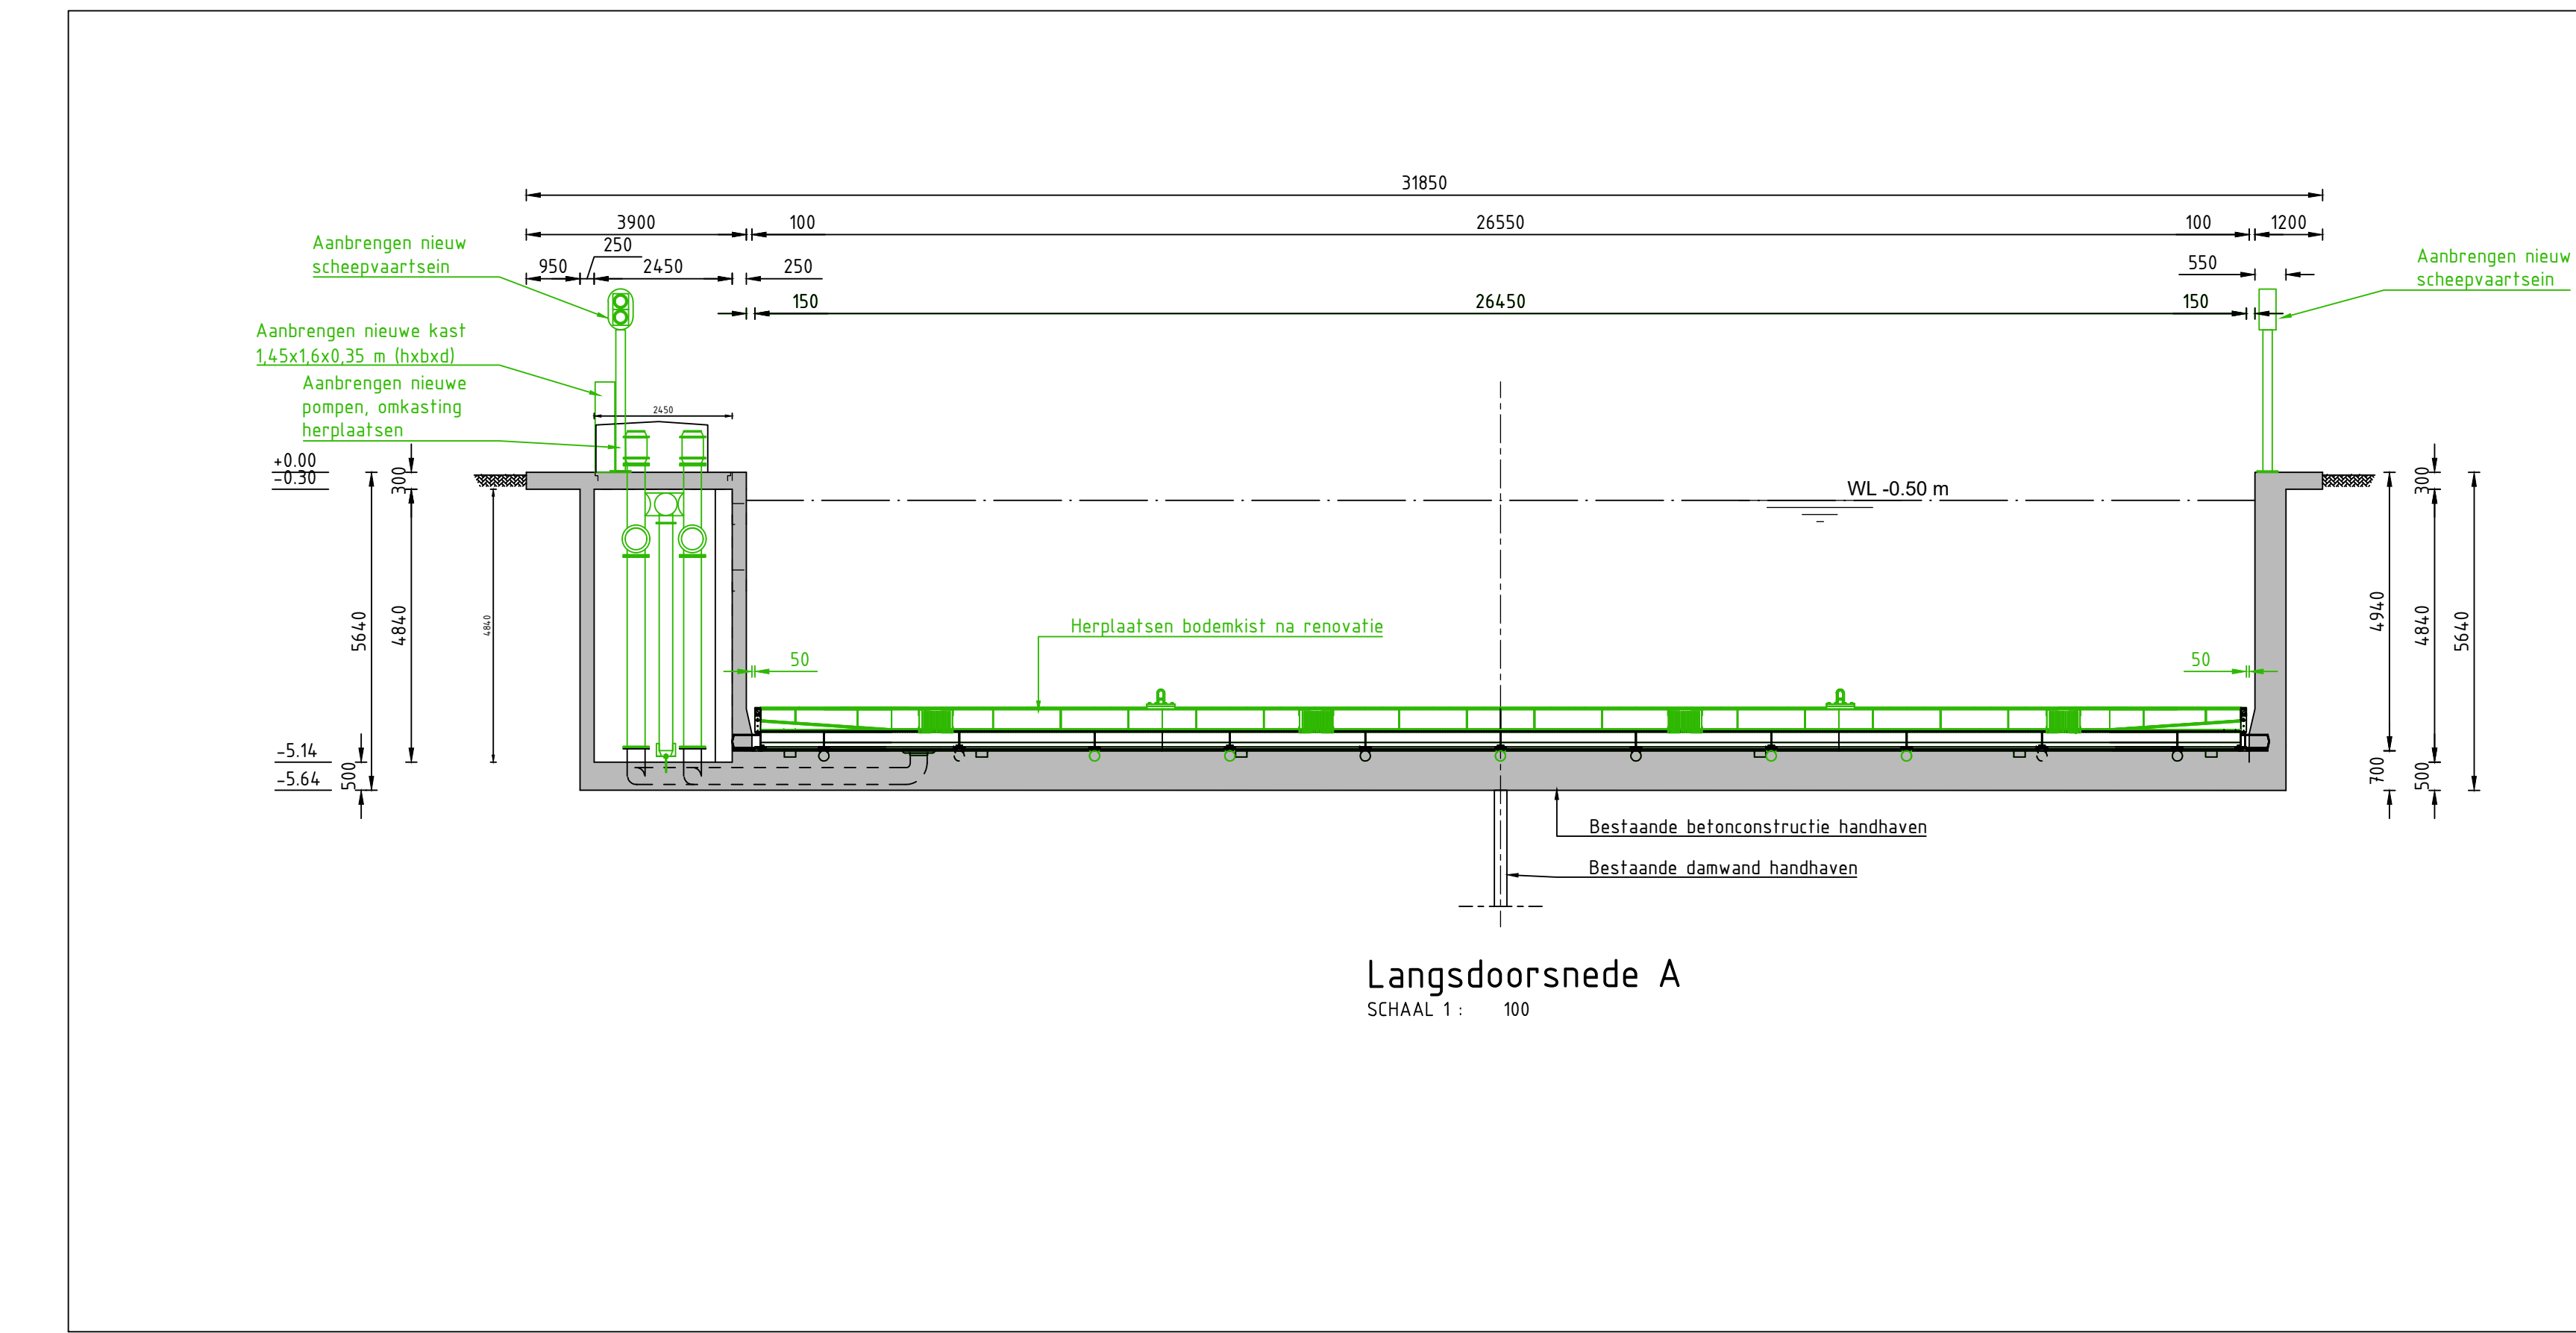

Langsdoorsnede A
SCHAAL 1 : 100

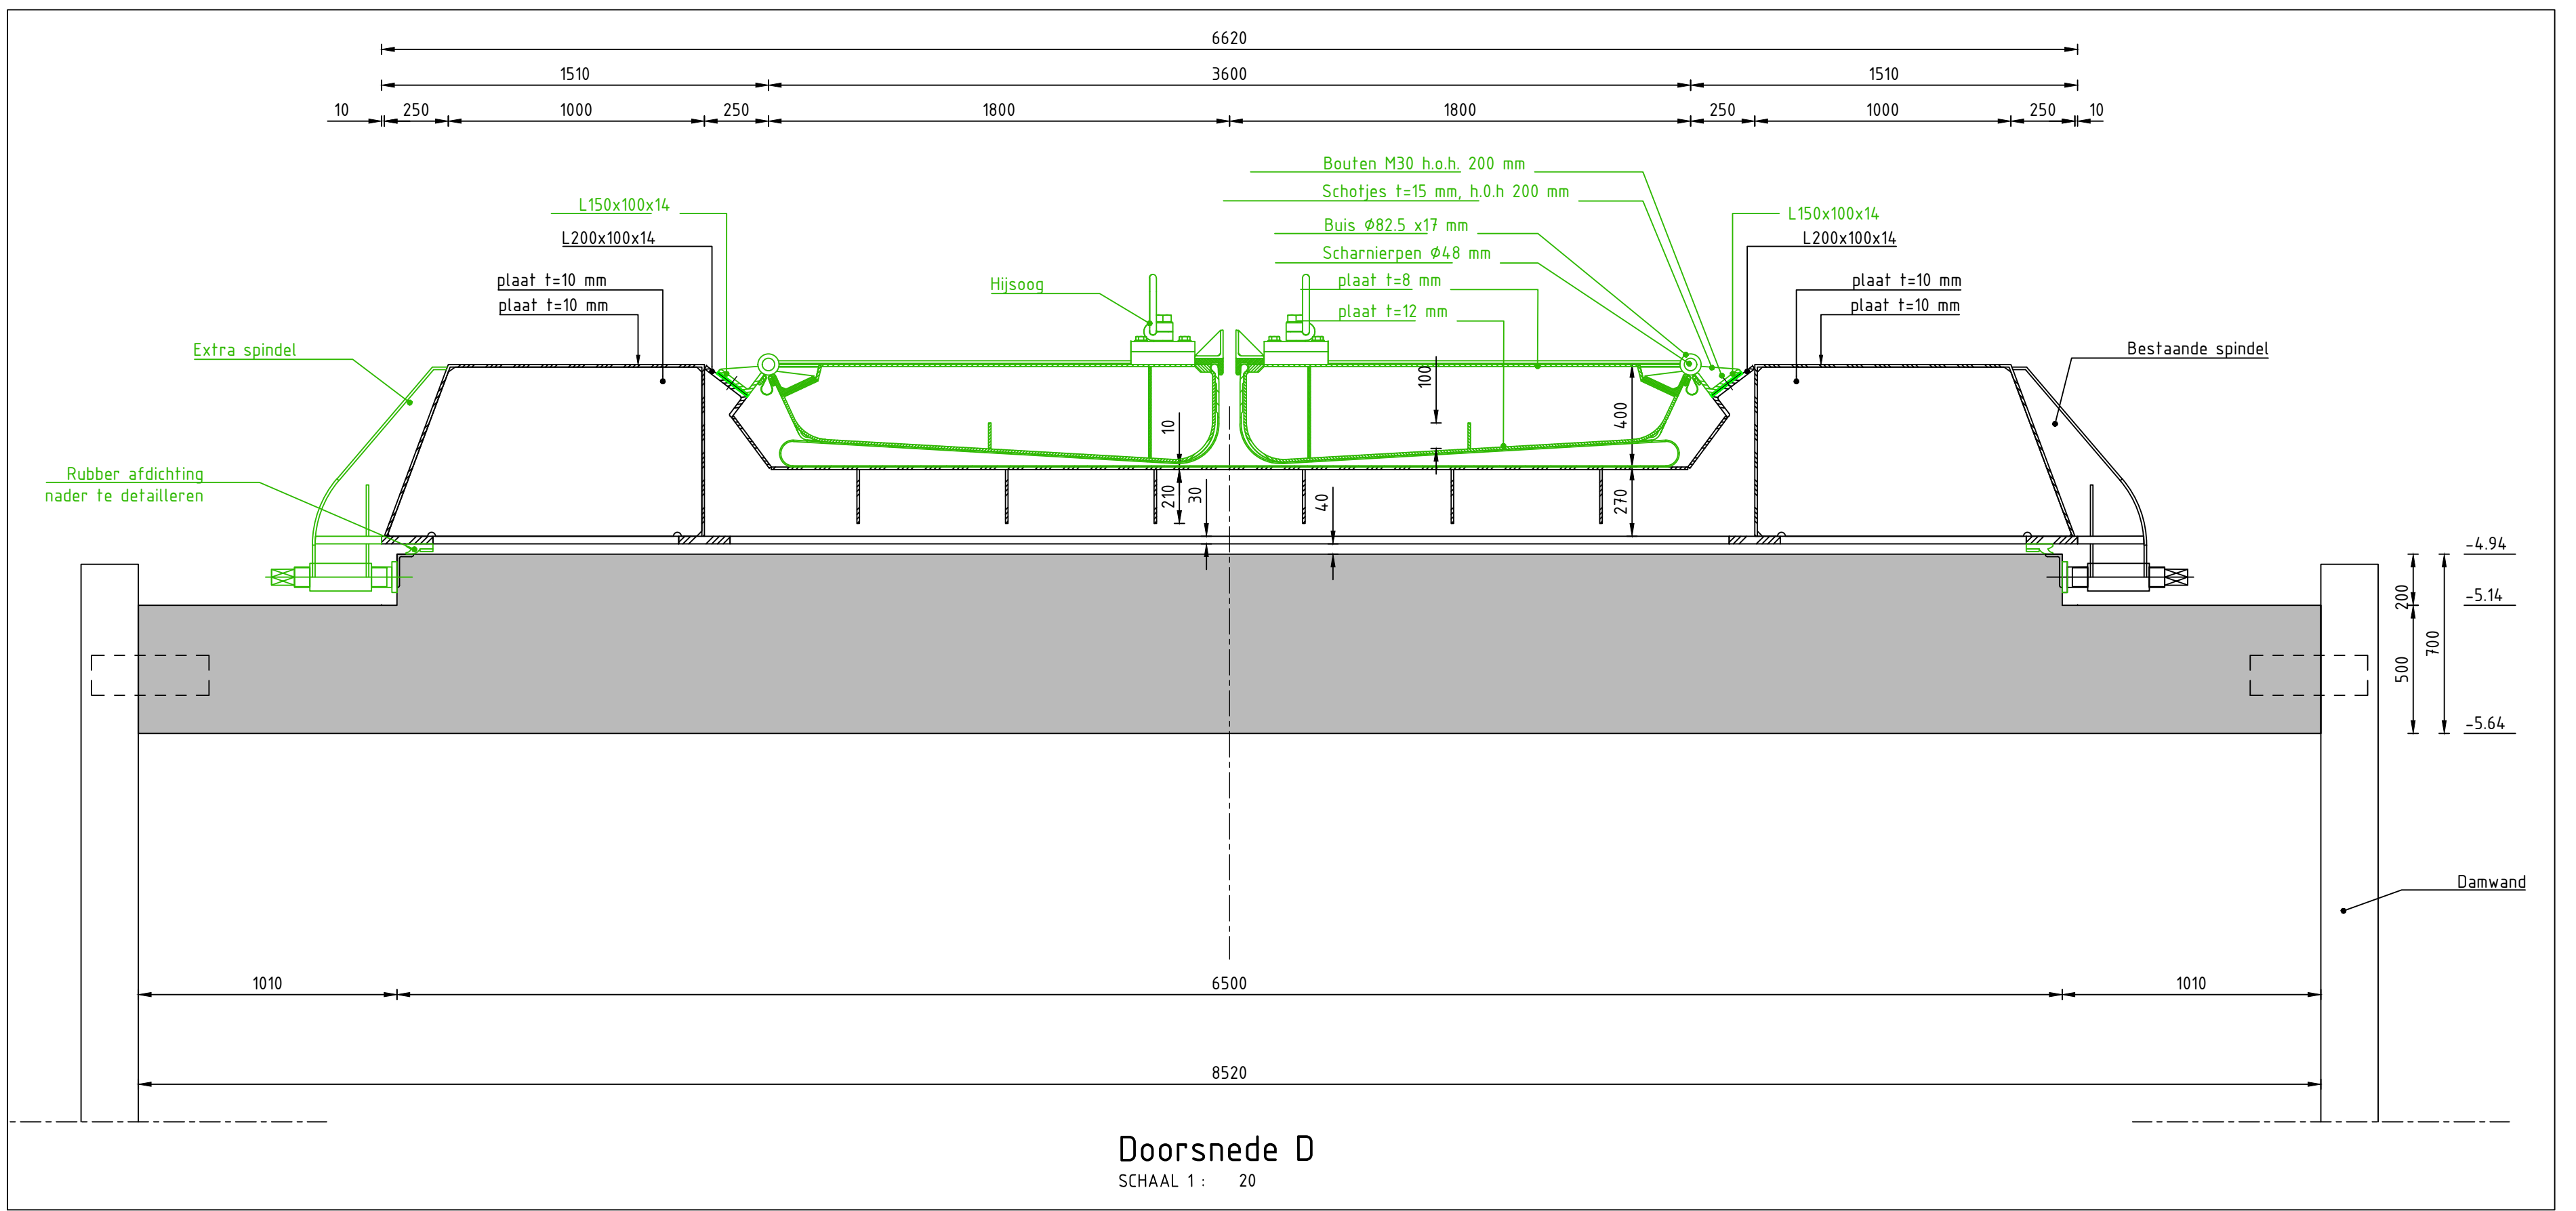

Doorsnede D
SCHAAL 1 : 20

- Algemene opmerkingen:
- Maten in meters, tenzij anders aangegeven
 - Materiaalmaten in mm, tenzij anders aangegeven
 - Diameters in mm, tenzij anders aangegeven
 - Waterstanden in meters t.o.v. NAP
 - Hoogteafvoer in meters t.o.v. NAP
 - Hoeken aangegeven in graden
 - Coördinaten in meters t.o.v. rijkswaterhoekenstelsel
 - Alle maten van de bestaande situatie in het werk te controleren
 - Bouwkwaliteit 8.8 tenzij anders aangegeven

Legenda:

- Beton (gewapend)
- Staal
- Vervangen / Nieuw
- Vervuilen / Slopen

Materiaal specificaties:

- Staal kwaliteit S355 voor de kleppen
- Staal kwaliteit S355 voor het scharnier
- Bevestigingen thermisch verzinkt
- Bouten worden vervangen door bouten van kwaliteit 8.8, tenzij anders aangegeven

Locatie



1 Verduidelijking welke delen bestaand en extra zijn
wjb: omroeping
EB
d.d.:
11/07/2025
462
BG Boezem – compartiment 01 (deel)
Schulpstuw Lisse
noodwaterkering
Bestektekening nieuwe situatie
situatie en doorsnede
CB2.6