



AA	▲	SCHNITTBEZEICHNUNG		STAHLBETON		GLASFASSADE
±0.00		OKFB		MAUERWERK		LEICHTBAUWAND
+0.10	▼	OKR		BETONFERTIGTEIL		BESTANDSDATEN
± 0.00		OKFB		FUSSBODENAUFBAU		WANDAUFB AU
+ 0.12		OKR		DECKENAUFBAU		DACHAUFB AU


Raumnummer
Raumbezeichnung
Fläche: Grafische Fläche
LH: Lichte Höhe
FL-typ: Flächentyp [DIN 277]
Nutzer: Abteilung/ Nutzer

INDEX	BEARBEITUNG VERTEILER	DATUM	GESCHENETS UNTERSCHRIFT	INDEX	BEARBEITUNG VERTEILER	DATUM	GESCHENETS UNTERSCHRIFT
HISTORIE PLANERZEUGER bzw. 1. FACHPLANER				HISTORIE ARCHITEKT bzw. 2. FACHPLANER			


Alle Brüstungs-, Vorlagen- und Öffnungsmasse ab OKFF.

Alle tragenden und konstruktiven Bauteile müssen nach geprüfter statischer Berechnung hergestellt werden. Abmessungen und Aussparungen in Stahlblechbauteilen sind nach den Schalplänen, bzw. nach der Stalk herzustellen. Die fertigungstechnischen und bauphysikalisch bestimmenden Angaben zur Konstruktion und Funktion sind vom Unternehmer verantwortlich nachzuprüfen. Ebenso die Übereinstimmung der vom Planer angegebenen Zwangsmaße. Sämtliche sonstigen Unstimmigkeiten sind der Bauleitung unverzüglich mitzuteilen.

$\pm 0.00 = 22,10 \text{ m ü. NN}$

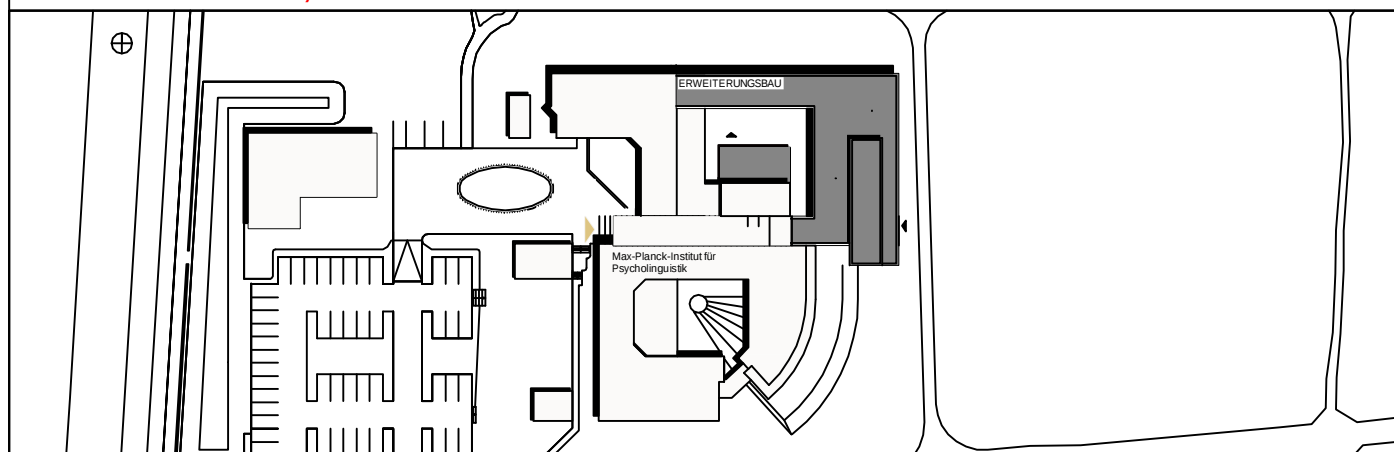

MAX-PLANCK-GESELLSCHAFT
zur Förderung der Wissenschaften e.V.
vertreten durch:
Generalverwaltung -Bauabteilung-
Hofgartenstr. 8 - 80539 München

 BAUHEPPE	DATUM	UNTERSCHRIFT
PROJEKT	 Max-Planck-Institut für Psycholinguistik Wundtlaan 1 6525 XD Nijmegen, Nederlande	

LEISTUNGSFORME REVISION		MESSSTAB 1:100		BLATTFORMAT DIN A0	
ZEICHNUNG UNTERGESCHOSS 1		PLANESCHÜTTUNG GRUNDRISS			
FACHPLANER		ARCHITECT		BEMASSUNGSEINHEITEN	
m cm		m cm		m cm	
Heinle, Wischer und Partner Freie Architekten Leuchterstraße 12 70174 Stuttgart Telefon +49 711 166 54 70 Telefax +49 711 166 54 77 stuttgart@heinle-wischer-partner.de					
DATUMBEFANG. FACHPL.		GEWIRKT. FACHPLANER		PLANBEST. UNTERGESCHOSS	
23.04.2015		ARCHITEKTUR		ARCHITEKTUR	
PLANNAME. FACHPLANER		PLANNAME. ARCHITEKTUR		PLANNAME. ARCHITEKTUR	