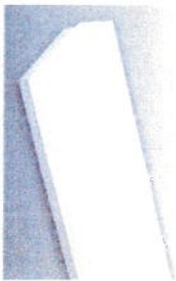
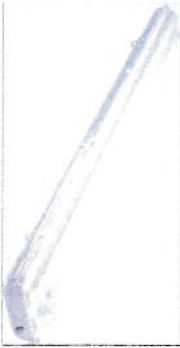
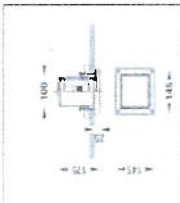


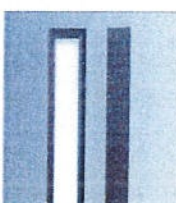
ARMATUURCODE	AFBEELDING	SPECIFICATIES	AANTALLEN				
			BG	1E	2E	3E	TOTAAL
A		Fabrikant : Maas & Haagoort / LUG Lighting Factory Type : G1LAC055M72 - lug classic G/K PAR AC 055 Lichtbron : 1x TL5 49W/830 of TL5 35W/830 Afmeting (lxbxh) : 1495x105x90mm (sparringsmaat 1477x87mm) Kleur : zwart Ruimte : Kantoren Omschrijving : inbouwarmatuur	0	0	158	164	322
AN		Fabrikant : Maas & Haagoort / LUG Lighting Factory Type : G1LAC055M72 - lug classic G/K PAR AC 055 Lichtbron : 1x TL5 49W/830 Afmeting (lxbxh) : 1495x105x90mm (sparringsmaat 1477x87mm) Kleur : zwart Ruimte : Kantoren Omschrijving : inbouwarmatuur VOORZIEN VAN NOODUNIT	0	0	2	0	2
A1		Fabrikant : Maas & Haagoort / LUG Lighting Factory Type : G1LAT00372PLX Lichtbron : 4x TL5 14W/830 Afmeting (lxbxh) : 595x595x80mm Kleur : zwart Ruimte : keuken, pantry Omschrijving : inbouwarmatuur	0	0	18	4	22
B1		Fabrikant : Maas & Haagoort / LUG lighting Type : G1LSM506SPECZWART Lichtbron : 17W LED wit 41° Afmeting (lxbxh) : 600x85x85mm. Kleur : standaard grijs Ruimte : gang 2e/3e verdieping t.b.v. aanlichten wand Omschrijving : opbouw	0	0	19	19	38

bam techniek Project Post Zuid Apeldoorn PR NR : 4110014 Armaturenboek E60200 Wijziging A d.d. 04-04-2013 Fase: AS BUILT Status: Definitief		AANTALLEN			
ARMATUURCODE	AFBEELDING	SPECIFICATIES			
		BG	1E	2E	3E TOTAAL
C1		4	1	2	6 13
		Fabrikant : Maas & Haagoort / LUG Lighting Factory Type : G1LZO010 Lichtbron : 1x TL5 35W/830 Afmeting (lxbxh) : 148x40x60mm Kleur : RAL 9003 Ruimte : opslag Omschrijving : montagebalk opbouw voorzien van splintervrije buis			
C2		1	0	0	0 1
		Fabrikant : Maas & Haagoort / LUG Lighting Factory Type : G1LZO010 Lichtbron : 1x TL5 28W/830 Afmeting (lxbxh) : 118x40x60mm Kleur : RAL 9003 Ruimte : opslag Omschrijving : montagebalk opbouw voorzien van splintervrije buis			
D		42	0	0	0 42
		Fabrikant : Maas & Haagoort / Norton Type : 5N8271136/5N23111365 Lichtbron : 1x TLD 58W/830 Afmeting (lxbxh) : 1560x103x109mm Kleur : Ruimte : Kleedruimtes Omschrijving : opbouw armatuur <i>pendel</i>			
DN		5	0	0	0 5
		Fabrikant : Maas & Haagoort / Norton Type : 5N8271136/5N23111365 Lichtbron : 1x TLD 58W/830 Afmeting (lxbxh) : 1560x103x109mm Kleur : Ruimte : Kleedruimtes Omschrijving : opbouw armatuur VOORZIEN VAN NOODUNIT <i>pendel</i>			
D1		15	41	0	0 56
		Fabrikant : Maas & Haagoort / LUG Lighting Factory Type : G1LE0066PC Lichtbron : 1x TL5 49W/830 Afmeting (lxbxh) : 1570x90x90mm Kleur : Zilvergrijs Ruimte : Opslag Omschrijving : opbouw armatuur			

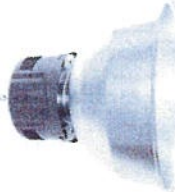
bam Project Post Zuid Apeldoorn PR NR : 4110014 Armaturenboek E60200 Wijziging A d.d. 04-04-2013 Fase: AS BUILT Status: Definitief			AANTALLEN				
ARMATUURCODE	AFBEELDING	SPECIFICATIES	BG	1E	2E	3E	TOTAAL
D1N		Fabrikant : Maas & Haagoort / LUG Lighting Factory Type : G1LE0066PC Lichtbron : 1x TL5 49W/830 Afmeting (lxbxh) : 1570x90x90mm Kleur : Zilvergrijs Ruimte : Opslag Omschrijving : opbouw armatuur VOORZIEN VAN NOODUNIT	8	3	0	0	11
D2		Fabrikant : Norton Type : Lichtbron : Afmeting (lxbxh) : Kleur : Ruimte : Toiletruimte Omschrijving : opbouw armatuur					
E		Fabrikant : Maas & Haagoort / LUG Lighting Factory Type : G1L0A001/G1LKZ006/G1LAA001 Lichtbron : 1x 250W E40 Afmeting : kap ø480mm Kleur : RAL 9003 Ruimte : kasgebouw Omschrijving : pendelarmatuur	0	29	0	0	29
F	 	Fabrikant : Maas & Haagoort / Nautilus Type : CN0D7332 Lichtbron : 1x TL5 35W GU10 Afmeting (lxbxh) : 145x145x175mm Kleur : zwart Ruimte : Buitenverlichting, luifel Omschrijving : inbouwarmatuur	0	19	0	0	19
G		Fabrikant : Maas & Haagoort / OMS lighting Type : SOUXSIMPLESMAL T5249 Lichtbron : 2x TL5 49W/830 Afmeting (lxb) : 12225x185mm Kleur : Wit Ruimte : Foenix + opslag Omschrijving : lichtlijnen	27	83	0	0	110

Armaturenboek E60200		AANTALLEN							
Wijziging A d.d. 04-04-2013 Fase: AS BUILT Status: Definitief									
ARMATUURCODE	AFBEELDING	SPECIFICATIES			BG	1E	2E	3E	TOTAAL
GN		Fabrikant : Maas & Haagoort / OMS lighting Type : SOUXSIMPLEPSMALT5249 Lichtbron : 2x TL5 49W/830 Afmeting (lxb) : 12225x185mm Kleur : Wit Ruimte : Foenix + opslag Omschrijving : lichtlijnen VOORZIEN VAN NOODUNIT	7	32	0	0	39		
G1		Fabrikant : Maas & Haagoort / OMS lighting Type : SOUXSIMPLEPSMALT5149 Lichtbron : 1x TL5 49W/830 Afmeting (lxb) : 12225x140mm Kleur : Wit Ruimte : Foenix + opslag Omschrijving : lichtlijnen	28	0	0	0	28		
G1N		Fabrikant : Maas & Haagoort / OMS lighting Type : SOUXSIMPLEPSMALT5149 Lichtbron : 1x TL5 49W/830 Afmeting (lxb) : 12225x140mm Kleur : Wit Ruimte : Foenix + opslag Omschrijving : lichtlijnen VOORZIEN VAN NOODUNIT	3	0	0	0	3		
H		Fabrikant : Maas & Haagoort / Orbit lighting Type : 40BB9852 Lichtbron : 1x HIT 35W/830 Afmeting (lxbxh) : ø160mm h= 220mm Kleur : zwart Ruimte : entree Omschrijving : pendelarmatuur	0	0	2	0	2		

ARMATUURCODE		AFBEELDING		SPECIFICATIES					AANTALLEN			
				BG	1E	2E	3E	TOTAAL				
J				27	8	0	0	35				
JN				3	2	0	0	5				
J1				0	12	0	0	12				
K				5	0	0	0	5				

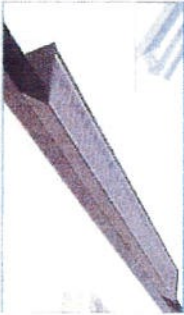
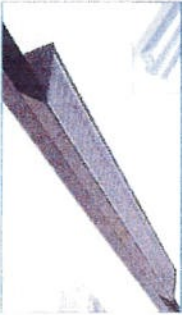
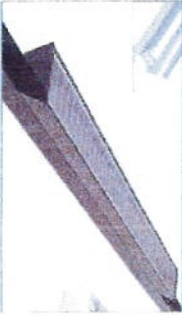
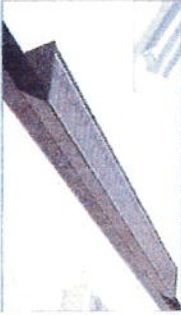
bam techniek Project Post Zuid Apeldoorn PR NR : 4110014 Armaturenboek E60200 Wijziging A d.d. 04-04-2013 Fase: AS BUILT Status: Definitief		AANTALLEN				
ARMATUURCODE	AFBEELDING	SPECIFICATIES				TOTAAL
		BG	1E	2E	3E	
L		16	12	5	24	57
		Fabrikant : Maas & Haagoort / LUG Lighting Factory Type : MH0318HF Lichtbron : 2x 26W/830 (4800lumen) Afmeting : ø240mm h=130mm zaagmaat ø215mm Kleur : RAL 9003 Ruimte : Kantoren, spreekkamers Omschrijving : inbouwarmatuur downlighter				
LN		7	6	1	0	14
		Fabrikant : Maas & Haagoort / LUG Lighting Factory Type : MH0318HF Lichtbron : 2x 26W/830 (4800lumen) Afmeting : ø240mm h=130mm zaagmaat ø215mm Kleur : RAL 9003 Ruimte : Kantoren, spreekkamers Omschrijving : inbouwarmatuur downlighter VOORZIEN VAN NOODUNIT				
M		6	18	0	0	24
		Fabrikant : Maas & Haagoort / LUG Lighting Factory Type : G1LAC056M72 Lichtbron : 1x TL5 54W/830 Afmeting (lxbxh) : 1195x105x90mm Kleur : zwart Ruimte : Kantoren Omschrijving : inbouwarmatuur				
N		8	0	0	0	8
		Fabrikant : Maas & Haagoort / RZB leuchten Type : 8R90105875379 Lichtbron : 1x TLD 36W/830 Afmeting : 1280x185x110 Kleur : zwart Ruimte : buiten Omschrijving : opbouw				

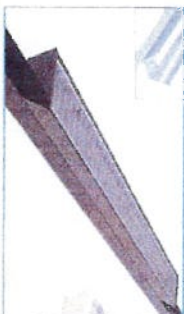
bam techniek Project Post Zuid Apeldoorn PR NR : 4110014 Armaturenboek E60200 Wijziging A d.d. 04-04-2013 Fase: AS BUILT Status: Definitief			AANTALLEN				
ARMATUURCODE	AFBEELDING	SPECIFICATIES	BG	1E	2E	3E	TOTAAL
P1		Fabrikant : Maas & Haagoort / LUG Lighting Factory Type : SOTUB291126HF Lichtbron : 1x26W/830 (1800lumen) Afmeting : ø240mm h=130mm zaagmaat ø215mm Kleur : RAL 9003 Ruimte : Werkkast Omschrijving : opbouwarmatuur downlighter <i>gang Feeria</i>	3	0	0	0	3
P1N		Fabrikant : Maas & Haagoort / LUG Lighting Factory Type : SOTUB291126HF Lichtbron : 1x26W/830 (1800lumen) Afmeting : ø240mm h=130mm zaagmaat ø215mm Kleur : RAL 9003 Ruimte : Werkkast Omschrijving : opbouwarmatuur downlighter VOORZIEN VAN NOODUNIT <i>gang Feeria</i>	1	0	0	0	1
P2		Fabrikant : Maas & Haagoort / LUG Lighting Factory Type : Fabio 75 LED armatuur Lichtbron : LED 9W Afmeting : vierkant 90mm h=60mm zaagmaat=vierkant 75mm Kleur : antraciet Ruimte : toiletten Omschrijving : inbouwarmatuur	30	13	28	28	99
P3		Fabrikant : Maas & Haagoort / LUG Lighting Factory Type : MH0317HF Lichtbron : 2x18W/830 (2400 lumen) Afmeting : ø240mm h=130mm zaagmaat ø215mm Kleur : RAL 9003 Ruimte : gang Omschrijving : inbouwarmatuur downlighter VOORZIEN VAN NOODUNIT	19	12	0	0	31

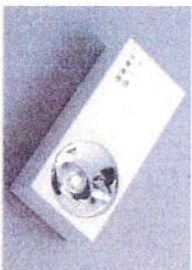
bam techniek Armaturenboek E60200 Project Post Zuid Apeldoorn PR NR : 4110014 Wijziging A d.d. 04-04-2013 Fase: AS BUILT Status: Definitief			AANTALLEN				
ARMATUURCODE	AFBEELDING	SPECIFICATIES	BG	1E	2E	3E	TOTAAL
P3N		Fabrikant : Maas & Haagoort / LUG Lighting Factory Type : MH0317HF Lichtbron : 2x18W/830 (2400 lumen) Afmeting : ø240mm h=130mm zaagmaat ø215mm Kleur : RAL 9003 Ruimte : gang Omschrijving : inbouwarmatuur downlighter VOORZIEN VAN NOODUNIT	3	0	0	0	3
P4		Fabrikant : Maas & Haagoort / LUG Lighting Factory Type : MH0317HF Lichtbron : 2x18W/830 (2400 lumen) Afmeting : ø240mm h=130mm zaagmaat ø215mm Kleur : zwarte rand Ruimte : douche Omschrijving : inbouwarmatuur downlighter + afscherming + GLASFASCHERMING	11	7	0	0	18
P5		Fabrikant : Maas & Haagoort / LUG Lighting Factory Type : MH0317HF Lichtbron : 2x18W/830 (2400 lumen) Afmeting : ø240mm h=130mm zaagmaat ø215mm Kleur : RAL 9003 Ruimte : werkkast Omschrijving : inbouwarmatuur downlighter	0	0	0	0	0
R		Fabrikant : Maas & Haagoort / LUG Lighting Factory Type : G1L0A001/G1LKZ006/G1LAA001 Lichtbron : 2x32W Afmeting : kap ø480mm Kleur : RAL 9003 Ruimte : restaurant Omschrijving : pendelarmatuur	0	0	0	6	6

AANTALLEN

ARMATUURCODE	AFBEELDING	SPECIFICATIES				AANTALLEN			
		BG	1E	2E	3E	TOTAAL			
TN		Fabrikant : Maas & Haagoort / Lira lighting Type : LRACRACKBLACK Lichtbron : 1x TL5 54/28W 830 Afmeting (lxbxh) : 2500x79x89mm Kleur : zwart of alu grijs Ruimte : Trappenhuis, gangzone Omschrijving : opbouw VOORZIEN VAN NOODUNIT	8	7	9	10	34		
V		Fabrikant : Maas & Haagoort / MAcBright Type : GB8717696055727 Lichtbron : 1x TL5 49W/830 Afmeting (lxb) : 2330x41mm Kleur : RAL 9006 Ruimte : opslag Omschrijving : opbouw armatuur, IP67 voorzien van reflector	1	0	0	0	1		
V1		Fabrikant : Maas & Haagoort / OMS lighting Type : SOPREST Lichtbron : 1x TL5 49W/830 (per unit) Afmeting : lengte 1485mm Kleur : zwart Ruimte : werkplaats, remise Omschrijving : opbouw, 1x unit lichtlijn	12	0	0	0	12		
V1N		Fabrikant : Maas & Haagoort / OMS lighting Type : SOPREST Lichtbron : 1x TL5 49W/830 (per unit) Afmeting : lengte 1485mm Kleur : zwart Ruimte : werkplaats, remise Omschrijving : opbouw, 1x unit lichtlijn VOORZIEN VAN NOODUNIT	6	0	0	0	6		

bam techniek Project Post Zuid Apeldoorn PR NR : 4110014 Armaturenboek E60200 Wijziging A d.d. 04-04-2013 Fase: AS BUILT Status: Definitief			AANTALLEN				
ARMATUURCODE	AFBEELDING	SPECIFICATIES	BG	1E	2E	3E	TOTAAL
V2		Fabrikant : Maas & Haagoort / OMS lighting Type : SOPREST Lichtbron : 1x TL5 49W/830 (per unit) Afmeting : lengte 2970mm Kleur : zwart Ruimte : werkplaats, remise Omschrijving : opbouw, 2x unit lichtlijn	20	0	0	0	20
V3		Fabrikant : Maas & Haagoort / OMS lighting Type : SOPREST Lichtbron : 1x TL5 49W/830 (per unit) Afmeting : lengte 4450mm Kleur : zwart Ruimte : werkplaats, remise Omschrijving : opbouw, 3x unit lichtlijn	6	42	0	0	48
V4		Fabrikant : Maas & Haagoort / OMS lighting Type : SOPREST Lichtbron : 1x TL5 49W/830 (per unit) Afmeting : lengte 5940mm Kleur : zwart Ruimte : werkplaats, remise Omschrijving : opbouw, 4x unit lichtlijn	0	14	0	0	14
V4N		Fabrikant : Maas & Haagoort / OMS lighting Type : SOPREST Lichtbron : 1x TL5 49W/830 (per unit) Afmeting : lengte 5940mm Kleur : zwart Ruimte : werkplaats, remise Omschrijving : opbouw, 4x unit lichtlijn	0	2	0	0	2
V8		Fabrikant : Maas & Haagoort / OMS lighting Type : SOPREST Lichtbron : 1x TL5 49W/830 (per unit) Afmeting : lengte 11880mm Kleur : zwart Ruimte : werkplaats, remise Omschrijving : opbouw, 8x unit lichtlijn	0	168	0	0	168

bamt techniek		Armaturenboek E60200		Wijziging A d.d. 04-04-2013		Fase: AS BUILT		Status: Definitief	
ARMATUURCODE	AFBEELDING	SPECIFICATIES		AANTALLEN					
		RG	1E	2E	3E	TOTAAL			
V8N		0	16	0	0	16			
W2		0	4	0	0	4			
W3		6	0	2	2	10			
W4	n.t.b.	0	0	5	0	5			

bam techniek Project Post Zuid Apeldoorn PR NR : 4110014		Armaturenboek E60200 Wijziging A d.d. 04-04-2013 Fase: AS BUILT Status: Definitief		AANTALLEN					
ARMATUURCODE	AFBEELDING	SPECIFICATIES			BG	1E	2E	3E	TOTAAL
X1		Fabrikant : Elap Type : 2 Lichtbron : 1x LED 3W Afmeting : 150x70x44mm Kleur : zwart Ruimte : gangen Omschrijving : opbouw noodverlichting			0	0	13	13	26
X2		Fabrikant : Van Lien Type : SER-ED + SER-FOX Lichtbron : 4x LED 1W Afmeting : 340x205x60 Kleur : Ruimte : Omschrijving : opbouw pictogram brandslanghaspel			2	2	0	0	4
Y1		Fabrikant : Van Lien Type : ENV50-002 Lichtbron : 1x LED 3W Afmeting (lxbxh) : 310x267x53 Kleur : aluminium zilvergrijs Ruimte : vluchtwegen kantoren Omschrijving : opbouw pictogram vluchtwegverlichting			36	12	8	7	63
Y2		Fabrikant : Van Lien Type : OLN-1/2T/LED/DZ Lichtbron : 1x LED 2W Afmeting (lxbxh) : 314x180x58mm Kleur : aluminium zilvergrijs Ruimte : vluchtwegen techniek Omschrijving : opbouw pictogram vluchtwegverlichting			16	1	1	0	18



Armaturenboek E60200

Project Post Zuid Apeldoorn
PR NR : 4110014
Wijziging A d.d. 04-04-2013
Fase: AS BUILT
Status: Definitief

ARMATUURCODE	AFBEELDING	AANTALLEN			
		BG	1E	2E	3E TOTAAL
Z1		16	1	0	17
SPECIFICATIES					
Fabrikant		Van Lien			
Type		:IND 18A/ZT			
Lichtbron		:1x FL 18W/840			
Afmeting		:ø150x481mm			
Kleur		:zwart			
Ruimte		: Vluchtdeuren buitenzijde			
Omschrijving		:opbouw noodverlichting wandarmatuur			
		VOORZIEN VAN NOODUNIT			