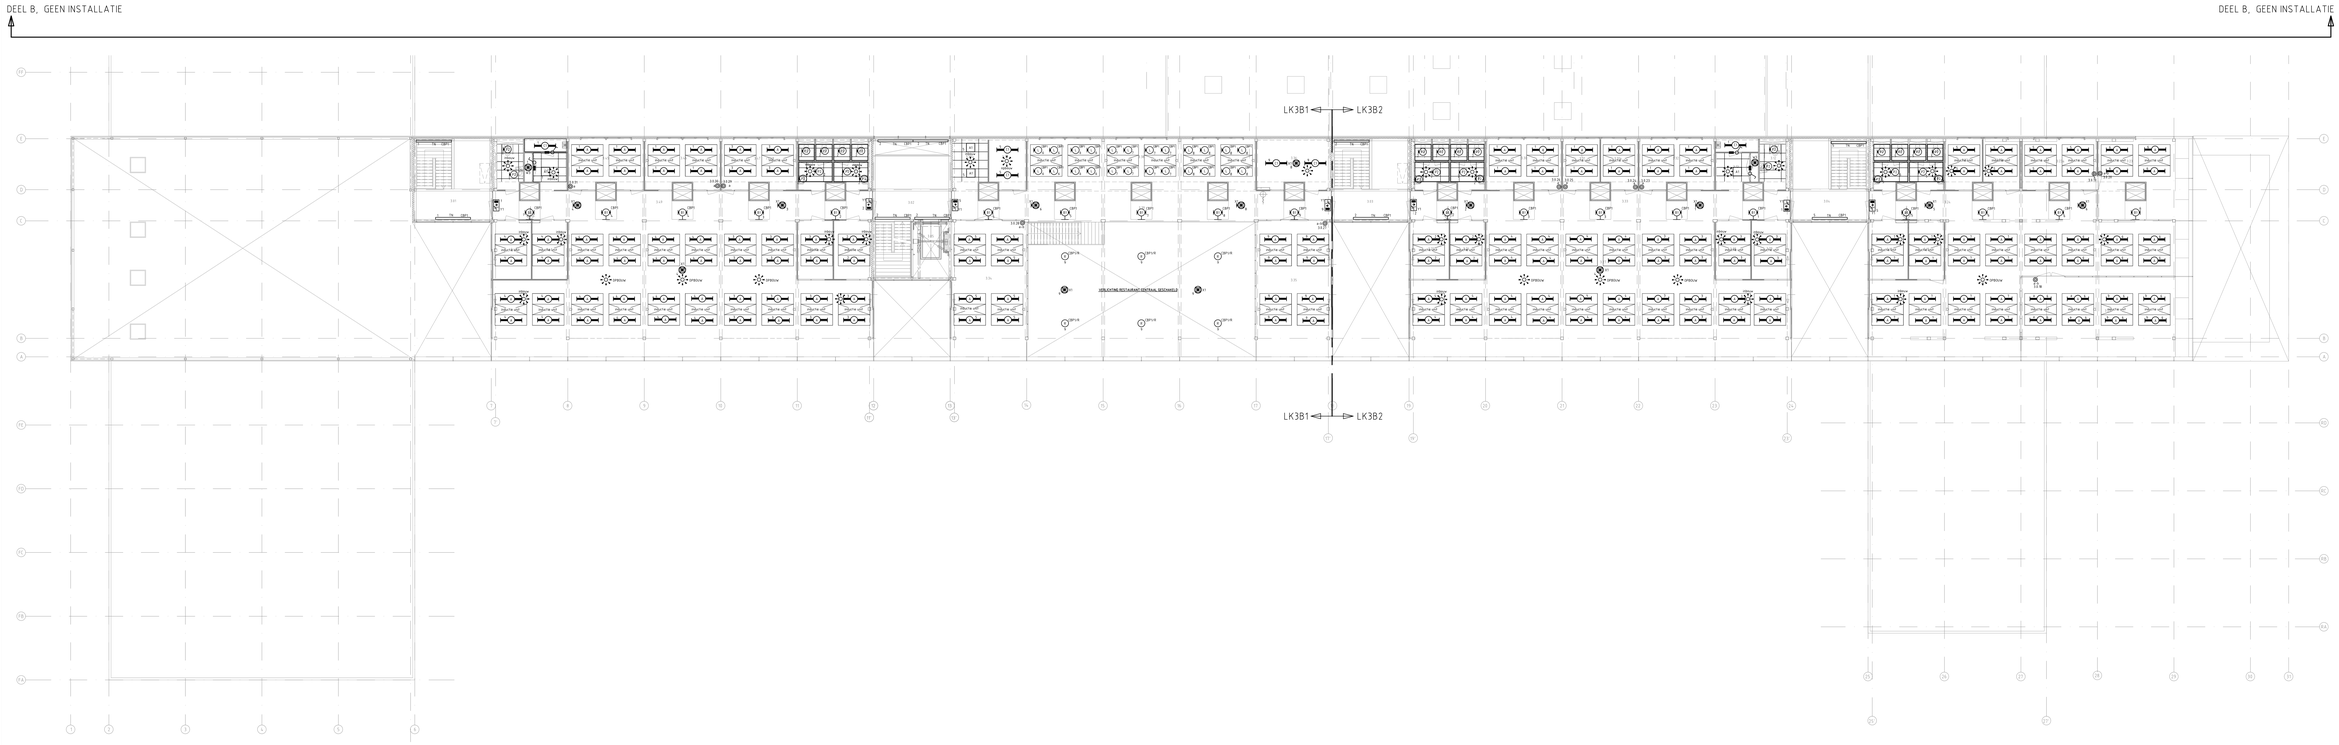


## RENVOOI

- TS-ARMATUUR
- TS-ARMATUUR VERWANT
- PL - ARMATUUR, DOWNLIGHTER
- PL - ARMATUUR, DOWNLIGHTER WANDMONTAGE
- TRAPPROFIEL
- PICTOGRAM ARMATUUR "VLUCHT DOORR"
- PICOTGRAM ARMATUUR "VLUCHT RECHTS"
- PICOGRAM ARMATUUR "VLUCHT LINKS"
- NOODVERLICHTING ARMATUUR
- AANWEZIGHEIDSSENSOR
- DEURSCHAKELAAR
- ENKELPOLIGE SCHAKELAAR
- PULSDRUKKER
- PLAFONDPANEEL ( perdel)
- RUIMTE VOORZIEN VAN SYSTEEMPLAFOND
- "CBP -"
- SCHAKELCODE, BETREFT ARMATUREN WELKE CENTRAAL GESCHAKELD WORDEN VANAF BEDIENINGSPANEEL

## OPMERKING

VOOR ARMATUURENSPECIFICATIE ZIE ARMATUURINDEX E602 d.d. 22-02-2013

Bouwkundige ondertekeger: 1005_10-1023-E 03-SSA WIJZE E 2012-05-16 COURAGE MIES

STEMPELRUIMTE

bam techniek
Regio Oost

| Definitief | DATUM 04-04-2013 |
|---|---|

SITUATIE PLATTEGROND

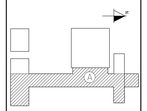

bam techniek
Regio Oost
Postbus 1159 7301 BK APELDOORN
telefoon: 055-5387600
KvK nr. 09033309
E-MAIL: apeldoorn@bamtechniek.nl

| WIJZIGING | | | | | | |
|---|---|---|---|---|---|---|
| 5 | - | - | - | - | - | |
| 4 | - | - | - | - | - | |
| 3 | - | - | - | - | - | |
| 2 | - | - | - | - | - | |
| 1 | - | - | - | - | - | |
| 0 | JBO | VSL | - | - | - | 04-04-2013 |
| | W | W | D | L/J | IB | K |

PROJECT:
Post Zuid te Apeldoorn
Aruba 18
Apeldoorn

ONDERWERP:
Elektrotechnische installaties
Verlichting
3e Verdieping - deel A

| | | | | | | | | |
|---|---|---|---|---|---|---|---|---|
| SCHAAL | 1:100 | A0++ | DATUM | | | REV.NR. | FASE | |
| GETEKEND | JBO | | 22 | 02 | 2013 | 4110014 | AS BUILT | |
| ACCOORD | VSL | | 22 | 02 | 2013 | Dim.nr. | BLAD | CZR |
| PLAT | E603003 | | | | | E603003 | 1 | 1 |

(Deze tekening blijft ons eigendom en mag zonder schriftelijke toestemming niet gewijzigd of aan derden ter inzage worden gegeven noch voor derden worden gebruikt.)