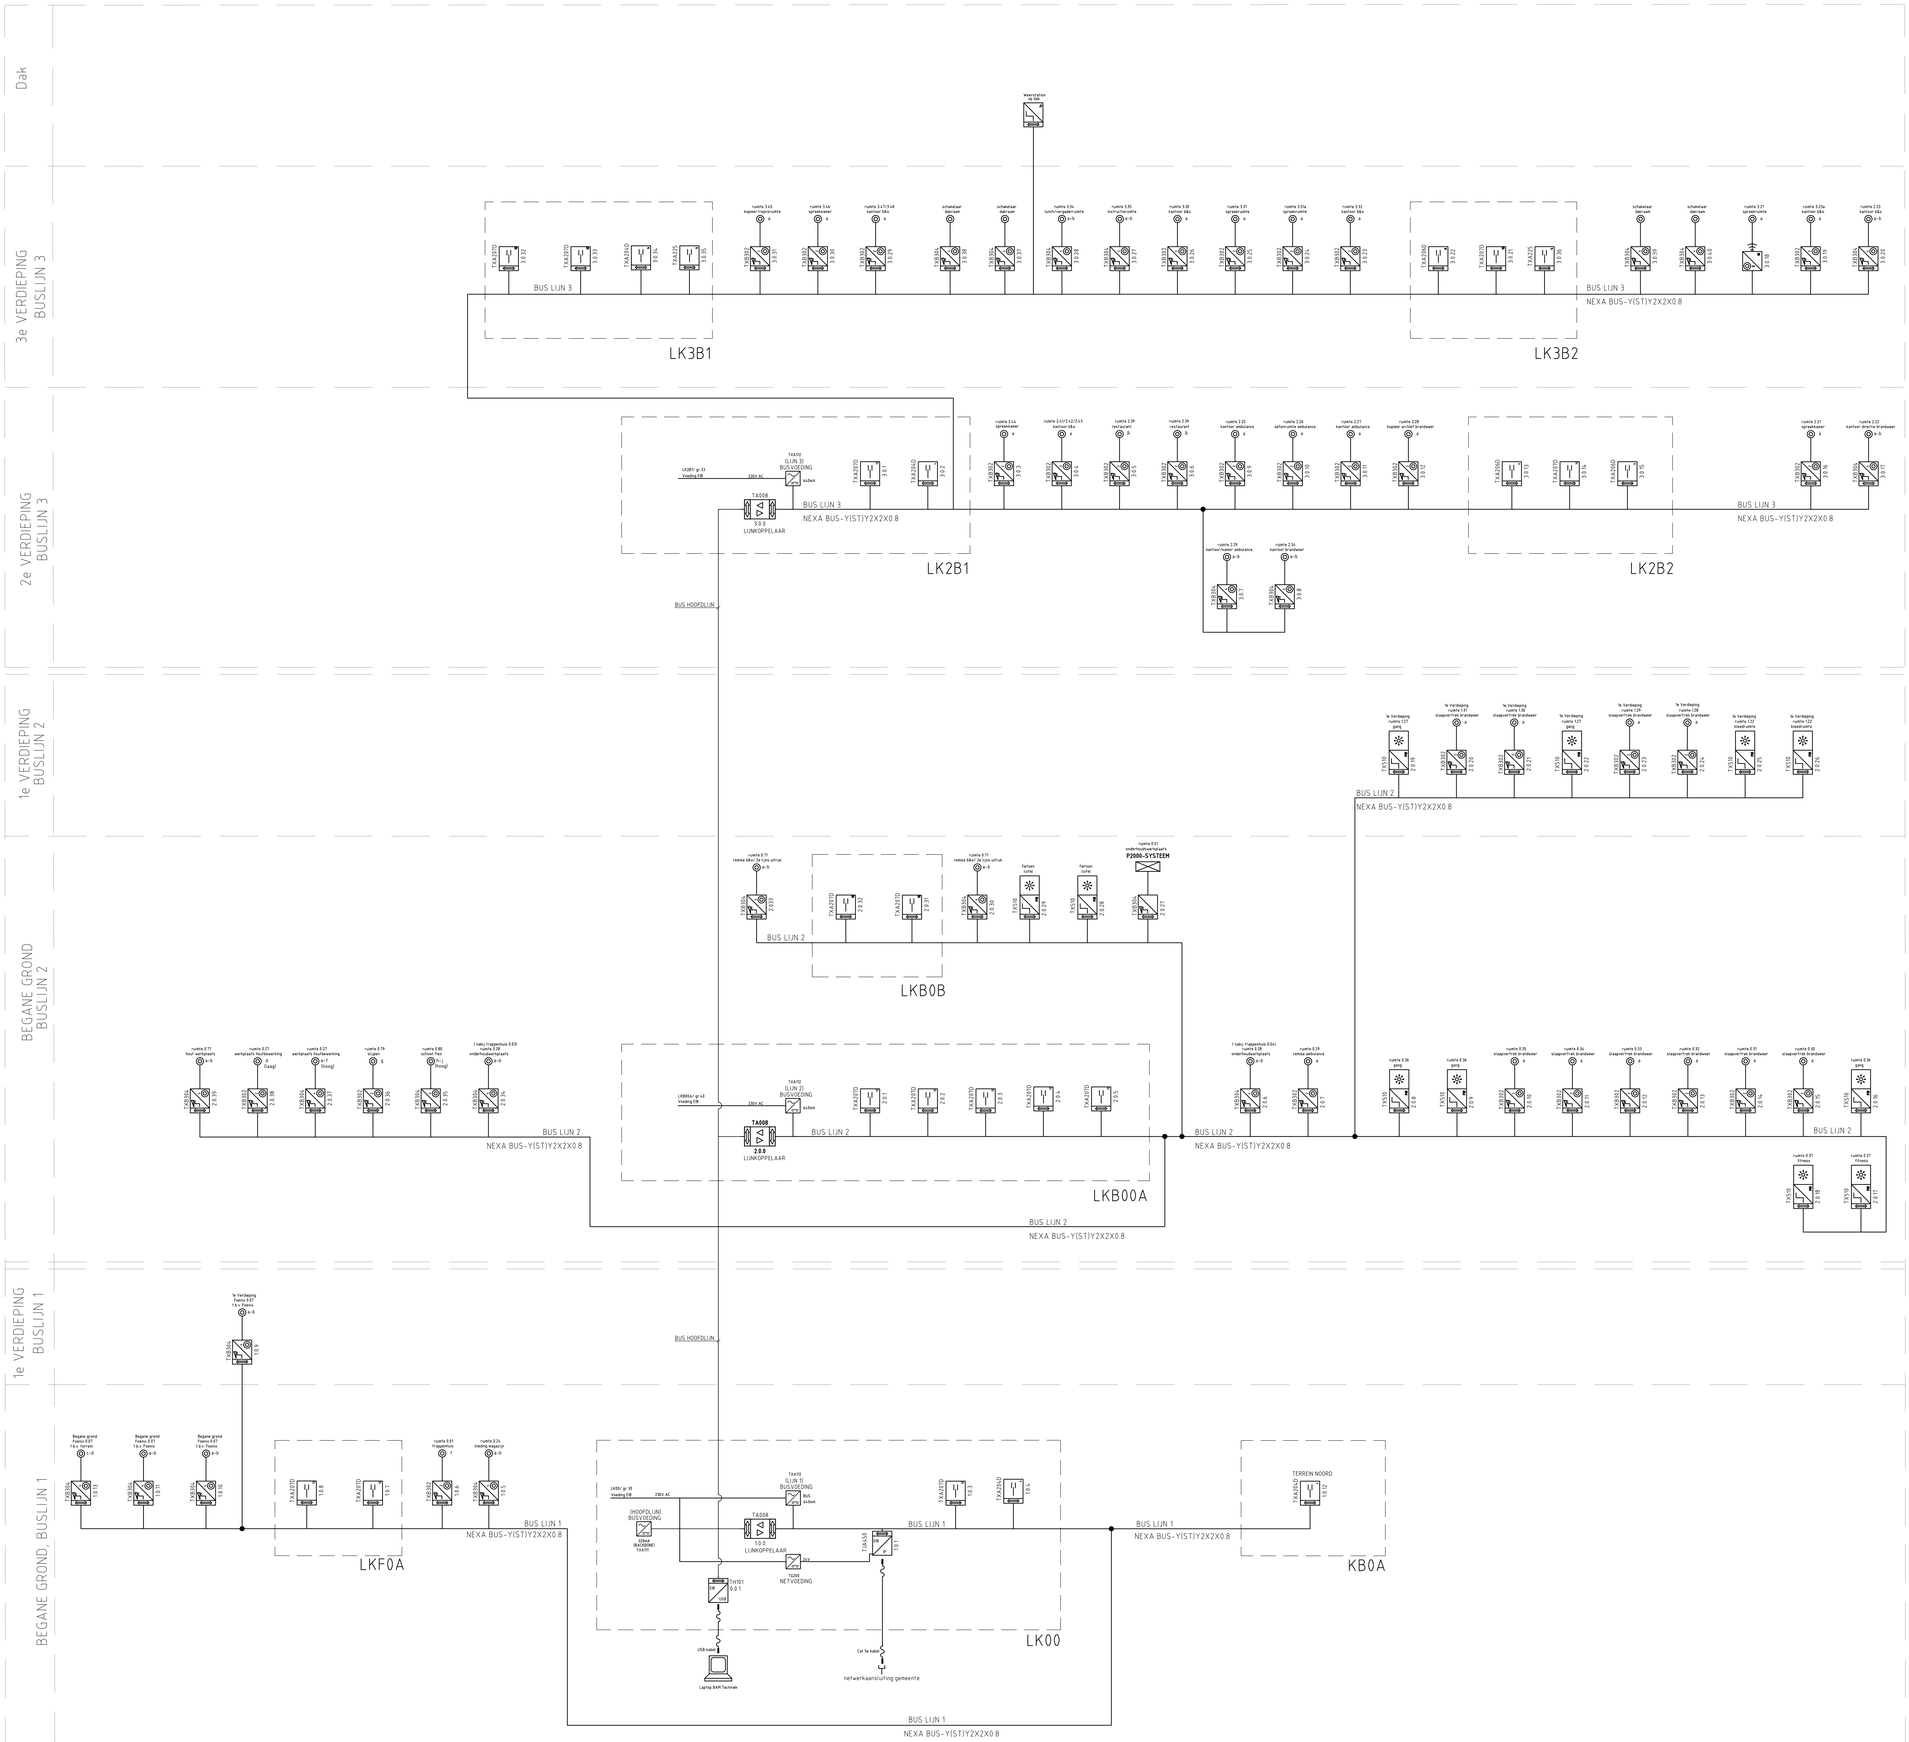

STEMPELRUIMTE

bam techniek
Regio Oost

Definitief

DATUM
04-04-2013

SITUATIE PLATTEGROND

bam techniek
Regio Oost
Postbus 1159 7301 BK APELDOORN
telefoon: 055-5387600
fax: 055-5387696
E-MAIL: apeldoorn@bamtechniek.nl

WIJZIGING						DATUM	AKKOORD	GETEKEND
-	-	-	-	-	-	04-04-2013	VSL	JBO
-	-	-	-	-	-			
-	-	-	-	-	-			
-	-	-	-	-	-			
-	-	-	-	-	-			
Nr.	E	D	C	B	A			

PROJECT:
Post Zuid te Apeldoorn
Aruba 18
Apeldoorn

ONDERWERP:
Elektrotechnische installaties
Blokschema lichtschakelsysteem
EIB/KNX Installatie

SCHAAL	n.v.t.	A0	DATUM			PROJ.NR.: 4110014 / FASE: AS BUILT
GETEKEND	JBO		22	02	2013	
ACCOORD	VSL		22	02	2013	TEK.NR.: E67004 / BLAD 1 VAN 1
FILE	E670004					

Deze tekening blijft ons eigendom en mag zonder schriftelijke toestemming niet geopiceerd of aan derden ter inzage worden gegeven noch voor derden worden gebruikt.