


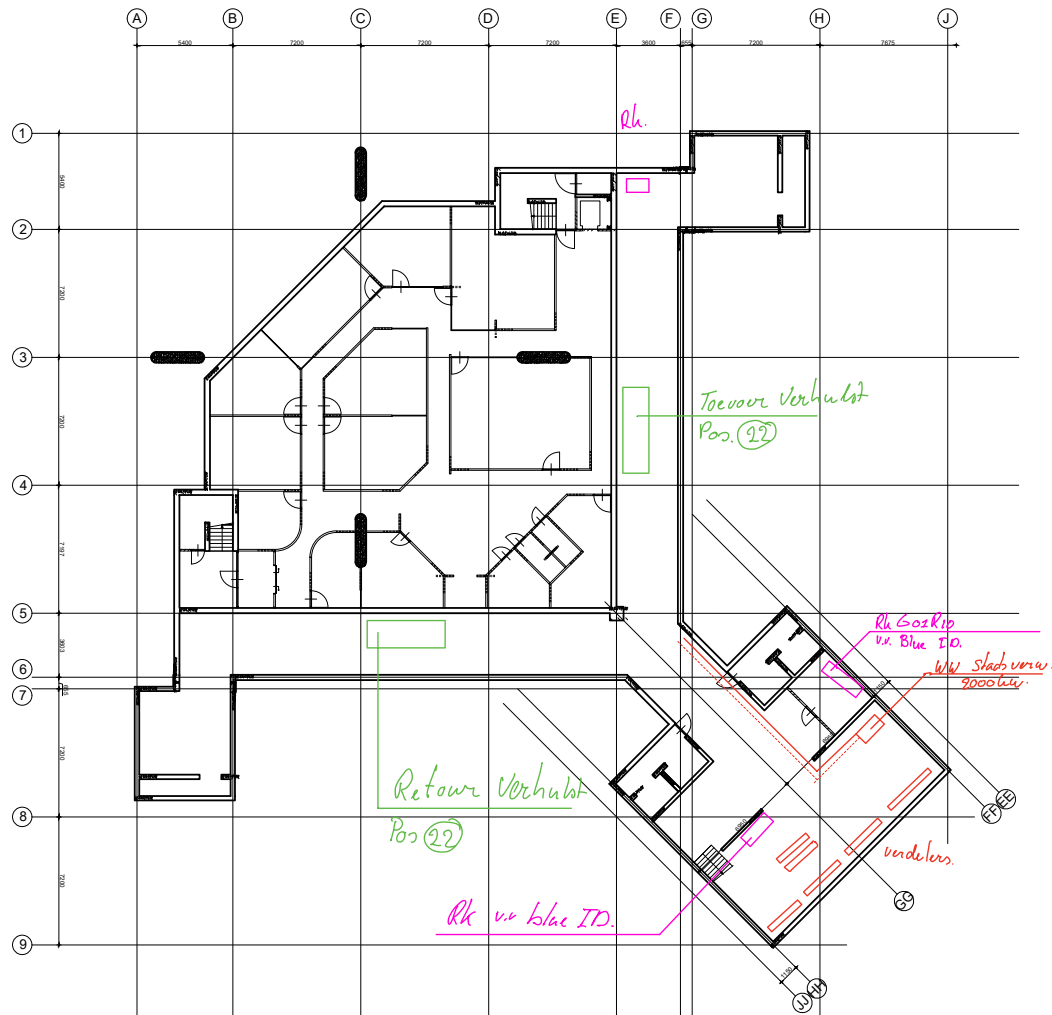


Bouwdeel G

Bouwdeel A

maatvoering in het werk te controleren




Gemeente Almere Stadhuisplein 1 Postbus 200 1300 AE Almere www.almere.nl		Tekeningnummer : 01-020-AB2010-1	
Gebouw : Stadhuis Almere Adres : Stadhuisplein 1 1300 AE Almere Getekend : JvL Gecontroleerd : WVR		Bouwkunde Onderdeel : Plattegrond Omschrijving : Bouwdeel A Schaal : 1:200 Formaat : A2	
Bouwlaag : Kelder Bestandnaam : 01-020-B2010-1.dwg		Eerste uitgave dd. : 31-03-2009 Laatste uitgave dd. : 08-10-2009 Status : Bestaand xref : #####	

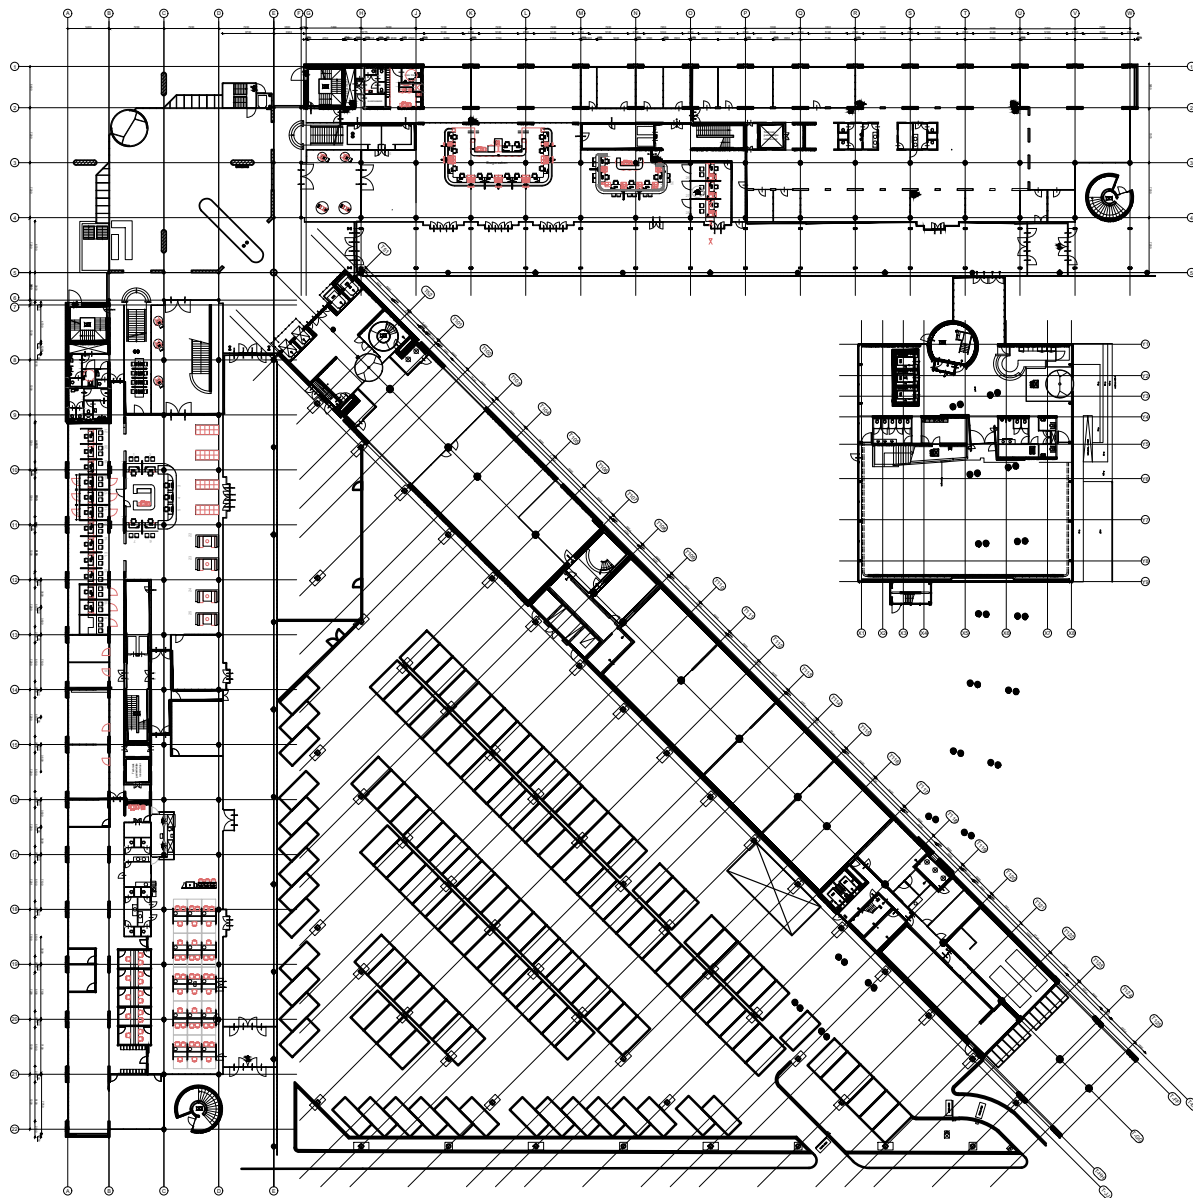


RENNVOOI


-  Binnenwand
-  Paneelwand
-  Lichte scheidingwand
-  Betonnenwand
-  Buitenwand
-  Binnenwand afwerking tegels 150x150mm
-  Brandcompartiment 30min. brandwerend
-  Brandcompartiment 60min. brandwerend
-  Branddoorslag 30 of 60min.
-  Brandoverslag 30 of 60min.
-  Enkele binnendeur
-  Dubbele binnendeur
-  Enkele binnendeur 30 of 60 min. brandwerend
-  Dubbele zelfsluitende binnendeuren 30 of 60min. brandwerend
-  Vloer tegels 50x50mm
-  Vloer tegels 100x100mm
-  Noodverlichting
-  Algemene nood- en transparantverlichting
-  Vluchtwegaanduiding
-  Vluchtwegaanduiding
-  Slowhoop

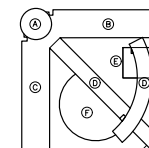


		Stadhuisplein 1 Postbus 200 1300 AE Almere www.almere.nl		Tekeningnummer : 01-020-B2010-00		
Bouwkunde						
Gebouw : Stadhuis Almere Adres : Stadhuisplein 1 1300 AE Almere Getekend : De Koning Gecontroleerd : ligt ter controle bij Veldweg				Onderdeel : Plattegrond Omschrijving : nvt		
Bouwlaag : Beganegrond				Schaal : N.v.T.		Formaat : A2
bestandsnaam : 01-020-B2010-00.dwg				Eerste uitgave dd. : 02-02-2009 Laatste uitgave dd. : 30-09-2015		Status : concept tbv check Veldweg
				xref : #####		

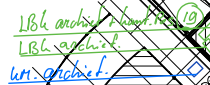


- | | |
|---|---|
|  | Binnenwand |
|  | Paneelwand |
|  | Lichte scheidingswand |
|  | Betonnenwand |
|  | Buitenwand |
|  | Binnenwand afwerking tegels 150x150mm |
|  | Brandcompartment 30min. brandwerend |
|  | Brandcompartment 60min. brandwerend |
|  | Branddoorslag 30 of 60min. |
|  | Brandoverslag 30 of 60min. |
|  | Enkele binnendeur |
|  | Dubbele binnendeur |
|  | Enkele binnendeur 30 of 60 min. brandwerend |
|  | Dubbele zelfsluitende binnendeuren 30 of 60min. brandwerend |
| Vloer tegels 50x50mm | |
| Vloer tegels 100x100mm | |
|  | Noodverlichting |
|  | Algemene nood- en transparantverlichting |
|  | Vluchtwegaanduiding |
|  | Vluchtwegaanduiding |
|  | Slowhoop |

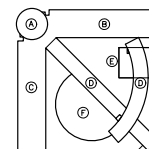

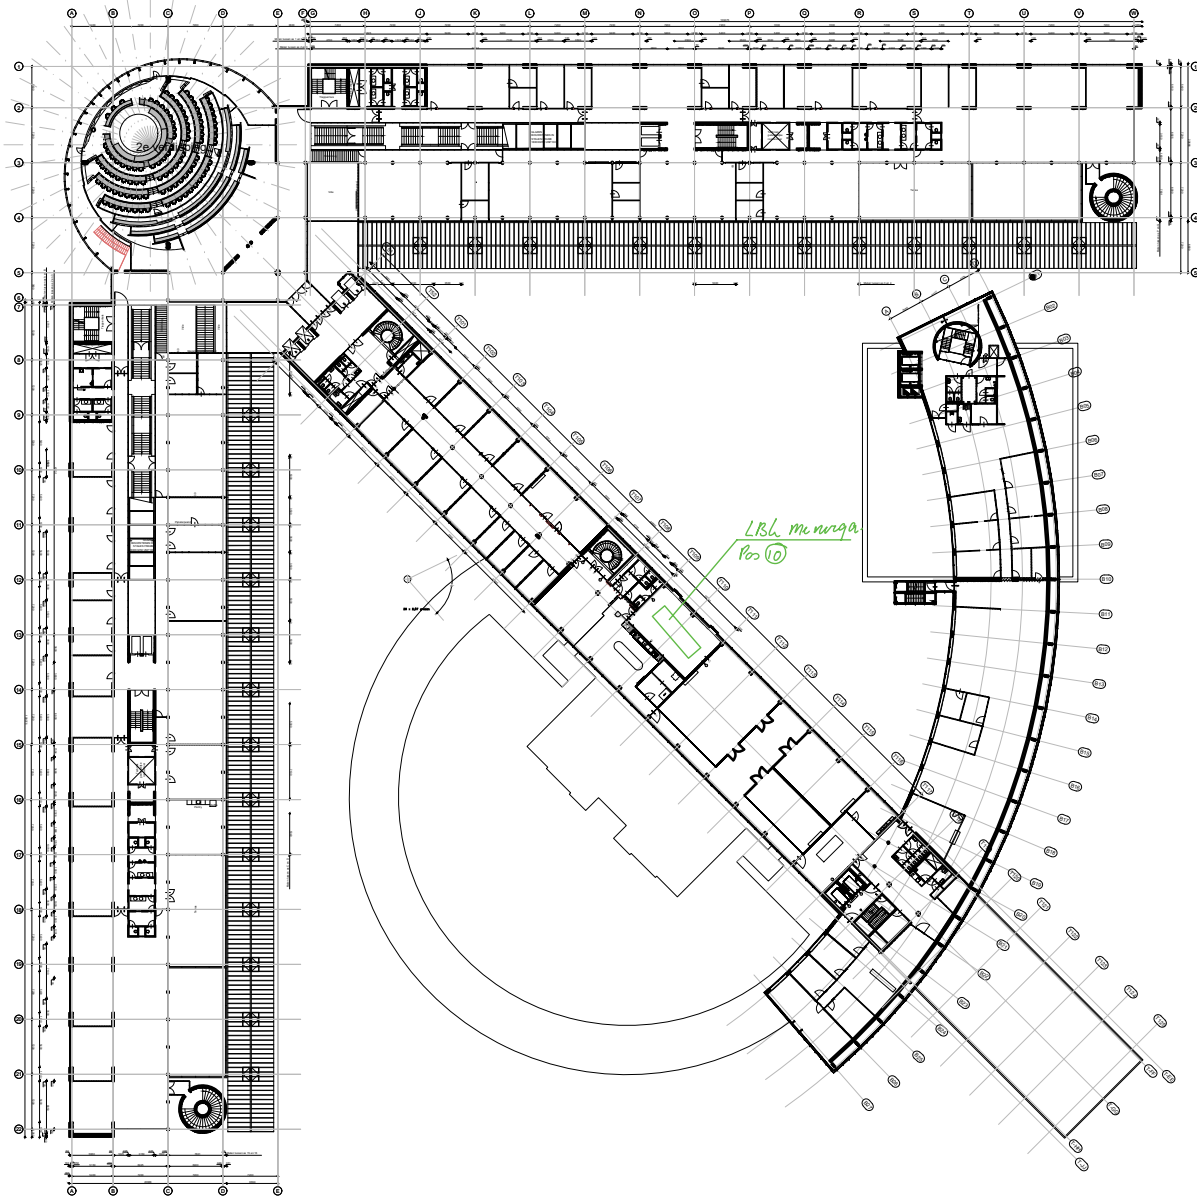


RENVOOI

- Binnenwand
- Paneelwand
- Lichte scheidingswand
- Betonnenwand
- Buitenwand
- Binnenwand afwerking tegels 150x150mm
- Brandcompartment 30min. brandwerend
- Brandcompartment 60min. brandwerend
- Branddoorslag 30 of 60min.
- Brandoverslag 30 of 60min.
- Enkele binnendeur
- Dubbele binnendeur
- Enkele binnendeur 30 of 60 min. brandwerend
- Dubbele zelfsluitende binnendeuren 30 of 60min. brandwerend
- Vloer tegels 50x50mm
- Vloer tegels 100x100mm
- Noodverlichting
- Algemene nood- en transparantverlichting
- Vluchtwegaanduiding
- Vluchtwegaanduiding
- Slowhoop

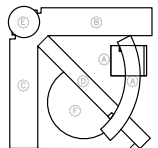


Gemeente Almere 		Stadhuisplein 1 Postbus 200 1300 AE Almere www.almere.nl		Tekeningnummer : 01-020-B2010-02		
				Bouwkunde		
Gebouw : Stadhuis Almere Adres : Stadhuisplein 1 1300 AE Almere		Onderdeel : Plattegrond Omschrijving : nvt		Schaal : N.v.T.		Formaat : A2
Getekend: JvL Gecontroleerd : WVR						
Bouwlaag : 2e Verdieping		Eerste uitgave dd.: 02-02-2009		Laatste uitgave dd.: 30-09-2015		Status : Bestaand
bestandsnaam: 01-020-B2010-02.dwg		xref: #####				

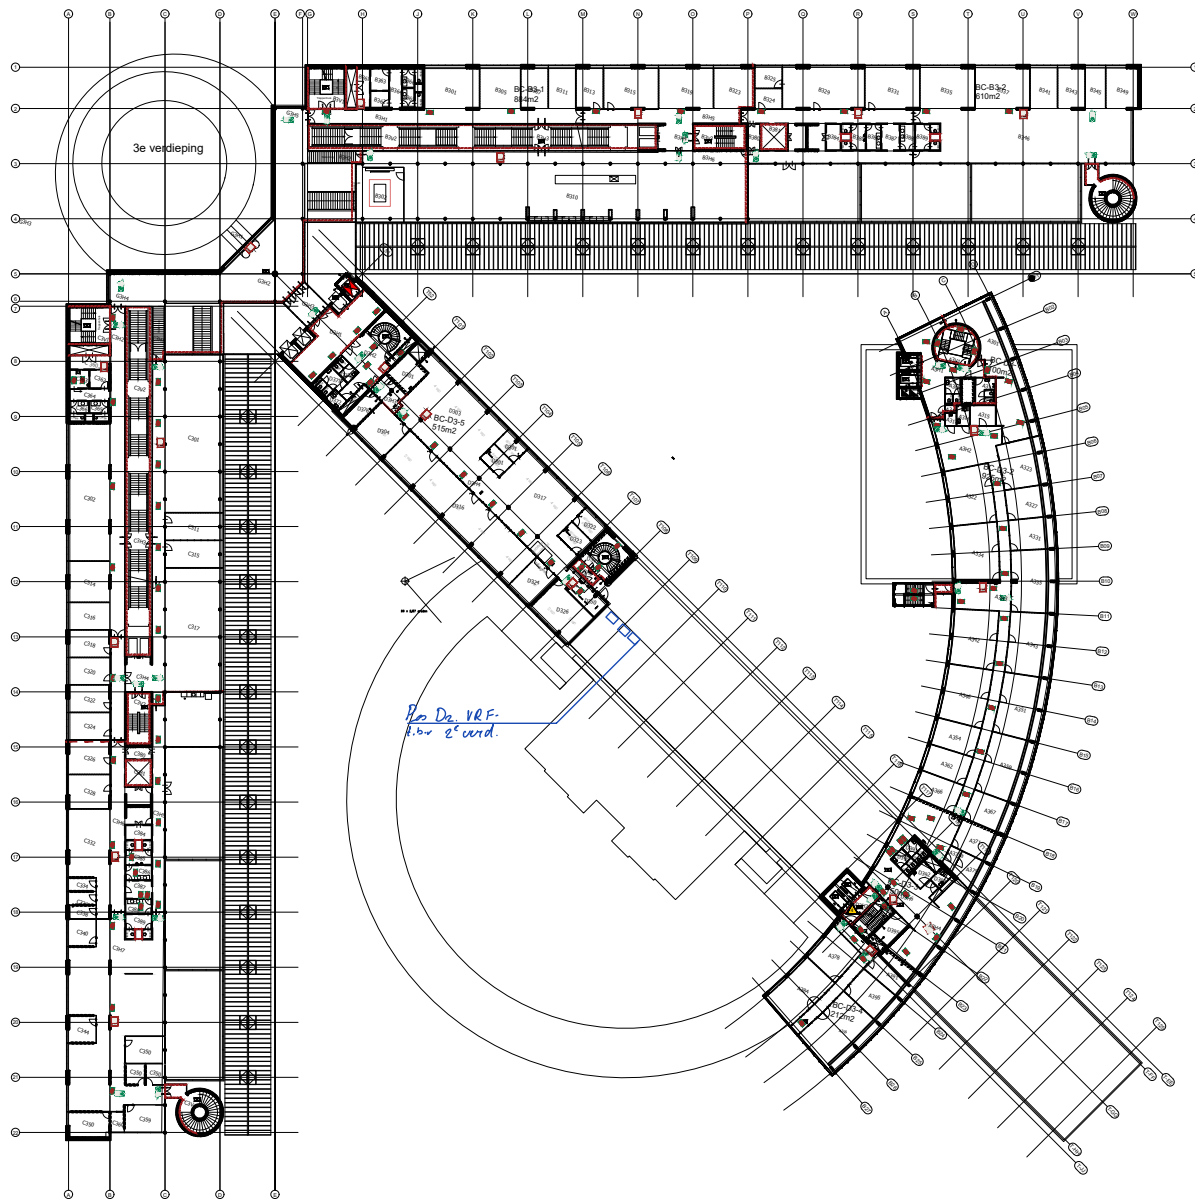


RENNVOOI

- Binnenwand
- Paneelwand
- Lichte scheidingswand
- Betonnenwand
- Buitenwand
- Binnenwand afwerking tegels 150x150mm
- Brandcompartment 30min. brandwerend
- Brandcompartment 60min. brandwerend
- Branddoorslag 30 of 60min.
- Brandoverslag 30 of 60min.
- Enkele binnendeur
- Dubbele binnendeur
- Enkele binnendeur 30 of 60 min. brandwerend
- Dubbele zelfsluitende binnendeuren 30 of 60min. brandwerend
- Vloer tegels 50x50mm
- Vloer tegels 100x100mm
- Noodverlichting
- Algemene nood- en transparantverlichting
- Vluchtwegaanduiding
- Vluchtwegaanduiding
- Slowhoop

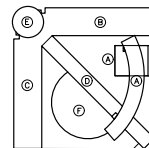


Gemeente Almere Stadhuisplein 1 Postbus 200 1300 AE Almere www.almere.nl		Tekeningnummer : 01-020-B2010-02	
Gebouw : Stadhuis Almere Adres : Stadhuisplein 1 1300 AE Almere Getekend : De Koning Gecontroleerd : Bureau Veldweg		Bouwkunde	
Bouwlaag : 3e Verdieping		Onderdeel : Plattegrond Omschrijving : nvt	
bestandsnaam : 01-020-B2010-03.dwg		Schaal : N.v.T.	Formaat : A2
xref : #####		Eerste uitgave dd. : 02-02-2009	Laatste uitgave dd. : 12-10-2015 Status : Revisie

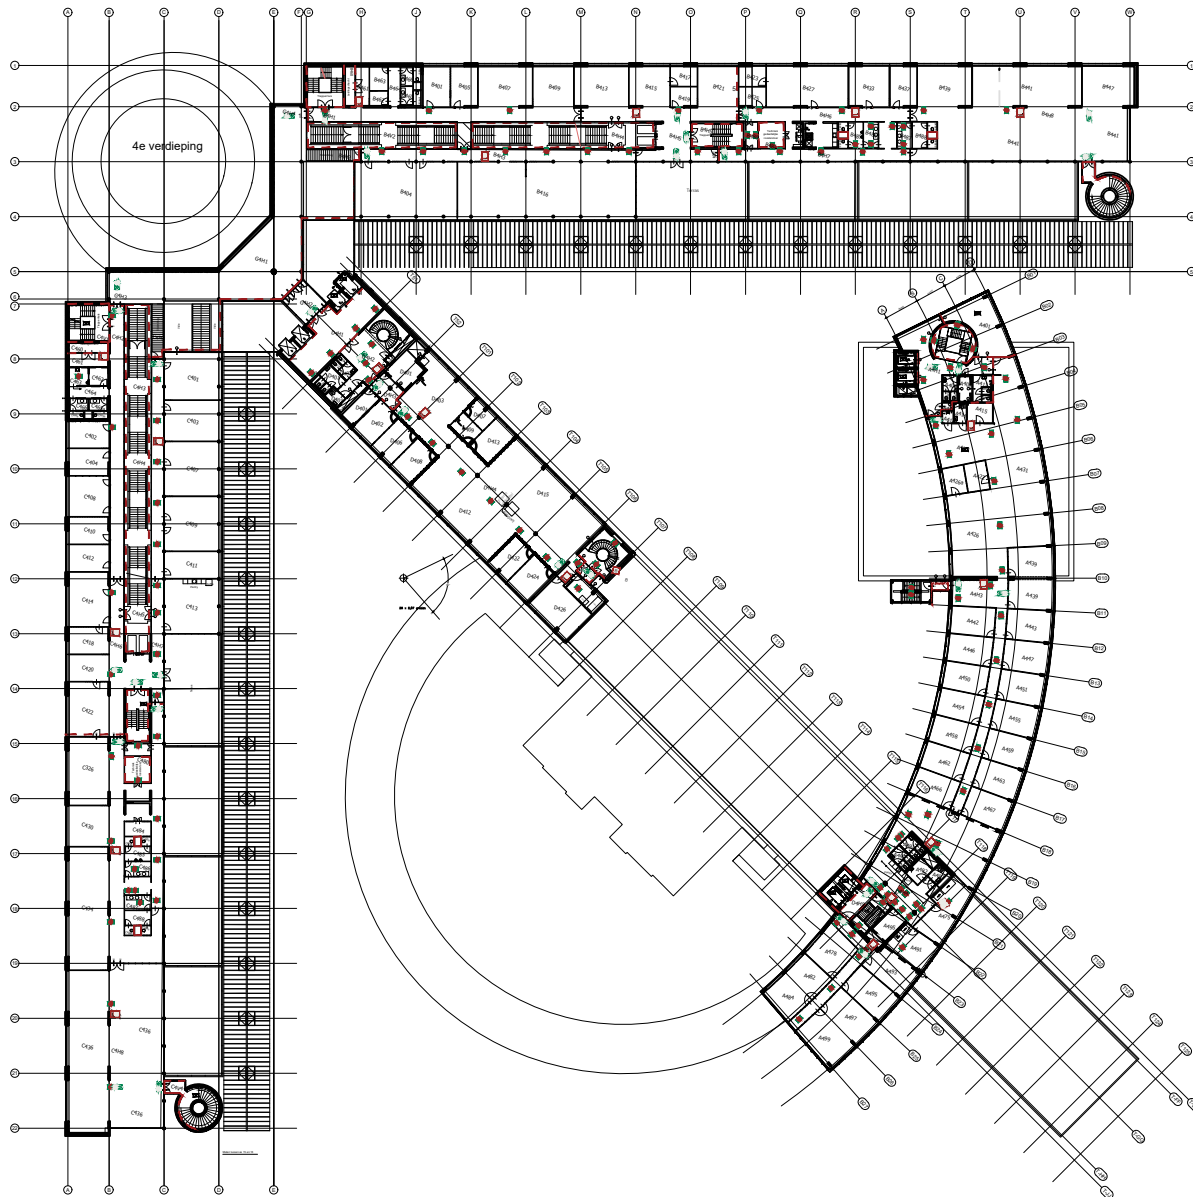


RENVOOI

- Binnenwand
- Paneelwand
- Lichte scheidingwand
- Betonnenwand
- Buitenwand
- Binnenwand afwerking tegels 150x150mm
- Brandcompartment 30min. brandwerend
- Brandcompartment 60min. brandwerend
- Branddoorslag 30 of 60min.
- Brandoverslag 30 of 60min.
- Enkele binnendeur
- Dubbele binnendeur
- Enkele binnendeur 30 of 60 min. brandwerend
- Dubbele zelfsluitende binnendeuren 30 of 60min. brandwerend
- Vloer tegels 50x50mm
- Vloer tegels 100x100mm
- Noodverlichting
- Algemene nood- en transparanverlichting
- Vluchtwegaanduiding
- Vluchtwegaanduiding
- Slowhoop

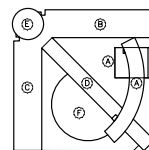


Gemeente Almere Stadhuisplein 1 Postbus 200 1300 AE Almere www.almere.nl		Tekeningnummer : 01-020-B2010-04	
Gebouw : Stadhuis Almere Adres : Stadhuisplein 1 1300 AE Almere Getekend : JvL Gecontroleerd : WVR		Bouwkunde	
Bouwlaag : 4e Verdieping		Onderdeel : Plattegrond Omschrijving : nvt	
bestandsnaam : 01-020-B2010-04.dwg		Schaal : N.v.T.	Formaat : A2
Eerste uitgave dd.: 02-02-2009		Laatste uitgave dd.: 30-09-2015	Status : Bestaand
xref : #####			

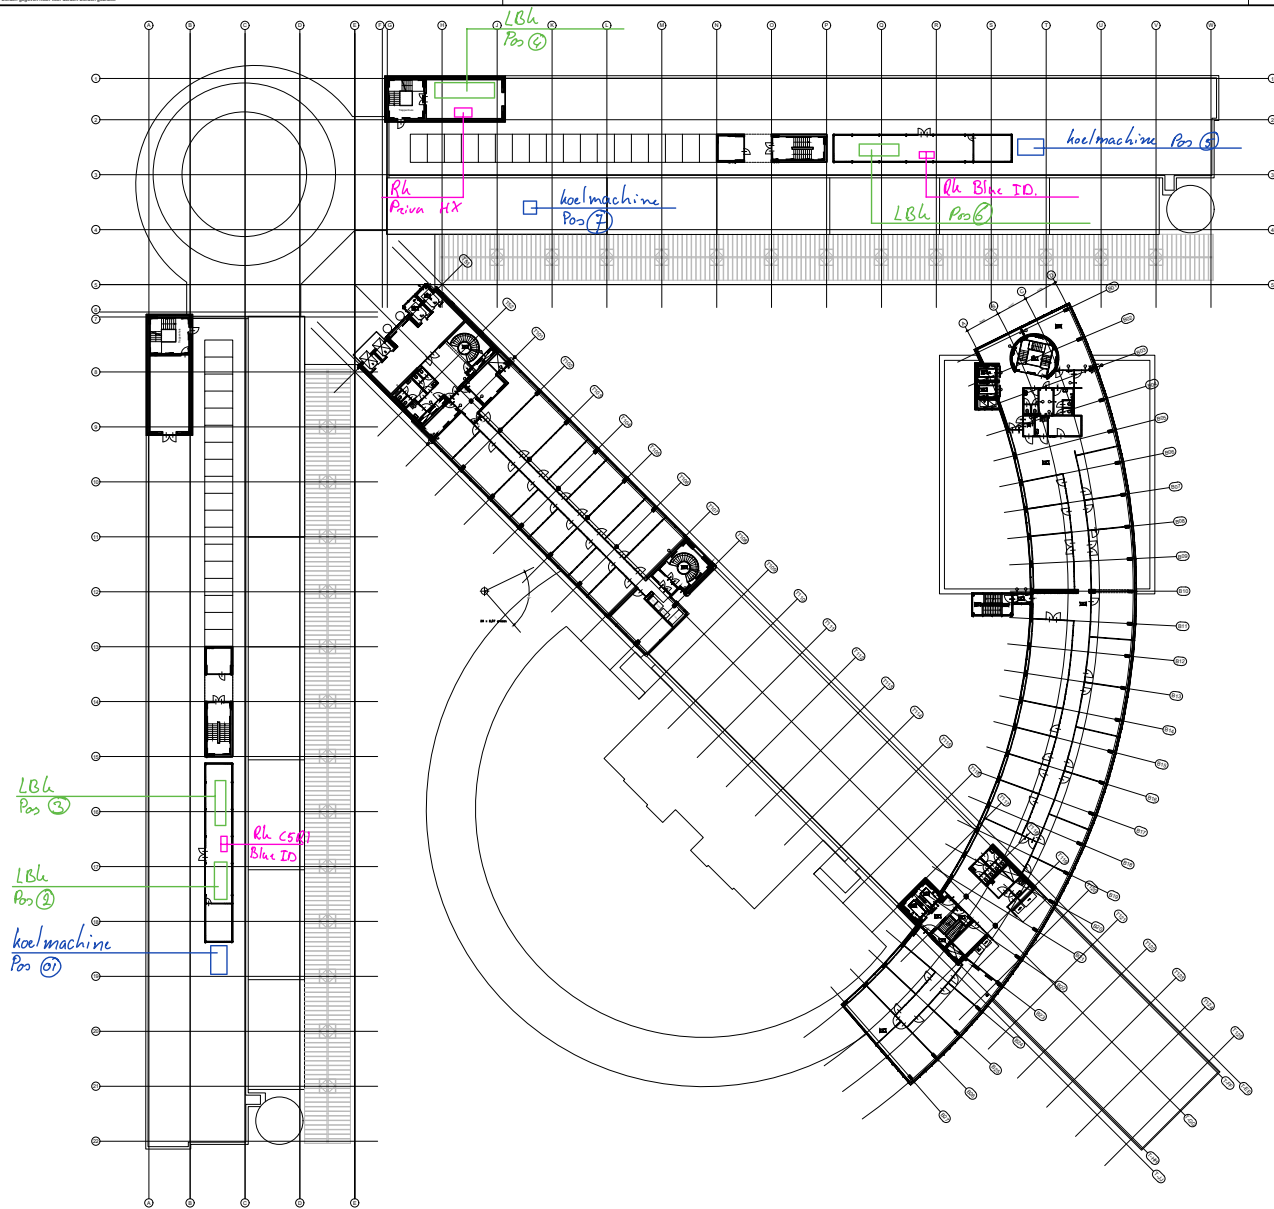


RENNVOOI


- Binnenwand
- Paneelwand
- Lichte scheidingwand
- Betonnenwand
- Buitenwand
- Binnenwand afwerking tegels 150x150mm
- Brandcompartment 30min. brandwerend
- Brandcompartment 60min. brandwerend
- Branddoorslag 30 of 60min.
- Brandoverslag 30 of 60min.
- Enkele binnendeur
- Dubbele binnendeur
- Enkele binnendeur 30 of 60 min. brandwerend
- Dubbele zelfsluitende binnendeuren 30 of 60min. brandwerend
- Vloer tegels 50x50mm
- Vloer tegels 100x100mm
- Noodverlichting
- Algemene nood- en transparantverlichting
- Vluchtwegaanduiding
- Vluchtwegaanduiding
- Slowhoop

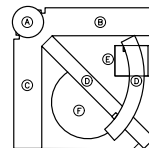


Gemeente Almere 		Stadhuisplein 1 Postbus 200 1300 AE Almere www.almere.nl		Tekeningnummer : 01-020-B2010-05	
Gebouw : Stadhuis Almere Adres : Stadhuisplein 1 1300 AE Almere Getekend : JvL Gecontroleerd : WVR		Bouwkunde			
Bouwlaag : 5e Verdieping		Onderdeel : Plattegrond Omschrijving : nvt		Schaal : N.v.T. Formaat : A2	
bestandsnaam : 01-020-B2010-05.dwg		Eerste uitgave dd.: 02-02-2009 Laatste uitgave dd.: 30-09-2015 Status : Bestaand		xref : #####	

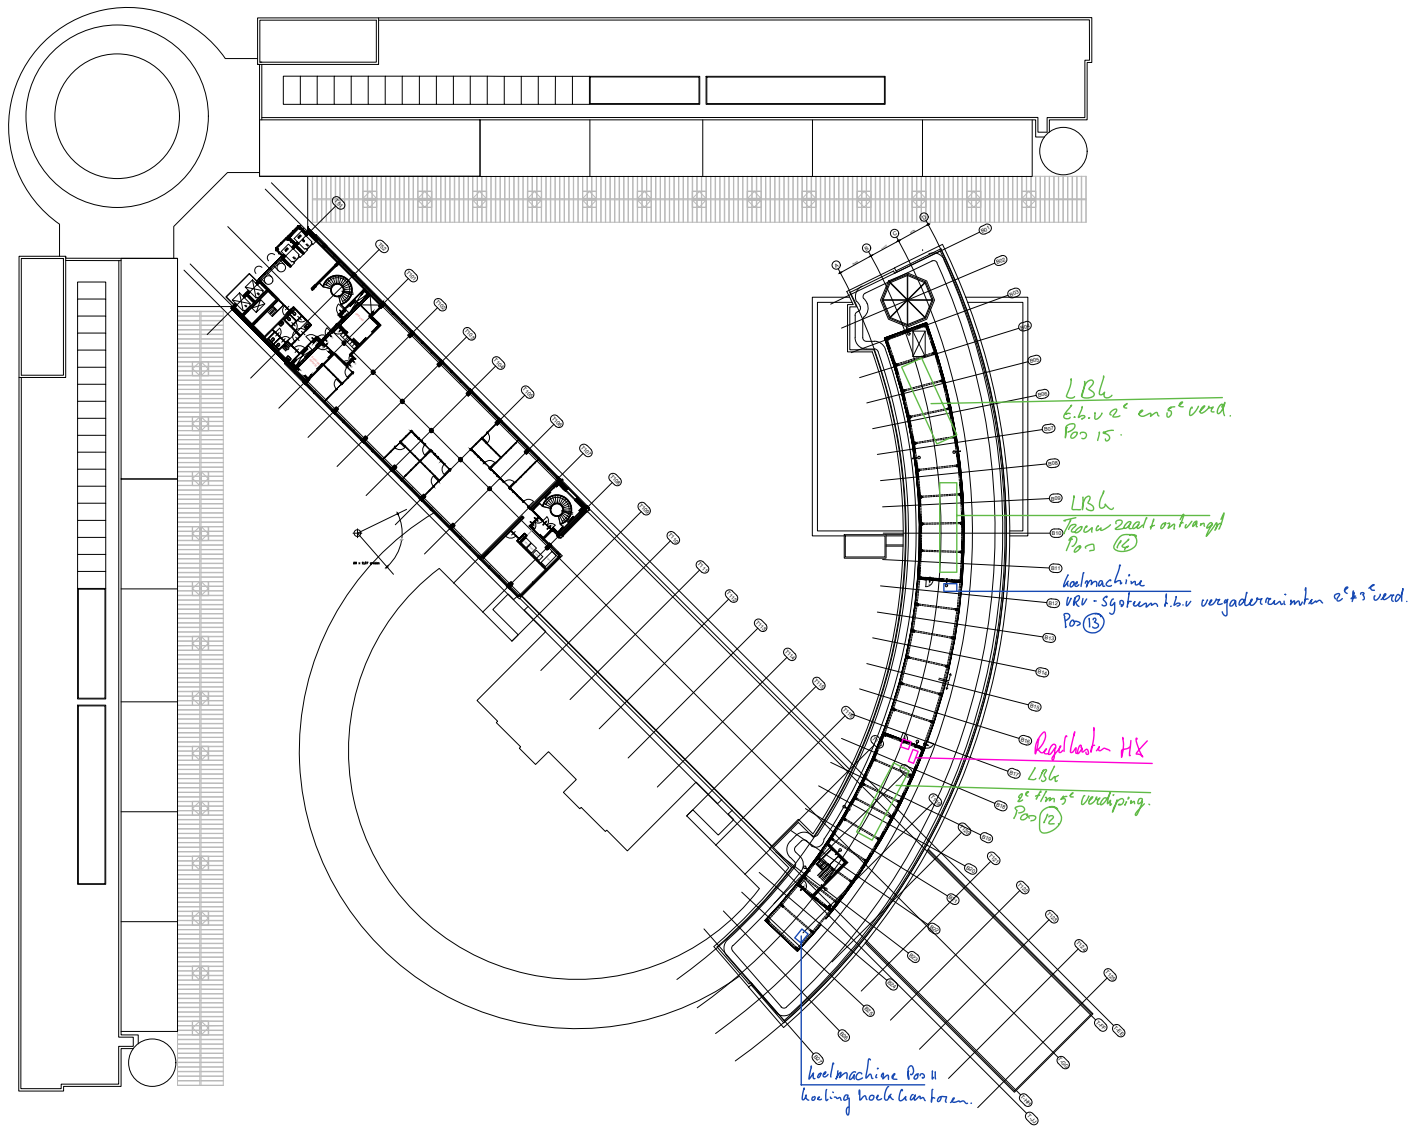

RENVOOI	
	Binnenwand
	Paneelwand
	Lichte scheidingwand
	Betonnenwand
	Buitenwand
	Binnenwand afwerking tegels 150x150mm
	Brandcompartiment 30min. brandwerend
	Brandcompartiment 60min. brandwerend
	Branddoorslag 30 of 60min.
	Brandoverslag 30 of 60min.
	Enkele binnendeur
	Dubbele binnendeur
	Enkele binnendeur 30 of 60 min. brandwerend
	Dubbele zelfsluitende binnendeuren 30 of 60min. brandwerend
	Vloer tegels 50x50mm
	Vloer tegels 100x100mm
	Noodverlichting
	Algemene nood- en transparantverlichting
	Vluchtwegaanduiding
	Vluchtwegaanduiding
	Slowhoop

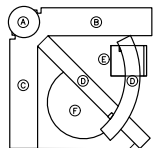


		Tekeningsnummer : 01-020-B2010-06	
Stadhuisplein 1 Postbus 200 1300 AE Almere www.almere.nl		Bouwkunde	
Gebouw : Stadhuis Almere Adres : Stadhuisplein 1 1300 AE Almere Getekend : JvL Gecontroleerd : WVR		Onderdeel : Plattegrond Omschrijving : nvt	
Bouwlaag : 6e Verdieping		Schaal : N.v.T.	Formaat : A2
bestandsnaam : 01-020-B2010-06.dwg		Eerste uitgave dd.: 02-02-2009	Laatste uitgave dd.: 30-09-2015 Status : Bestaand
		xref : #####	

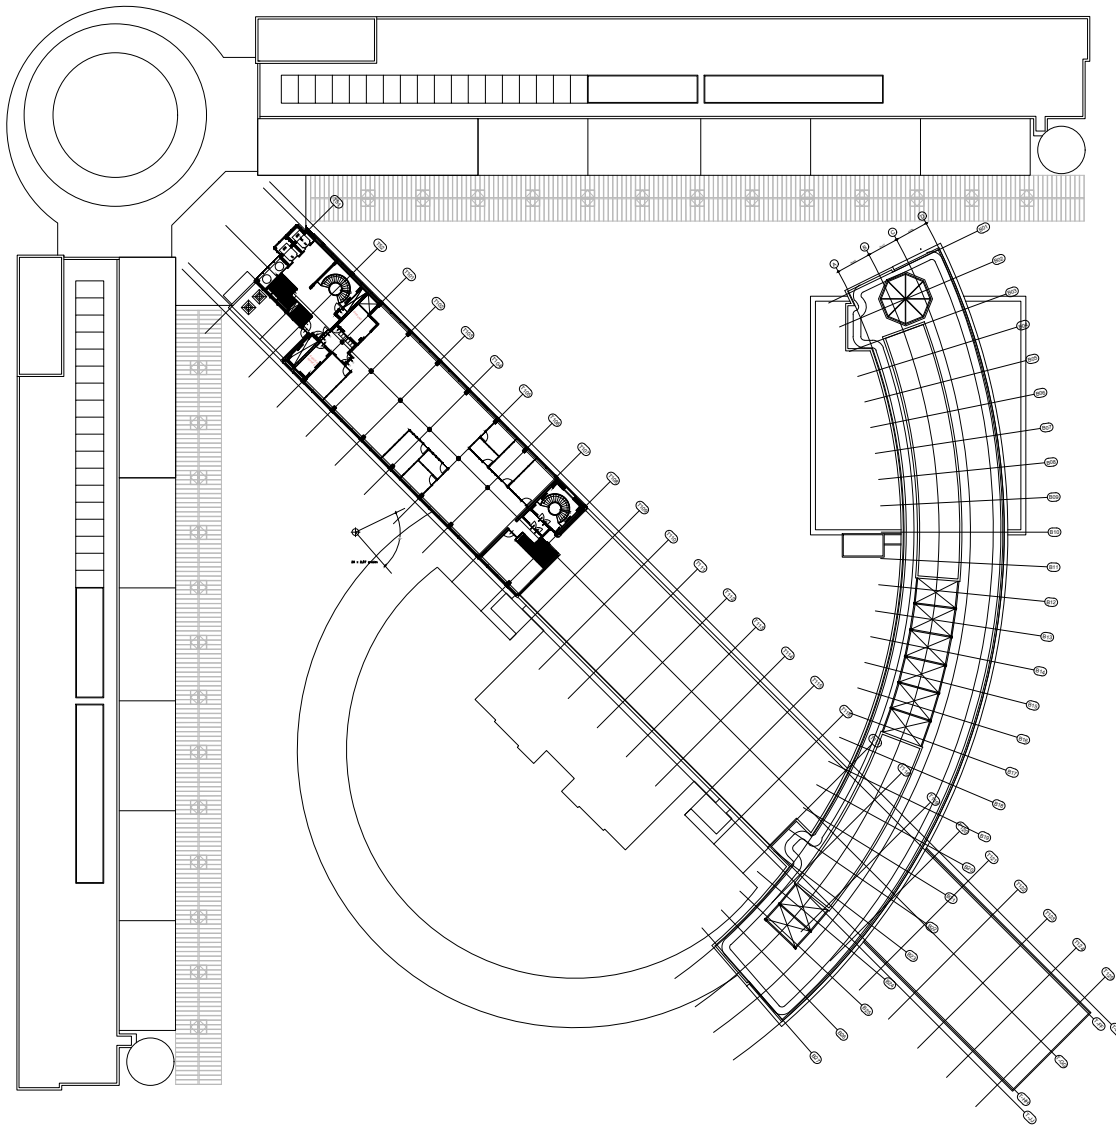


RENVOOI


- Binnenwand
- Paneelwand
- Lichte scheidingswand
- Betonnenwand
- Buitenwand
- Binnenwand afwerking tegels 150x150mm
- Brandcompartiment 30min. brandwerend
- Brandcompartiment 60min. brandwerend
- Branddoorslag 30 of 60min.
- Brandoverslag 30 of 60min.
- Enkele binnendeur
- Dubbele binnendeur
- Enkele binnendeur 30 of 60 min. brandwerend
- Dubbele zelfsluitende binnendeuren 30 of 60min. brandwerend
- Vloer tegels 50x50mm
- Vloer tegels 100x100mm
- Noodverlichting
- Algemene nood- en transparantverlichting
- Vluchtwegaanduiding
- Vluchtwegaanduiding
- Slowhoop

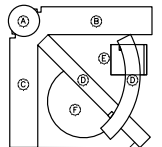

 Gemeente Almere		Stadhuisplein 1 Postbus 200 1300 AE Almere www.almere.nl		Tekeningnummer : 01-020-B2010-07			
Bouwkunde							
Gebouw : Stadhuis Almere				Onderdeel :			
Adres : Stadhuisplein 1				Plattegrond			
1300 AE Almere				Omschrijving :			
Getekend: JvL				nvt			
Gecontroleerd: WVR							
				Schaal : N.v.T.		Formaat : A2	
Bouwlaag : 7e Verdieping				Eerste uitgave dd. : 02-02-2009		Laatste uitgave dd. : 30-09-2015	
				Status : Bestaand			
bestandsnaam: 01-020-B2010-07.dwg				xref: #####			


	Binnenwand
	Paneelwand
	Lichte scheidingwand
	Betonnenwand
	Buitenwand
	Binnenwand afwerking tegels 150x150mm
	Brandcompartiment 30min. brandwerend
	Brandcompartiment 60min. brandwerend
	Branddoorslag 30 of 60min.
	Brandoverslag 30 of 60min.
	Enkele binnendeur
	Dubbele binnendeur
	Enkele binnendeur 30 of 60 min. brandwerend
	Dubbele zelfsluitende binnendeuren 30 of 60min. brandwerend
	Vloer tegels 50x50mm
	Vloer tegels 100x100mm
	Noodverlichting
	Algemene nood- en transparantverlichting
	Vluchtweegaanduiding
	Vluchtweegaanduiding
	Slowhoop

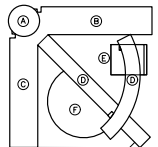


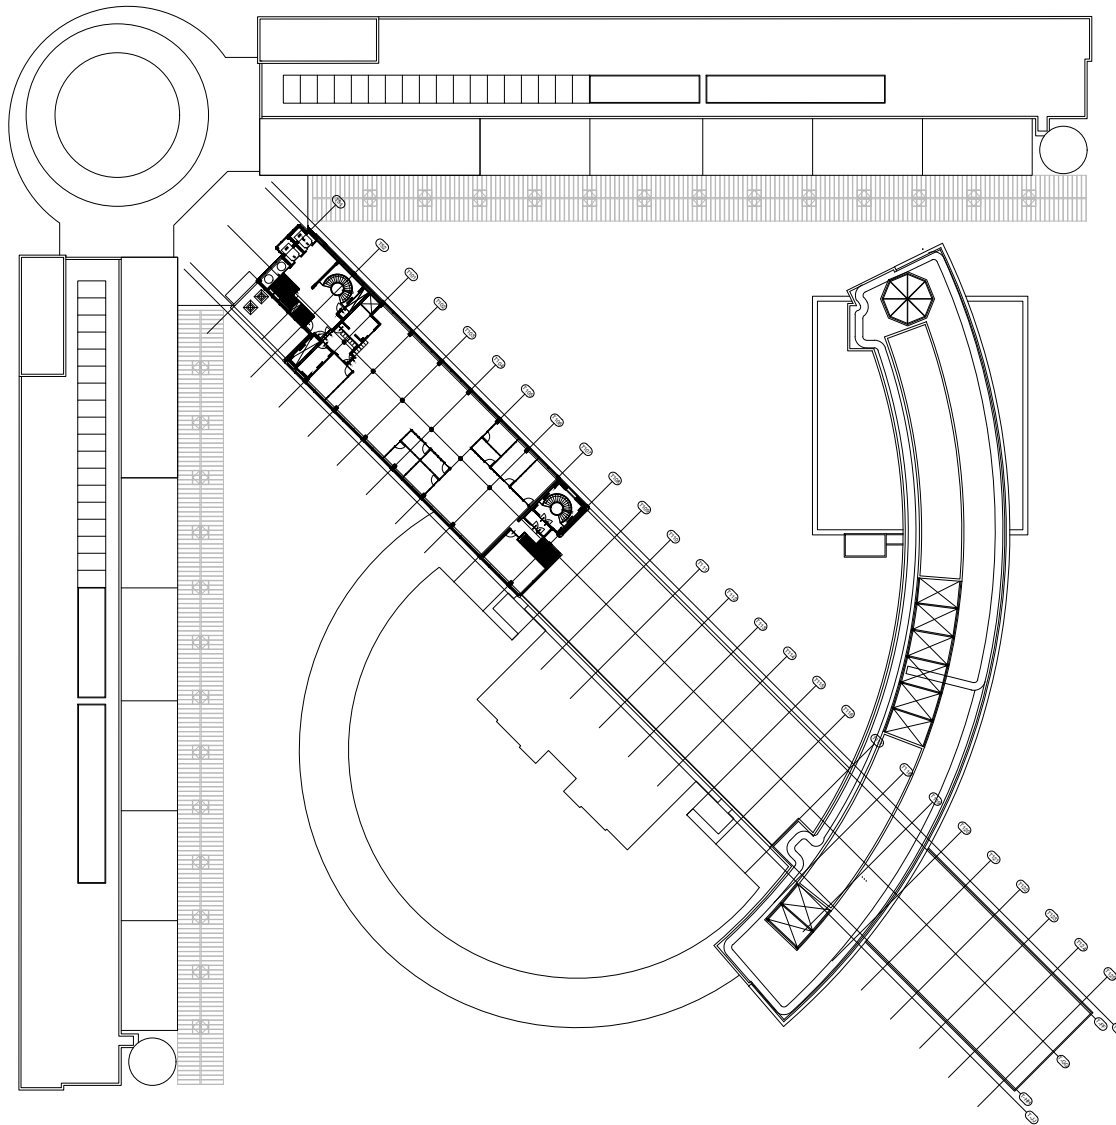


RENVOOI


- Binnenwand
- Paneelwand
- Lichte scheidingwand
- Betonnenwand
- Buitenwand
- Binnenwand afwerking tegels 150x150mm
- Brandcompartiment 30min. brandwerend
- Brandcompartiment 60min. brandwerend
- Branddoorslag 30 of 60min.
- Brandoverslag 30 of 60min.
- Enkele binnendeur
- Dubbele binnendeur
- Enkele binnendeur 30 of 60 min. brandwerend
- Dubbele zelfsluitende binnendeuren 30 of 60min. brandwerend
- Vloer tegels 50x50mm
- Vloer tegels 100x100mm
- Noodverlichting
- Algemene nood- en transparantverlichting
- Vluchtwegaanduiding
- Vluchtwegaanduiding
- Slowhoop

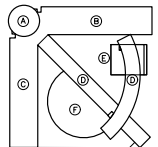

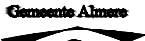
 Stadhuisplein 1 Postbus 200 1300 AE Almere www.almere.nl		Tekeningnummer : 01-020-B2010-09		
		Bouwkunde		
Gebouw : Stadhuis Almere Adres : Stadhuisplein 1 1300 AE Almere		Onderdeel :	Plattegrond	
Getekend: JvL Gecontroleerd : WVR		Omschrijving :		
		nvt		
		Schaal : N.v.T.	Formaat : A2	
Bouwlaag : 9e Verdieping		Eerste uitgave dd.: 02-02-2009	Laatste uitgave dd.: 30-09-2015	Status : Bestaand
bestandsnaam: 01-020-B2010-09.dwg		xref: #####		

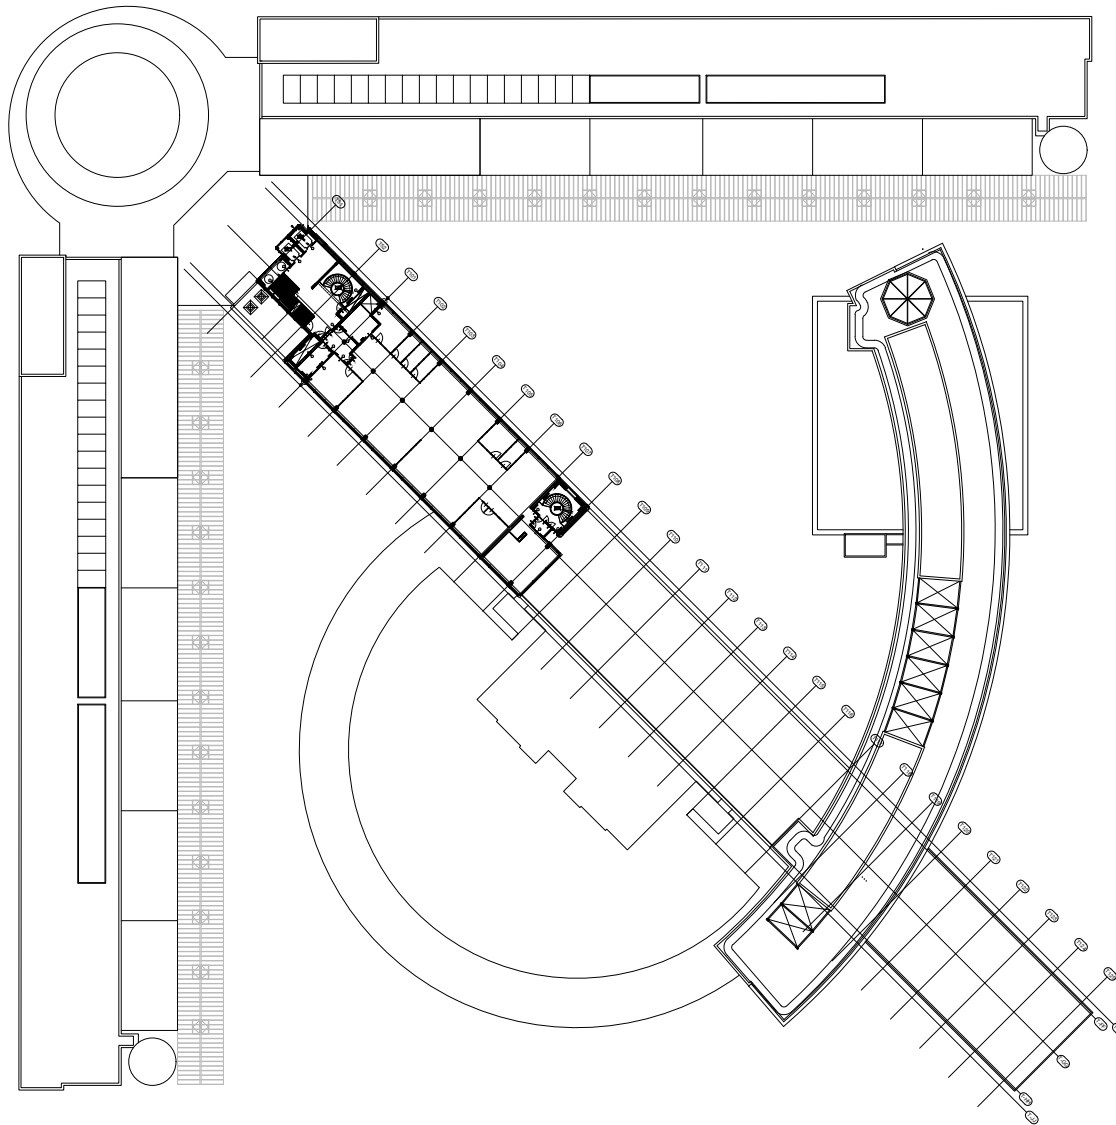

RENVOOI	
	Binnenwand
	Paneelwand
	Lichte scheidingwand
	Betonnenwand
	Buitenwand
	Binnenwand afwerking tegels 150x150mm
	Brandcompartiment 30min. brandwerend
	Brandcompartiment 60min. brandwerend
	Branddoorslag 30 of 60min.
	Brandoverslag 30 of 60min.
	Enkele binnendeur
	Dubbele binnendeur
	Enkele binnendeur 30 of 60 min. brandwerend
	Dubbele zelfsluitende binnendeuren 30 of 60min. brandwerend
	Vloer tegels 50x50mm
	Vloer tegels 100x100mm
	Noodverlichting
	Algemene nood- en transparantverlichting
	Vluchtwegaanduiding
	Vluchtwegaanduiding
	Slowhoop

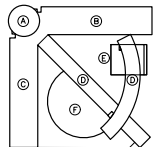



		Stadhuisplein 1 Postbus 200 1300 AE Almere www.almere.nl		Tekeningnummer : 01-020-B2010-10		
Gebouw : Stadhuis Almere Adres : Stadhuisplein 1 1300 AE Almere				Bouwkunde		
Getekend: JvL Gecontroleerd : WVR				Onderdeel : Plattegrond Omschrijving : nvt		Formaat : A2
Bouwlaag : 10e Verdieping				Schaal : N.v.T.		
bestandsnaam: 01-020-B2010-10.dwg				Eerste uitgave dd.: 02-02-2009	Laatste uitgave dd.: 30-09-2015	Status : Bestaand
				xref : #####		

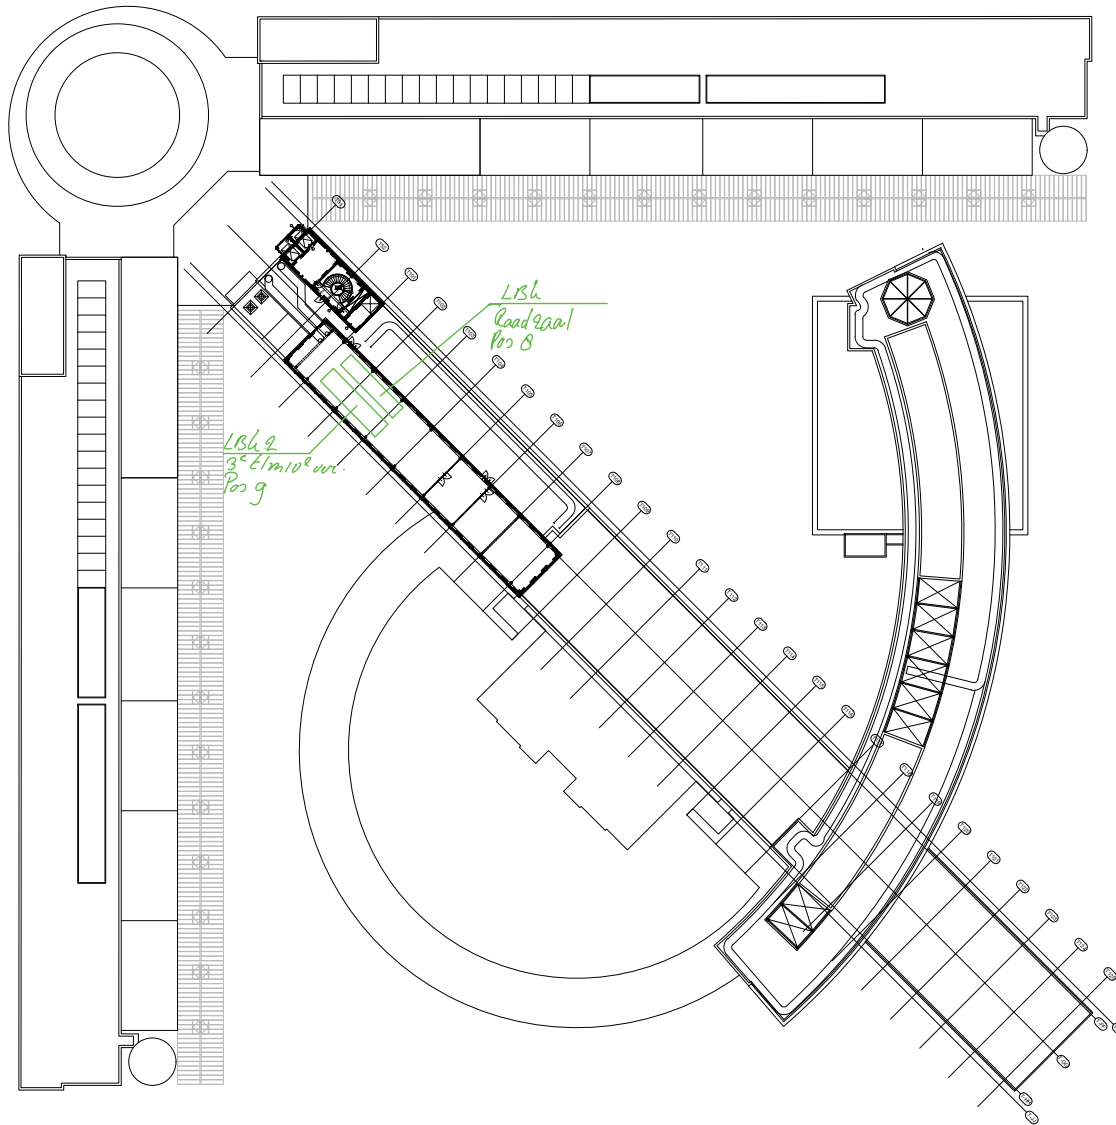

RENVOOI

- Binnenwand
- Paneelwand
- Lichte scheidingwand
- Betonnenwand
- Buitenwand
- Binnenwand afwerking tegels 150x150mm
- Brandcompartiment 30min. brandwerend
- Brandcompartiment 60min. brandwerend
- Branddoorslag 30 of 60min.
- Brandoverslag 30 of 60min.
- Enkele binnendeur
- Dubbele binnendeur
- Enkele binnendeur 30 of 60 min. brandwerend
- Dubbele zelfsluitende binnendeuren 30 of 60min. brandwerend
- Vloer tegels 50x50mm
- Vloer tegels 100x100mm
- Noodverlichting
- Algemene nood- en transparantverlichting
- Vluchtwegaanduiding
- Vluchtwegaanduiding
- Slowhoop

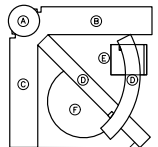

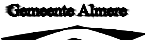 Stadhuisplein 1 Postbus 200 1300 AE Almere www.almere.nl		Tekeningnummer : 01-020-B2010-11		
		Bouwkunde		
Gebouw :	Stadhuis Almere	Onderdeel :	Plattegrond	
Adres :	Stadhuisplein 1 1300 AE Almere	Omschrijving :		
Getekend :	JvL	nvt	Schaal : N.v.T. Formaat : A2	
Gecontroleerd :	WVR			
Bouwlaag :	11e Verdieping	Eerste uitgave dd. :	Laatste uitgave dd. :	Status :
bestandsnaam : 01-020-B2010-11.dwg		02-02-2009 30-09-2015		Bestaand
		xref : #####		