
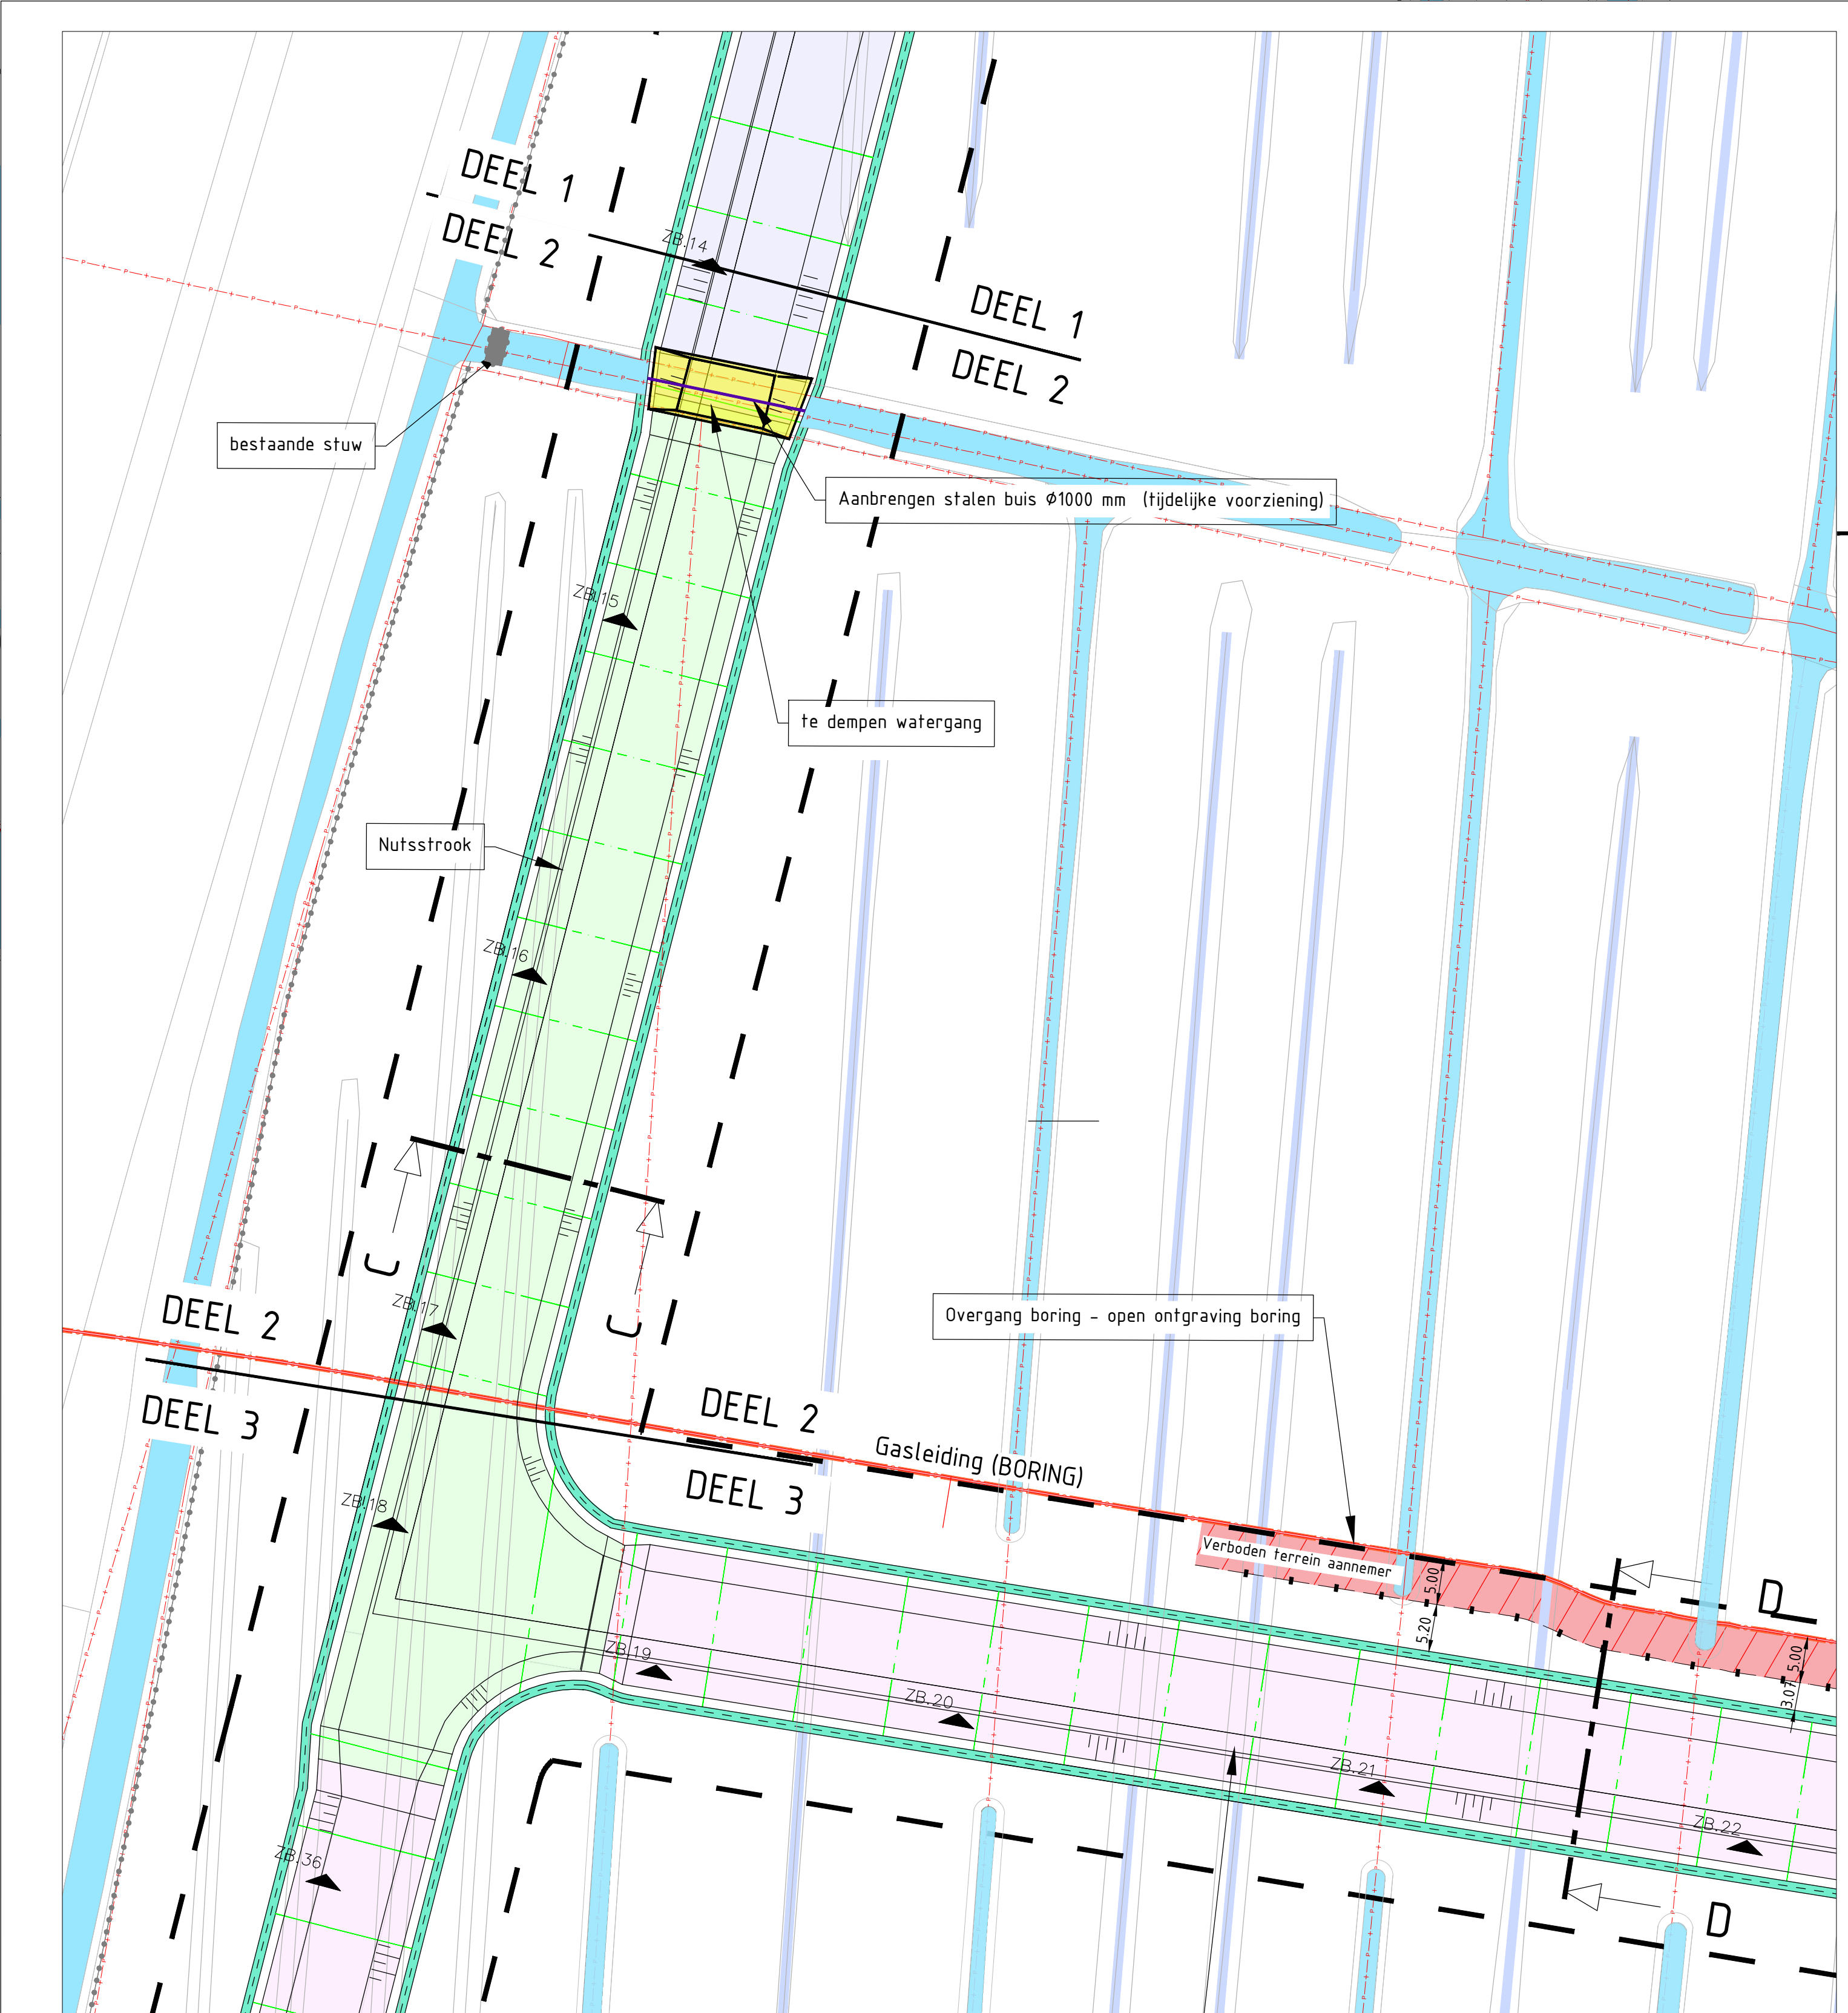


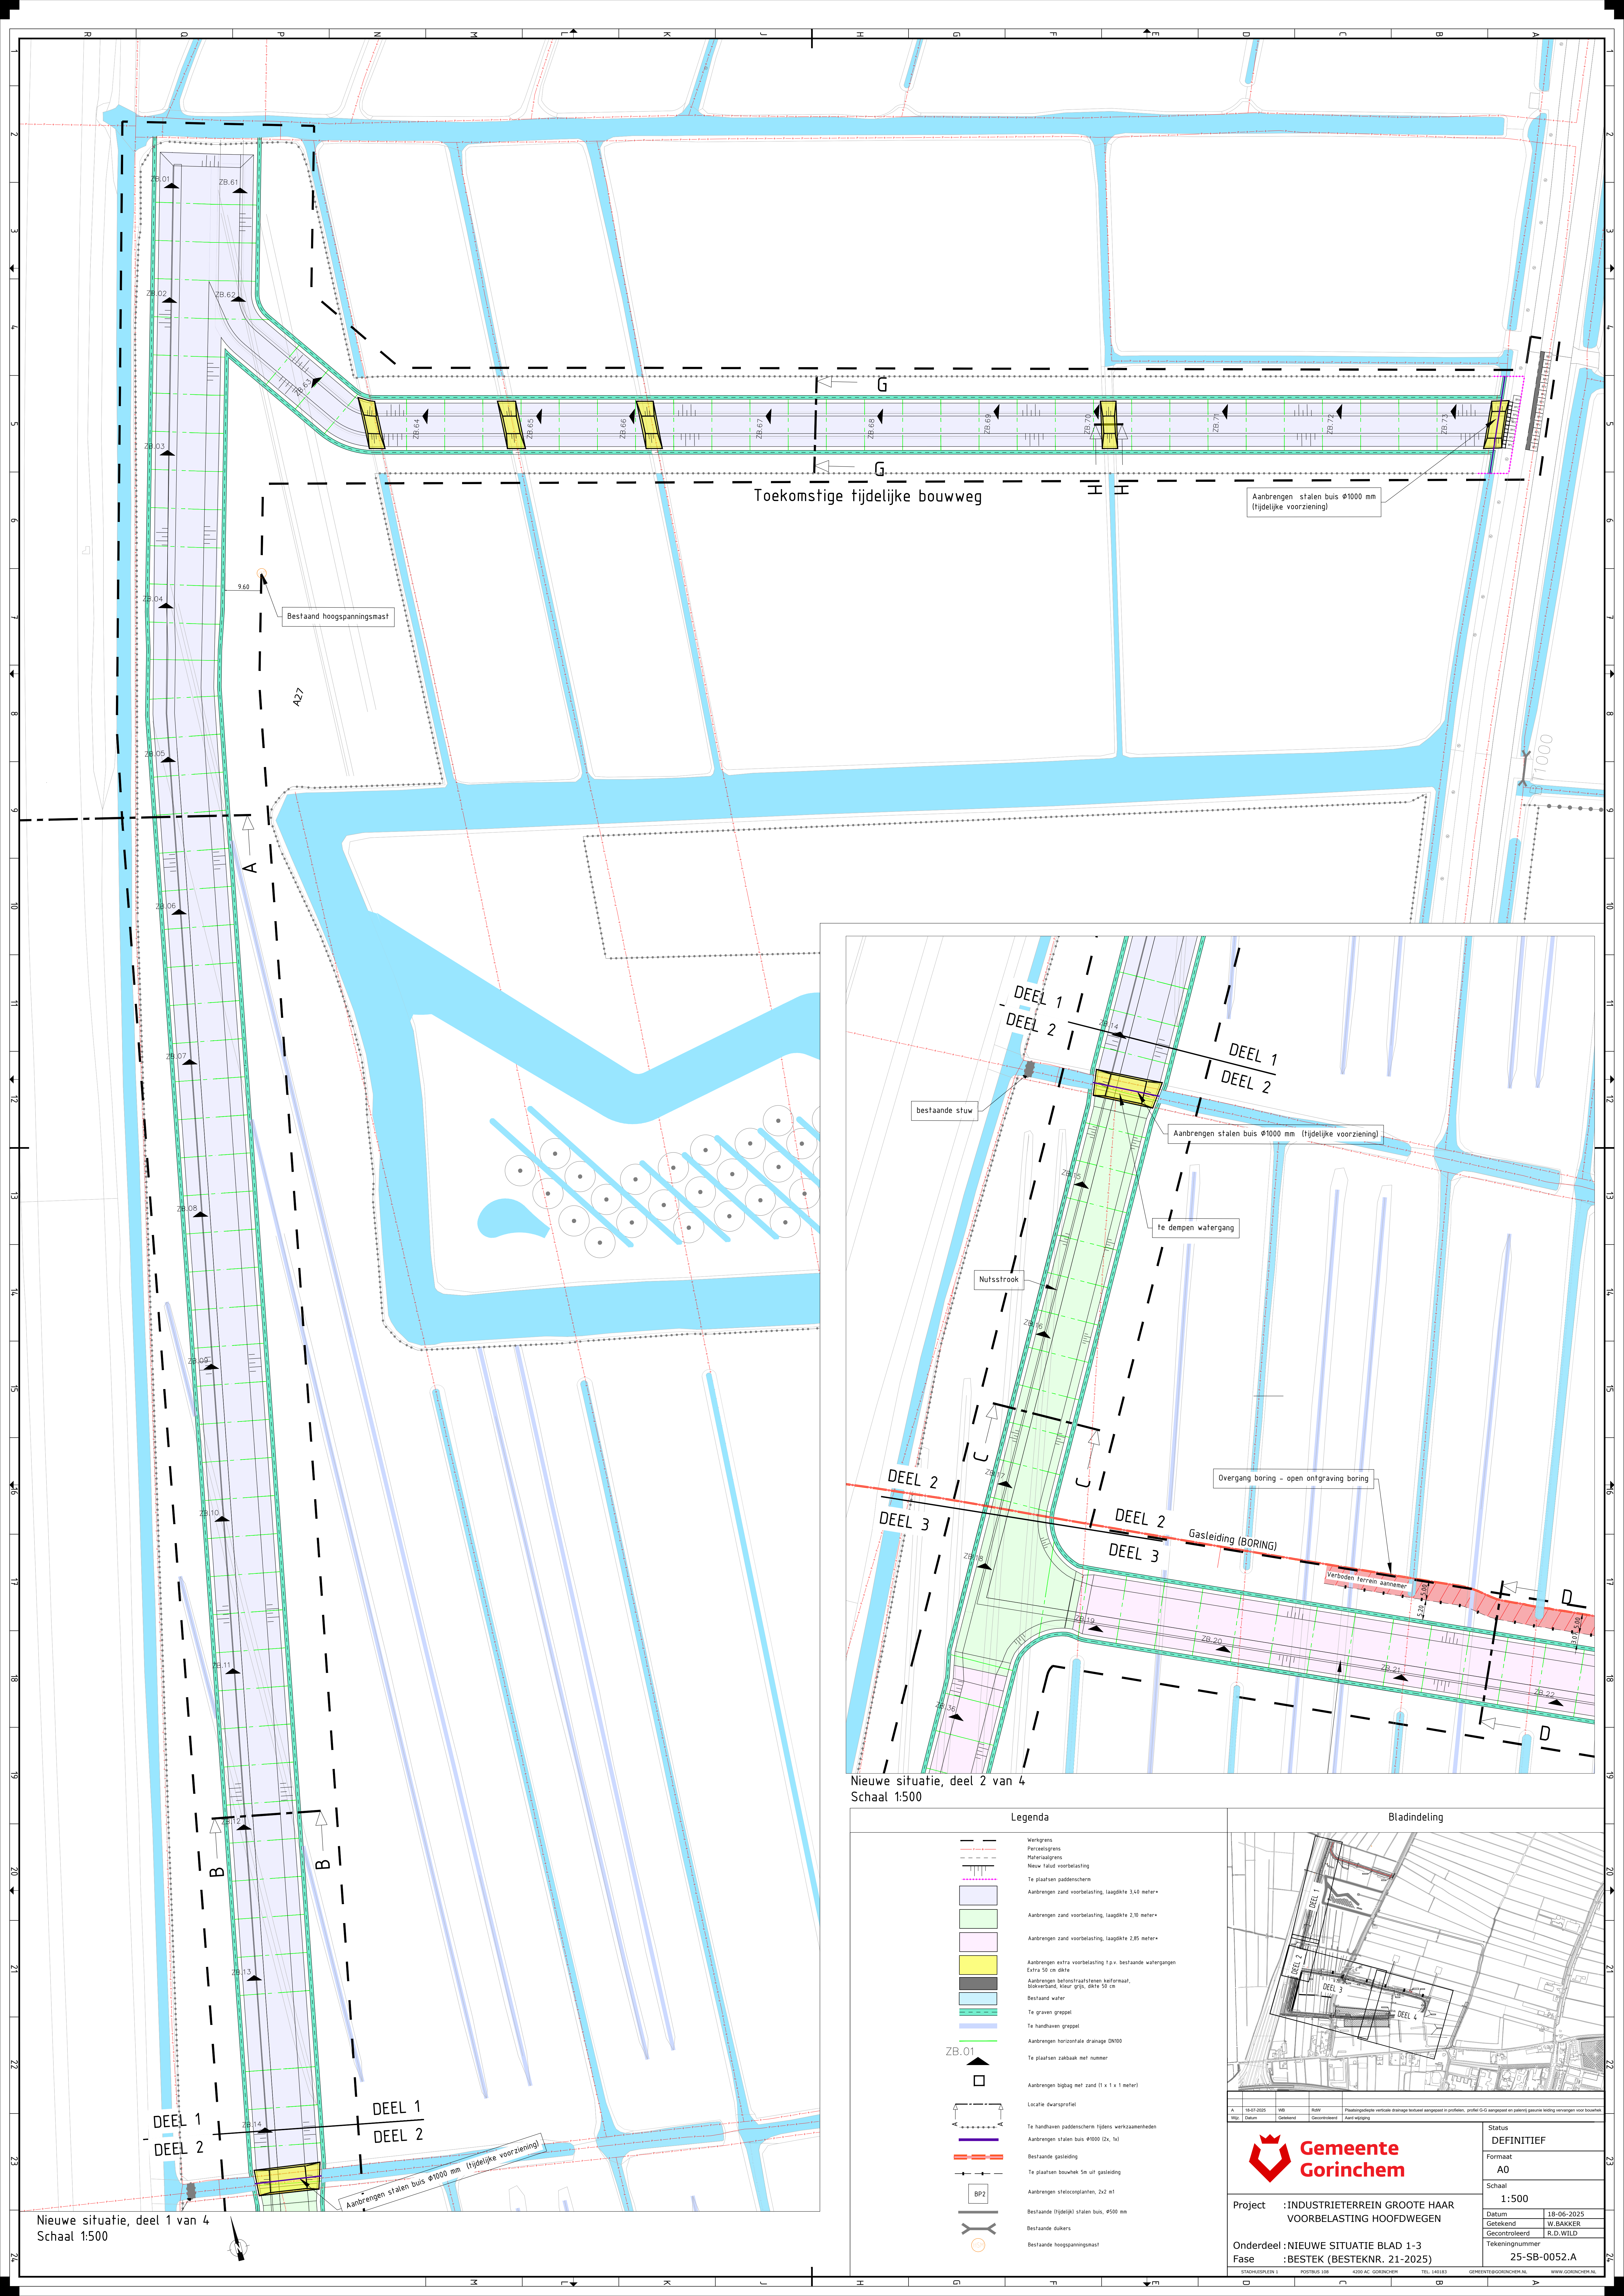

Nieuwe situatie, deel 2 van 4
Schaal 1:500

Legenda

- Werkingsgrens
- Perceelsgrens
- Materialiësgrens
- Nieuw talud voorbelasting
- Te plaatsen paddepoelen
- Aanbrengen zand voorbelasting, laagdikte 3,40 meter
- Aanbrengen zand voorbelasting, laagdikte 2,10 meter
- Aanbrengen zand voorbelasting, laagdikte 2,85 meter
- Aanbrengen extra voorbelasting t.p.v. bestaande watergangen
- Aanbrengen betonstraatstenen keurformaat, 10x10x10, kleur grijs, dikte 50 cm
- Bestaand water
- Te graven greppel
- Te handhaven greppel
- Aanbrengen horizontale drainage DN100
- Te plaatsen zakbak met nummer
- Aanbrengen biggag net (1 x 1 x 1 meter)
- Locatie dwarsprofiel
- Te handhaven paddepoelen tijdens werkzaamheden
- Aanbrengen stalen buis Ø1000 (2x, 1x)
- Bestaande gasleiding
- Te plaatsen bouwhek 5m uit gasleiding
- Aanbrengen stalen buis, Ø500 mm
- Bestaande duikers
- Bestaande hoogspanningsmast

Bladindeling


Gemeente Gorinchem

Project : **INDUSTRIETERREIN GROOTE HAAR**
VOORBELASTING HOOFDWEGEN

Onderdeel : **NIEUWE SITUATIE BLAD 1-3**
Fase : **BESTEK (BESTEKNR. 21-2025)**

Status : **DEFINITIEF**
Formaat : **A0**
Schaal : **1:500**
Datum : **18-06-2025**
Getekend : **W.BAKKER**
Gecontroleerd : **R.D.WILD**
Tekeningnummer : **25-SB-0052.A**