
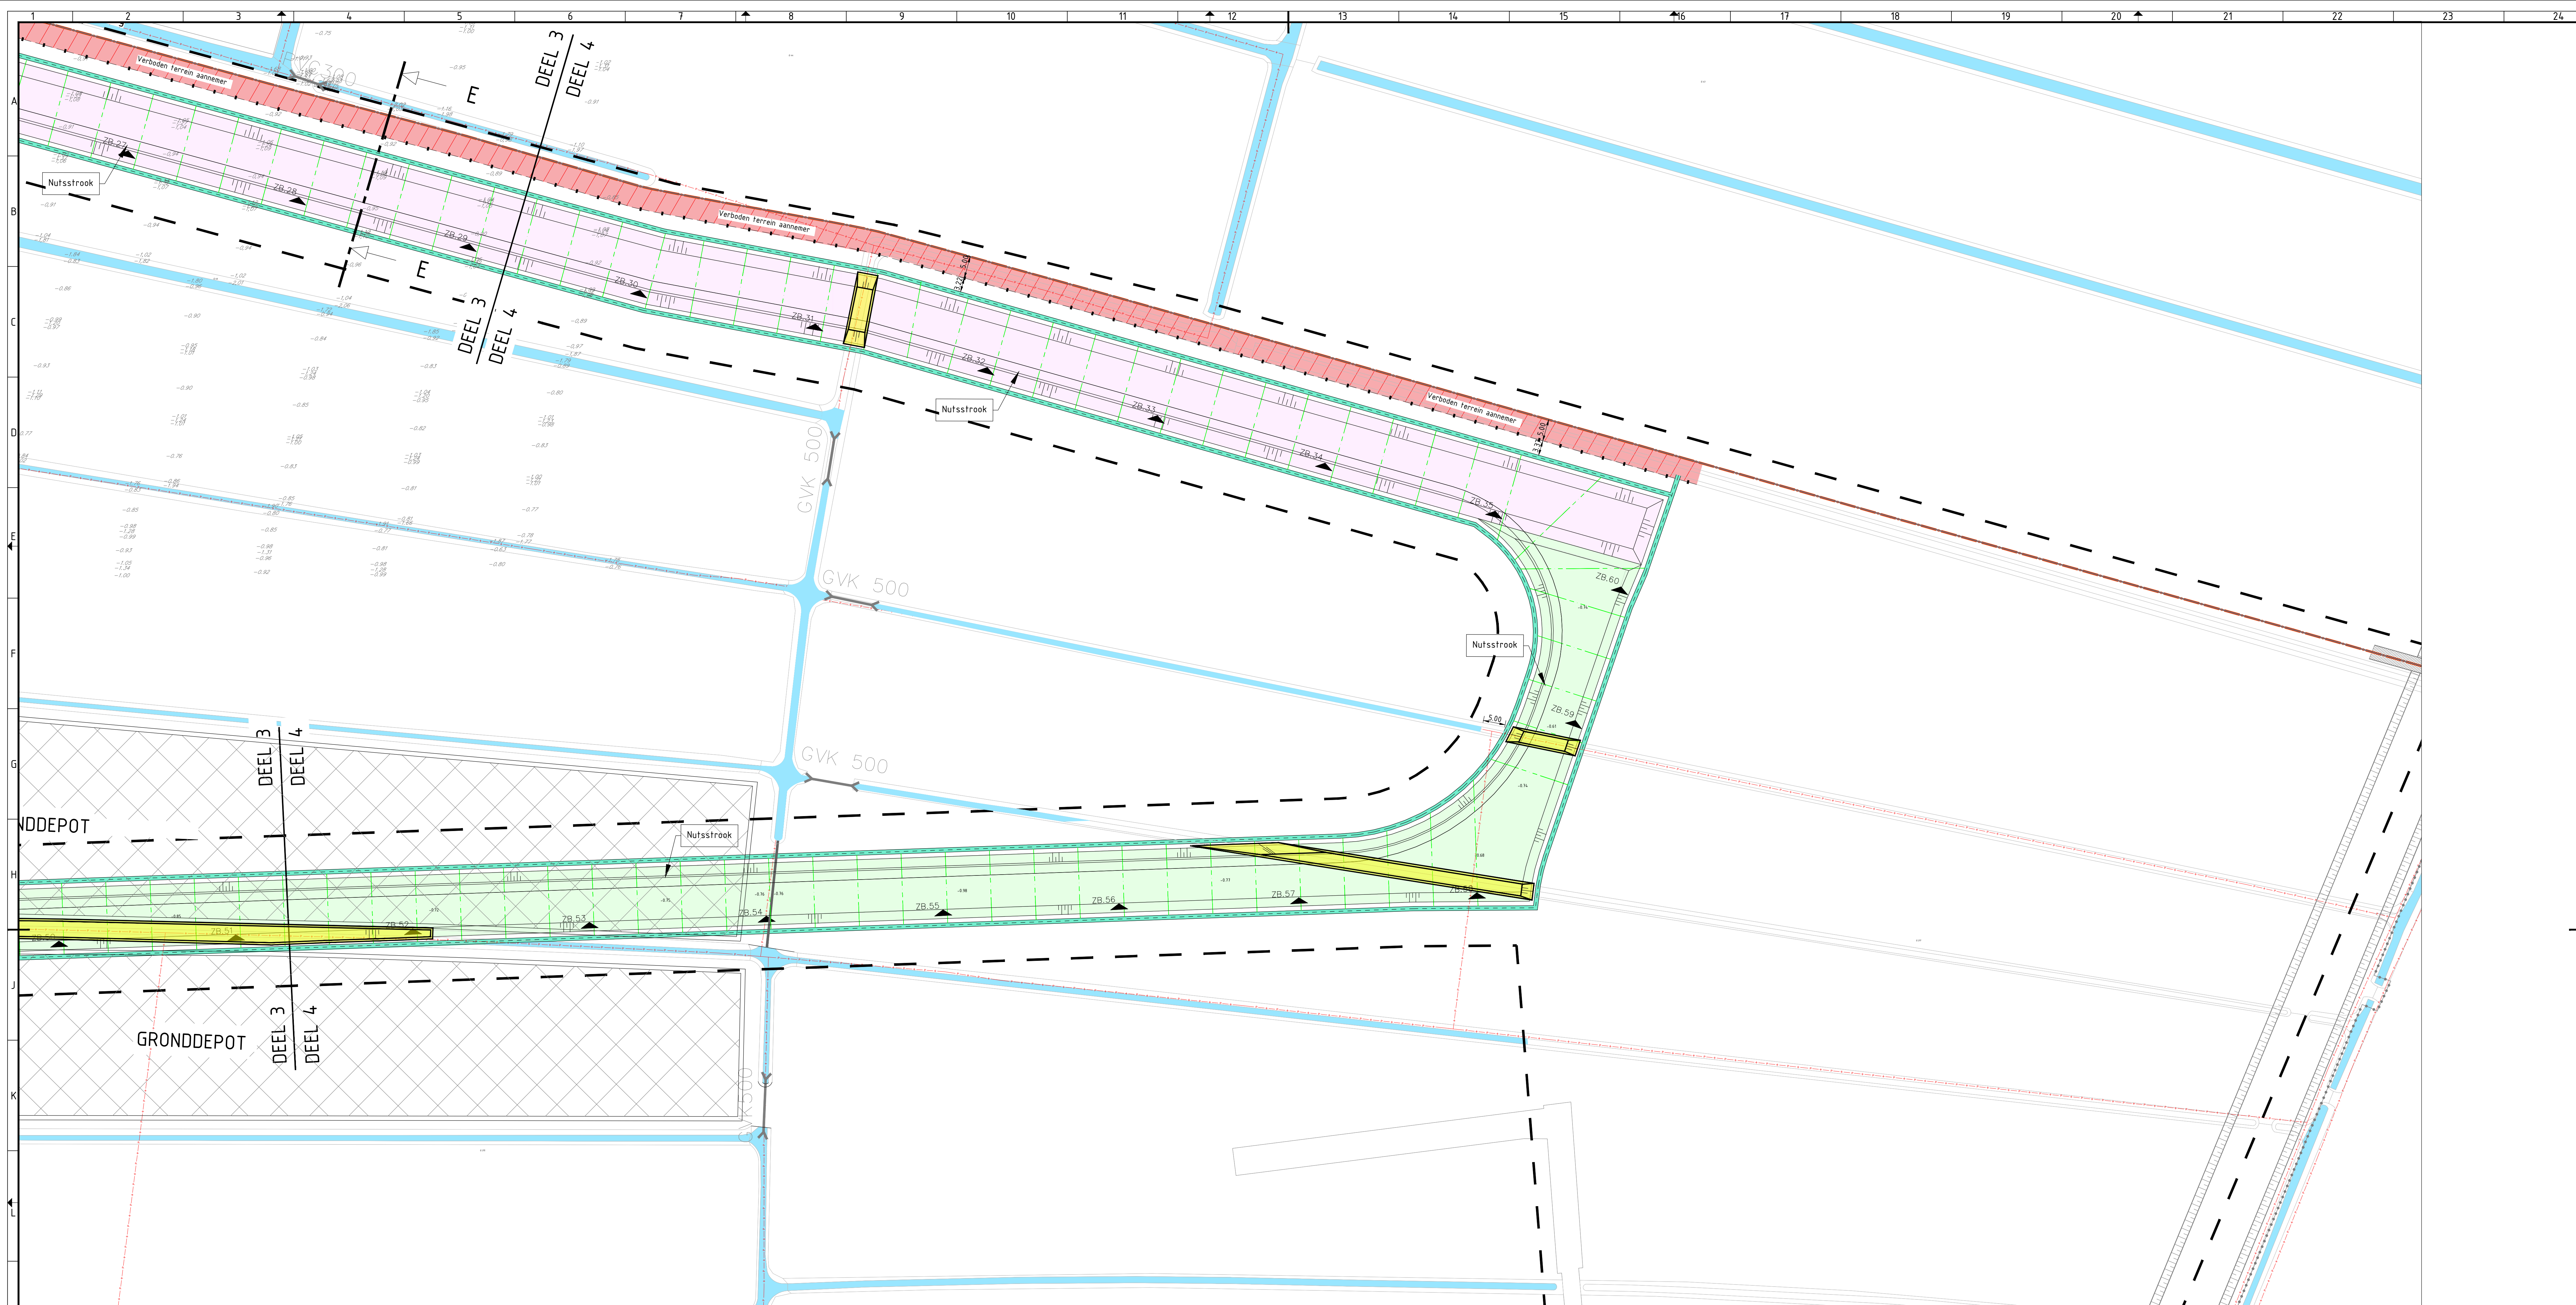
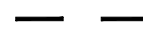
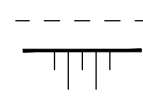
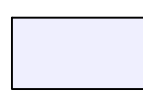
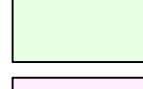
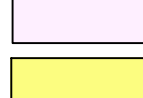
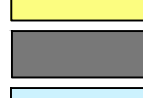
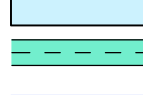
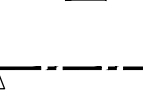


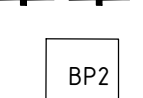


Nieuwe situatie, deel 4 van 4
Schaal 1:500

Legenda:

- | | |
|---|---|
|  | <p>Werkgrans</p> <p>Materialgrans</p> <p>Materialgrans</p> <p>Nieuw talud voorbelasting</p> |
|  | <p>Te plaatsen paddepoenen</p> <p>Aanbrengen zand voorbelasting, laagdikte 3,40 meter</p> |
|  | <p>Aanbrengen zand voorbelasting, laagdikte 2,10 meter</p> |
|  | <p>Aanbrengen zand voorbelasting, laagdikte 2,85 meter</p> |
|  | <p>Aanbrengen extra voorbelasting t.p.v. bestaande watergragen</p> <p>Extra 50 cm dikte</p> |
|  | <p>Aanbrengen beton/metselwerk keelmaat</p> <p>dikte 20 cm</p> <p>Bestaand water</p> |
|  | <p>Te graven greppel</p> <p>Te handhaven greppel</p> |
|  | <p>Aanbrengen horizontale drainage DN100</p> |
| ZB.01 | <p>Te plaatsen zinkbak met nummer</p> |
|  | <p>Aanbrengen digbag met sand (1 x 1 x 1 meter)</p> |
|  | <p>Locatie dwarsprofiel</p> |
|  | <p>Te handhaven paddepoenen tijdens werkzaamheden</p> <p>Aanbrengen stalen buis Ø100 (2x, 1x)</p> |
|  | <p>Bestaande geleiding</p> <p>Te plaatsen bouwhek 5m uit geleiding</p> |
|  | <p>Aanbrengen steilecoppanten, 2x2 m1</p> |
|  | <p>Bestaande (hijls)gk stalen buis, Ø500 mm</p> <p>Bestaande duikers</p> |
|  | <p>Bestaande hoogpanningsraam?</p> |

Bladindeling

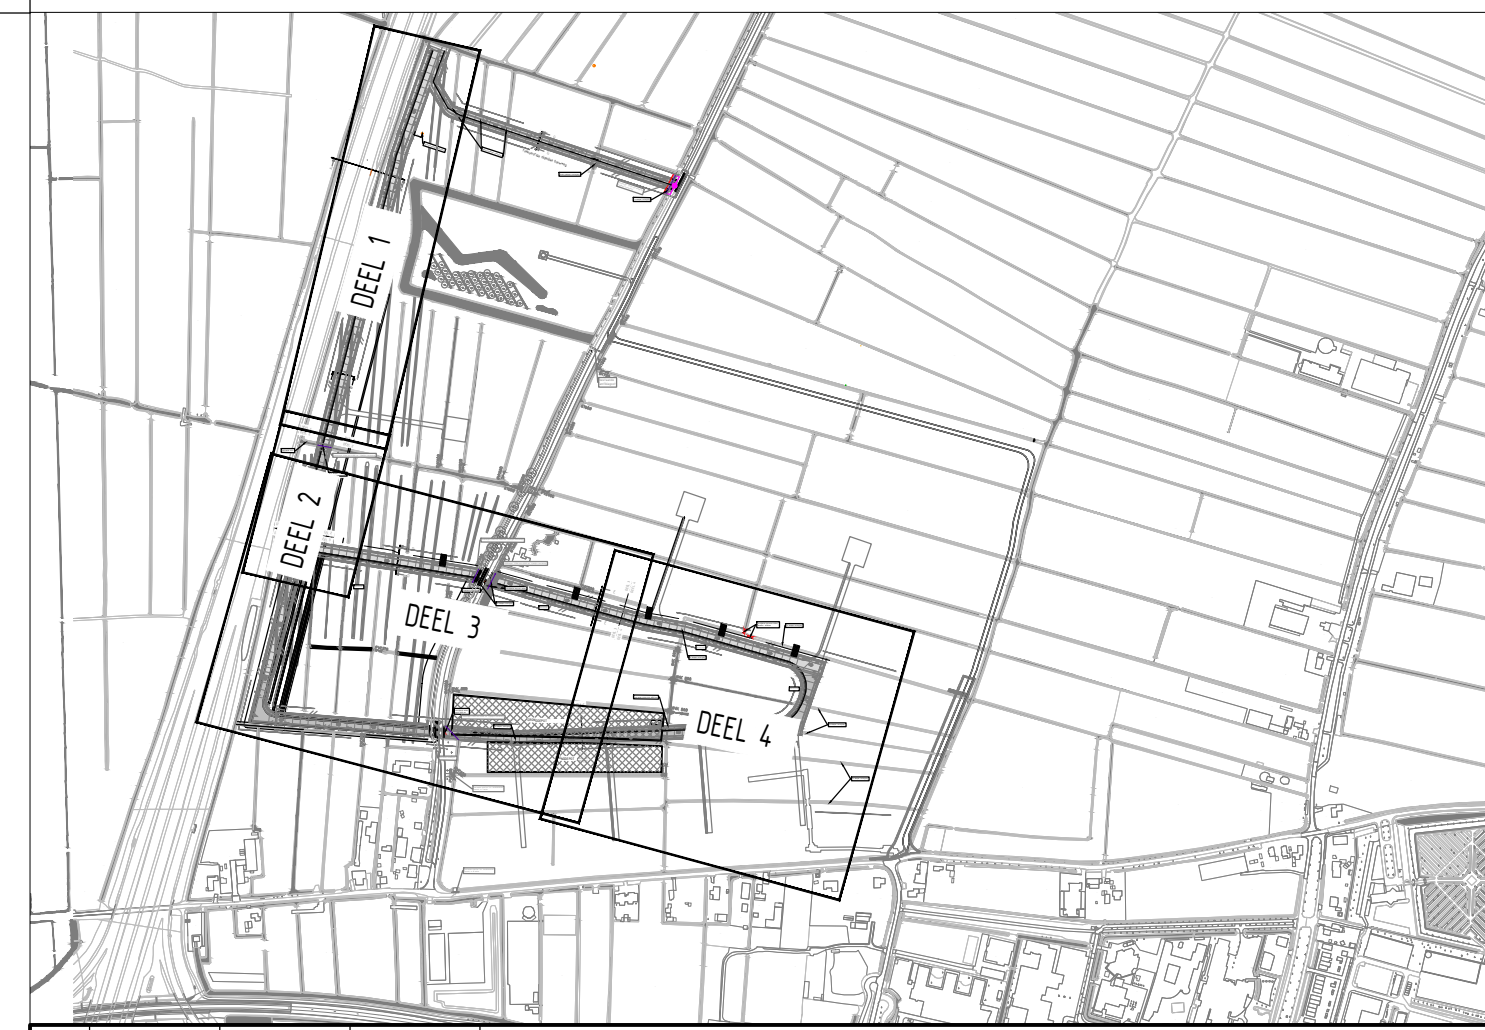

A	18-07-2025	WB	RBW	Plaatsingsdepeel verifiëren (ditto)gebruik aanpakken in profielen, profiel G G-gecorrigeerd op plan(n) getuise indring, verzorgen voor bouwplan
Wp	Datum	Gedetaild	Gedetaild	Best planning



Gemeente

Gorinchem

Project

:INDUSTRIETERREIN GROOTE HAAR
VOORBELASTING HOOFDWEGEN

Onderdeel:

NIEUWE SITUATIE BLAD 3-3

Fase

:BESTEK (BESTEKNR. 21-2025)

Status

DEFINITIEF

Formaat

A0

Schaal

1:500

Datum

18-06-2025

Getekend

W.BAKKER

Gecontroleerd

R.D.WILD

Tekeningnummer

25-SB-0054.A