


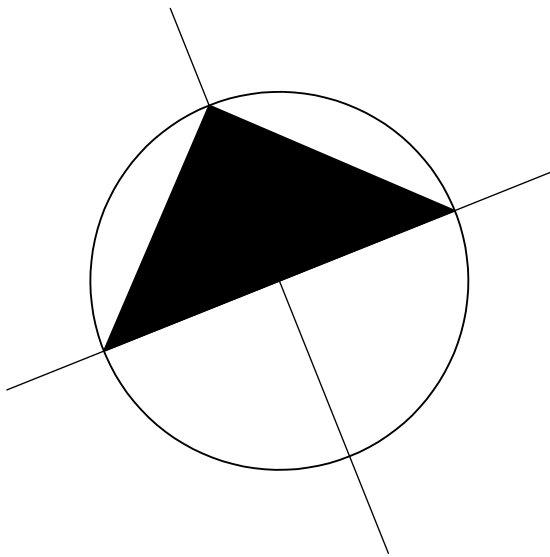

renvoi

- = brandscheiding, 30 minuten
- = zelfsluitende deur
- = vluchtroute, deur te openen zonder sleutel of pas
- = brandslanghaspel
- = draagbaar blustoestel
- = sleutelkluis brandweer
- = vluchtrouteaanduiding
- = ruimte voorzien van noodverlichting
- = droge blusleiding
- = paniekbalk
- = ruimte voorzien van rookmelder(s) die voldoen aan EN 14604 (geen onderdeel van BMI), primaire inrichtingseisen volgens NEN 2555




Kadastrale gemeente : Bloemendaal
Sectie : E
Perceel : 1981

Bouw bureau Bart		datum	24-03-2025	onderwerp/onderdeel	aanvraag omgevingsvergunning
Molenstraat 6		getekend	04-04-2025	brandveilig gebruik	situatie
2071 AH - Santpoort-Noord		formaat	BV	projectnr.	bladnummer
m: 06-24288892		schaal	A1		
e: info@bouw bureau bart.nl		1:200			
opdrachtgever	project				
Gemeente Bloemendaal	Oldenhove				
Afdeling beheer	Dompvloedslaan 1				
Bloemendaalseweg 158	2051 NA Overveen				
2051 GJ Overveen					

2436 BA-10a

deze bouwlaag:	-6m boven meetniveau
aantal personen:	géén personen personen
gebruiksoppervlak	1.140 m²

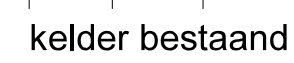


- = brandscheiding, 30 minuten
- = zelfsluitende deur
- = vluchtroute, deur te openen zonder sleutel of pas
- = brandslanghaspel
- = draagbaar blustoestel
- = sleutelkluis brandweer
- = vluchtrouteaanduiding
- N.V.** = ruimte voorzien van noodverlichting
- = droge blusleiding
- P** = paniekbalk
- _R = ruimte voorzien van rookmelder(s) die voldoen aan EN 14604 (geen onderdeel van BMI), primaire inrichtingseisen volgens NEN 2555

Bouw bureau Bart Molenstraat 6 2071 AH Santpoort-Noord m. 06-24269802 e. info@bouw-bureaubart.nl		datum 20-01-2025 08-02-2025 04-04-2025 getekend BV		onderwerp/onderdeel aanvraag omgevingsvergunning plattegrond kelder	
opdrachtgever Gemeente Bloemendaal Afdeling beheer Bloemendaalseweg 158 2051 GJ Overveen		project Oldenhove Dompvoldselaan 1 2051 NA Overveen		formaat A1 schaal 1:100 projectnr. 2436	
				bladnummer BA-01b	

brandveilig gebruik

deze bouwlaag: -3.08 m boven meetniveau
aantal personen: 35 personen
gebruiksoppervlak 1.140 m²

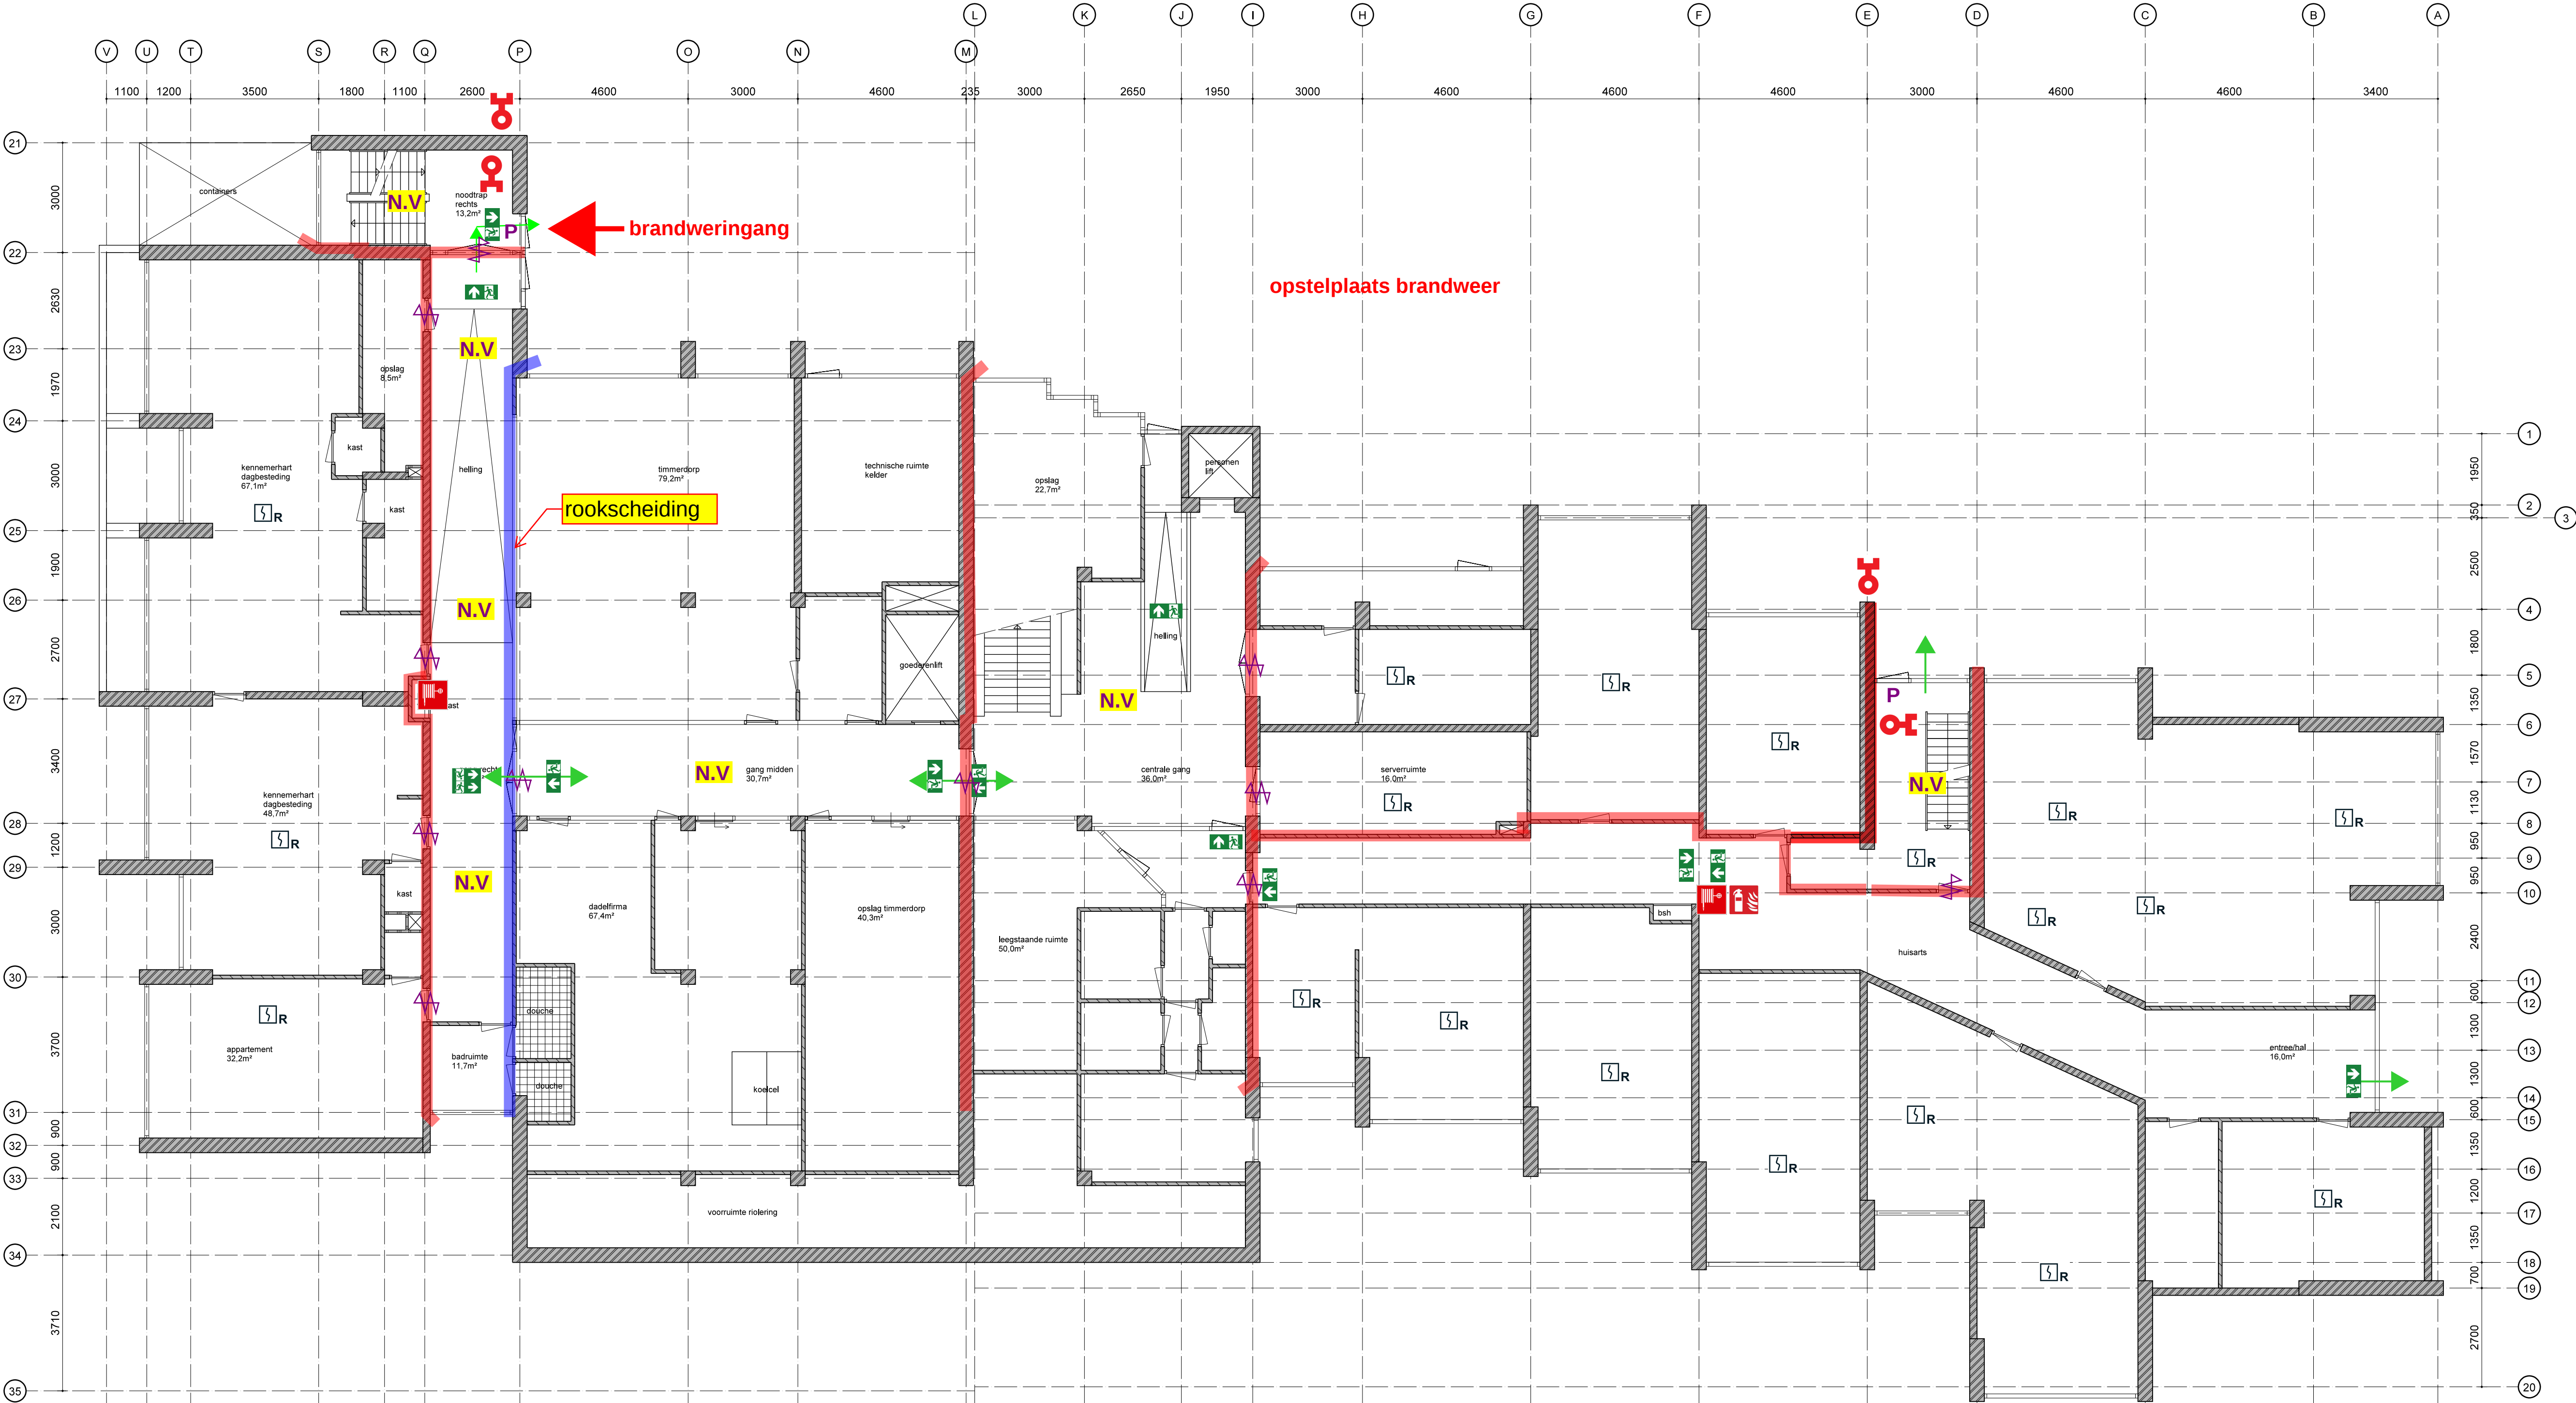


souterrain bestaand

renvooi

- = brandscheiding, 30 minuten
- = zelfsluitende deur
- = vluchtroute, deur te openen zonder sleutel of pas
- = brandslanghaspel
- = draagbaar blustoestel
- = sleutelkluis brandweer
- = vluchtrouteaanduiding
- = ruimte voorzien van noodverlichting
- = droge blusleiding
- = paniekbalk
- = ruimte voorzien van rookmelder(s) die voldoen aan EN 14604 (geen onderdeel van BMI), primaire inrichtingseisen volgens NEN 2555

Bouw bureau Bart		datum 20-01-2025	onderwerponderdeel aanvraag omgevingsvergunning	
Molenstraat 6 2071 AH - Santpoort-Noord m: 06-24288892 e: info@bouw bureau bart.nl		08-02-2025	plattegrond souterrain	
opdrachtgever Gemeente Bloemendaal Afdeling beheer Bloemendaalseweg 158 2051 GJ Overveen		getekend BV	projectnr.	bladnummer
project Oldenhove Dompvloedslaan 1 2051 NA Overveen		formaat A1	2436 BA-02a	
		schaal 1:100		

deze bouwlaag:	op meetniveau
aantal personen:	35 personen
gebruiksoppervlak	1.140 m ²

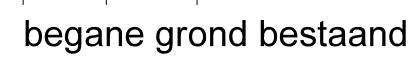

- = brandscheiding, 30 minuten
- = zelfsluitende deur
- = vluchtroute, deur te openen zonder sleutel of pas
- = brandslanghaspel
- = draagbaar blustoestel
- = sleutelkluis brandweer
- = vluchtrouteaanduiding
- N.V** = ruimte voorzien van noodverlichting
- = droge blusleiding
- P** = paniekbalk
- S_R** = ruimte voorzien van rookmelder(s) die voldoen aan EN 14604 (geen onderdeel van BMI), primaire inrichtingseisen volgens NEN 2555

Bouw bureau Bart Molenstraat 6 2071 AH Santpoort-Noord t: 06-24268892 e: info@bouwgebureaubart.nl		datum 20-01-2025 08-02-2025 getekend BV		onderwerp/onderdeel aanvraag omgevingsvergunning plattegrond begane grond	
opdrachtgever Gemeente Bloemendaal Afdeling beheer Bloemendaalseweg 158 2051 GJ Overveen		project Oldenhove Dompvleedlaan 1 2051 NA Overveen		projectnr. 2436	
		formaat A1 schaal 1:100		bladnummer BA-03a	

deze bouwlaag:	3,08 m boven meetniveau
aantal personen:	35 personen
gebruiksoppervlak	1.140 m ²



- = brandscheiding, 30 minuten
- = zelfsluitende deur
- = vluchtroute, deur te openen zonder sleutel of pas
- = brandslanghaspel
- = draagbaar blustoestel
- = sleutelkluis brandweer
- = vluchtrouteaanduiding
- N, V** = ruimte voorzien van noodverlichting
- = droge blusleiding
- P** = paniekbalk
- _R = ruimte voorzien van rookmelder(s) die voldoen aan EN 14604 (geen onderdeel van BMI), primaire inrichtingseisen volgens NEN 2555

Bouw bureau Bart Molenstraat 6 2071 AH Santpoort-Noord m: 06-24268892 e: info@bouw.bureaubart.nl		datum 20-01-2025 08-02-2025		onderwerp/onderdeel aanvraag omgevingsvergunning plattegrond 1e verdieping	
opdrachtgever Gemeente Bloemendaal Afdeling beheer Bloemendaalseweg 158 2051 GJ Overveen		project Oldenhove Dompvleedlaan 1 2051 NA Overveen		getekend BV	
		formaat A1 schaal 1:100		projectnr. 2436	
				bladnummer BA-04a	

brandveilig gebruik

deze bouwlaag: 6,16 m boven meetniveau
aantal personen: 35 personen
gebruiksoppervlak: 1.140 m²




2e verdieping bestaand

- renvooi
- = brandscheiding, 30 minuten
 - = zelfsluitende deur
 - = vluchtroute, deur te openen zonder sleutel of pas
 - = brandslanghaspel
 - = draagbaar blustoestel
 - = sleutelkuis brandweer
 - = vluchtrouteaanduiding
 - N.V. = ruimte voorzien van noodverlichting
 - = droge blusleiding
 - P = paniekbalk
 - S.R. = ruimte voorzien van rookmelder(s) die voldoen aan EN 14604 (geen onderdeel van BMI), primaire inrichtingseisen volgens NEN 2555

Bouw bureau Bart		datum	20-01-2025	onderwerp/onderdeel	aanvraag omgevingsvergunning
Molenstraat 6		08-02-2025		plattegrond	2e verdieping
2071 AH - Santpoort-Noord		getekend	BV	projectnr.	bladnummer
m: 06-24288892		formaat	A1	2436 BA-05a	
e: info@bouw bureau bart.nl		schaal	1:100		
opdrachtgever	Gemeente Bloemendaal	project	Oldenhove		
	Afdeling beheer		Dompvloedslaan 1		
	Bloemendaalseweg 158		2051 NA Overveen		
	2051 GJ Overveen				

brandveilig gebruik

deze bouwlaag: 9,24 m boven meetniveau
aantal personen: 35 personen
gebruiksoppervlak 1.060 m²

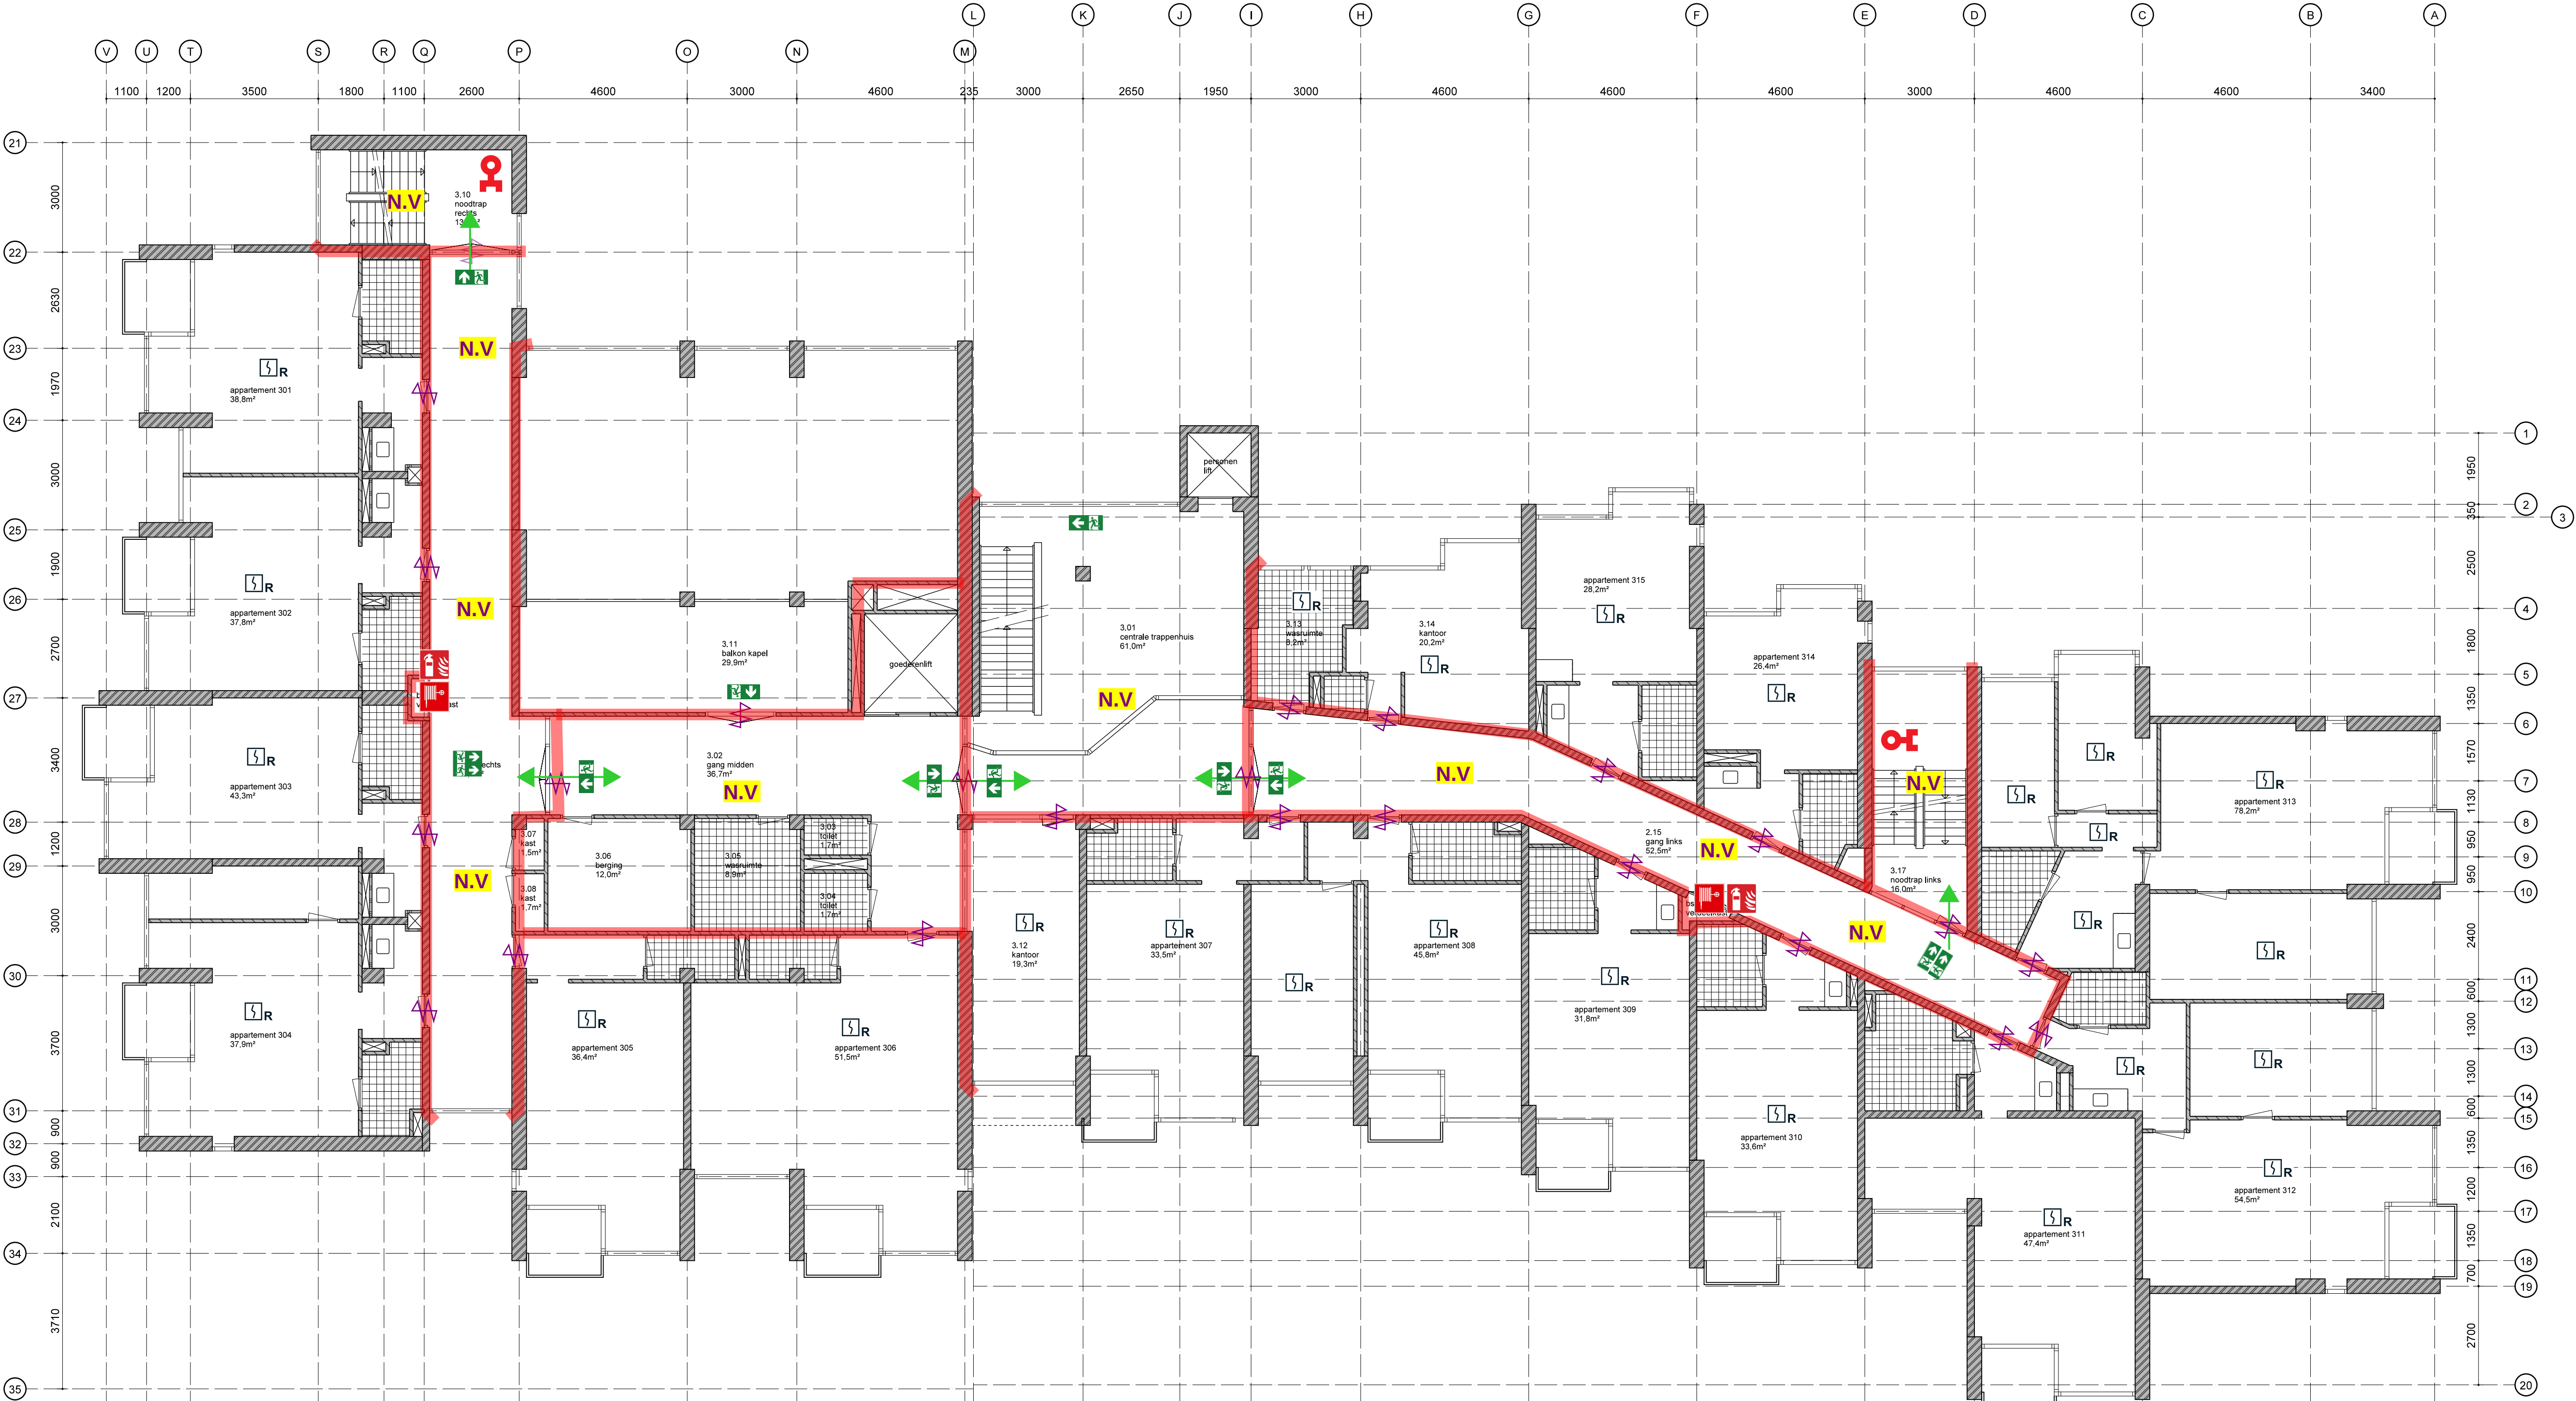

3e verdieping bestaand


renvooi

- = brandscheiding, 30 minuten
- = zelfsluitende deur
- = vluchtroute, deur te openen zonder sleutel of pas
- = brandslanghaspel
- = draagbaar blustoestel
- = sleutelkuis brandweer
- = vluchtrouteaanduiding
- = ruimte voorzien van noodverlichting
- = droge blusleiding
- = paniekbalk
- = ruimte voorzien van rookmelder(s) die voldoen aan EN 14604 (geen onderdeel van BMI), primaire inrichtingseisen volgens NEN 2555

Bouw bureau Bart		datum	20-01-2025	onderwerp/onderdeel	aanvraag omgevingsvergunning	
Molenstraat 6			08-02-2025		plattegrond	
2071 AH - Santpoort-Noord					3e verdieping	
m: 06-24288892		getekend	BV			
e: info@bouw.bureau.bart.nl						
opdrachtgever	project	formaat	projectnr.	bladnummer		
Gemeente Bloemendaal	Oldenhove	A1				
Afdeling beheer	Dompvloedslaan 1	schaal				
Bloemendaalseweg 158	2051 NA Overveen	1:100				
2051 GJ Overveen				2436 BA-06a		

brandveilig gebruik

deze bouwlaag: 12,32m boven meetniveau
aantal personen: 35 personen
gebruiksooppervlak: 1.060 m²

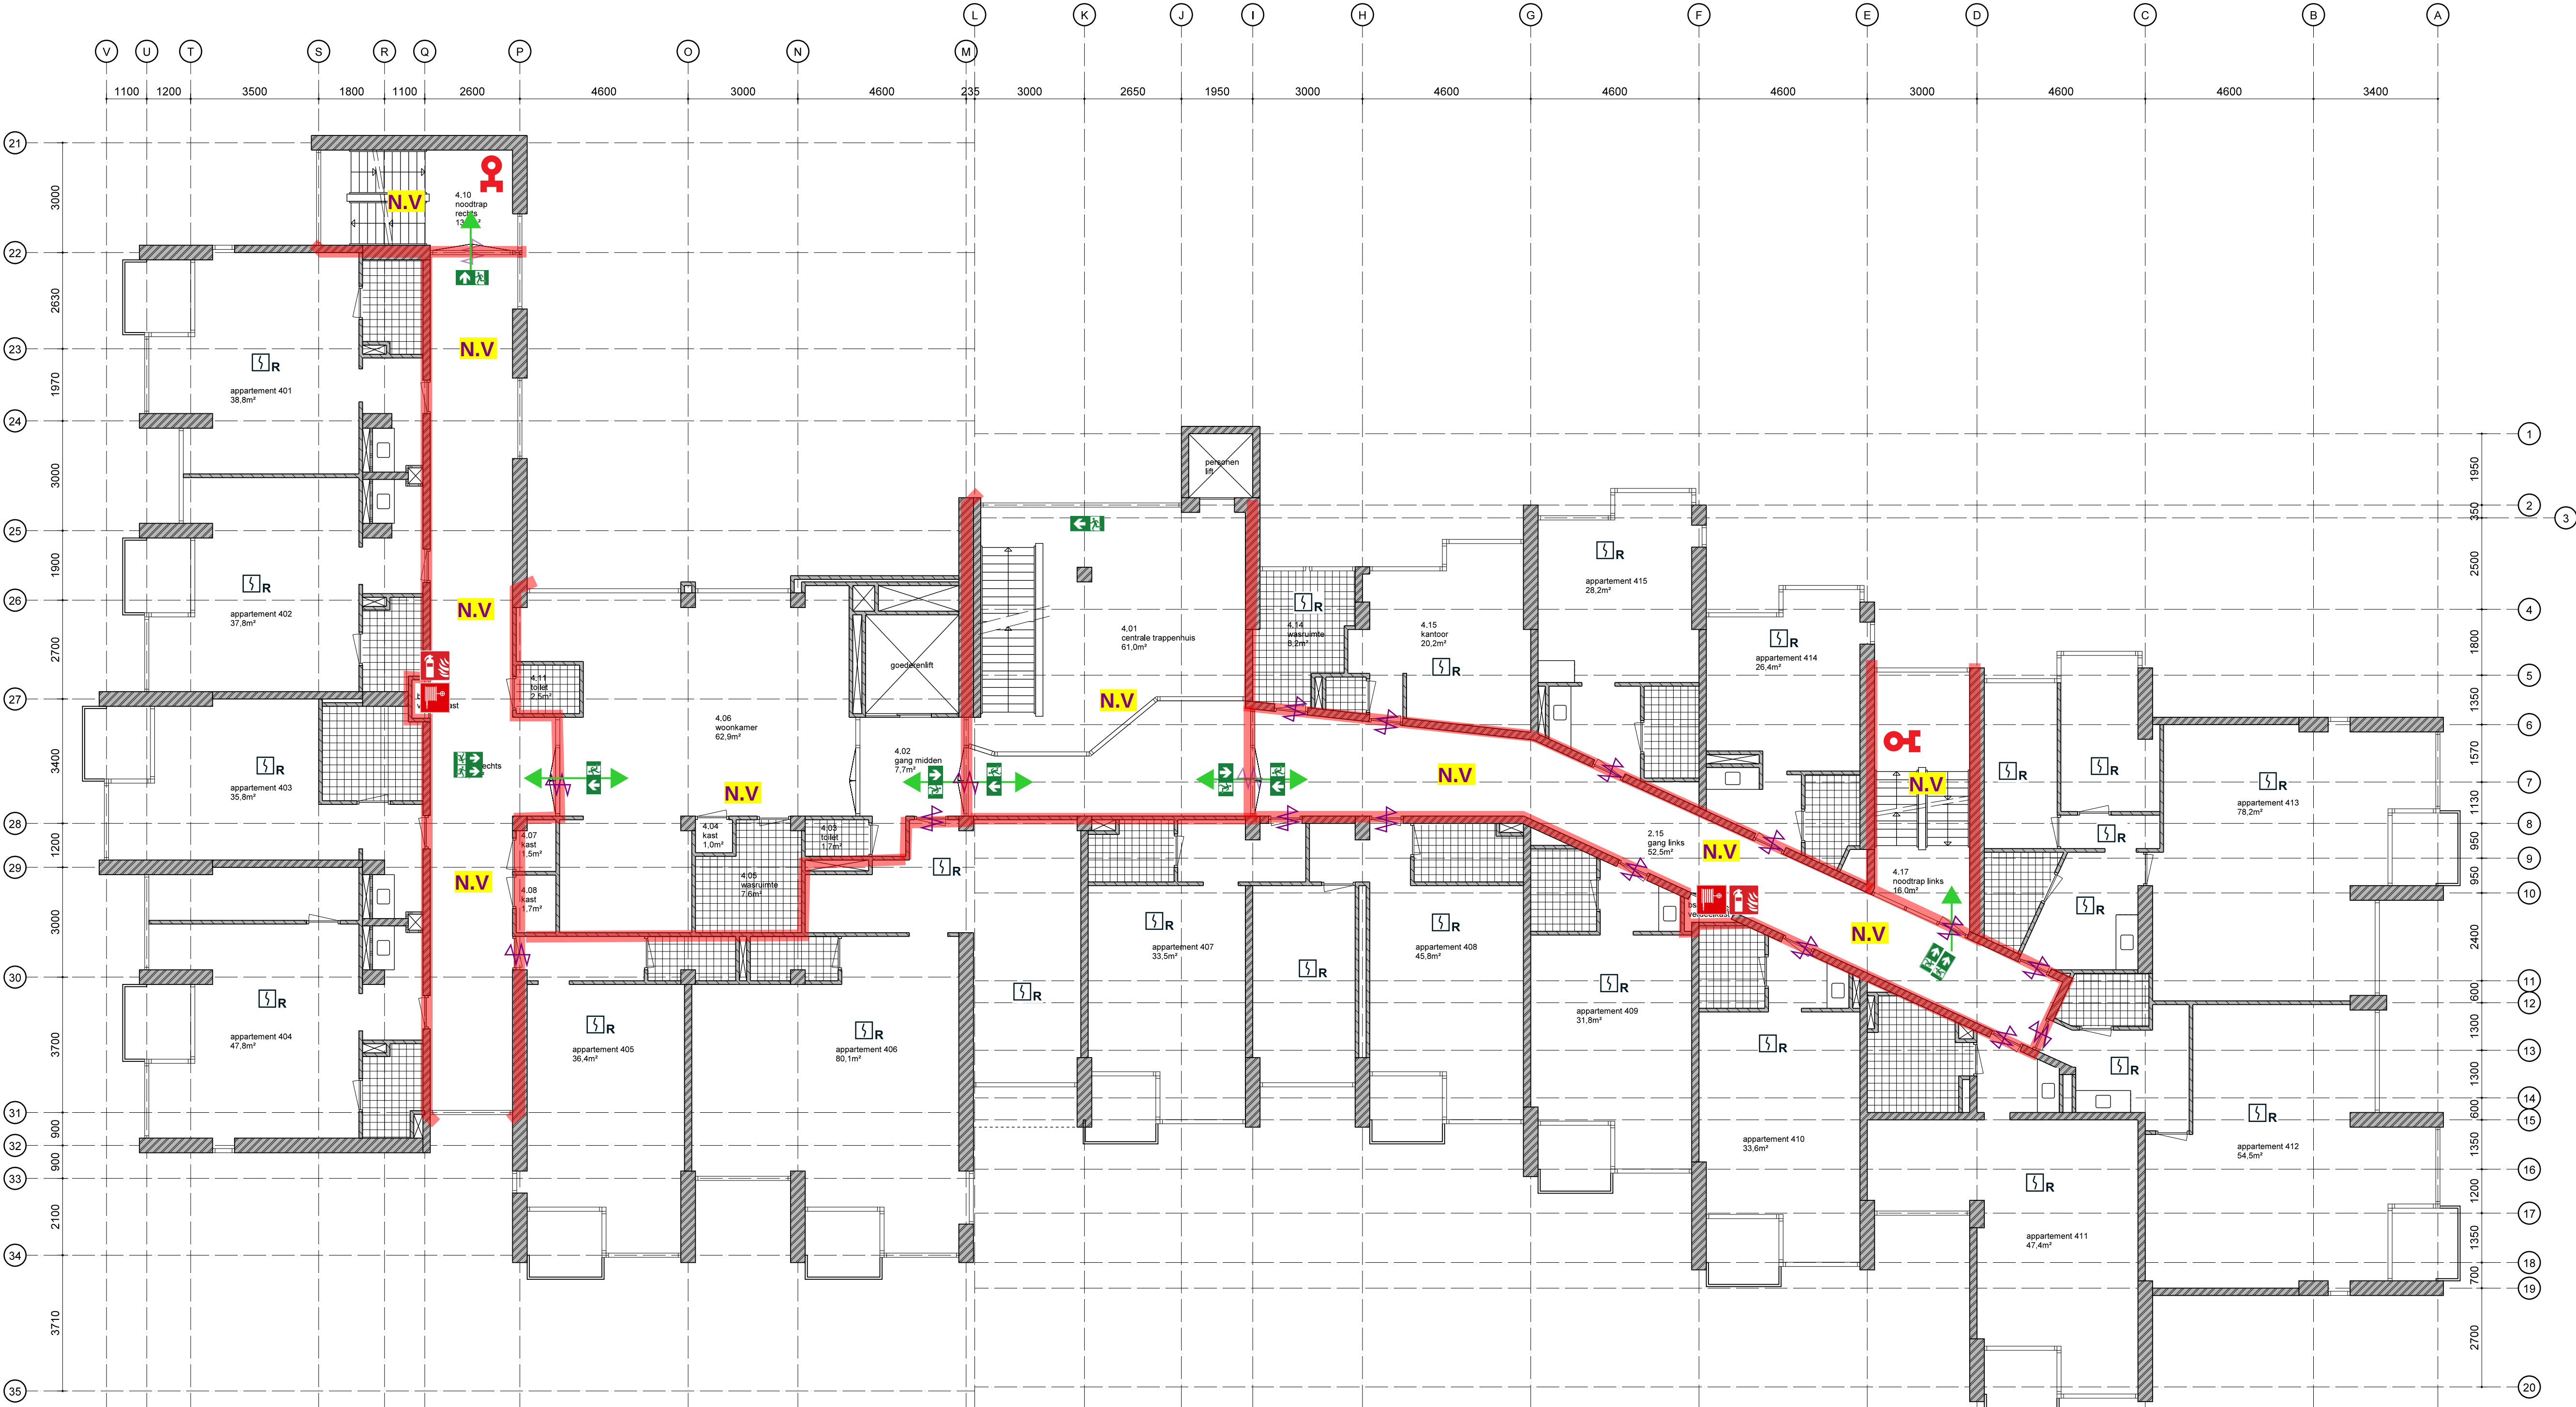


4e verdieping bestaand

renvooi

- = brandscheiding, 30 minuten
- = zelfsluitende deur
- = vluchtroute, deur te openen zonder sleutel of pas
- = brandslanghaspel
- = draagbaar blustoestel
- = sleutelkuis brandweer
- = vluchtrouteaanduiding
- = ruimte voorzien van noodverlichting
- = droge blusleiding
- = paniekbalk
- = ruimte voorzien van rookmelder(s) die voldoen aan EN 14604 (geen onderdeel van BMI), primaire inrichtingseisen volgens NEN 2555

brandveilig gebruik

deze bouwlaag: 15.4 m boven meetniveau
aantal personen: 35 personen
gebruiksooppervlak: 1.060 m²

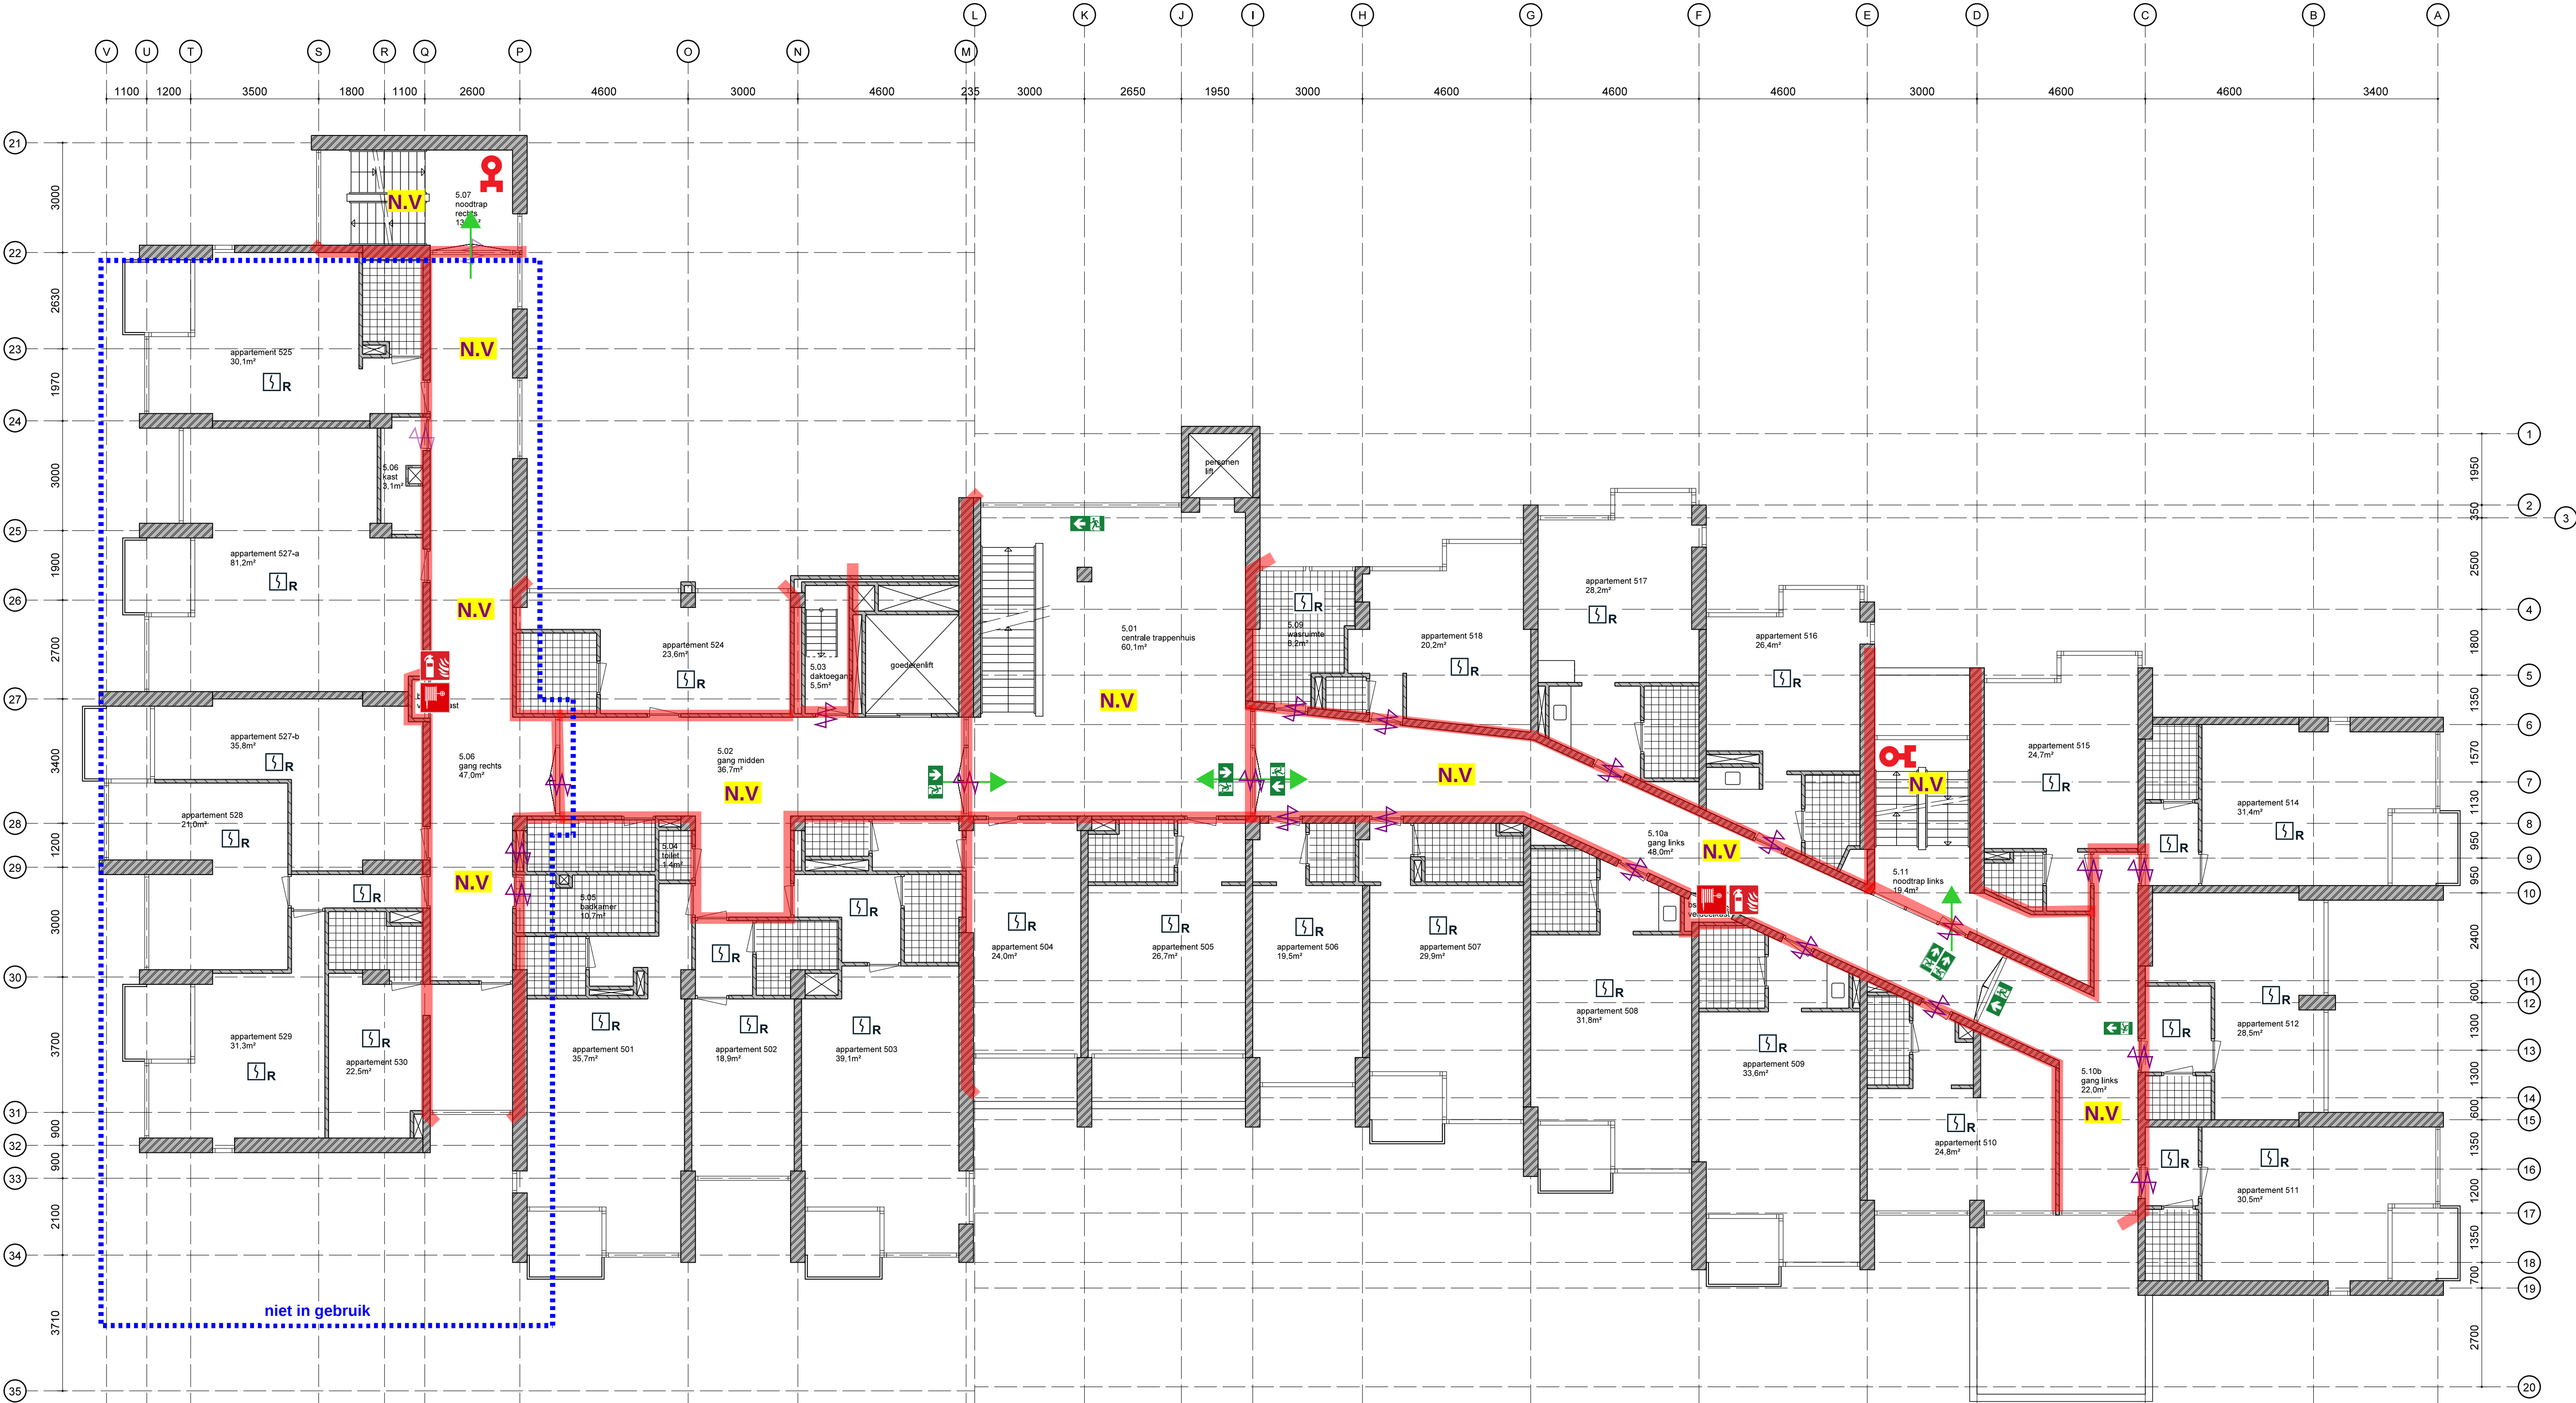

5e verdieping bestaand

- renvoi
- = brandscheiding, 30 minuten
 - = zelfsluitende deur
 - = vluchtroute, deur te openen zonder sleutel of pas
 - = brandslanghaspel
 - = draagbaar blustoestel
 - = sleutelkuis brandweer
 - = vluchtrouteaanduiding
 - N.V. = ruimte voorzien van noodverlichting
 - = droge blusleiding
 - P = paniekbalk
 - S/R = ruimte voorzien van rookmelder(s) die voldoen aan EN 14604 (geen onderdeel van BMI), primaire inrichtingseisen volgens NEN 2555

Bouw bureau Bart		datum	20-01-2025	onderwerp/onderdeel	
Molenstraat 6		aanvraag	08-02-2025	aanvraag omgevingsvergunning	
2071 AH - Santpoort-Noord		getekend	BV	plattegrond	
m: 06-24288892		formaat	A1	5e verdieping	
e: info@bouw.bureau.bart.nl		schaal	1:100	projectnr.	bladnummer
opdrachtgever		project	Oldenhove	2436 BA-08a	
Gemeente Bloemendaal		Dompvloedslaan 1			
Afdeling beheer		2051 NA Overveen			
Bloemendaalseweg 158					
2051 GJ Overveen					