


Monarch IV
principeontwerp
Onderwerp: plattegronden


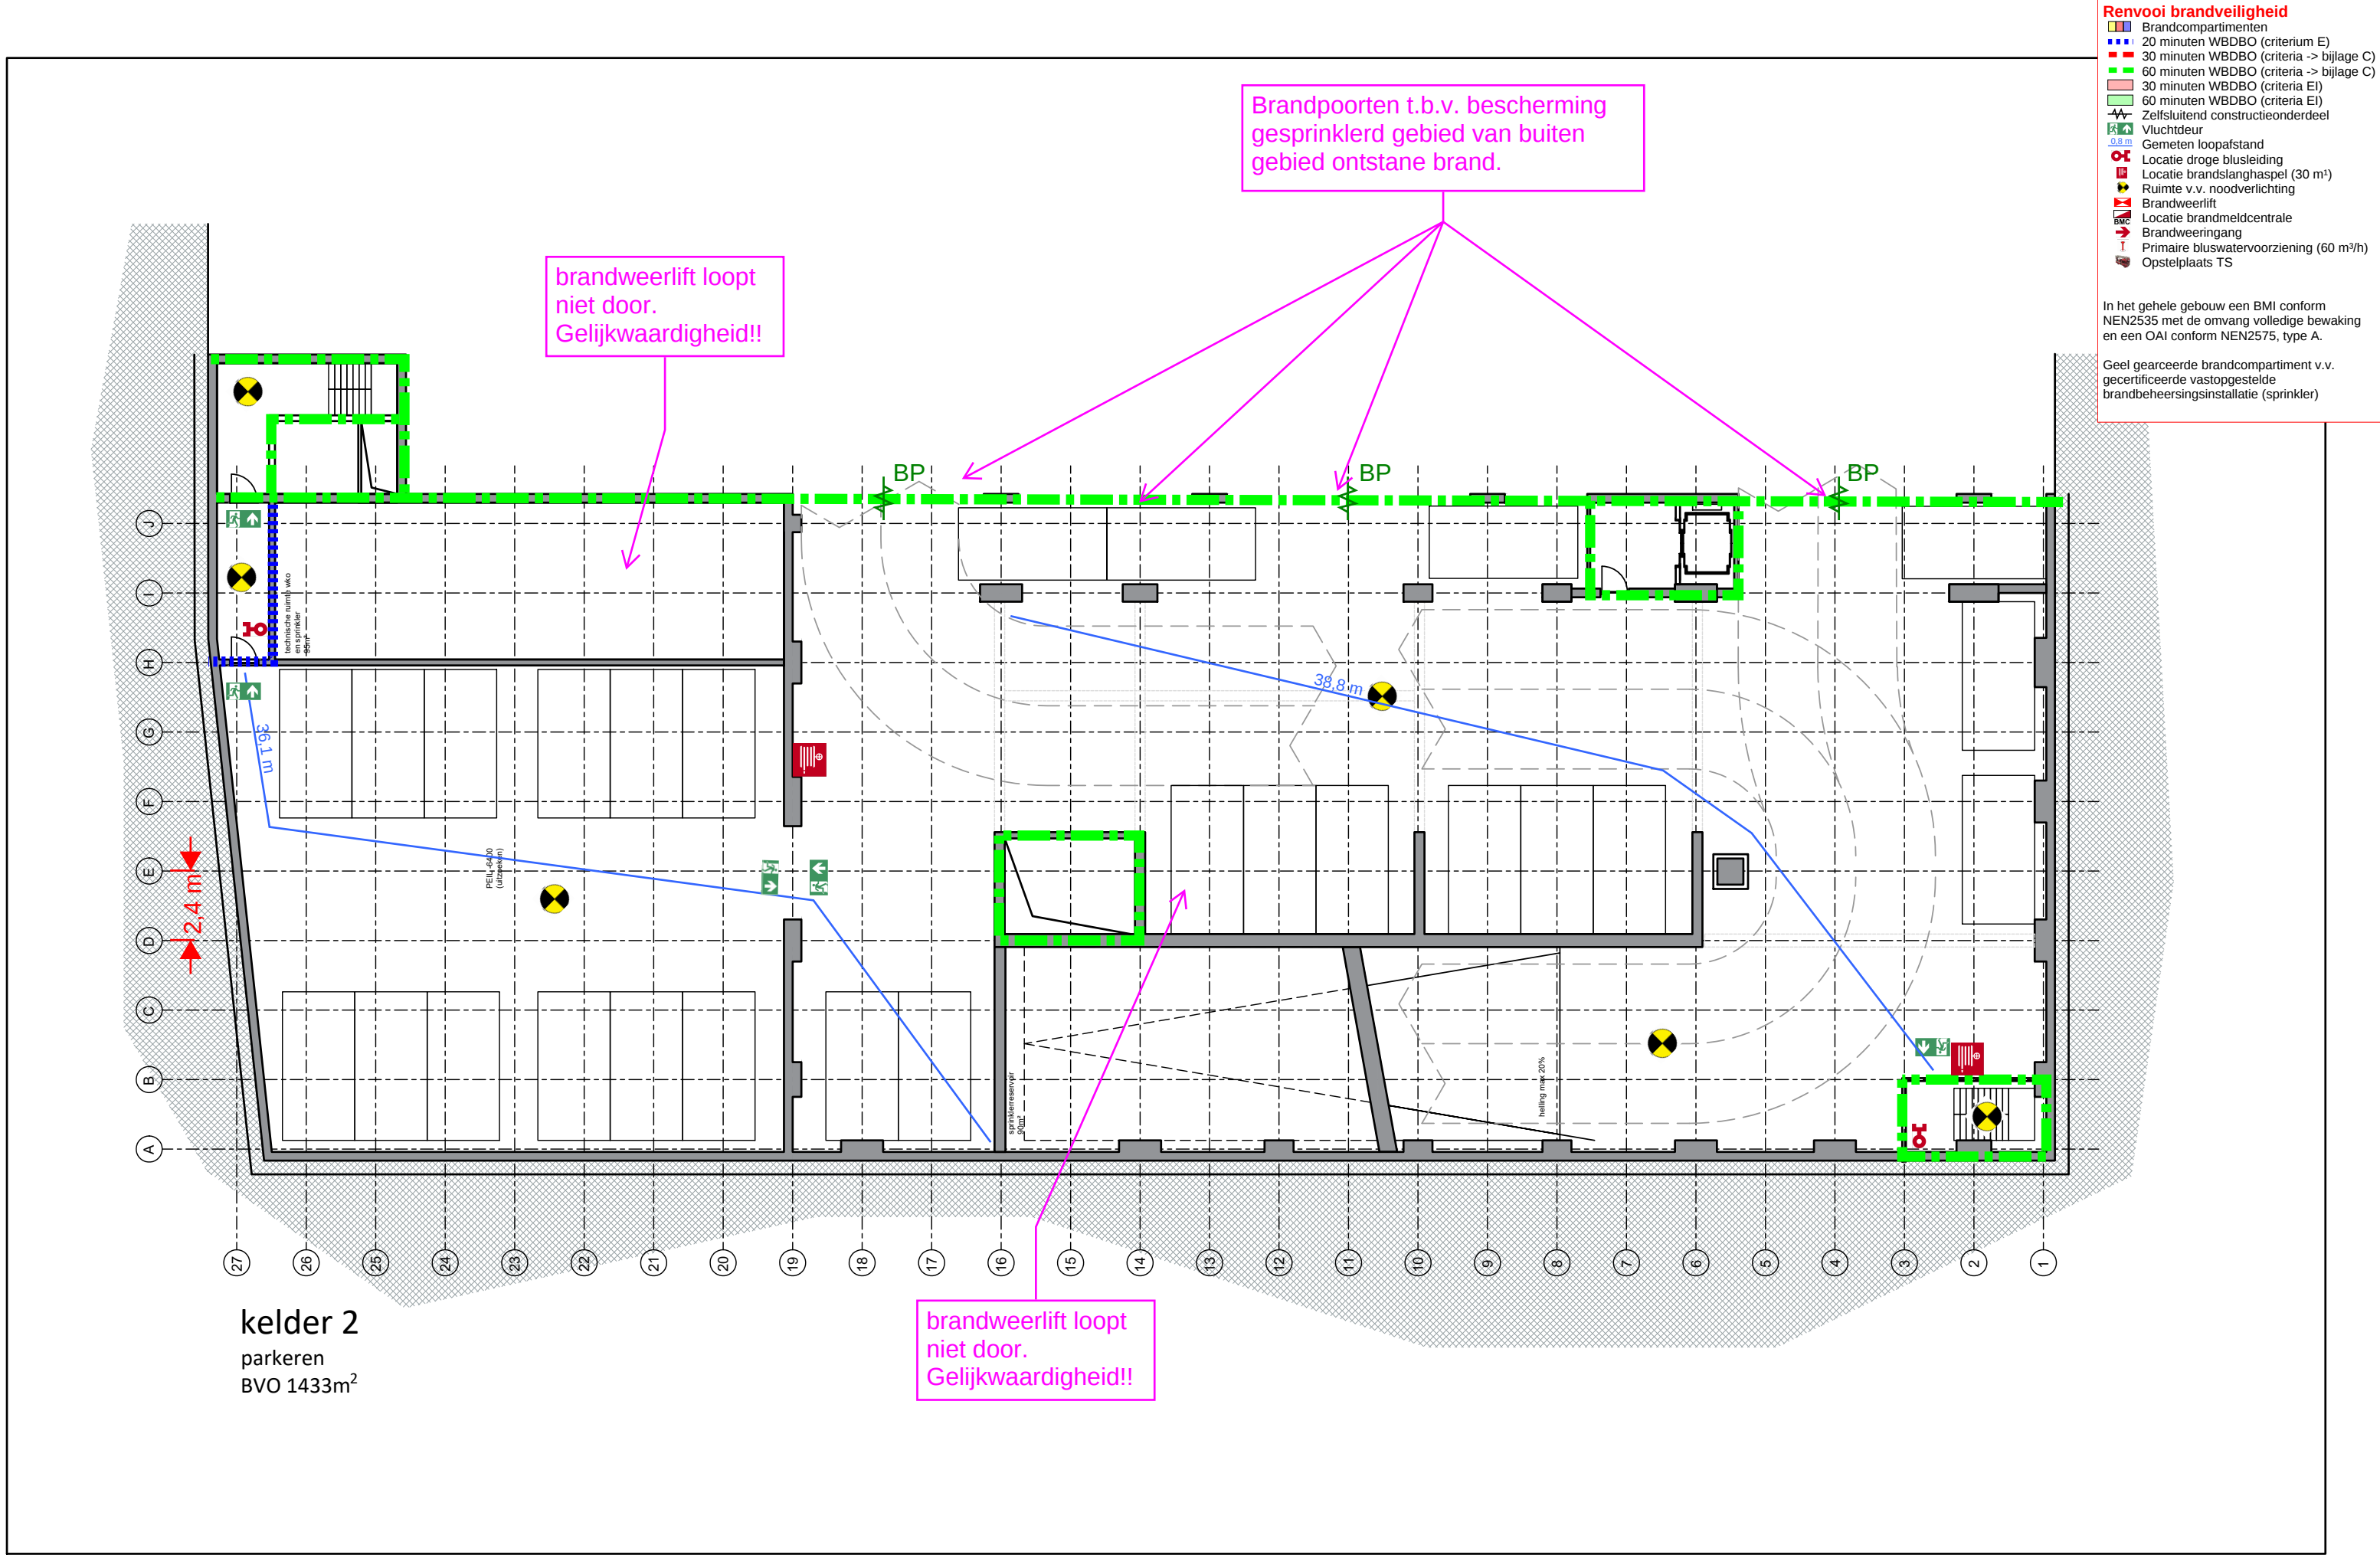


Rijksvastgoedbedrijf
Directie - Vastgoedbeheer
www.rijksvastgoedbedrijf.nl
088 115 80 00

Projectnr.: 22869
Get.: FD
Gec.: ####

Formaat: A1
Schaal: 1:200
Datum: 06.01.23

Blad:
100

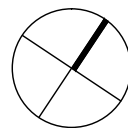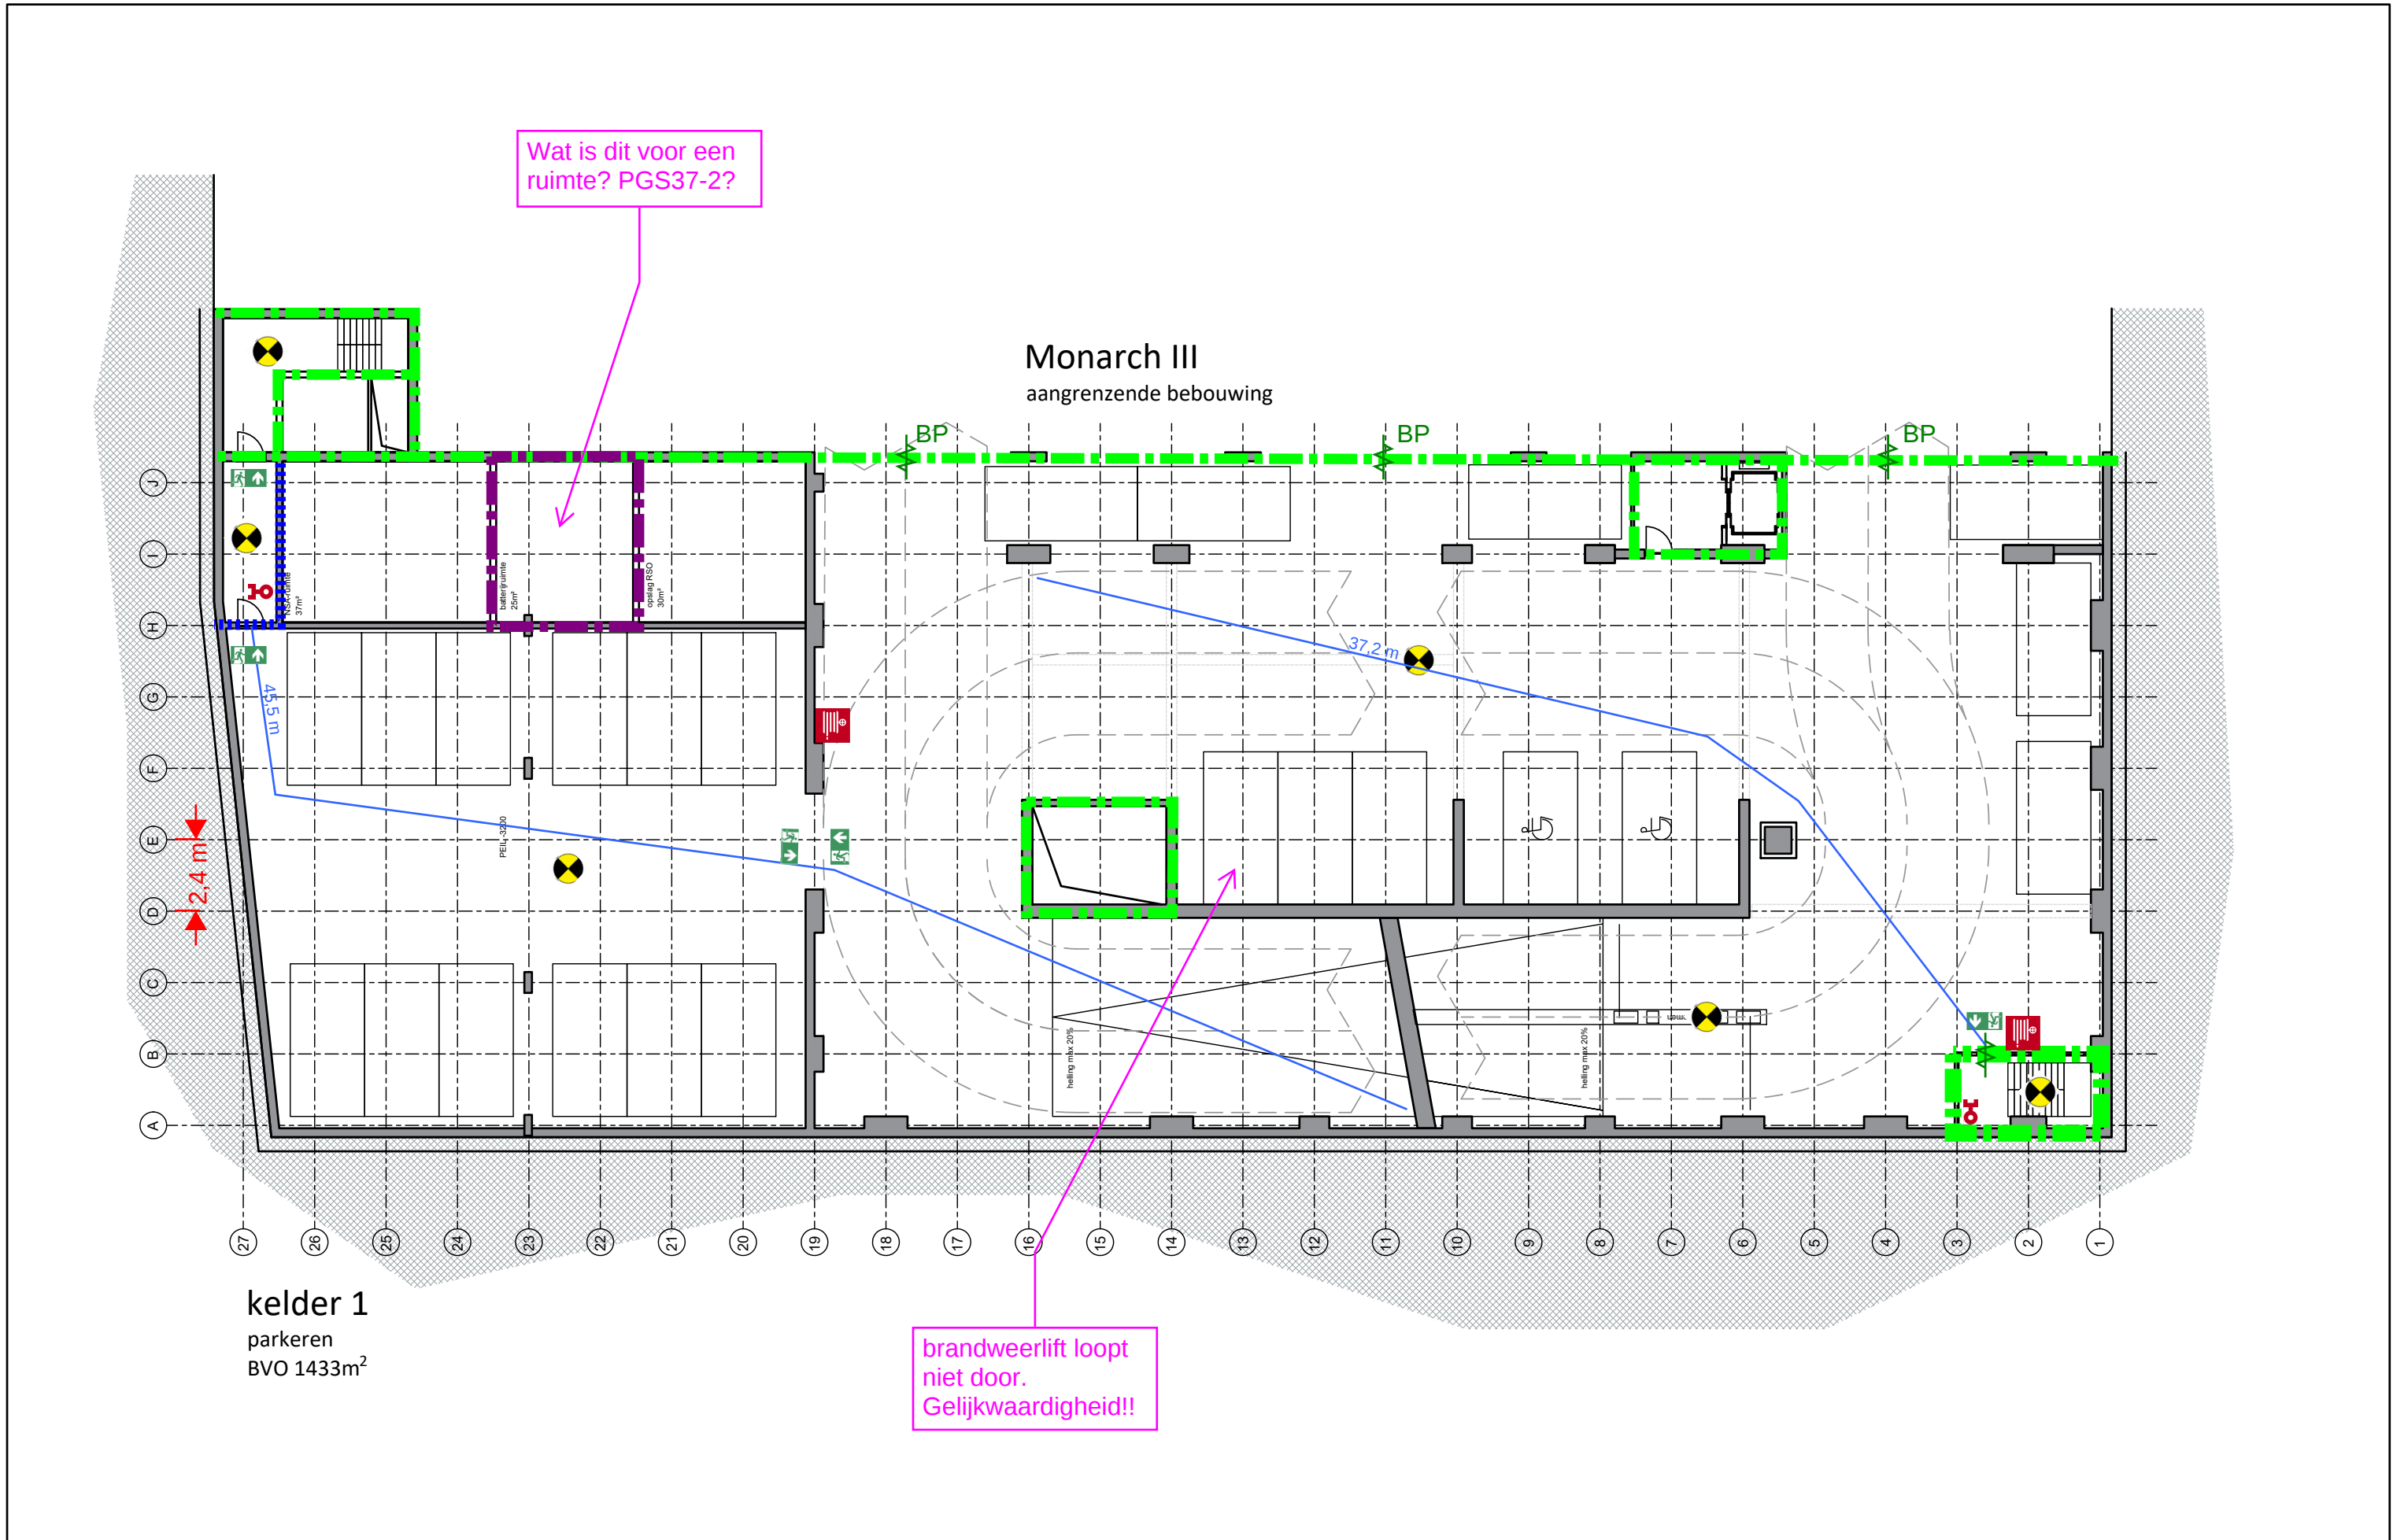

Monarch IV
principeontwerp
Onderwerp: plattegronden

2310 PD Monarch plattegronden schetsen.dwg



Rijksvastgoedbedrijf
Directie - Vastgoedbeheer
www.rijksvastgoedbedrijf.nl
088 115 80 00

Projectnr.: 22869

Get.: FD

Gec.: ####

Formaat: A1

Schaal: 1:200



Datum: 06.01.23

Blad:

101

####

plotdatum: 13/10/23

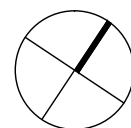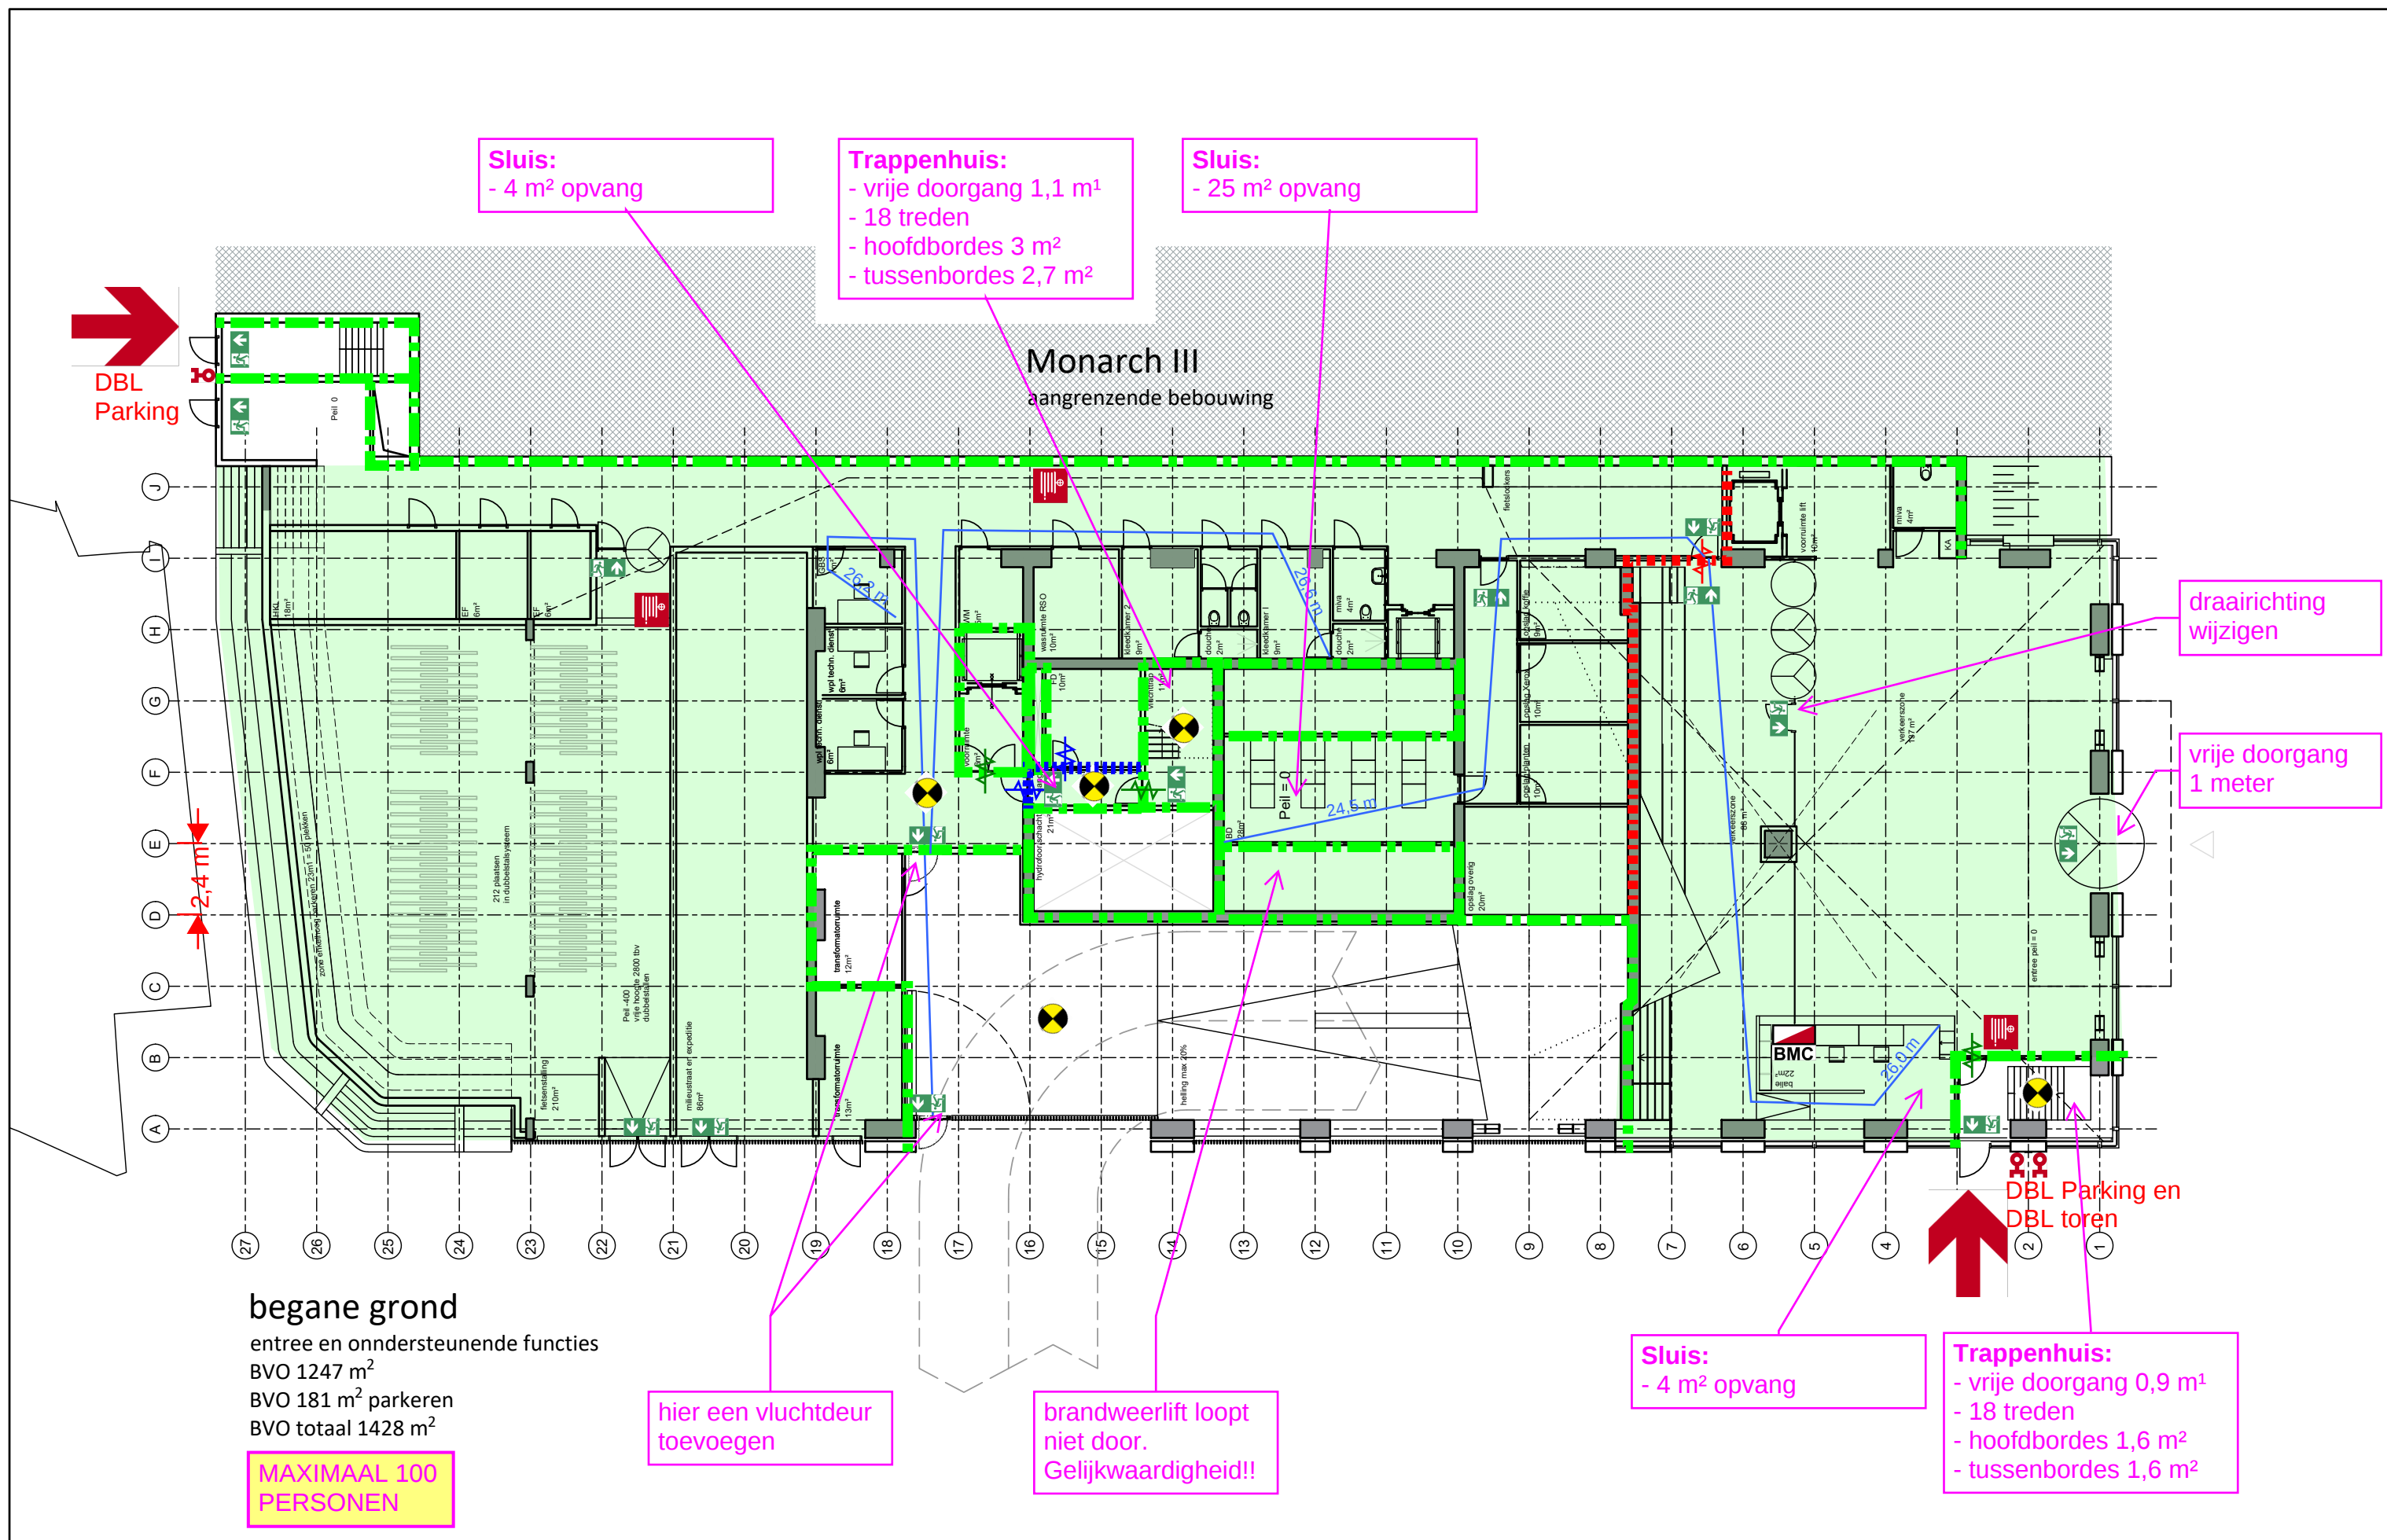

Monarch IV
principeontwerp
Onderwerp: plattegronden




Rijksvastgoedbedrijf
Directie - Vastgoedbeheer
www.rijksvastgoedbedrijf.nl
088 115 80 00

Projectnr.: 22869
Get.: FD
Gec.: ####

Formaat: A1
Schaal: 1:200
Datum: 06.01.23

Blad:
102

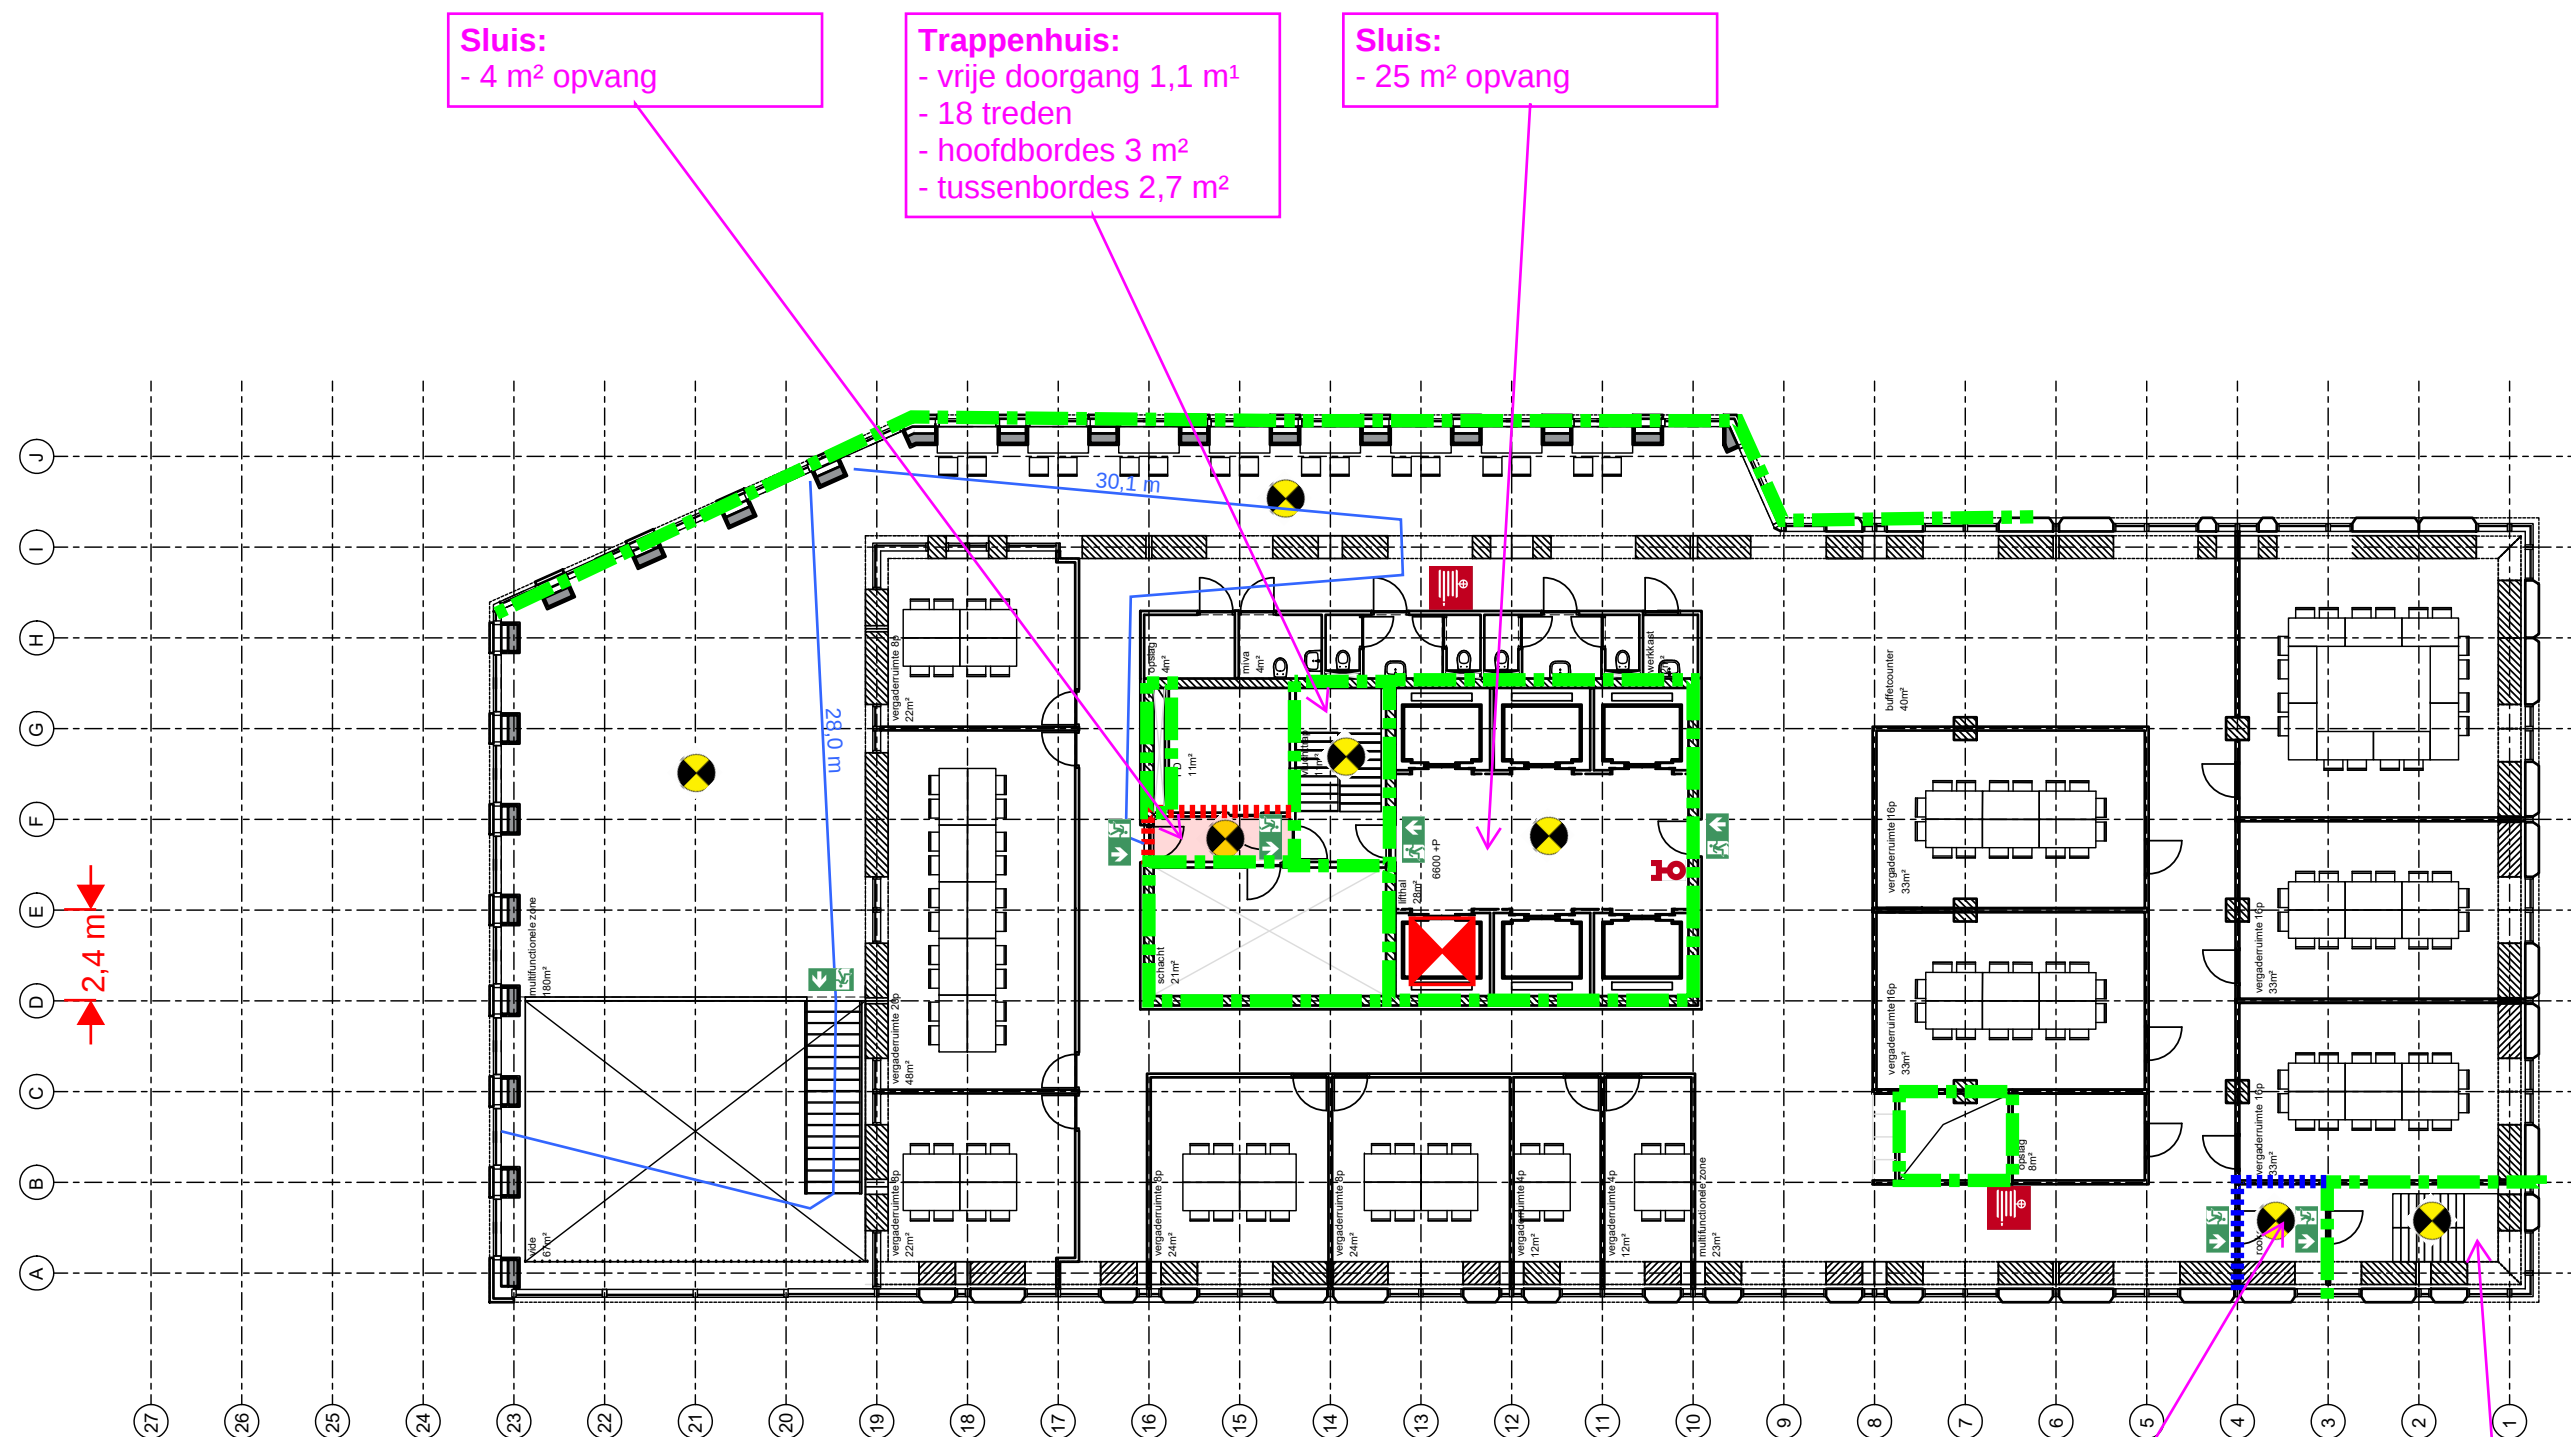


verdieping 2
 vergaderen & ontmoeten
 BVO 1164m²
 FNO 390m²

**MAXIMAAL 175
 PERSONEN**

Sluis:
 - 4 m² opvang

Trappenhuis:
 - vrije doorgang 0,9 m¹
 - 18 treden
 - hoofdbordes 3 m²
 - tussenbordes 1,6 m²

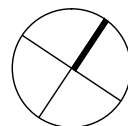

Monarch IV
 principeontwerp
 Onderwerp: plattegronden



Rijksvastgoedbedrijf
 Directie - Vastgoedbeheer
 www.rijksvastgoedbedrijf.nl
 088 115 80 00

Projectnr.: 22869
 Get.: FD
 Gec.: #####


Formaat: A1
 Schaal: 1:200
 Datum: 06.01.23


Blad:
104



Trappenhuis:

- vrije doorgang 0,9 m¹
- 18 treden
- hoofdbordes 28 m²
- tussenbordes 1,6 m²

 

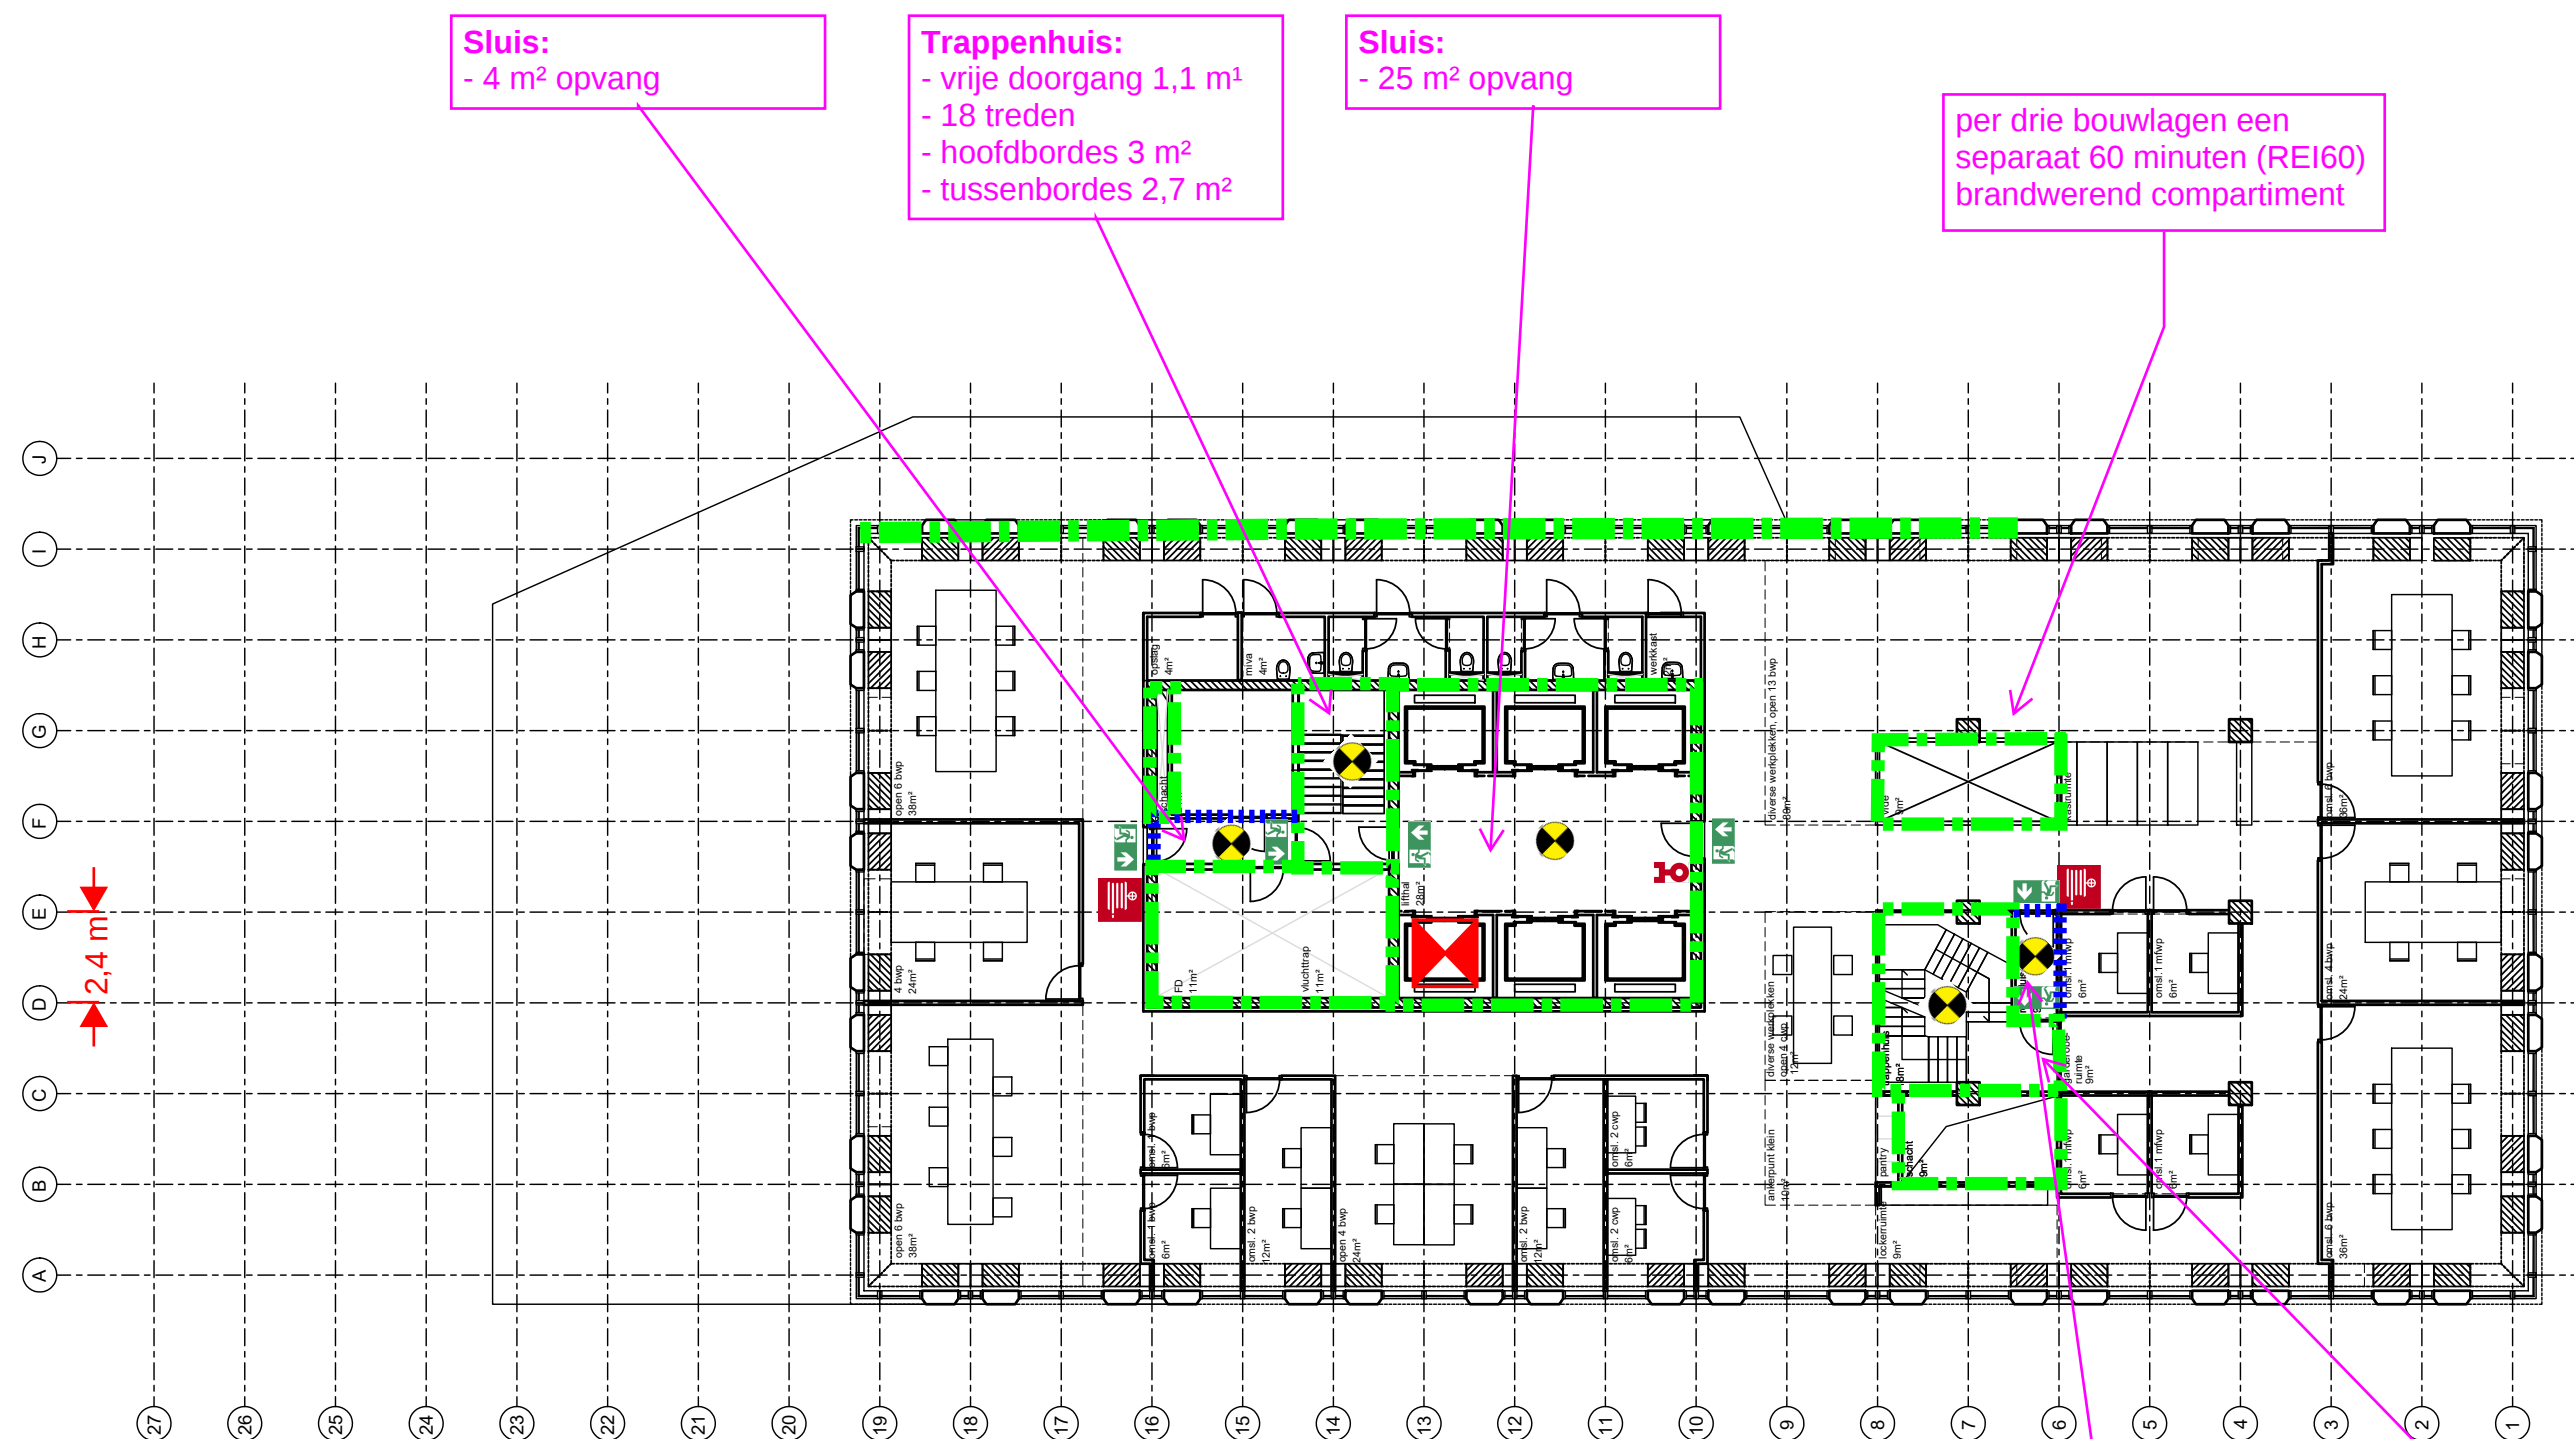

Sluis:
- 4 m² opvang

Trappenhuis:
- vrije doorgang 1,1 m¹
- 18 treden
- hoofdbordes 3 m²
- tussenbordes 2,7 m²

Sluis:
- 25 m² opvang

per drie bouwlagen een
separaat 60 minuten (REI60)
brandwerend compartiment


verdieping 4, 6, 7, 9, 10
kantoorwerkomgeving (individueel)
BVO 905m²
FNO 410m²

**MAXIMAAL 60
PERSONEN**

Per drie bouwlagen een
separaat 60 minuten (REI60)
brandwerend compartiment

Sluis:
- 2 m² opvang

Trappenhuis:
- vrije doorgang 1,2 m¹
- 18 treden
- hoofdbordes 4 m²
- tussenbordes 4,5 m²

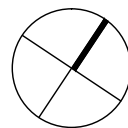

Monarch IV
principeontwerp
Onderwerp: plattegronden

2310 PD Monarch plattegronden schetsen.dwg



Rijksvastgoedbedrijf
Directie - Vastgoedbeheer
www.rijksvastgoedbedrijf.nl
088 115 80 00


Projectnr.: 22869
Get.: FD
Gec.: ####

Formaat: A1
Schaal: 1:200
Datum: 06.01.23

Blad:
107

#####

plotdatum: 13/10/23

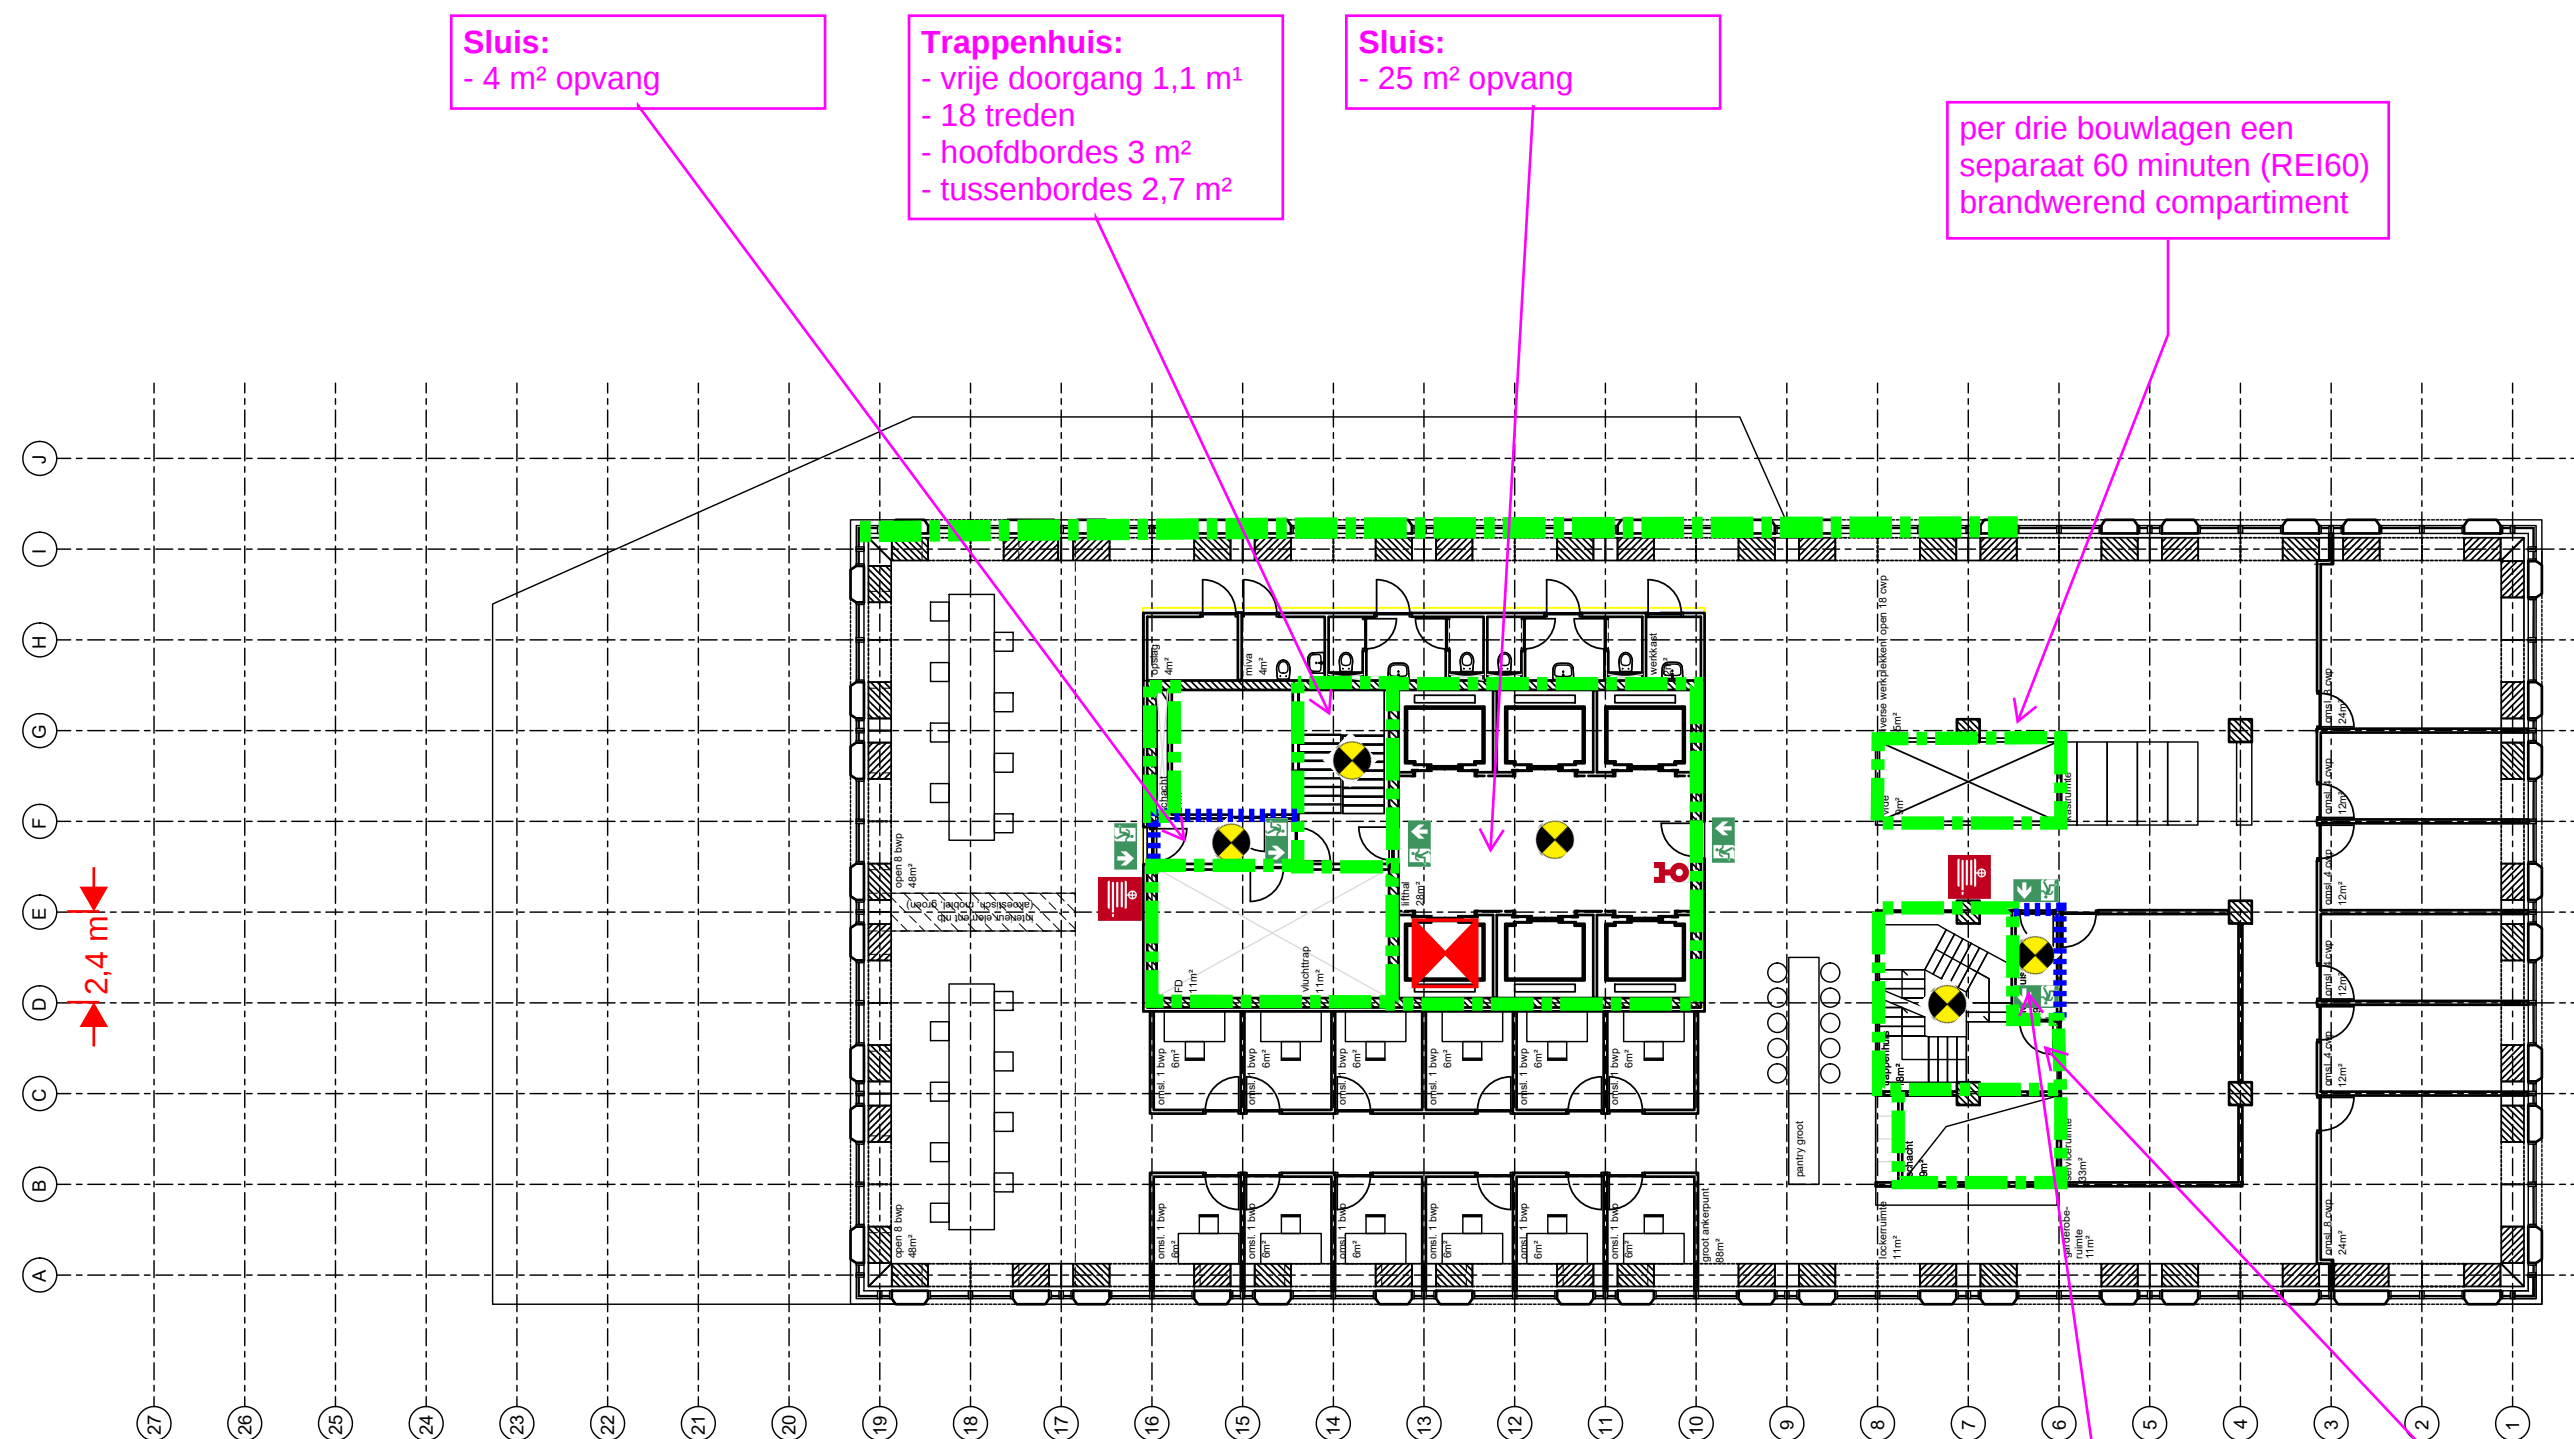

Sluis:
- 4 m² opvang

Trappenhuis:
- vrije doorgang 1,1 m¹
- 18 treden
- hoofdbordes 3 m²
- tussenbordes 2,7 m²

Sluis:
- 25 m² opvang

per drie bouwlagen een
separaat 60 minuten (REI60)
brandwerend compartiment


verdieping 5, 8, 11
kantoorwerkomgeving (overleg & v
BVO 905m²
FNO 325m²

**MAXIMAAL 60
PERSONEN**

Per drie bouwlagen een
separaat 60 minuten (REI60)
brandwerend compartiment

Sluis:
- 2 m² opvang

Trappenhuis:
- vrije doorgang 1,2 m¹
- 18 treden
- hoofdbordes 4 m²
- tussenbordes 4,5 m²

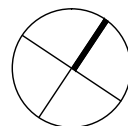

Monarch IV
principeontwerp
Onderwerp: plattegronden




Rijksvastgoedbedrijf
Directie - Vastgoedbeheer
www.rijksvastgoedbedrijf.nl
088 115 80 00

Projectnr.: 22869
Get.: FD
Gec.: #####

Formaat: A1
Schaal: 1:200
Datum: 06.01.23

Blad:
109

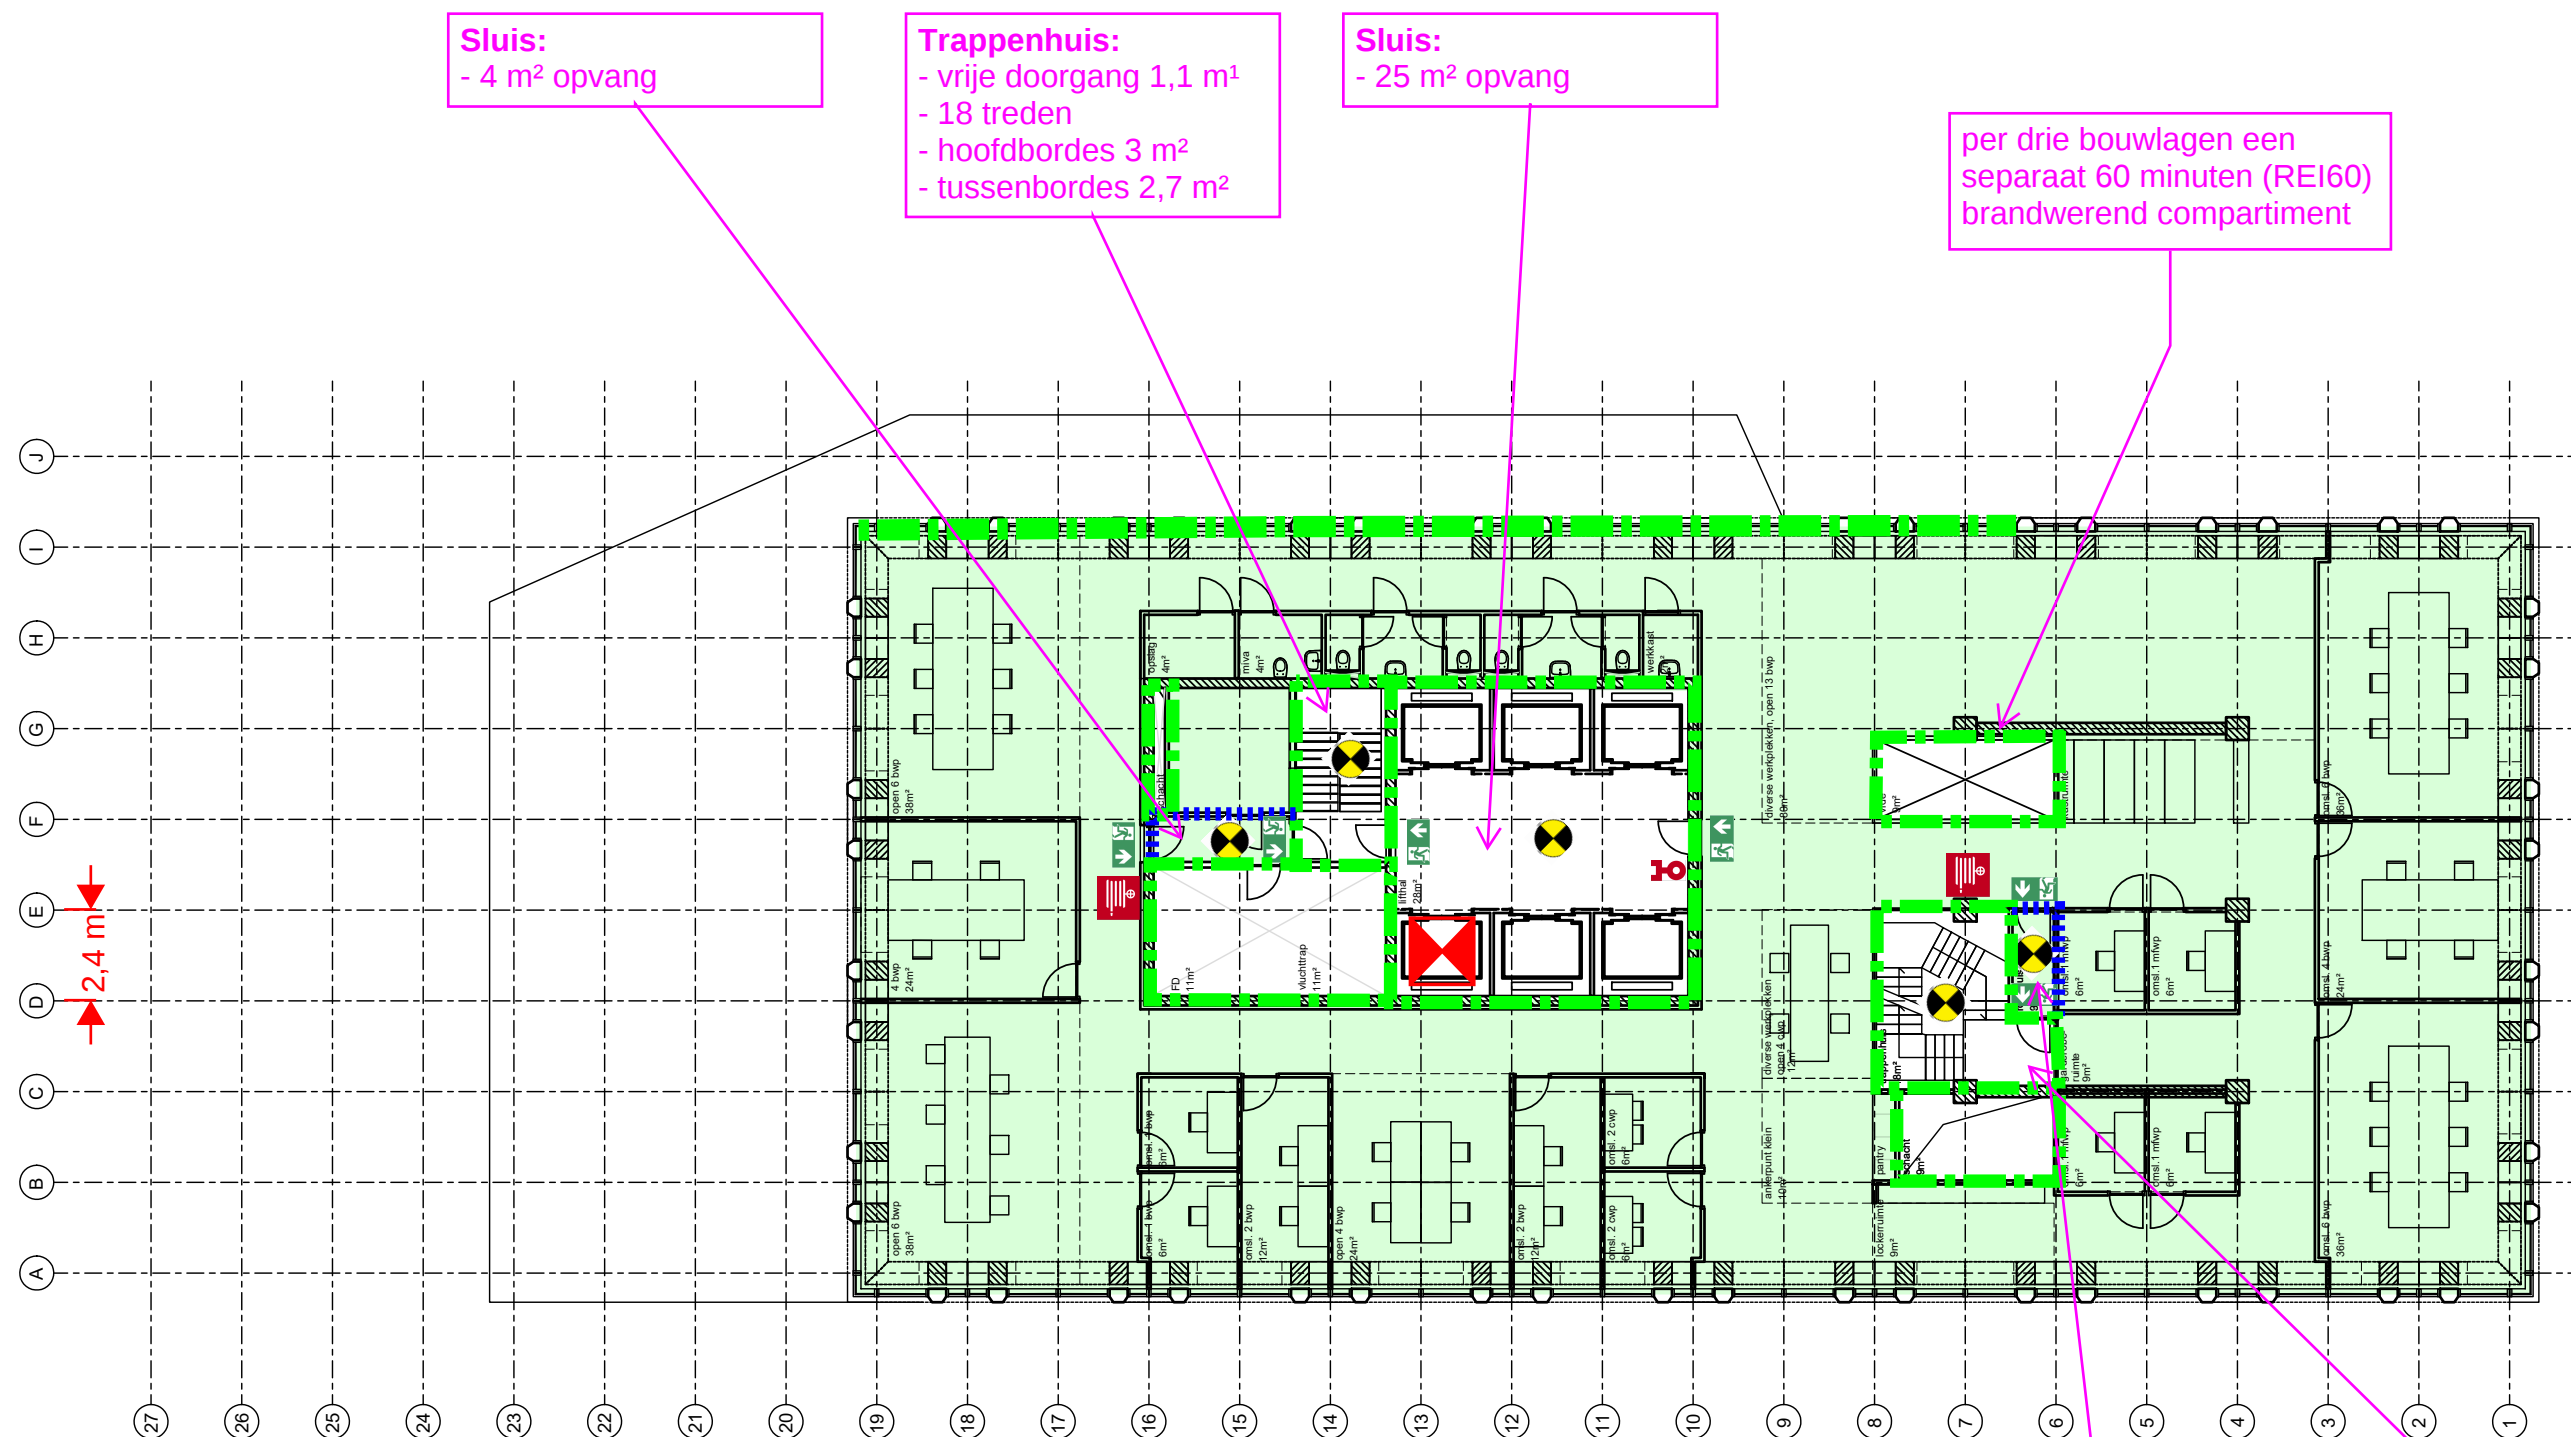


verdieping 12
kantoorwerkomgeving (individu
BVO 905m²
FNO 410m²

**MAXIMAAL 60
PERSONEN**

Per drie bouwlagen een
separaat 60 minuten (REI60)
brandwerend compartiment

Sluis:
- 2 m² opvang

Trappenhuis:
- vrije doorgang 1,2 m¹
- 18 treden
- hoofdbordes 4 m²
- tussenbordes 4,5 m²

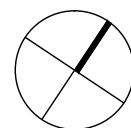

Monarch IV
principeontwerp
Onderwerp: plattegronden




Rijksvastgoedbedrijf
Directie - Vastgoedbeheer
www.rijksvastgoedbedrijf.nl
088 115 80 00

Projectnr.: 22869
Get.: FD
Gec.: ####

Formaat: A1
Schaal: 1:200
Datum: 06.01.23

Blad:
110

plotdatum: 13/10/23

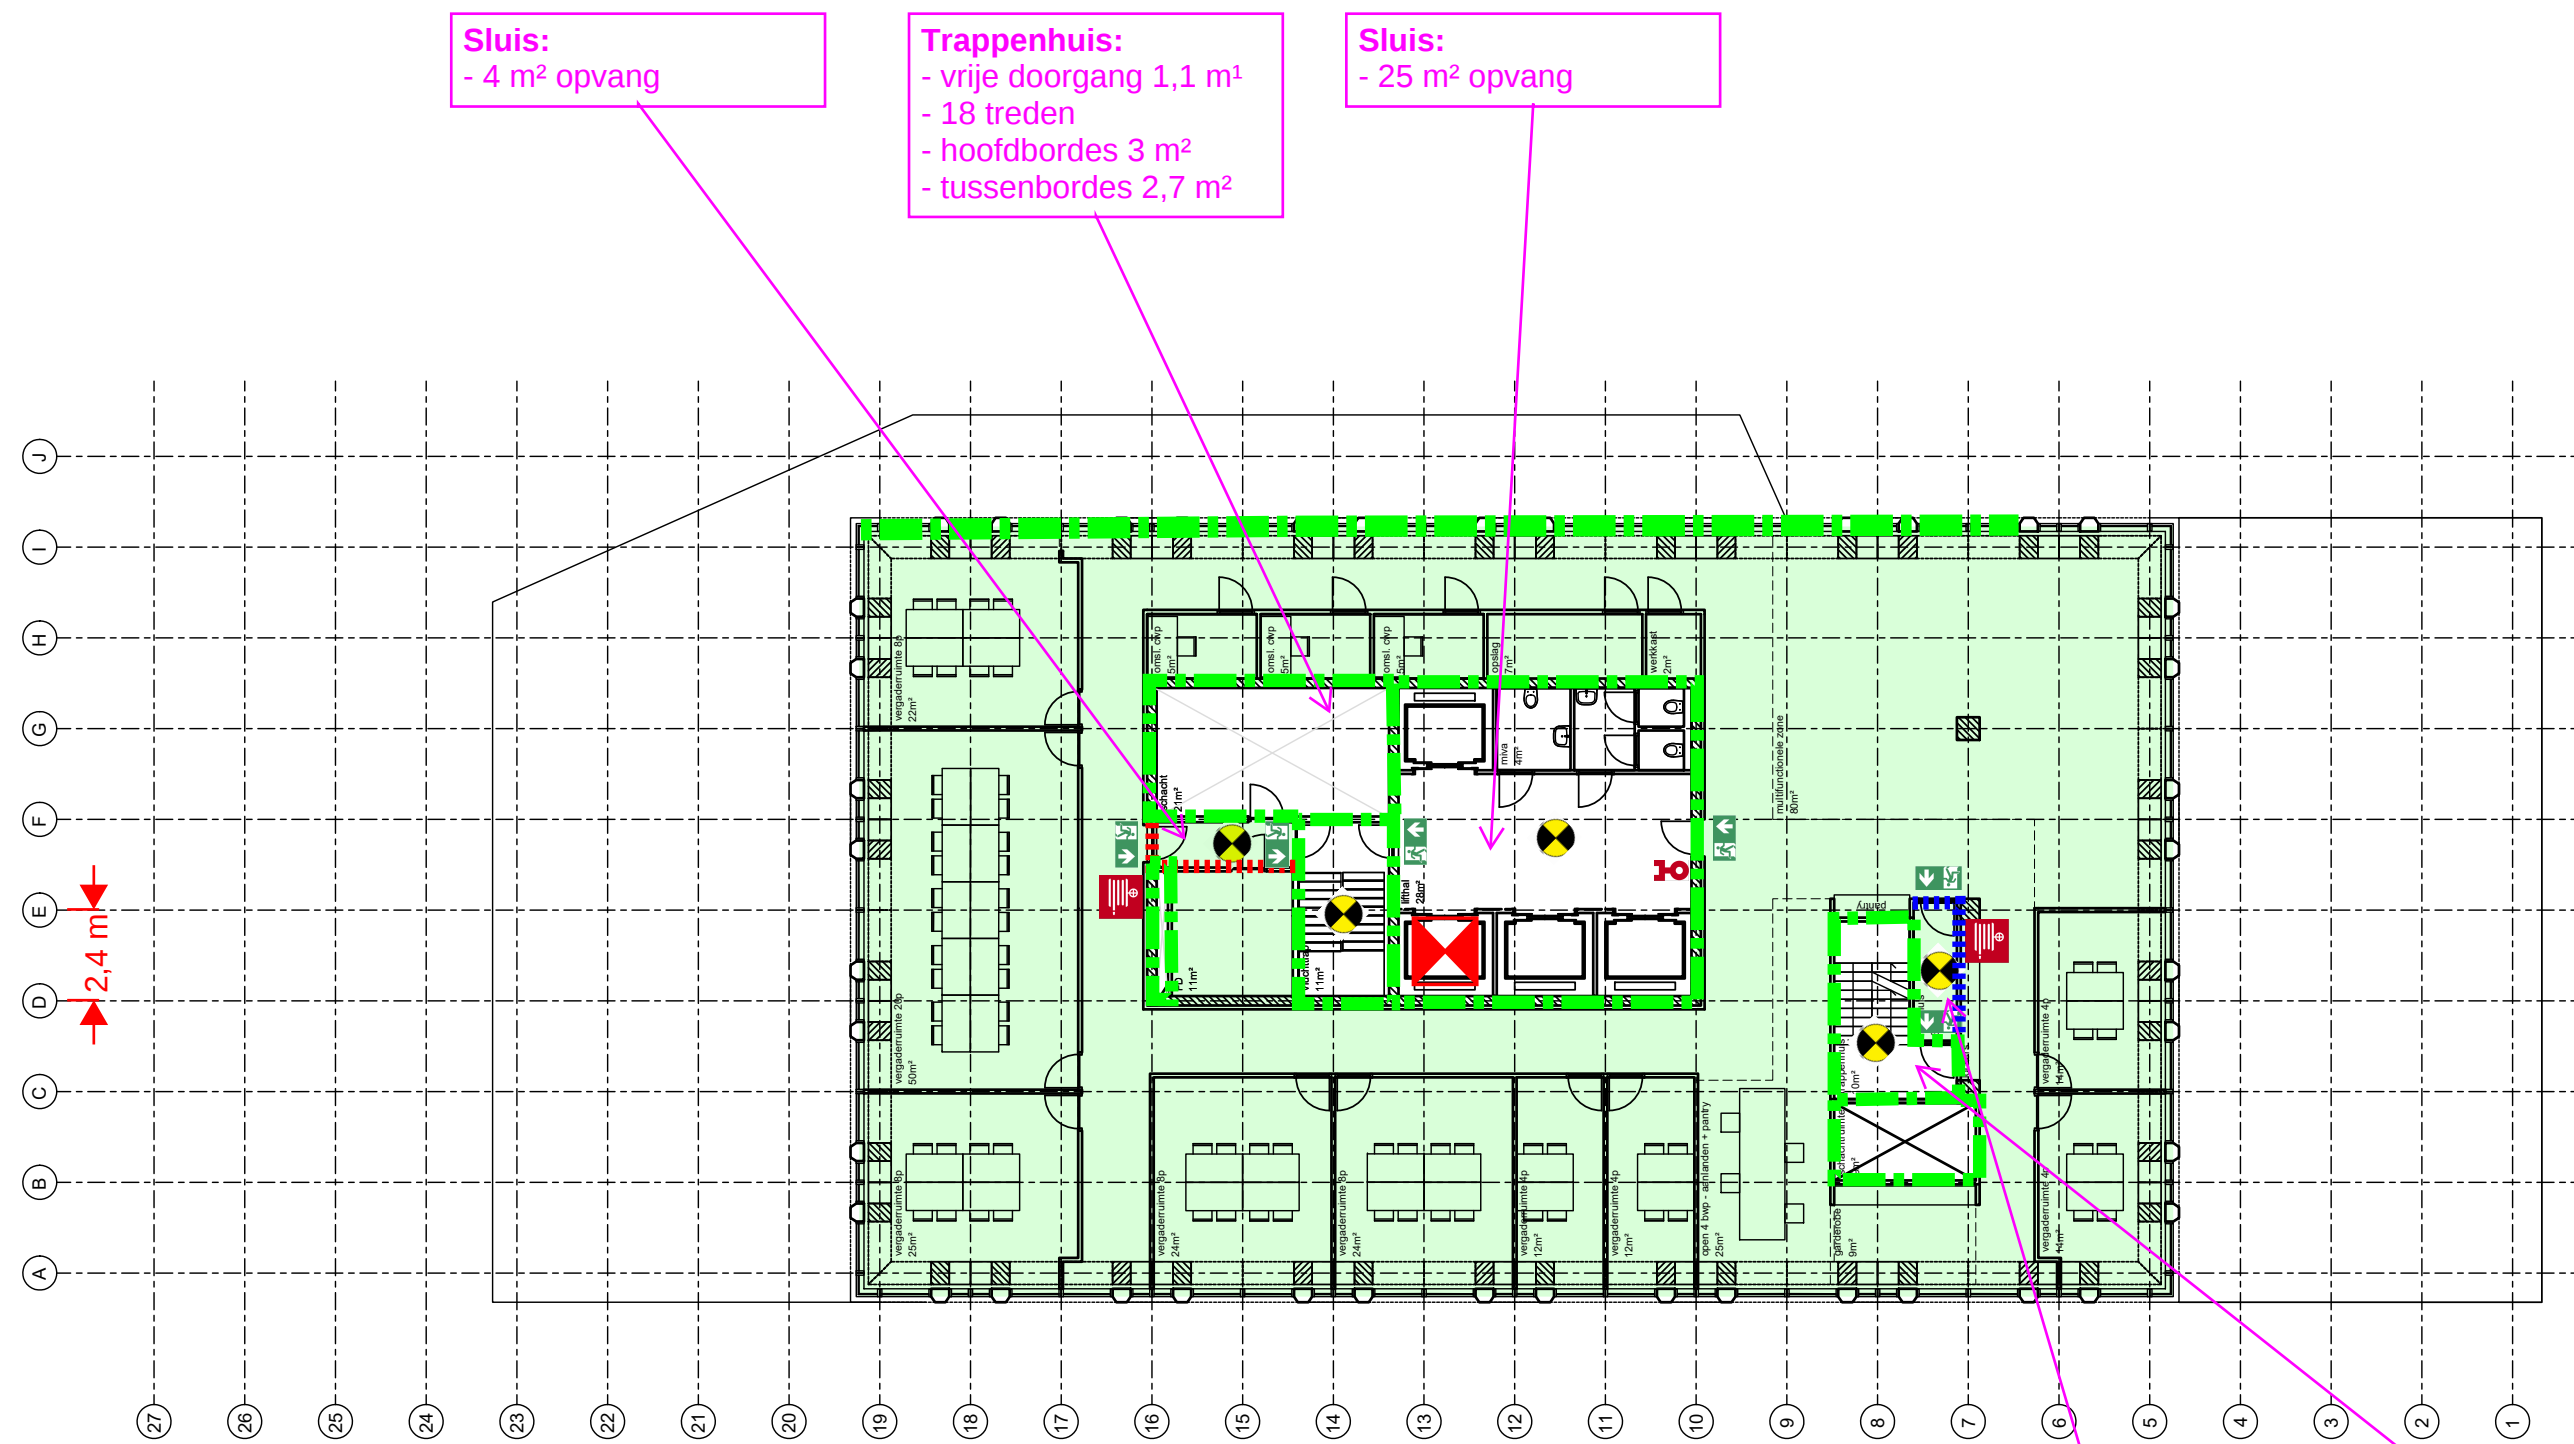

Sluis:
- 4 m² opvang


Trappenhuis:
- vrije doorgang 1,1 m¹
- 18 treden
- hoofdbordes 3 m²
- tussenbordes 2,7 m²


Sluis:
- 25 m² opvang

Sluis:
- 3 m² opvang

Trappenhuis:
- vrije doorgang 1,0 m¹
- 18 treden
- hoofdbordes 4 m²
- tussenbordes 2 m²

verdieping 14
vergaderen
BVO 715m²
FNO 325m²
**MAXIMAAL 150
PERSONEN**

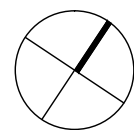

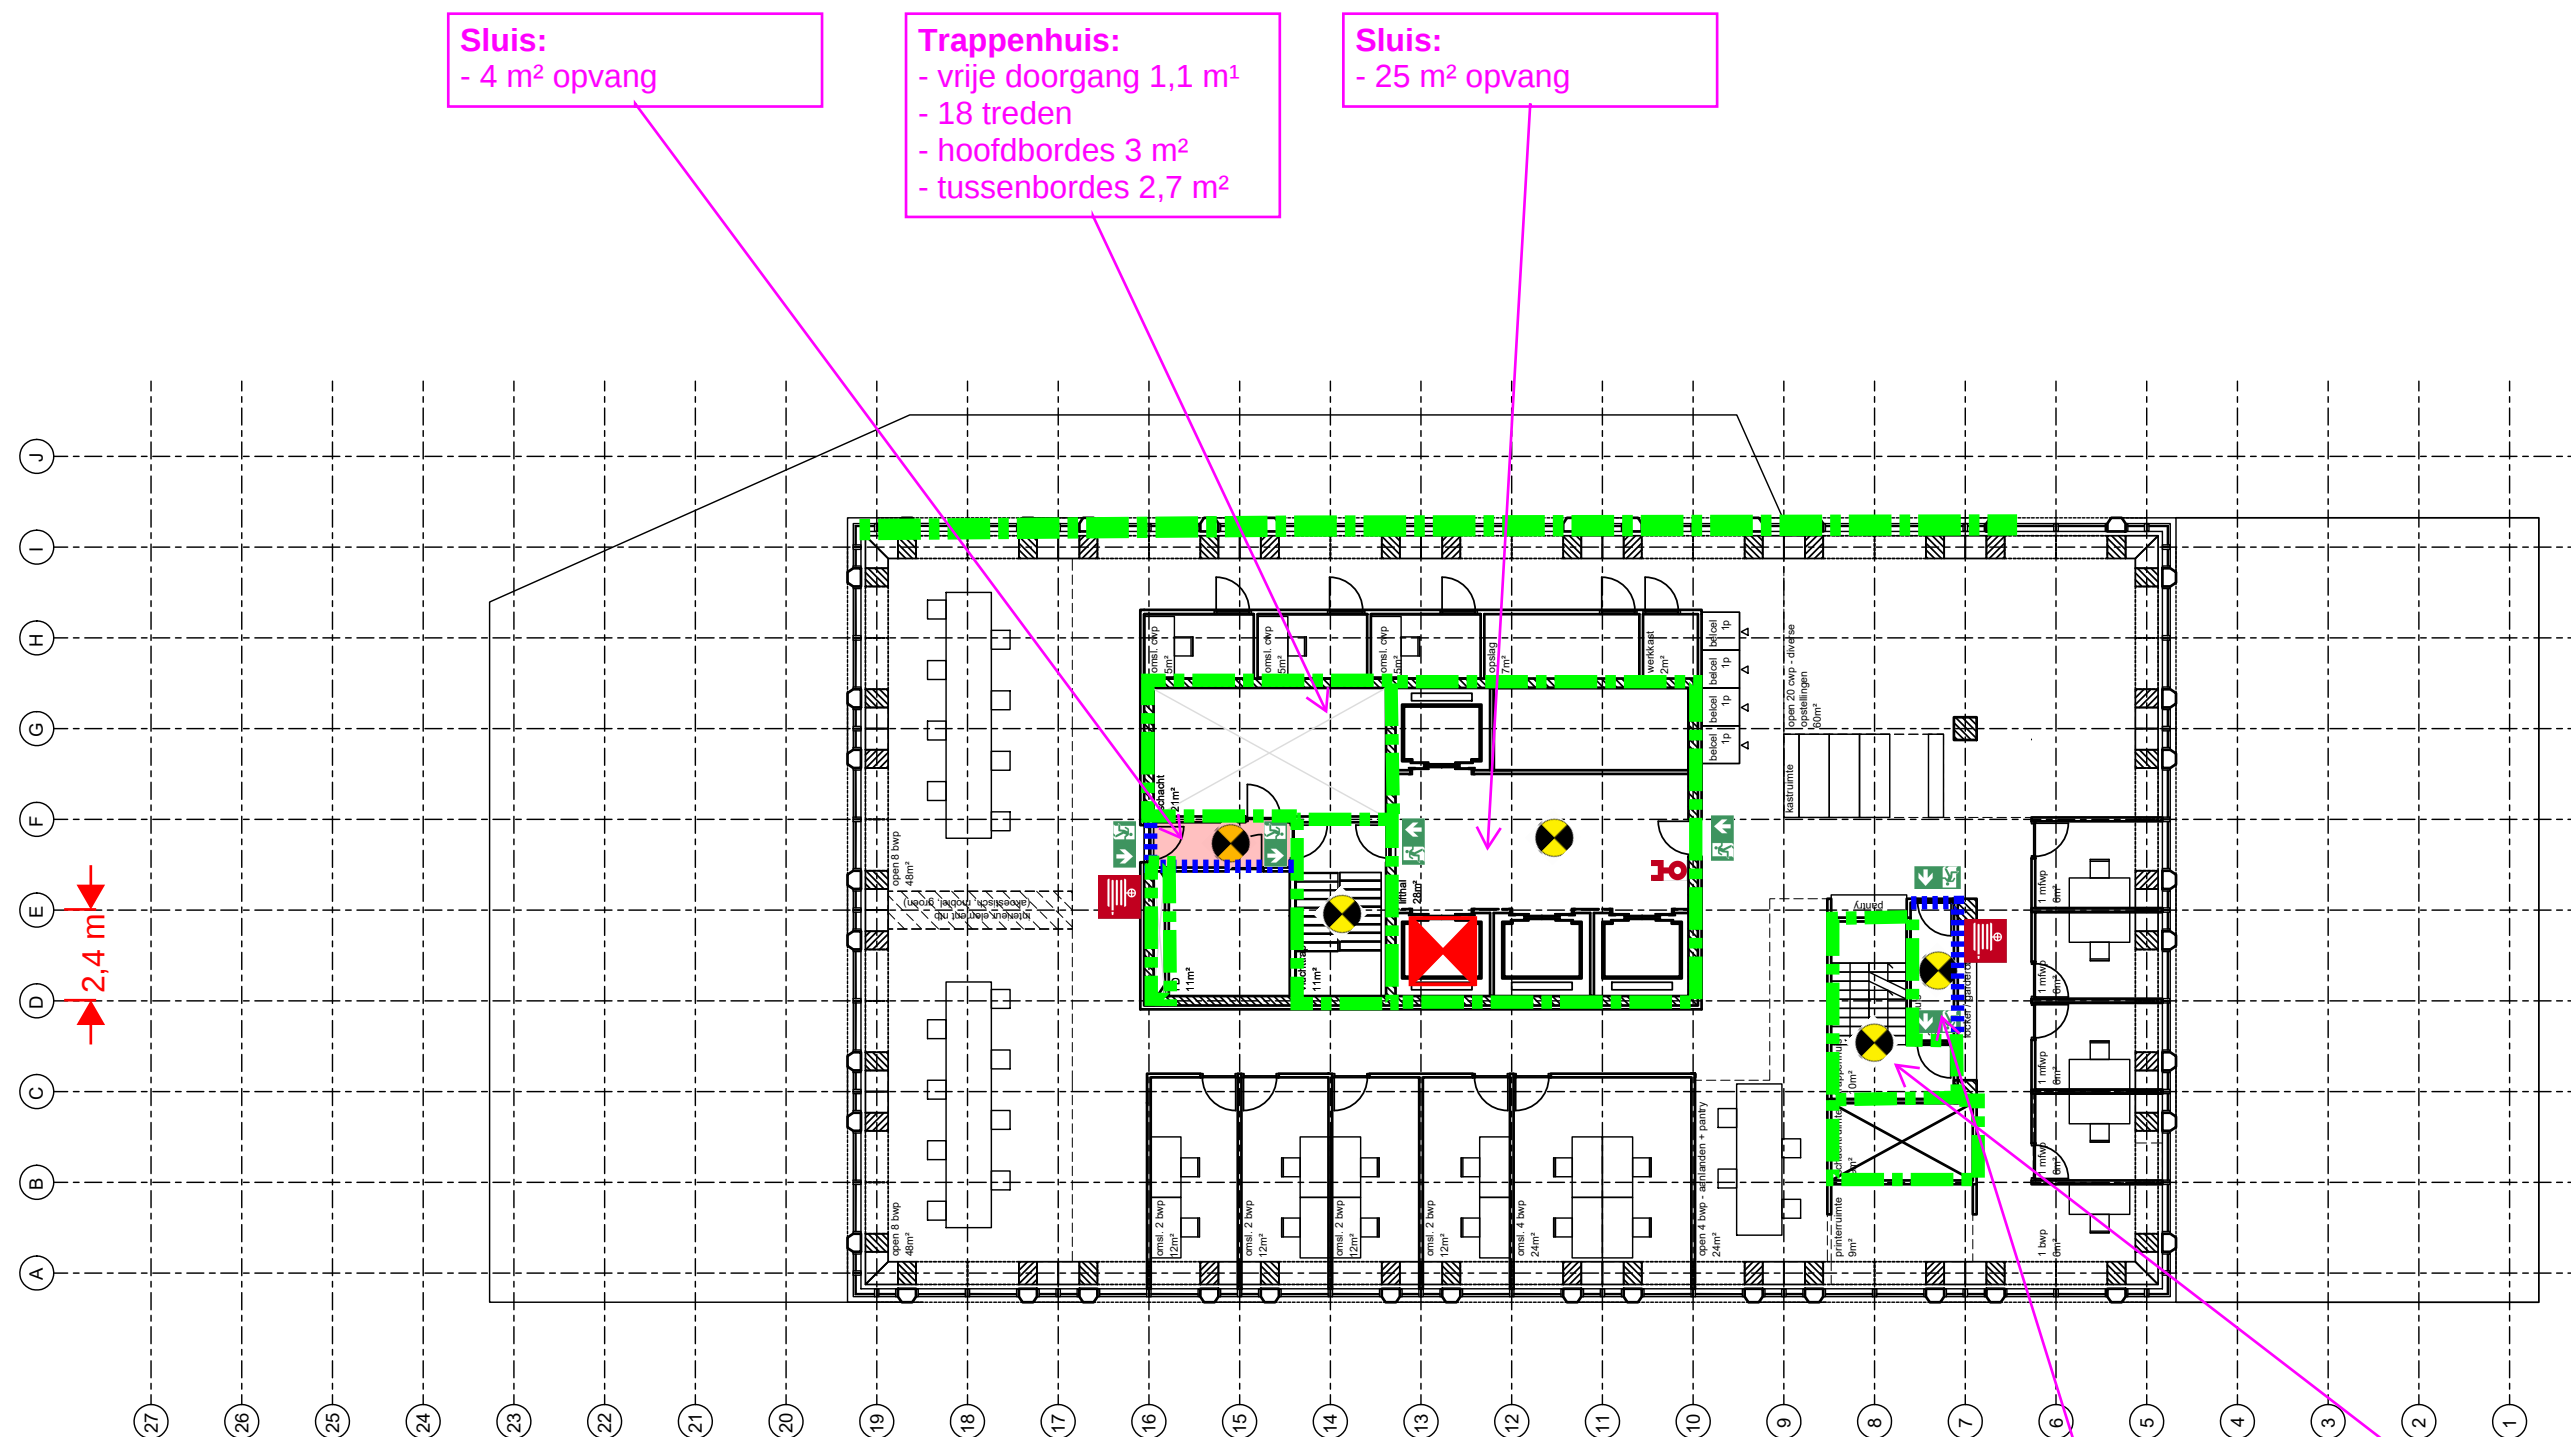


verdieping 15-19 (5)
kantoorwerkomgeving
BVO 715m²
FNO 306m²

MAXIMAAL 60
PERSONEN

Per drie bouwlagen een
separaat 60 minuten (REI60)
brandwerend compartiment

Sluis:
- 3 m² opvang

Trappenhuis:
- vrije doorgang 1,0 m¹
- 18 treden
- hoofdbordes 4 m²
- tussenbordes 2 m²

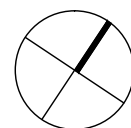

Monarch IV
principeontwerp
Onderwerp: plattegronden

2310 PD Monarch plattegronden schetsen.dwg



Rijksvastgoedbedrijf
Directie - Vastgoedbeheer
www.rijksvastgoedbedrijf.nl
088 115 80 00

Projectnr.: 22869
Get.: FD
Gec.: ####

Formaat: A1
Schaal: 1:200
Datum: 06.01.23

Blad:
113

####

plotdatum: 13/10/23

