



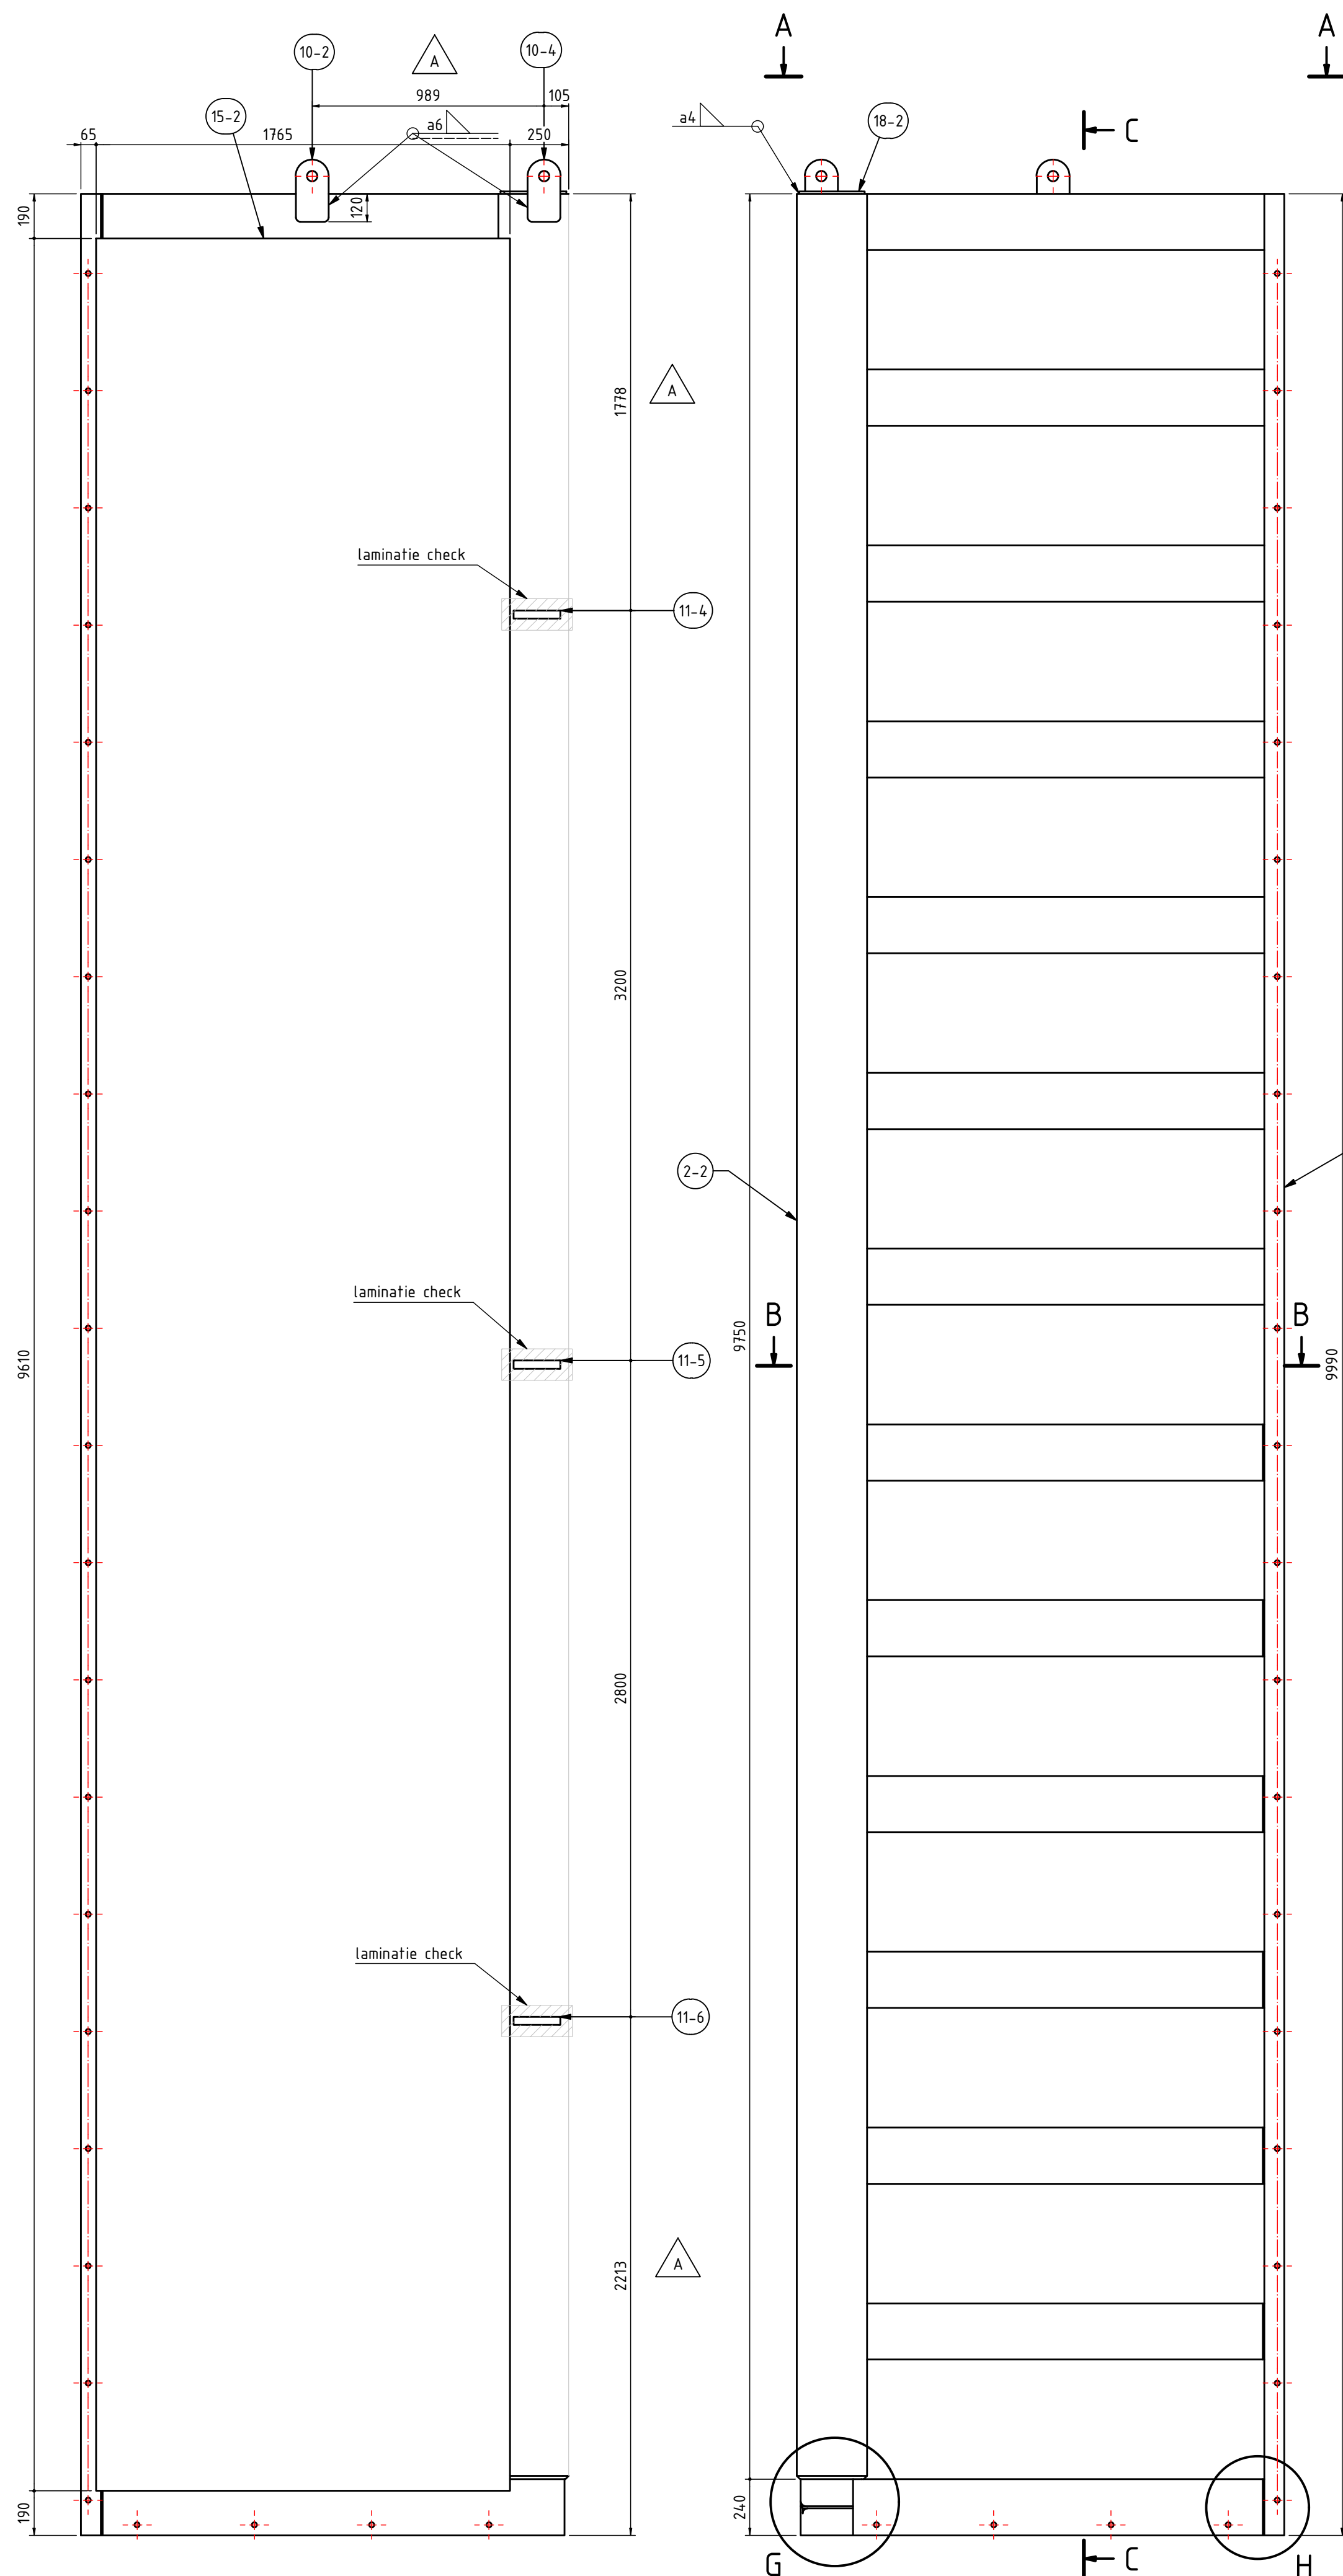

VOORAANZICHT (1 : 20)

ACHTERAANZICHT (1 : 20)

SECTIE C-C (1 : 20)

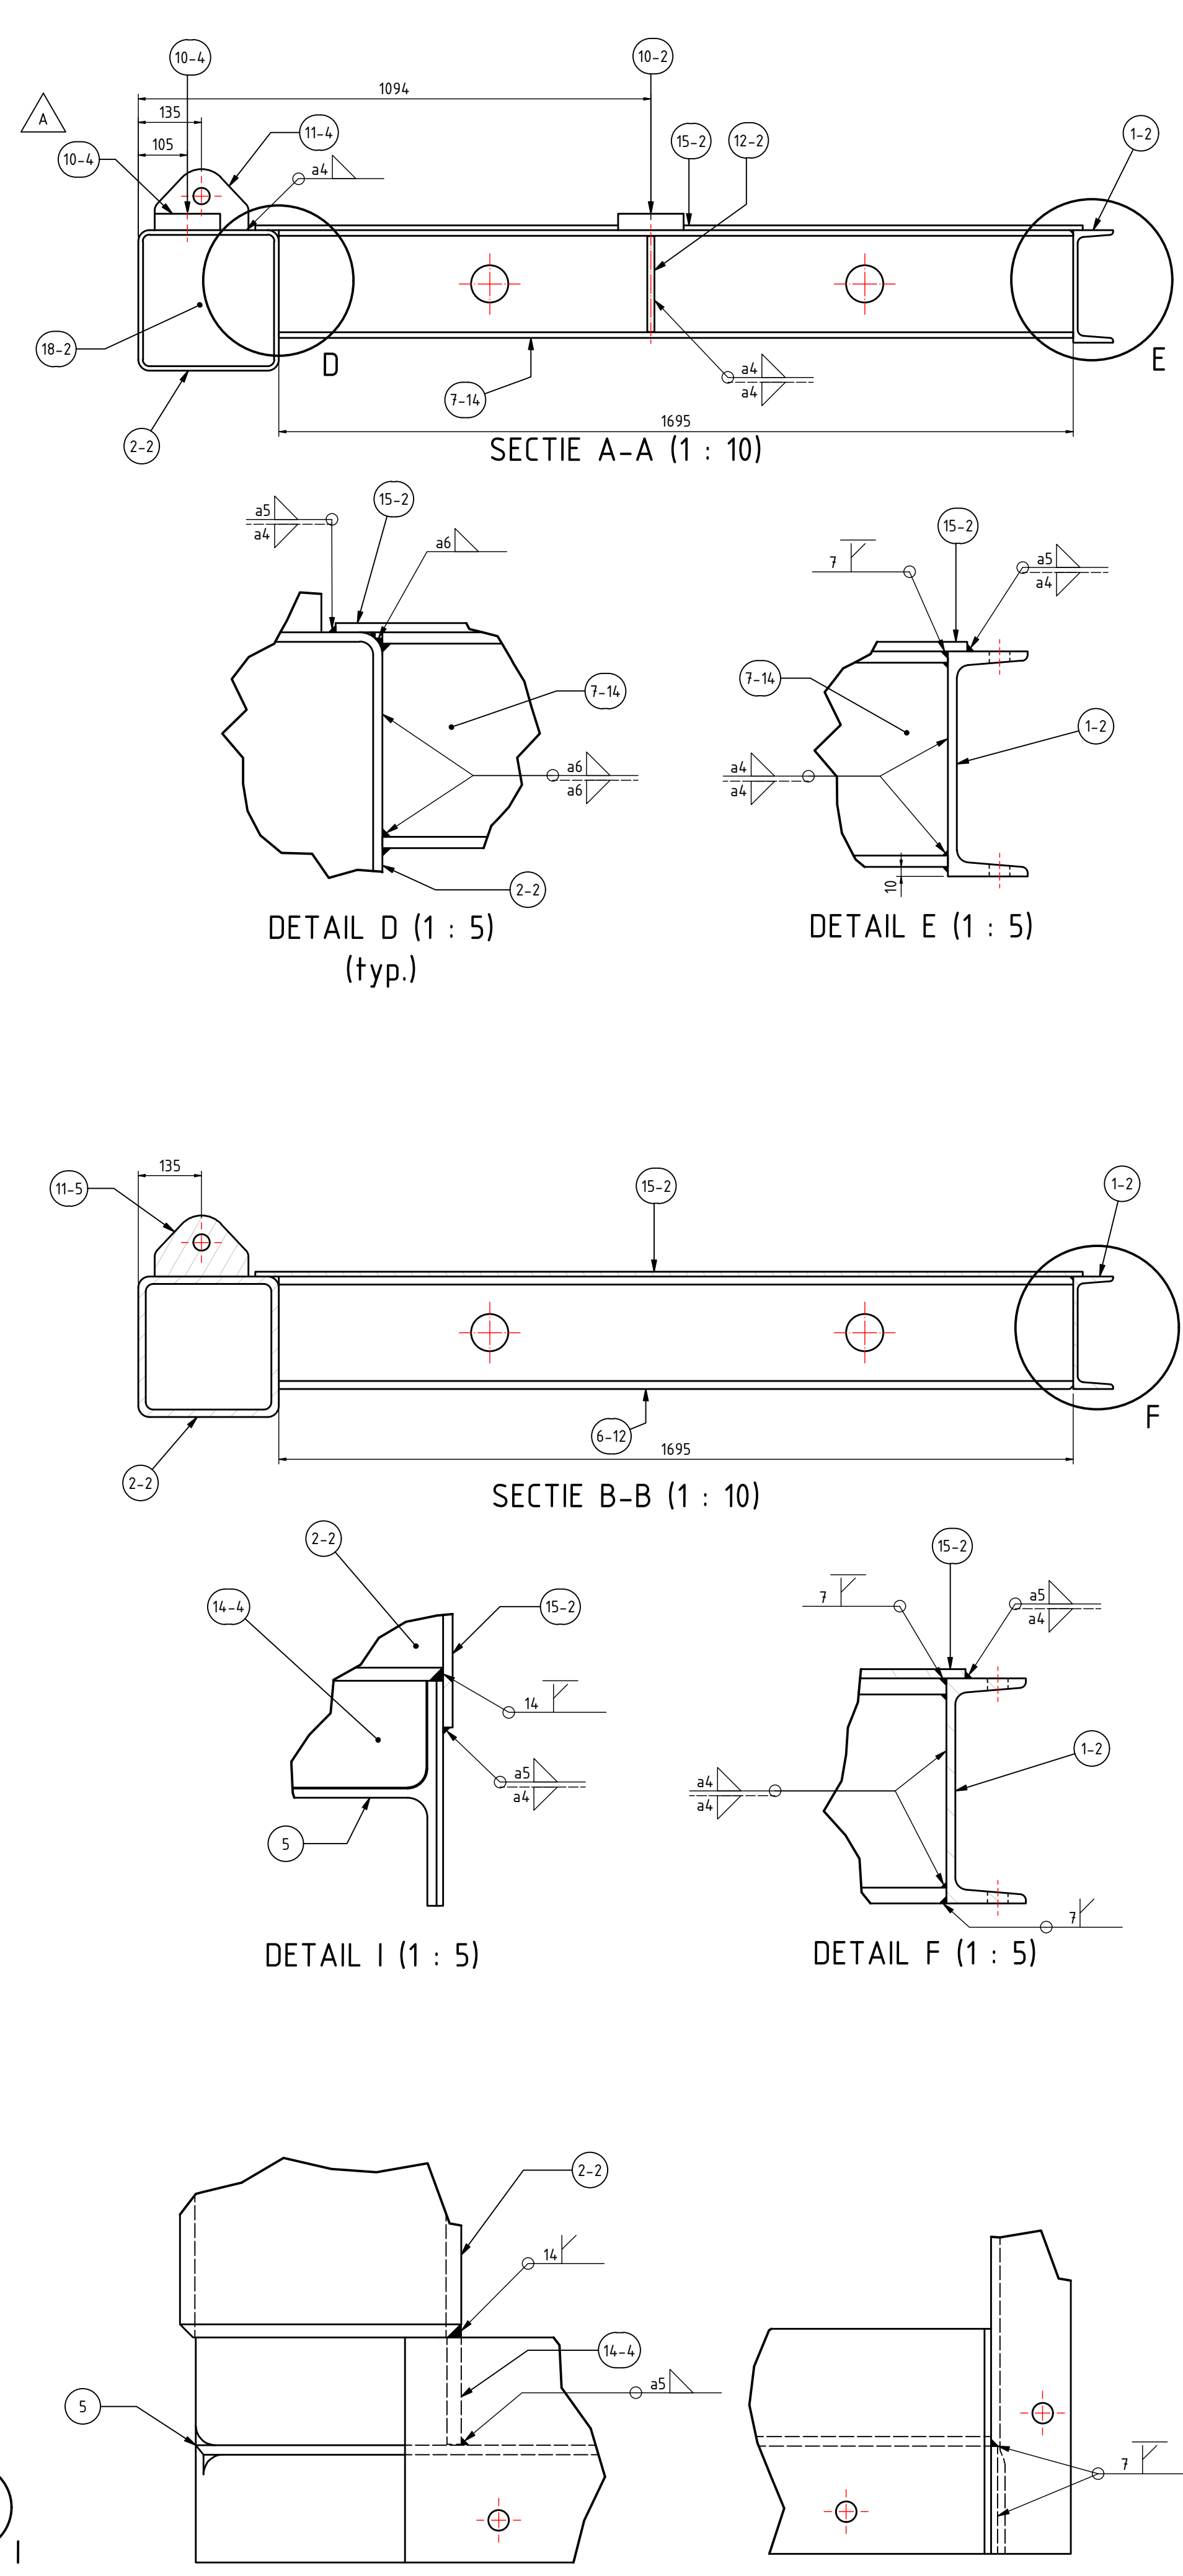



DETAIL G (1 : 5)

DETAIL H (1 : 5)

ALGEMENE OPMERKINGEN :

- Ontwerp levensduur : 20 jaar
- Executieklasse : EXC3 volgens NEN-EN 1090-2
- Certificering volgens EN 10204
- Conservering levensduur: 10 jaar
- Conserveringssysteem n.n.b.
- Opgegeven maat
- Op locatie
- Alle lassen zijn a = 4 tenzij anders vermeld
- Hijsvoorziening geschikt voor 17t Green Pin shackles
- Sjørvoorziening geschikt voor 9,5t Green Pin shackles

Totaal gewicht
4782Kg

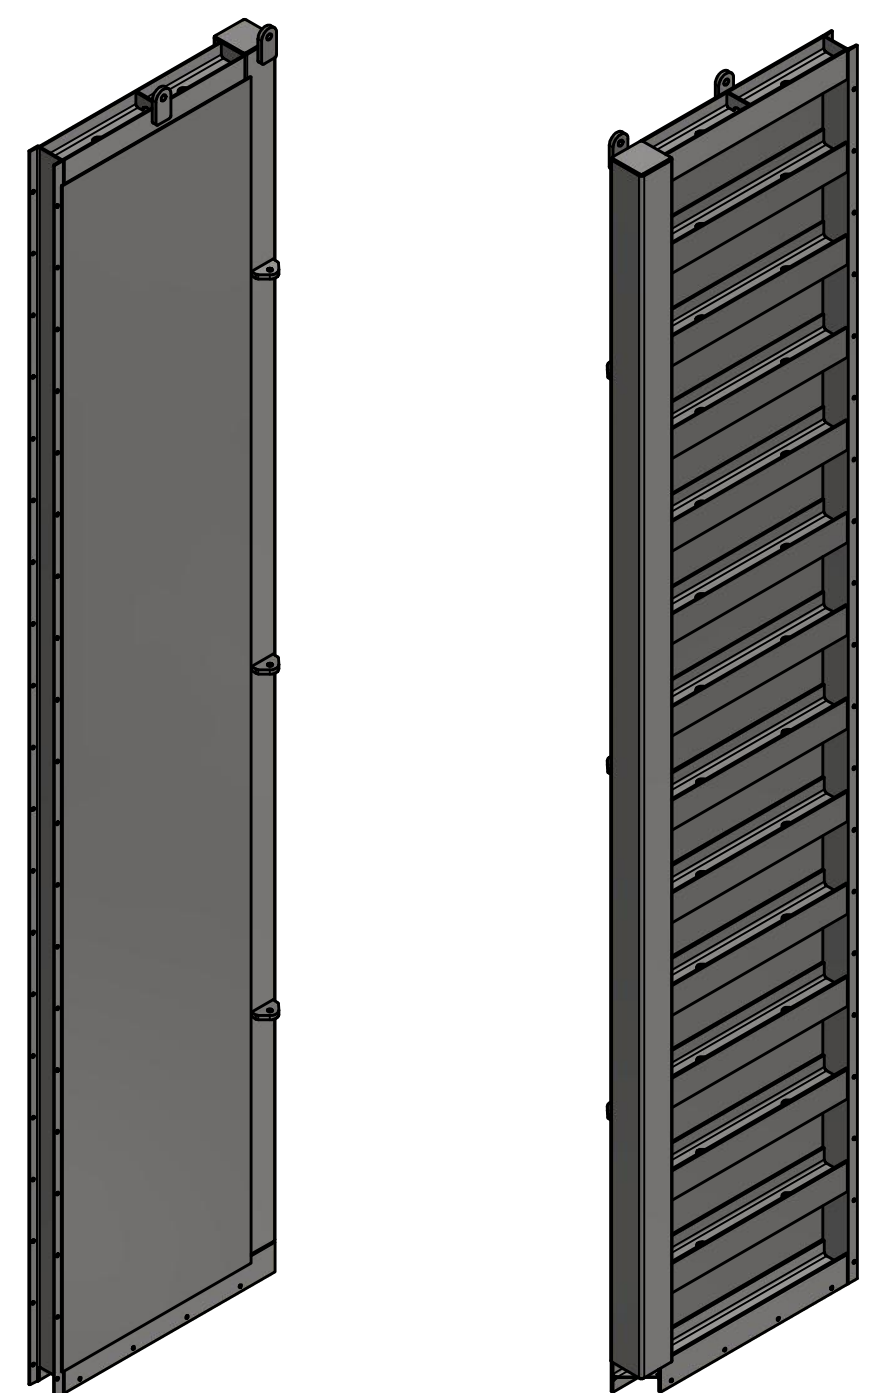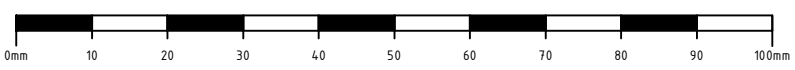

18-2	1	Plaat	10	280	280	EN 10025-2	S355J2-N	3.1	6.1
15-2	1	Plaat	10	1765	9610	EN 10025-2	S355J2-N	3.1	1331.5
14-4	1	Plaat	15	114	204	EN 10025-2	S355J2-N	3.1	2.7
12-2	1	Plaat	15	114	204	EN 10025-2	S355J2-N	3.1	2.4
11-6	1	Plaat	35	130	200	EN 10025-2	S355J2-N	3.1	5.2
11-5	1	Plaat	35	130	200	EN 10025-2	S355J2-N	3.1	5.2
11-4	1	Plaat	35	130	200	EN 10025-2	S355J2-N	3.1	5.2
10-4	1	Plaat	35	265	140	EN 10025-2	S355J2-N	3.1	9.1
10-2	1	Plaat	35	265	140	EN 10025-2	S355J2-N	3.1	9.1
7-14	1	l-Profiel	HEA240		1695	EN 10034	S355J2+AR	3.1	101.6
7-13	1	l-Profiel	HEA240		1695	EN 10034	S355J2+AR	3.1	101.6
7-12	1	l-Profiel	HEA240		1695	EN 10034	S355J2+AR	3.1	101.6
7-11	1	l-Profiel	HEA240		1695	EN 10034	S355J2+AR	3.1	101.6
7-10	1	l-Profiel	HEA240		1695	EN 10034	S355J2+AR	3.1	101.6
7-9	1	l-Profiel	HEA240		1695	EN 10034	S355J2+AR	3.1	101.6
7-8	1	l-Profiel	HEA240		1695	EN 10034	S355J2+AR	3.1	101.6
6-12	1	l-Profiel	HEB240		1695	EN 10034	S355J2+AR	3.1	140.1
6-11	1	l-Profiel	HEB240		1695	EN 10034	S355J2+AR	3.1	140.1
6-10	1	l-Profiel	HEB240		1695	EN 10034	S355J2+AR	3.1	140.1
6-9	1	l-Profiel	HEB240		1695	EN 10034	S355J2+AR	3.1	140.1
6-8	1	l-Profiel	HEB240		1695	EN 10034	S355J2+AR	3.1	140.1
6-7	1	l-Profiel	HEB240		1695	EN 10034	S355J2+AR	3.1	140.1
5	1	l-Profiel	HEB240		1978	EN 10034	S355J2+AR	3.1	154.8
2-2	1	Buis Vierkant	300x300x16		9750	EN 10210-2	S355J2H+N	3.1	1369.3
1-2	1	U-Profiel	UNP240		9990	EN 10279	S355J2+AR	3.1	328.5

Pos.	Aantal	Omschrijving	Atmeting	Breedte	Lengte	Standaard	Material	Cert	Gewicht
A	29-4-2020	Op verzoek klant vier hirsogen bovenop. Dikte naar 35 mm.	RBe	MLa	MLa				
Rev.	Date	Opmerking	Getekend	Controle	Goedgekeurd				

REVISIE TABEL				
VolkerInfra Van Oord Limburg Nat	Renovatie Waal deur Weurt			
DATE	10-4-2020			
DESIGNER	Raini Bennis			
CHECKED BY	Michel Lammens			
SCALE	FORMAT	PROJECT	DRAWING NR.	REV.
1 : 50	A1	P20029	102	A
				1 / 1