
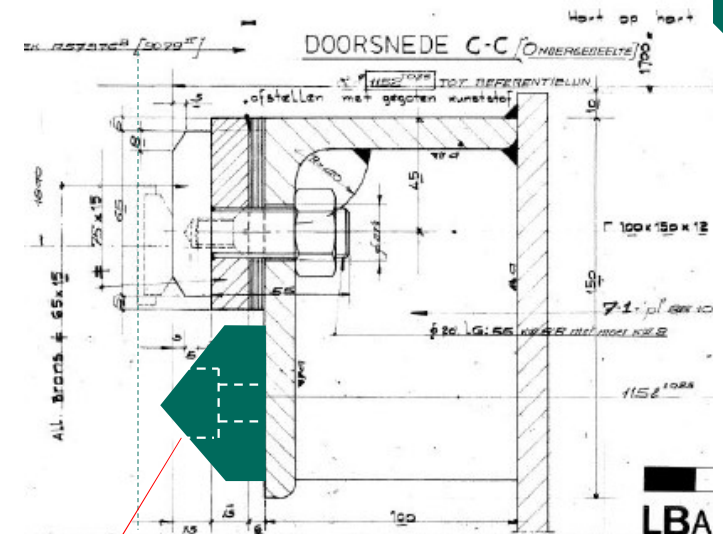


KEUZE NA OVERLEG 18-6-2020

Gekozen oplossing:

- Optie 1 aangepast: Monopolie-huisje aanbrengen op diagonale zijden, op hoeklijn aan deurzijde monteren

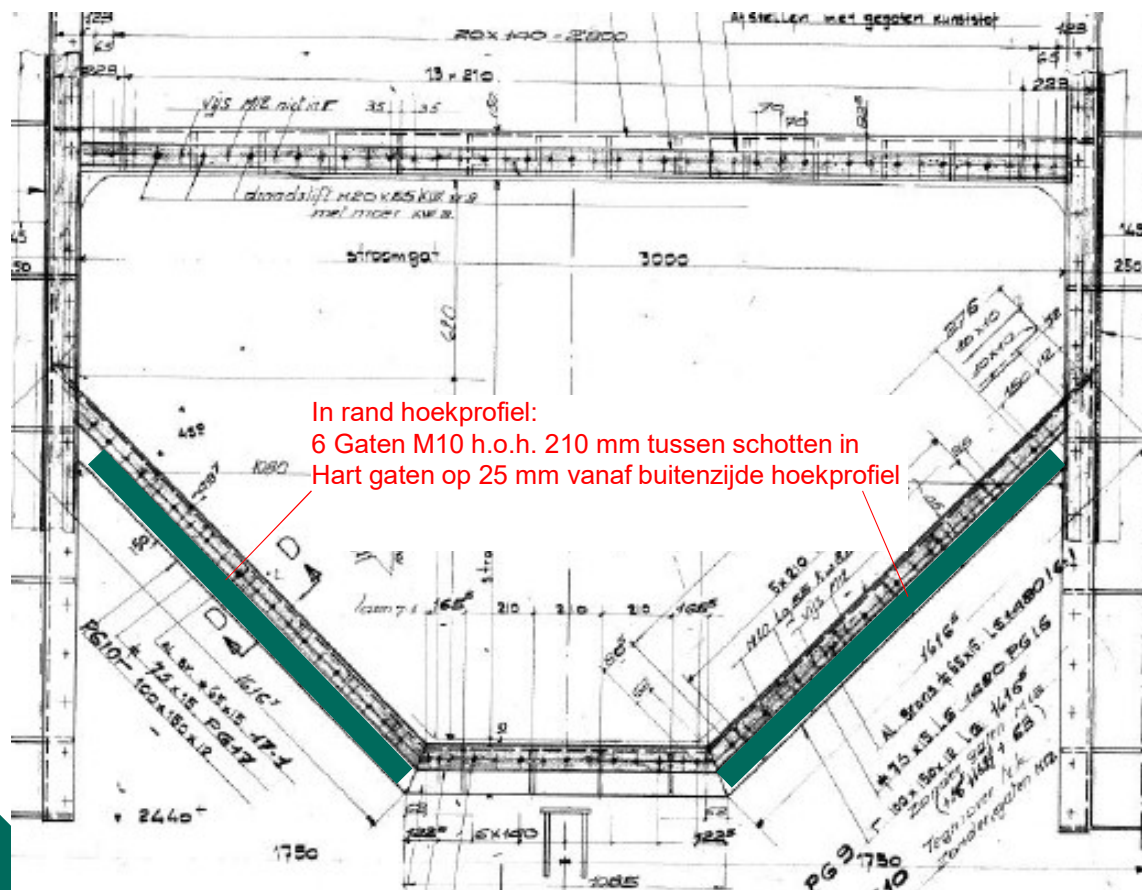

“Monopolie huisje”-strip:

ca. 1200x45x45^{*)}

Verbinding:

Verzonken boutgaten voor M10-8.8 (kleine kop of imbus)

6 gaten h.o.h. 210 mm, randafstand tot eind 75 mm

Materiaal: HDPE, zwart UV bestendig

^{*)} ruimte tussen schuif en hoeklijn:

15+15+11+2xuitvulling (neem aan 5) = 51 mm, dus hoogte

ca. 45 mm om min 5 mm vrij te lopen van schuif

Hoogte: basis 20 + “dak” 25 mm = 45 mm