


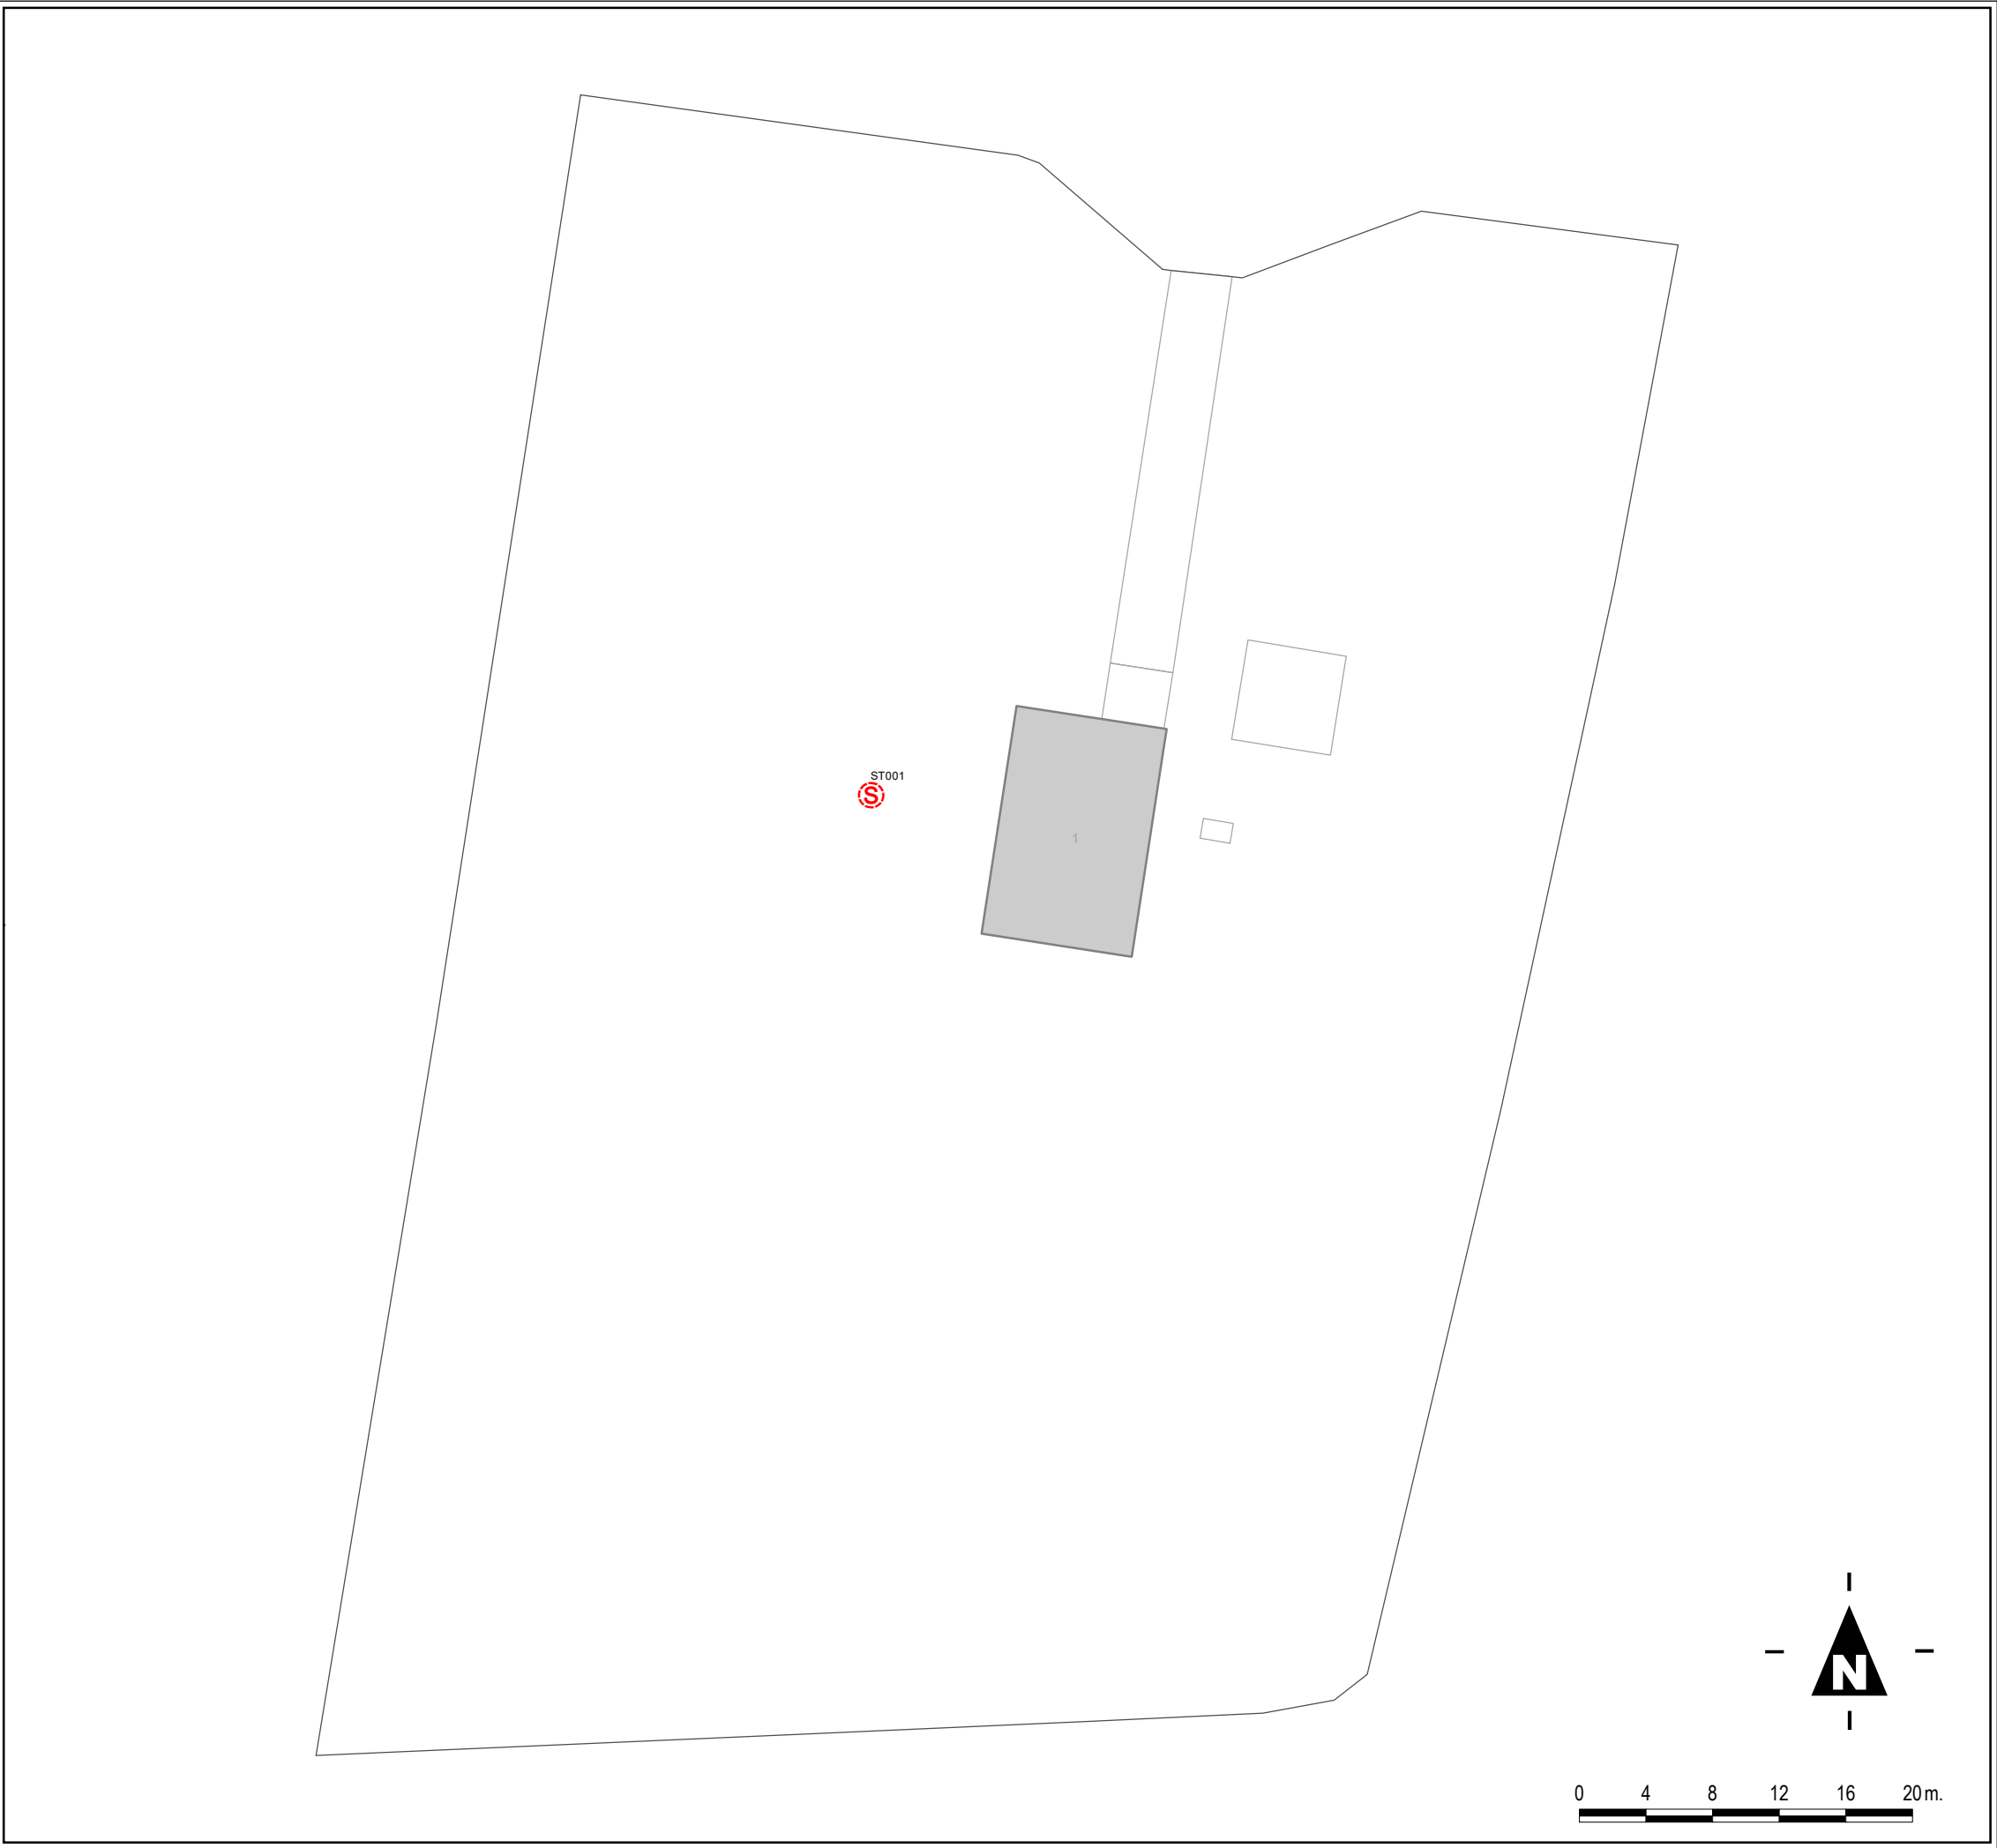

Legenda

 Septictank

Overzichtskaart

Septictanks

07F11 Antennepark Appingedam

Schaal: 1:400 (A3)
Datum: 30 juli 2025

