


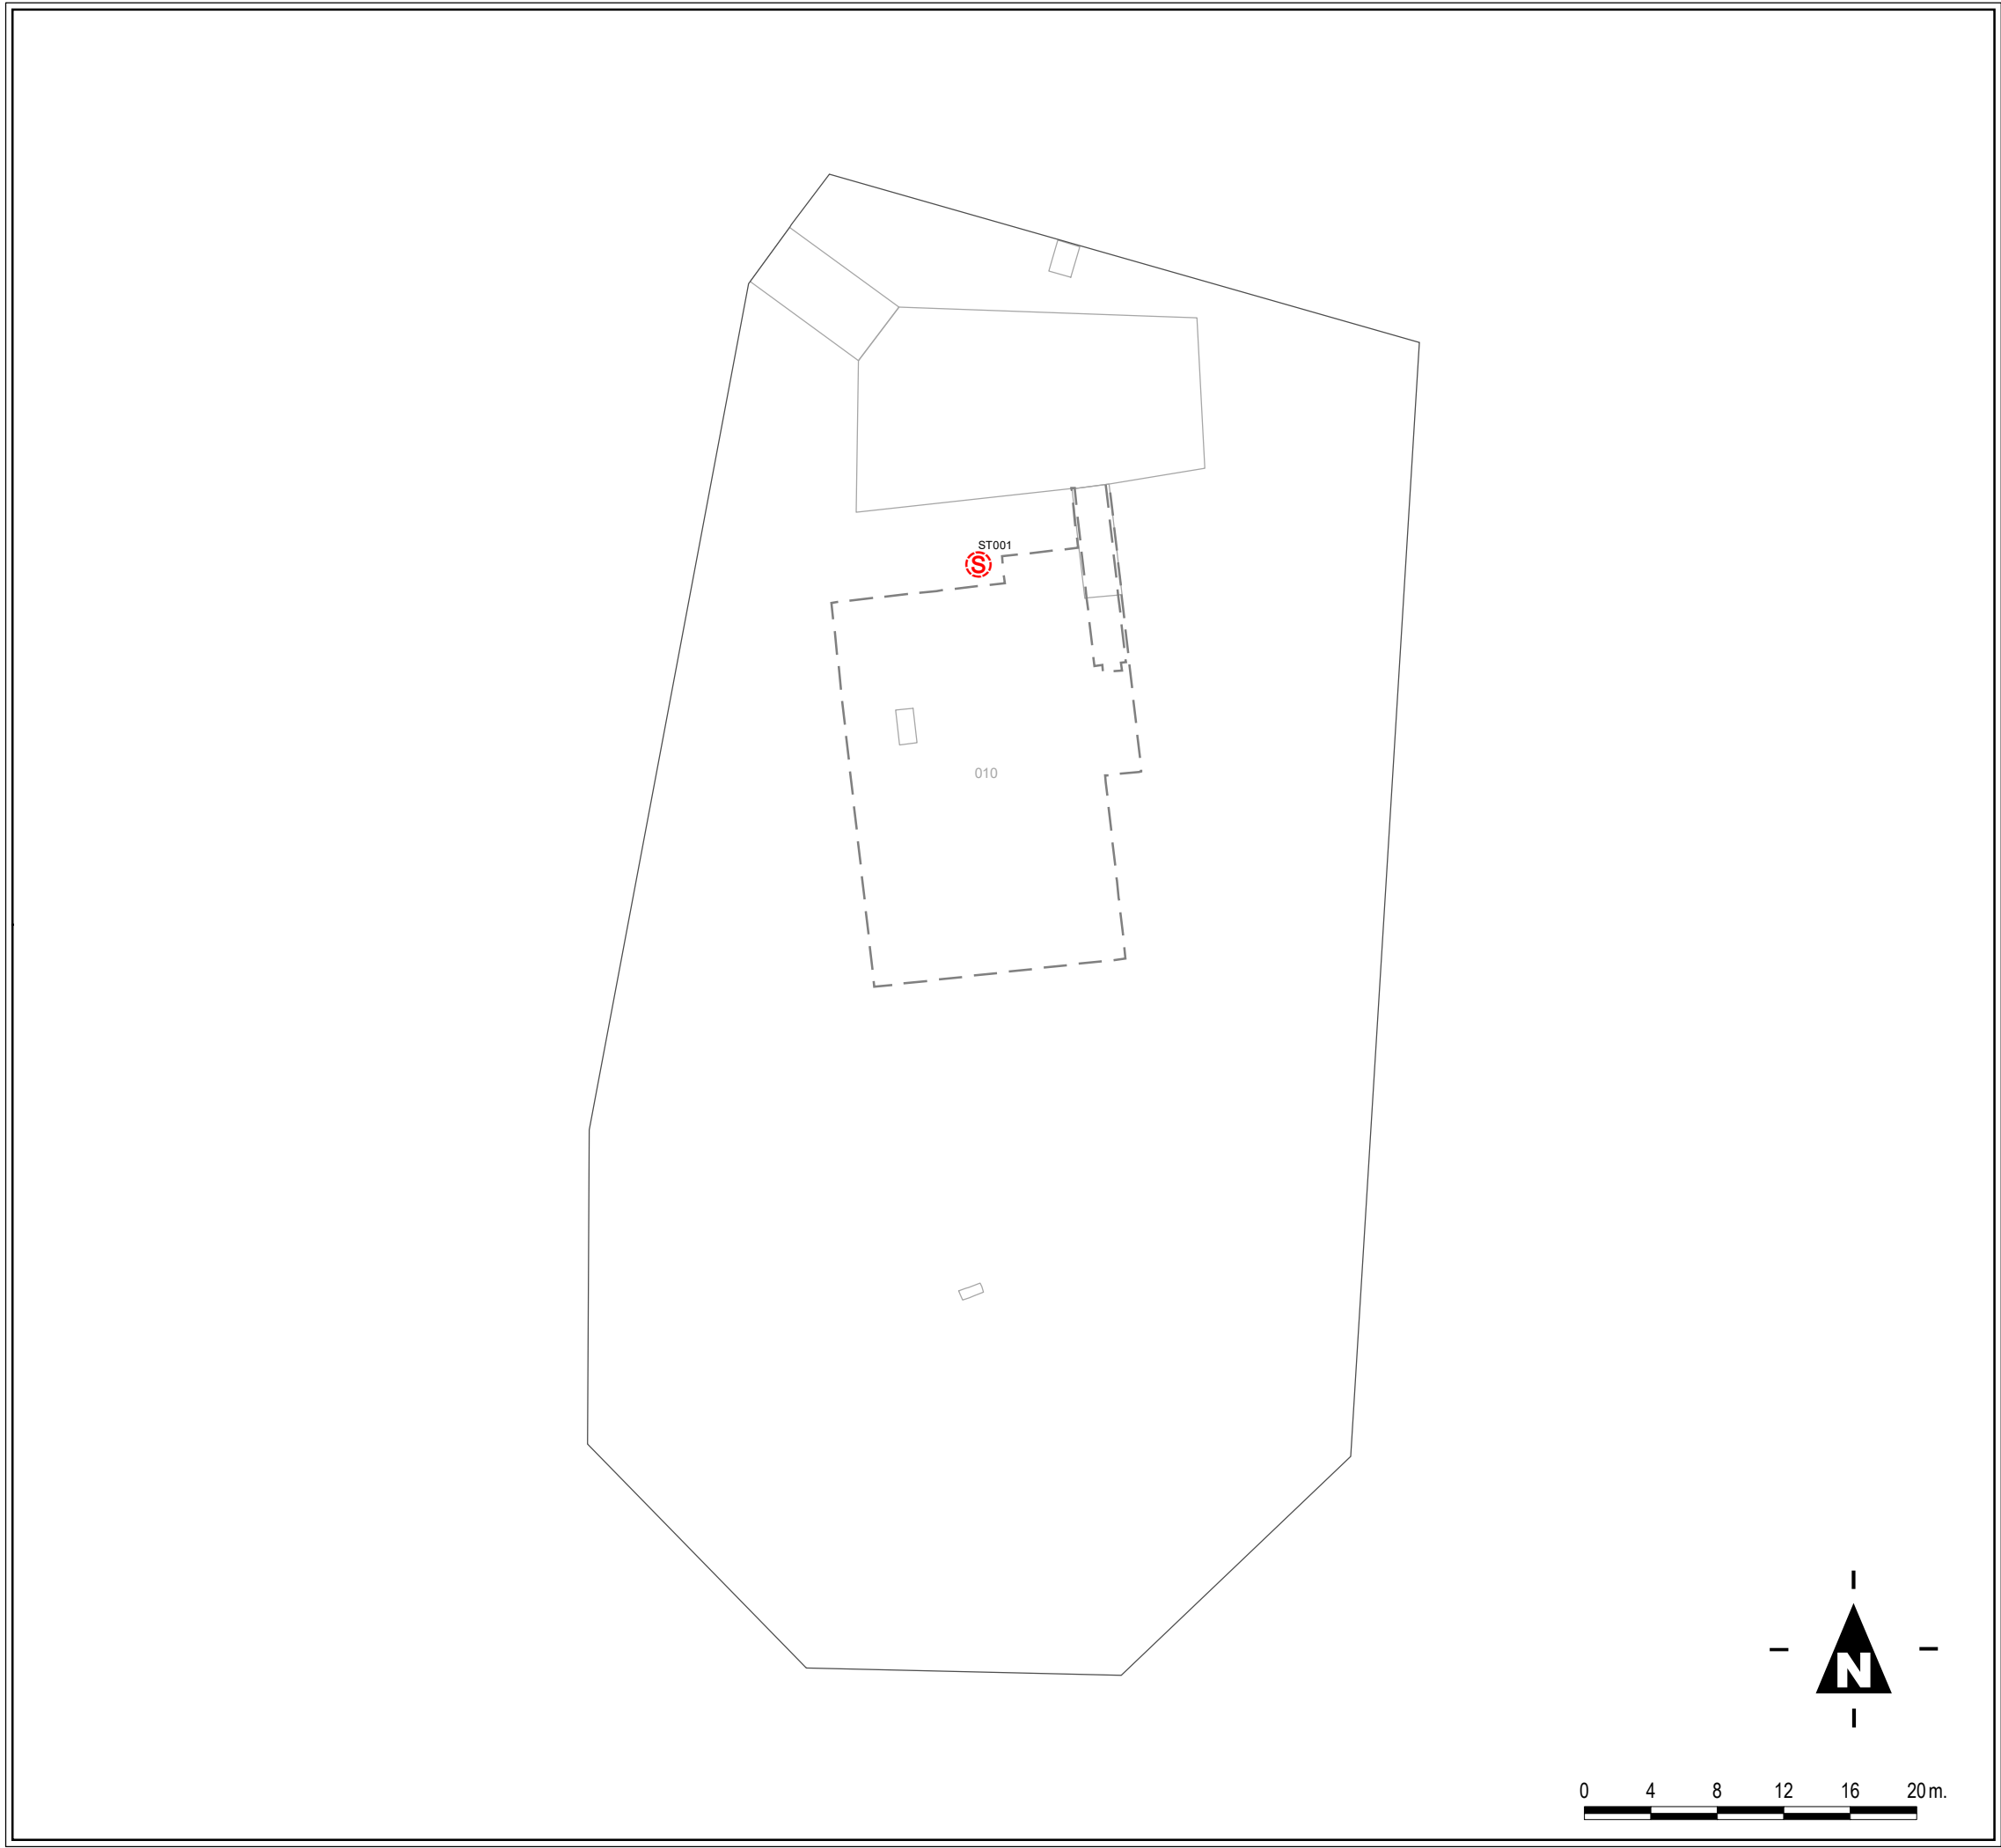

Legenda

 Septictank

Overzichtskaart

Septictanks

14B58 Antennepark Huisduinen

Schaal: 1:400 (A3)
Datum: 30 juli 2025



Rijksvastgoedbedrijf
Hoewel aan de totstandkoming van deze vastgoedgegevens de uiterste zorg is besteed, aanvaardt het
Rijksvastgoedbedrijf geen enkele aansprakelijkheid voor eventuele fouten, onduidelijkheden of onvol-
komenheden, noch voor de gevolgen hiervan. Aan deze gegevens kunnen geen rechten worden ontleend.
© Ministerie van Volkshuisvesting en Ruimtelijke Ordening