


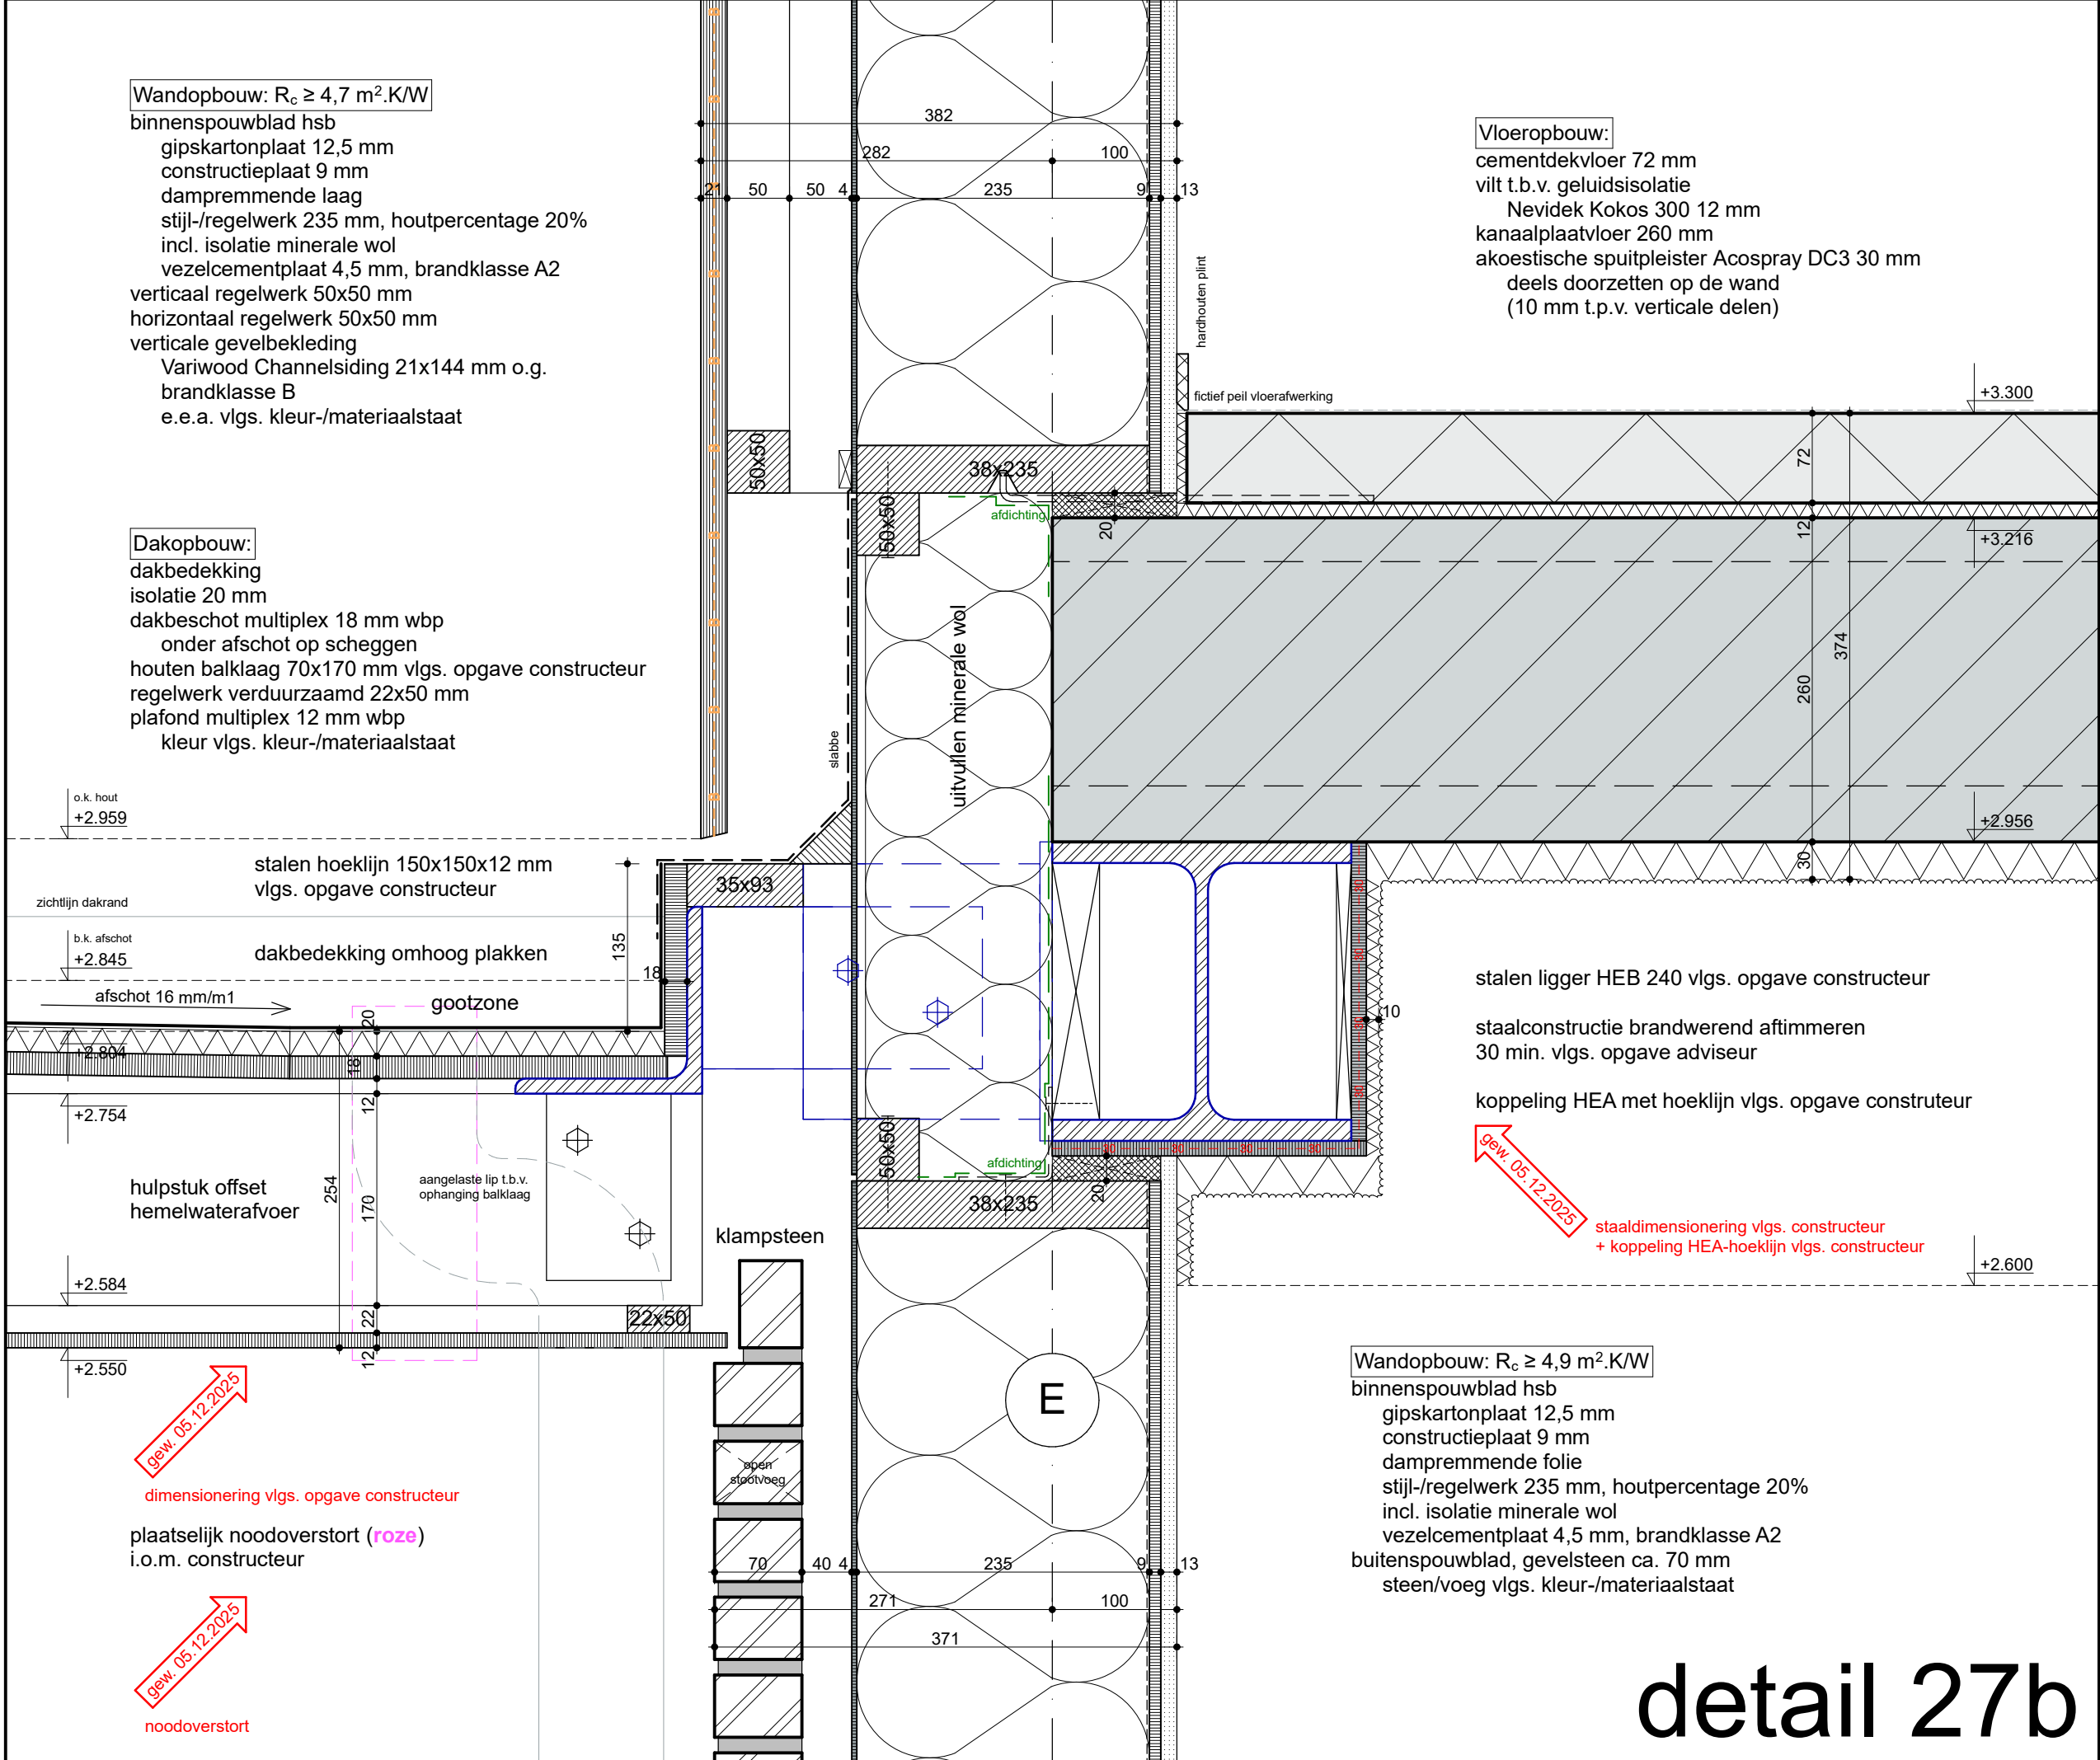

VERKLARING

- beton in het werk gestort
- prefab beton
- afwerkvloer
- baksteen
- staal
- isolatie
- isolatie minerale wol
- loofhout
- naaldhout
- plaatmateriaal
- gipsplaat
- stramienlijn
- WBDBO 30 min.

project:
Nieuwbouw Klameare Workum

opdrachtgever:
Kultuerhûs De Klameare

projectnummer:
1450KLW

onderwerp:
Details

bladnummer:
TO-400

schaal: 1:5
formaat: A3
datum: 03.10.2025
gewijzigd: 05.12.2025

fase:
Technisch ontwerp

Bauke Tuinstra
Doeke van Wieren

TWA | architecten
Bourboomweg 26
9112 HL Burdaard

0519-241550
info@TWA-architecten.nl
www.TWA-architecten.nl



detail 27b