


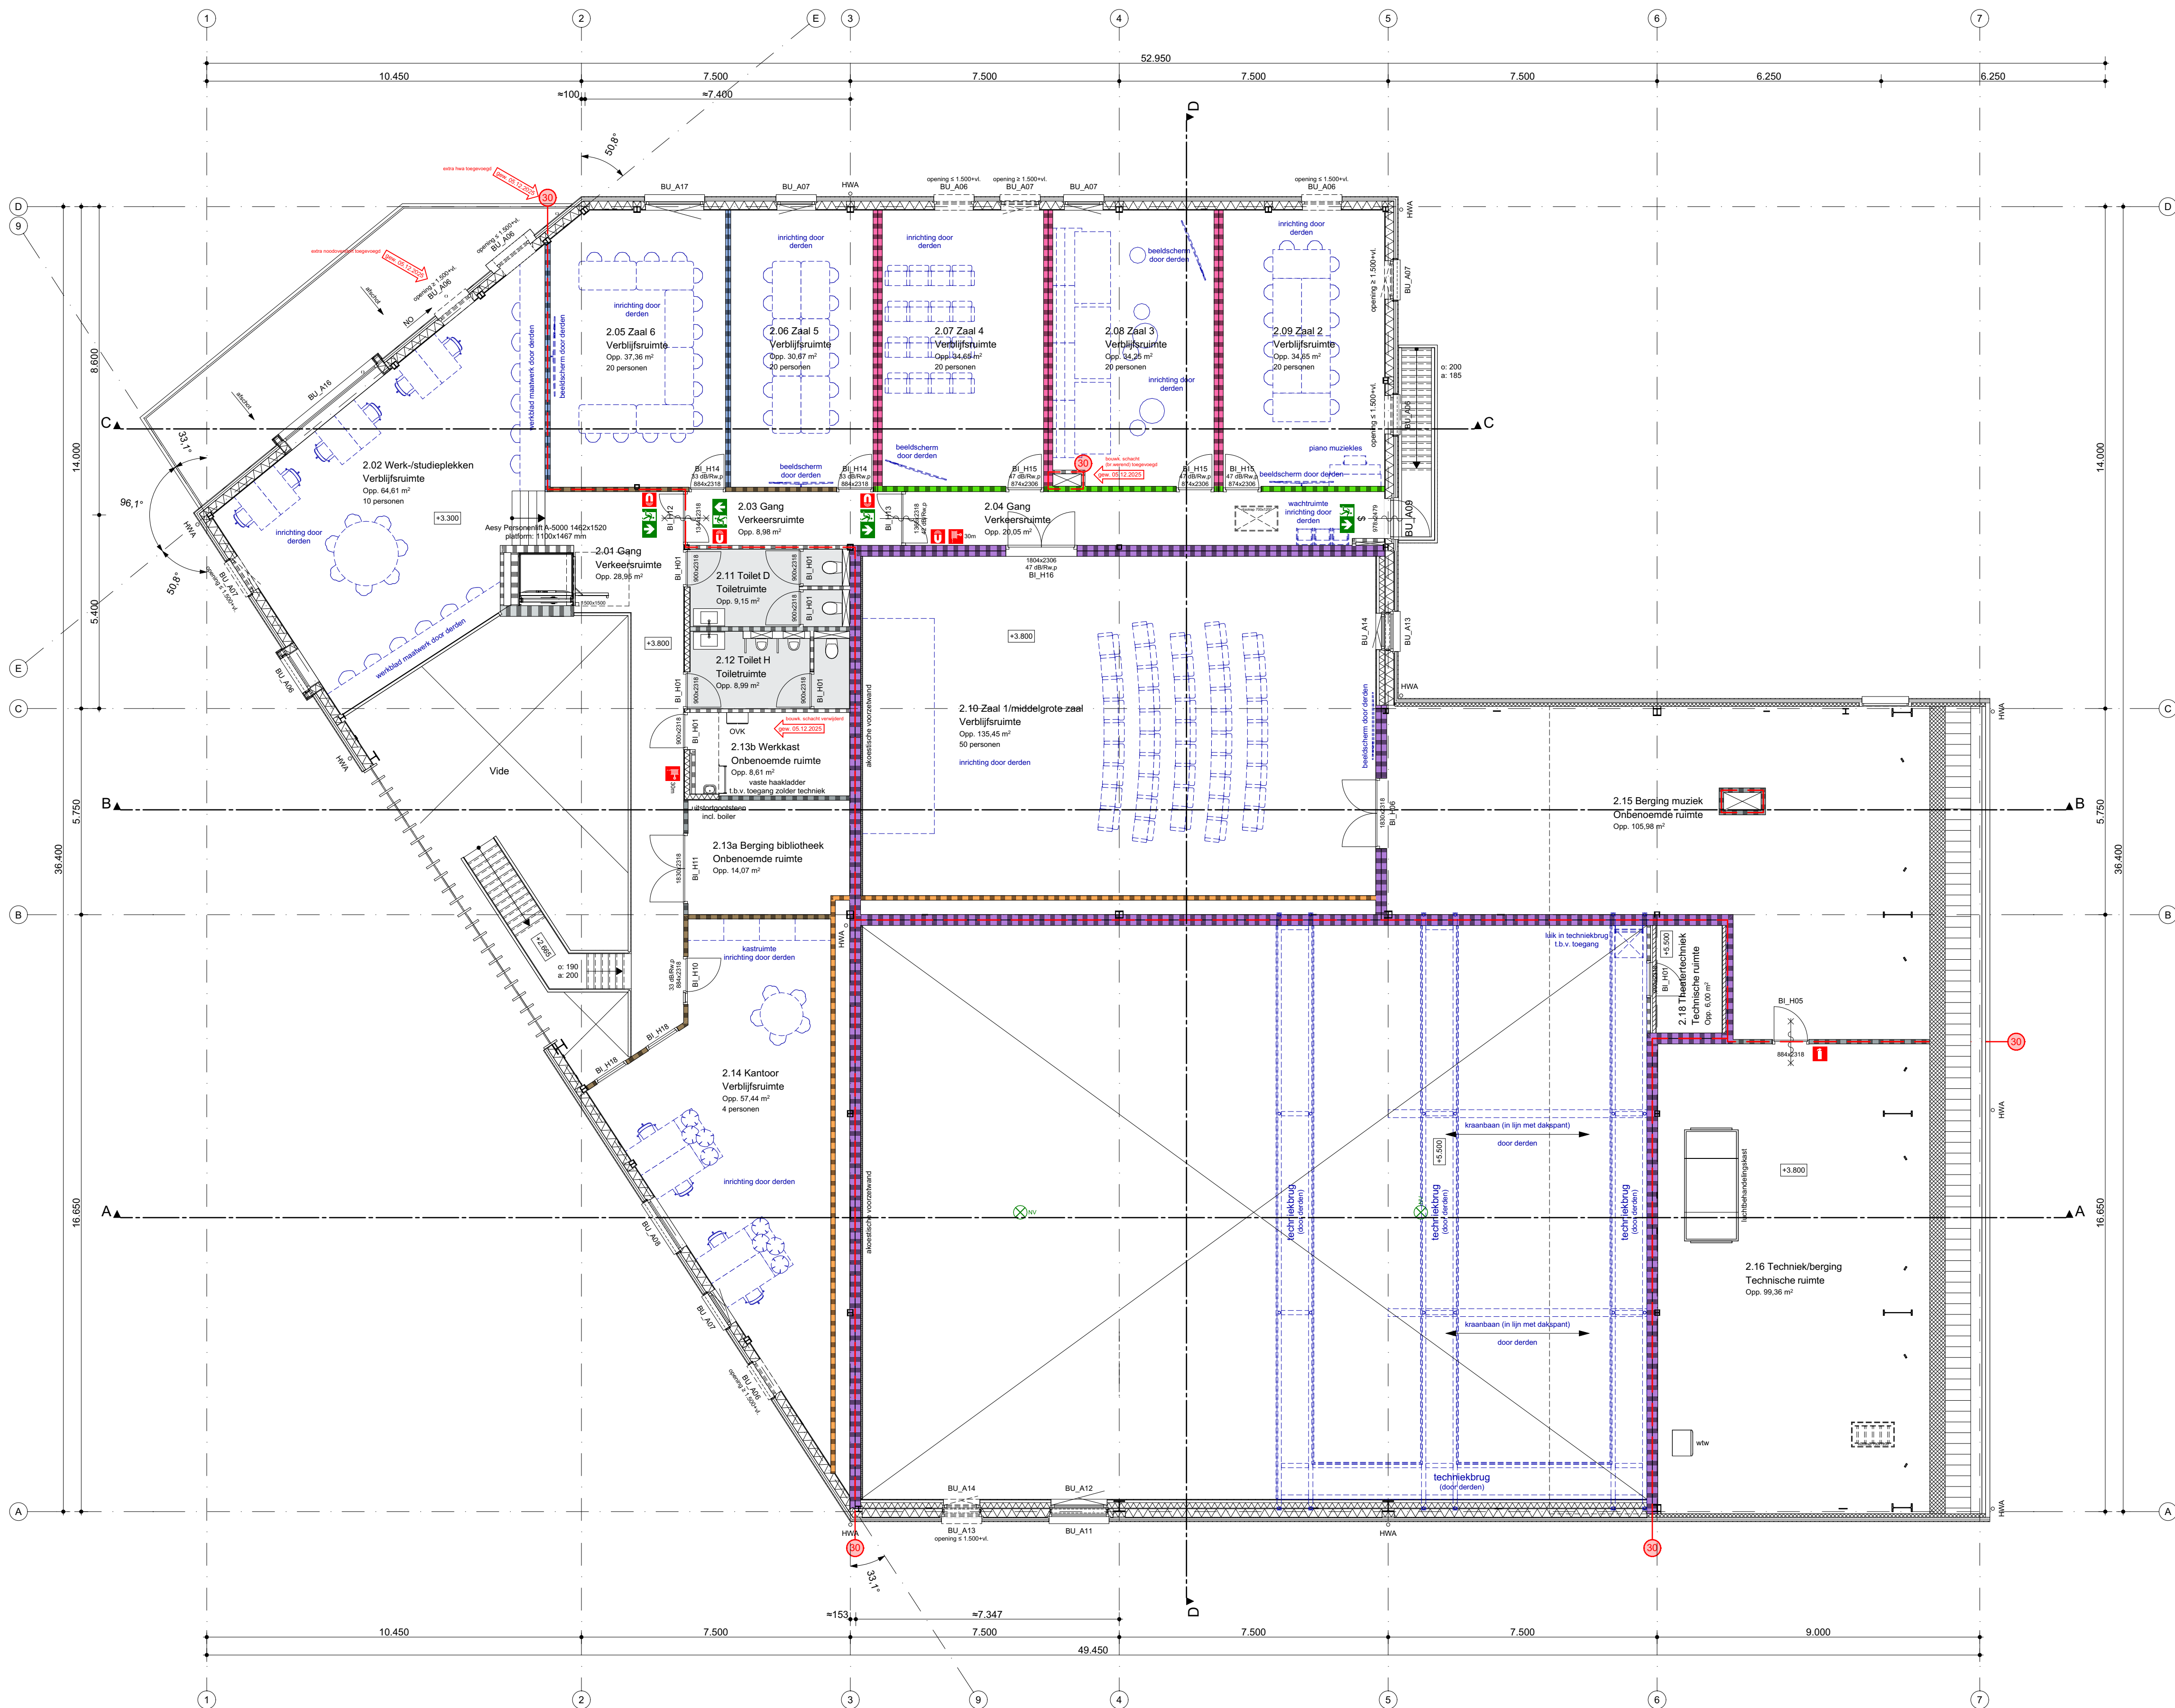

Eerste verdieping

RENVOOI BOUWKUNDIG

- baksteen
- kalkeandsteen
- beton in het werk
- beton prefab
- lichte scheidingwand - metal stud 100 mm (zonder geluidseis)
- lichte scheidingwand - metal stud 125 mm (zonder geluidseis)
- lichte scheidingwand - metal stud 125 mm beide zijden 2 x gips (zonder geluidseis)
- lichte scheidingwand - metal stud 200 mm (zonder geluidseis)
- lichte scheidingwand - metal stud 300 mm (zonder geluidseis)
- voorzetwand - metal stud 88 mm (zonder geluidseis)
- lichte scheidingwand - metal stud - MS 100/1.75.1.A (geluidseis vlgs. rapportage adviseur)
- lichte scheidingwand - metal stud - MS 125/2.75.2.A (geluidseis vlgs. rapportage adviseur)
- lichte scheidingwand - metal stud - MS 150/2.100.2.A (geluidseis vlgs. rapportage adviseur)
- lichte scheidingwand - metal stud - MS 145/2.45*45.2.AA (geluidseis vlgs. rapportage adviseur)
- lichte scheidingwand - metal stud - MS 255/2.100*100.2.AA (geluidseis vlgs. rapportage adviseur)
- lichte scheidingwand - metal stud - MS 305/4.100*100.4.AA (geluidseis vlgs. rapportage adviseur)
- voorzetwand - metal stud - MS 125/100.2.A (geluidseis vlgs. rapportage adviseur)
- isolatie
- HWA hemelwaterafvoer
- draairichting deur
- draairichting raam
- draairichting draai-kiep
- onderdelen buiten bouwkundige scope, door derden

RENVOOI BRANDVEILIGHEID

- WBDO 30 minuten conform NEN 6068
- zelfsluitende deur, d.m.v. dranger
- zelfsluitende deur, die in combinatie met het kozijn een brandwerendheid bezit van ten minste 30 minuten
- deuren zijn in de vluchtrichting te openen zonder gebruik te maken van losse hulpmiddelen, bijvoorbeeld sleutels
- kleefmagneet gekoppeld aan BMI
- brandslanghaspel, opgenomen in wand, slanglengte in meters, uitvoering en waterlevering conform art. 6.28 van het Bouwbesluit
- draagbaar blustoestel conform art. 6.31 van het Bouwbesluit
- brandmeldcentrale conform adviesrapport
- brandweeringang
- vluchtwegaanduiding, transparant verlichtingsarmatuur, uitvoering pictogrammen conform NEN 6088.
- ruimte voorzien van noodverlichting. Uitvoering en projectering conform H.11 van "Brandbeveiligingsinstallaties" van de NVB, 1e druk september 2002 en de NEN-EN 1838

RENVOOI AANVRAAG OMGEVINGSVERGUNNING UTILITEIT

- Brandveiligheid conform rapportage DGM
- Bouw fysica conform rapportage DGM
- Acoustisch onderzoek conform rapportage DGM
- Constructies conform rapportage/tekenwerk Goudstikker De Vries
- Installatetekeningen conform rapportage/tekenwerk Bouwen + Energie

project:
Nieuwbouw Klameare Workum

opdrachtgever:
Kultuurfonds De Klameare

projectnummer:
1450KLW

onderwerp:
Plattegrond Eerste verdieping

bladnummer:
TO-101

schaal:
1:100

formaat:
A1

datum:
03.10.2025

gewijzigd:
05.12.2025

fase:

Technisch ontwerp

Bauke Tuinstra
Doek van Wieren

TWA | architecten
Bourboornweg 26
9112 HL Burdaard

0519-241550
info@TWA-architecten.nl
www.TWA-architecten.nl

