



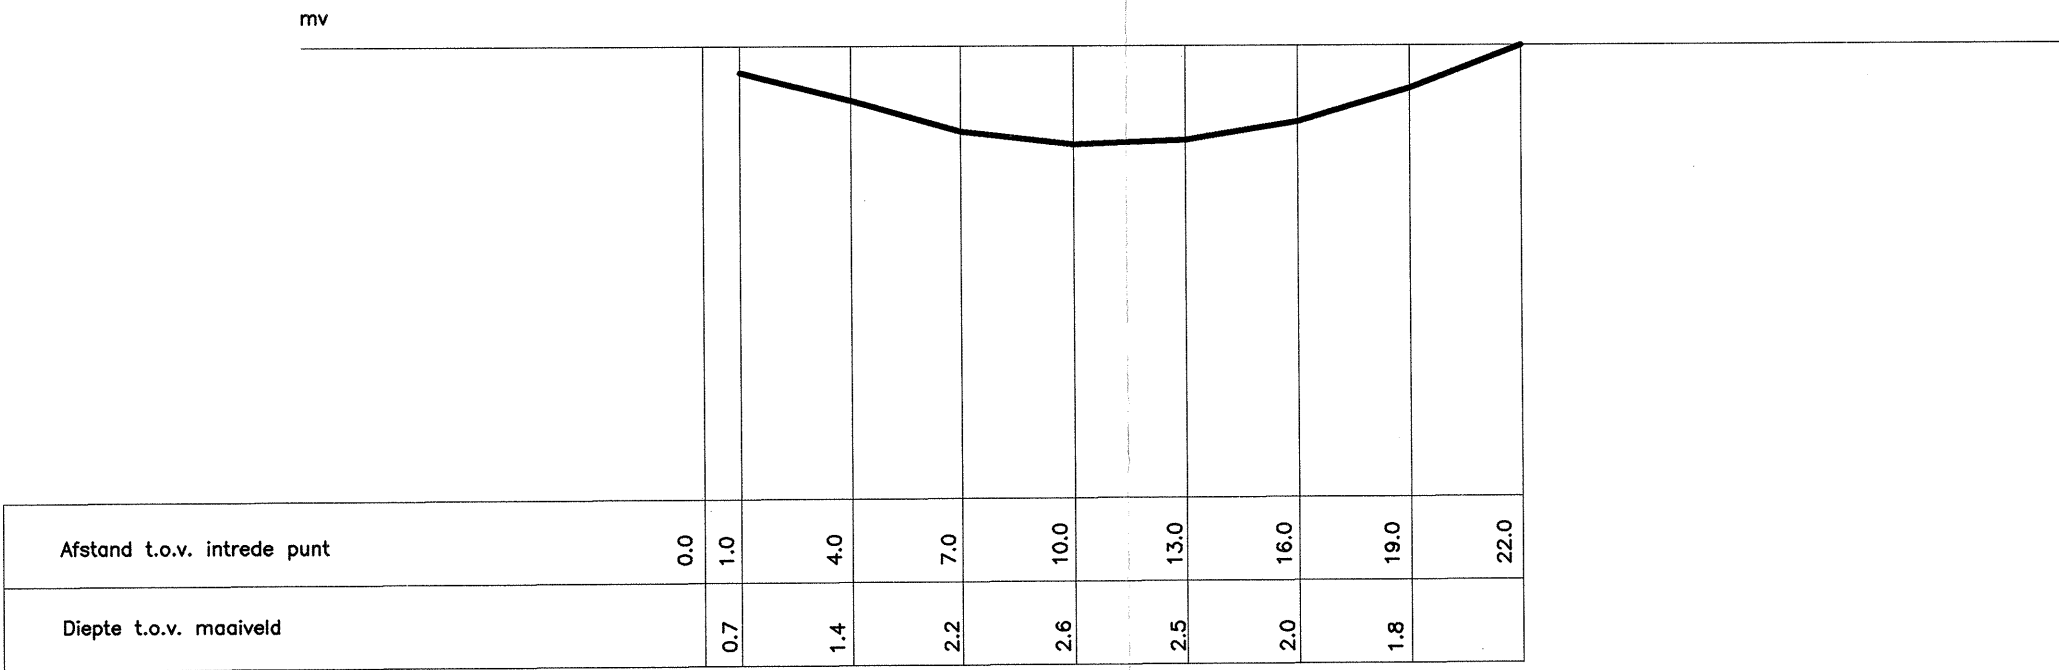

DWARSDOORSNEDE

Afstand en diepte zijn gerelateerd aan maaiveld t.p.v. intredepunt
2x19m Ø110 HPE

schaal 1:200

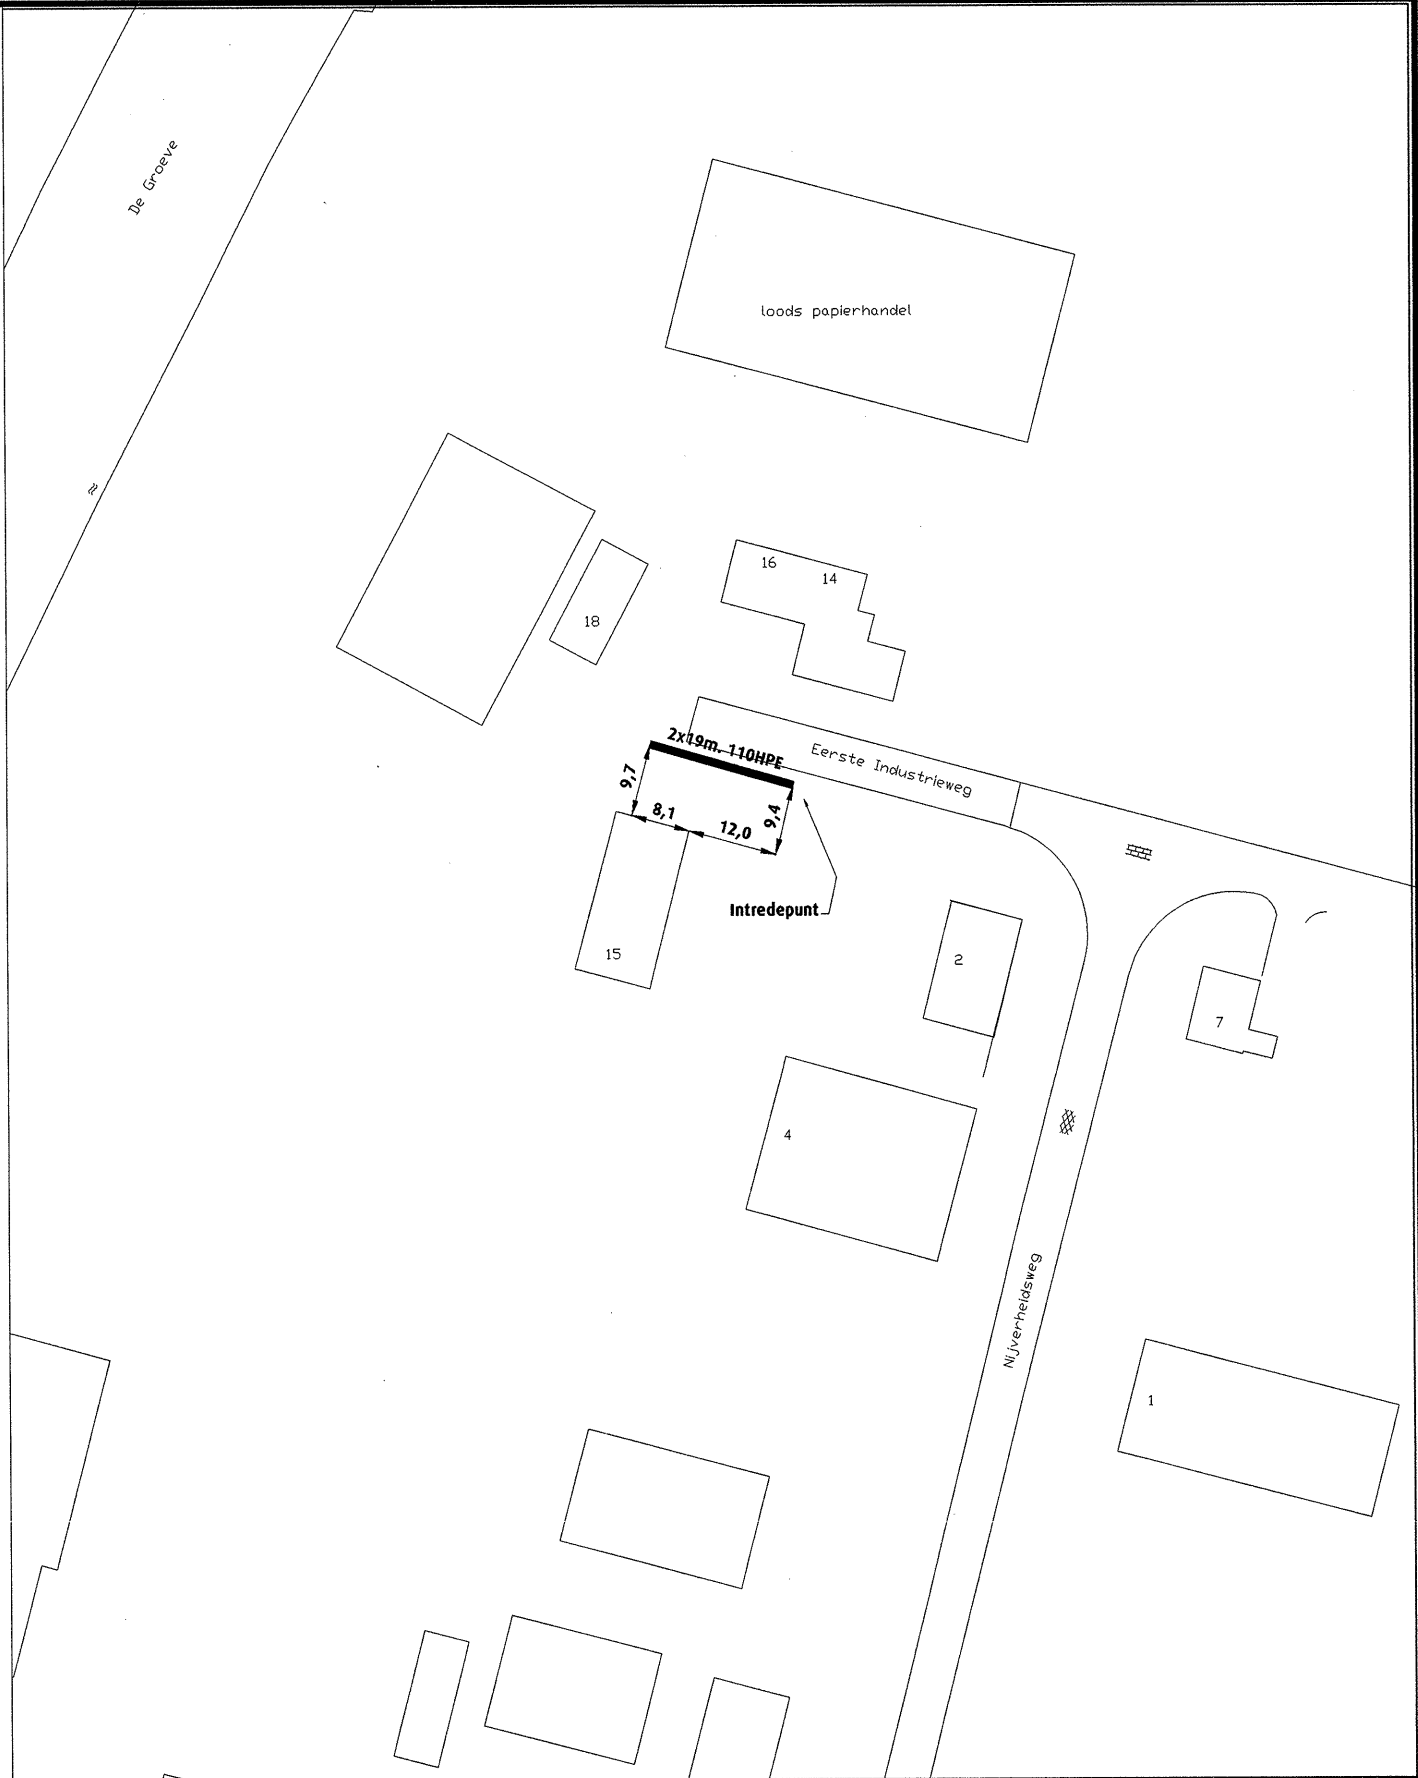

			Par.	Rev. gest. boring MS trace Weiwerd- De Eendracht 1e Industrieweg 15 Appingedam Aan Roggen Kabel- en Leidingwerken				
			Datum		Get. J.Vegt	Formaat 4 Z	Tekeningnummer - Discipline	
					Gez.	Datum 21-03-2005	2610102623-M	
			Wijz.		Schaal 1:1000 1:200	Opm.	Aantal bladen 17	Blad nr. 2