


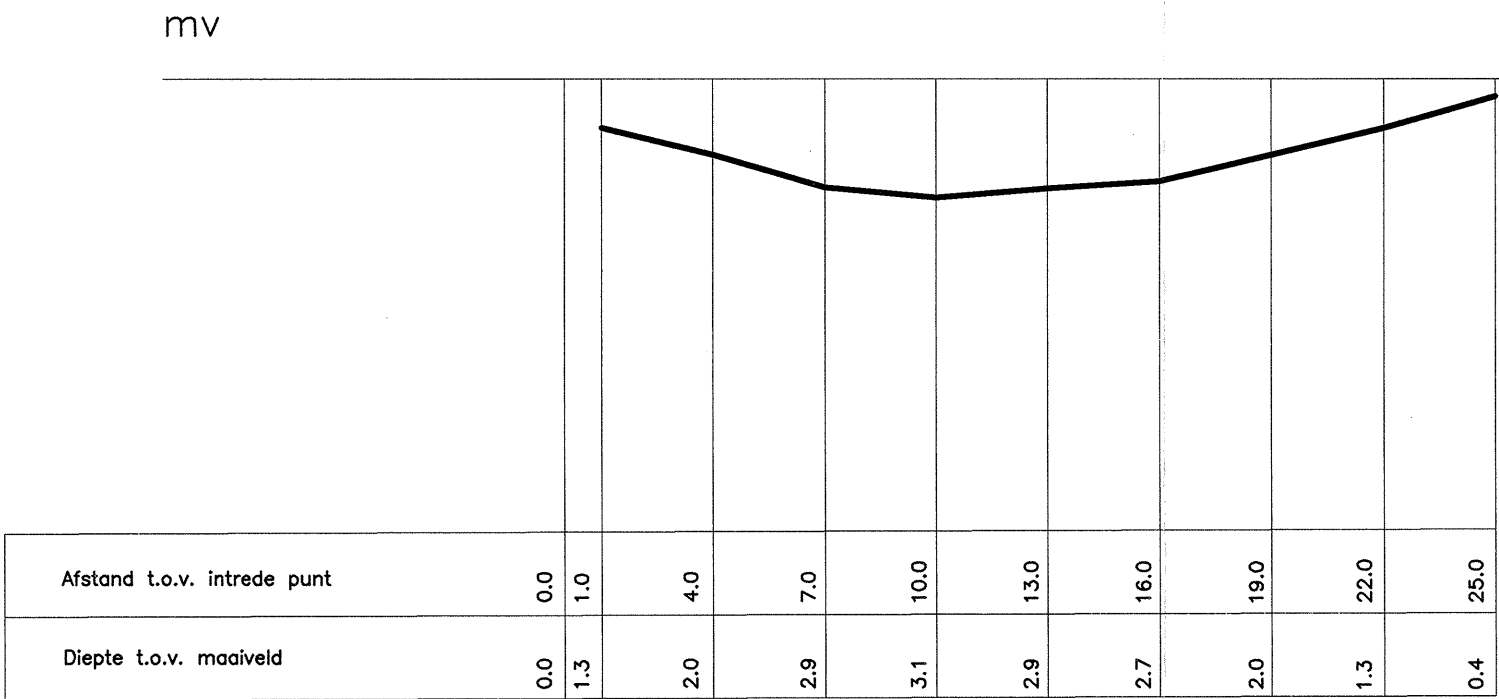

DWARSDOORSNEDE

Afstand en diepte zijn gerelateerd aan maaiveld t.p.v. intredepunt
22m Ø200 HPE

schaal 1:200

