DE GROEVE W.K. 60 ZIE BLAD 14 STADSNET APPINGEDAM

EENDRACHTZYDE

LANDZYDE

3X70 mm²
3X70 mm²
3X120 mm²

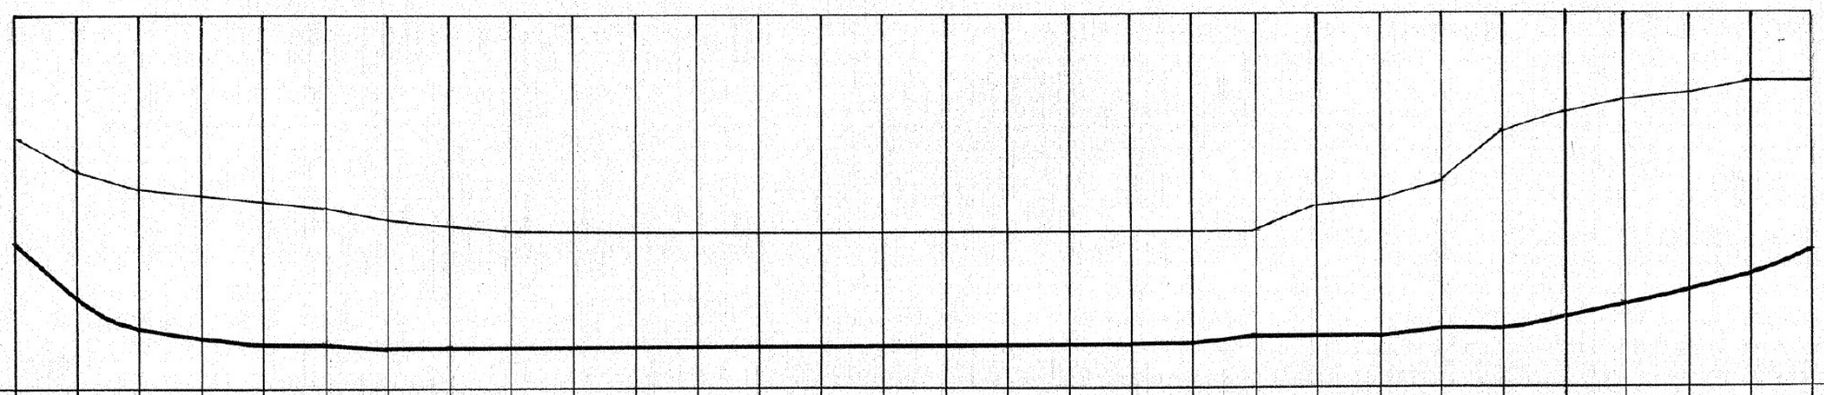

BODEM T.O.V. WATERSPIEGEL.	2,00	2,50	2,80	2,90	3,00	3,10	3,20	3,40	3,50	3,50	3,50	3,50	3,50	3,50	3,50	3,50	3,50	3,50	3,50	3,50	3,50	3,10	3,00	2,70	2,10	1,60	1,40	1,30	1,10	1,10	GEPEILD: 9-3-64
KABEL T.O.V. WATERSPIEGEL.	3,65	4,55	5,00	5,10	5,30	5,20	5,20	5,35	5,35	5,35	5,35	5,35	5,35	5,35	5,35	5,35	5,35	5,35	5,35	5,10	5,20	5,20	5,20	5,10	5,10	4,90	4,65	4,45	4,20	3,80	GEPEILD: 9-3-'64
AFSTAND VANUIT NULPUNT.	0	1	2	3	4	5	6	7	8	9	10	11	12	13	14	15	16	17	18	19	20	21	22	23	24	25	26	27	28	29	FP=0 = 1.02⁻ NAP.

2525-59325 WKD BL14 WK60

egd GRONINGEN

WK D 14

WATERKRUISINGEN D

SCHAAL 1:100

GET.: WALDMANN.

DATUM: 30-12-'64

WUZ.	DATUM	WUZ.	DATUM	WUZ.	DATUM	WUZ.	DATUM	WUZ.	DATUM	WUZ.	DATUM	WUZ.	DATUM
1	12-5-'67	4	22-1-'87										
2	22-11-'68	5	10-4-'91										
3	9-4-'76												