


LANGSDOORSNEDE
SCHAAL 1:250

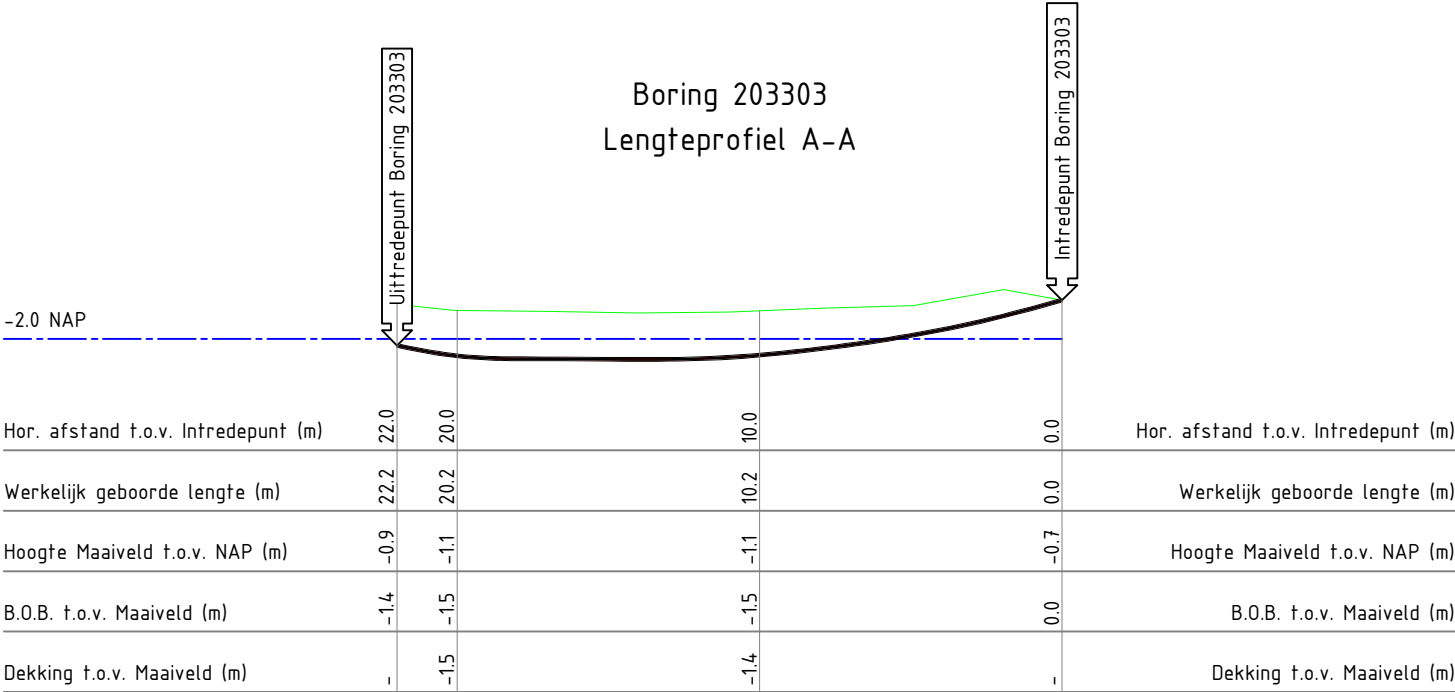

SITUATIE
SCHAAL 1:500

Uitredepunt 203303
X=252672.719
Y=593285.578

Intredepunt 203303
X=252692.957
Y=593277.016

Revisie

- Opmerkingen:
- Horizontale en verticale maatvoering is vastgesteld op basis van radio-ontvangst tijdens pilootboring. Exacte ligging van de geboorde leiding(en) of kabels bepalen aan de hand van proefsleuven of nameting.
 - Dieptematen in meters tov maaiveld.
 - Maaiveldhoogte bij benadering.
 - Topografie kan afwijken van de werkelijkheid.

Opdrachtgever:
Waterbedrijf Groningen
Contactpersoon:
Anne-Jan Dikkema
Werkadres:
Olingemeeden, Appingedam
Lengte boring:
22.2m¹ 1xØ40hdpe



Projectnummer
20B095
Datum:
29-08-2020
Schaal:
Zie Tek.
Formaat:
A3
Getekend:
Sven G.

Wijziging 1	
Wijziging 2	
Wijziging 3	
Wijziging 4	
Wijziging 5	
Revisienummer: 203303	

Bestandsnaam: 203303 WBS Appingedam
Olingemeeden.dwg
Plotdatum: 29/08/2020