



LANGSDOORSNEDE
SCHAAL 1:250

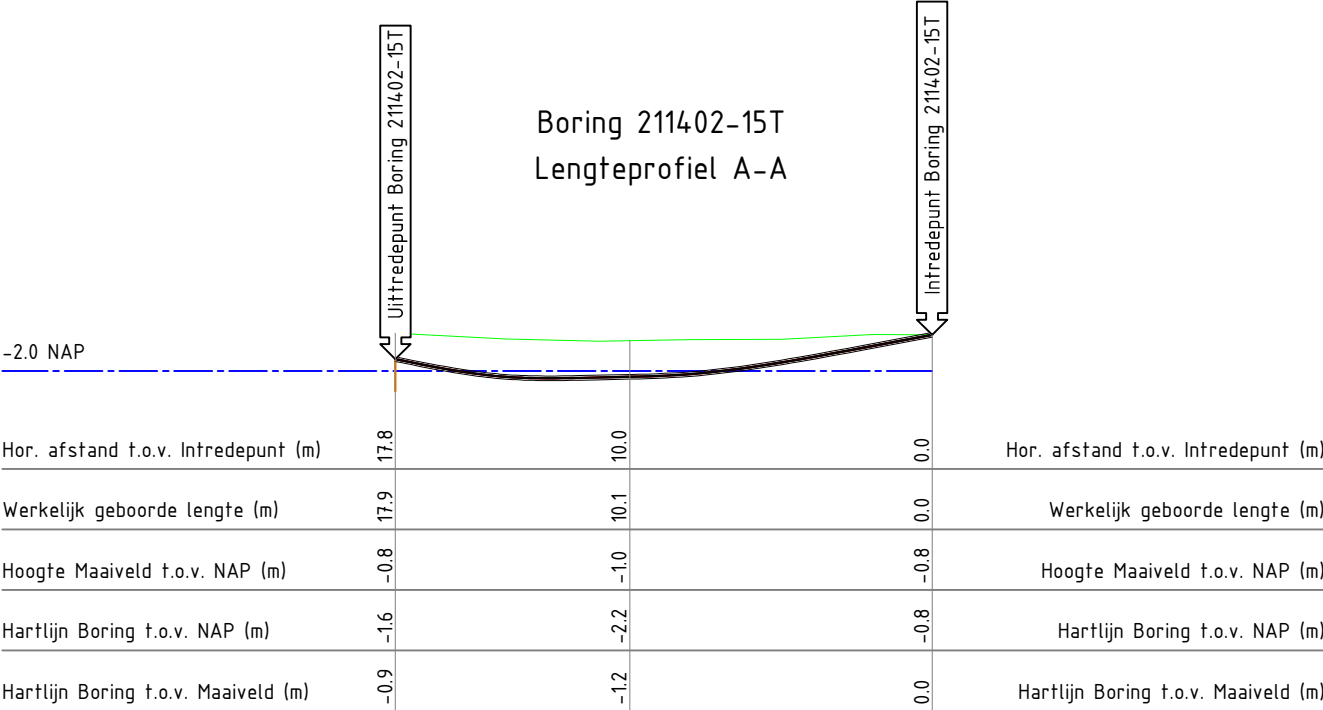

SITUATIE
SCHAAL 1:500

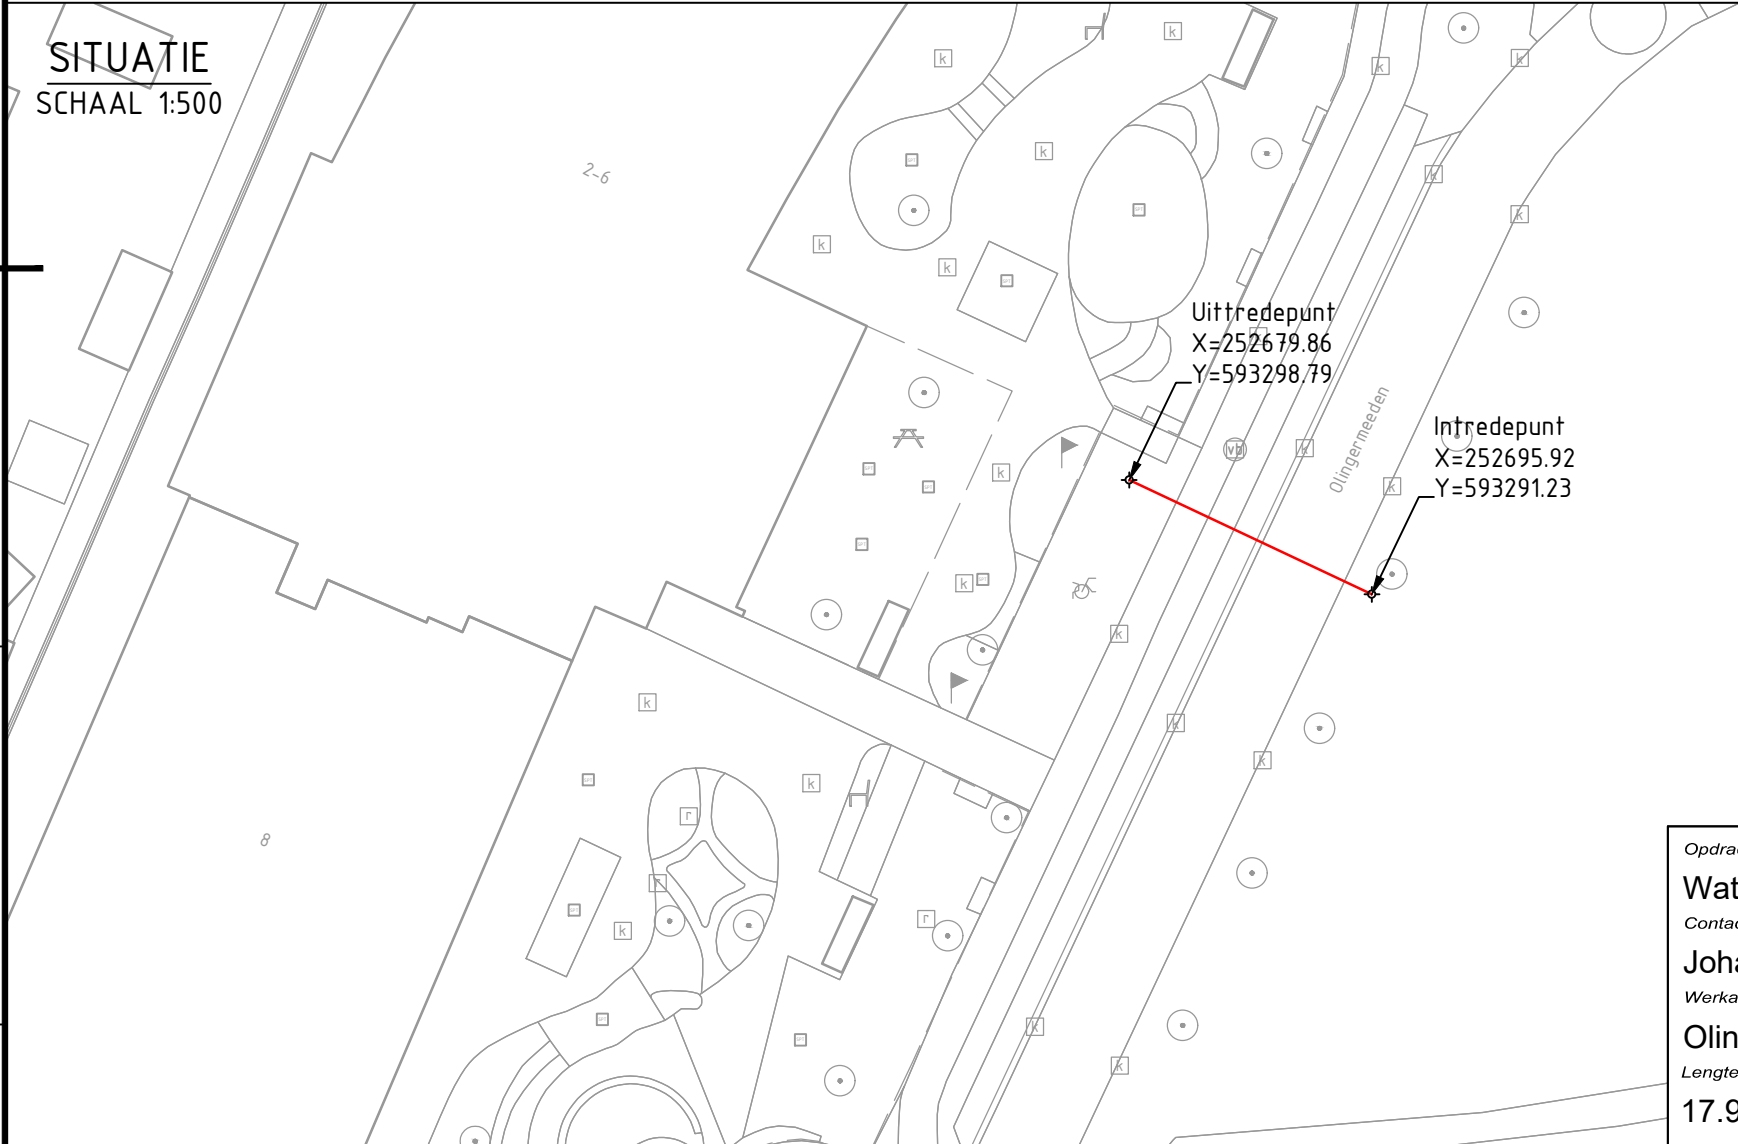

Revisie

Opdrachtgever:
Waterbedrijf Groningen
Contactpersoon:
Johan Commies
Werkadres:
Olingermeeden 2, Appingedam
Lengte boring:
17.9m¹ 1xØ40hdpe

Projectnummer
21B039
Datum:
12-04-2021
Schaal:
Zie Tek.
Formaat:
A3

Wijziging 1	
Wijziging 2	
Wijziging 3	
Wijziging 4	
Wijziging 5	

VAN LENTHE DALFSEN
Koelmanstraat 73, 7722 LW Dalfsen
0529-401215 | info@vanlenthedalfsen.nl

Getekend:
Sven G.
Bestandsnaam: 211402-WBG Olingermeeden 3
Appingedam-R.dwg
Plotdatum: 15/04/2021

- Opmerkingen:
- Horizontale en verticale maatvoering is vastgesteld op basis van radio-ontvangst tijdens pilootboring. Exacte ligging van de geboorde leiding(en) of kabels bepalen aan de hand van proefsleuven of nameting.
 - Dieptematen in meters tov maaiveld.
 - Maaiveldhoogte bij benadering.
 - Topografie kan afwijken van de werkelijkheid.