
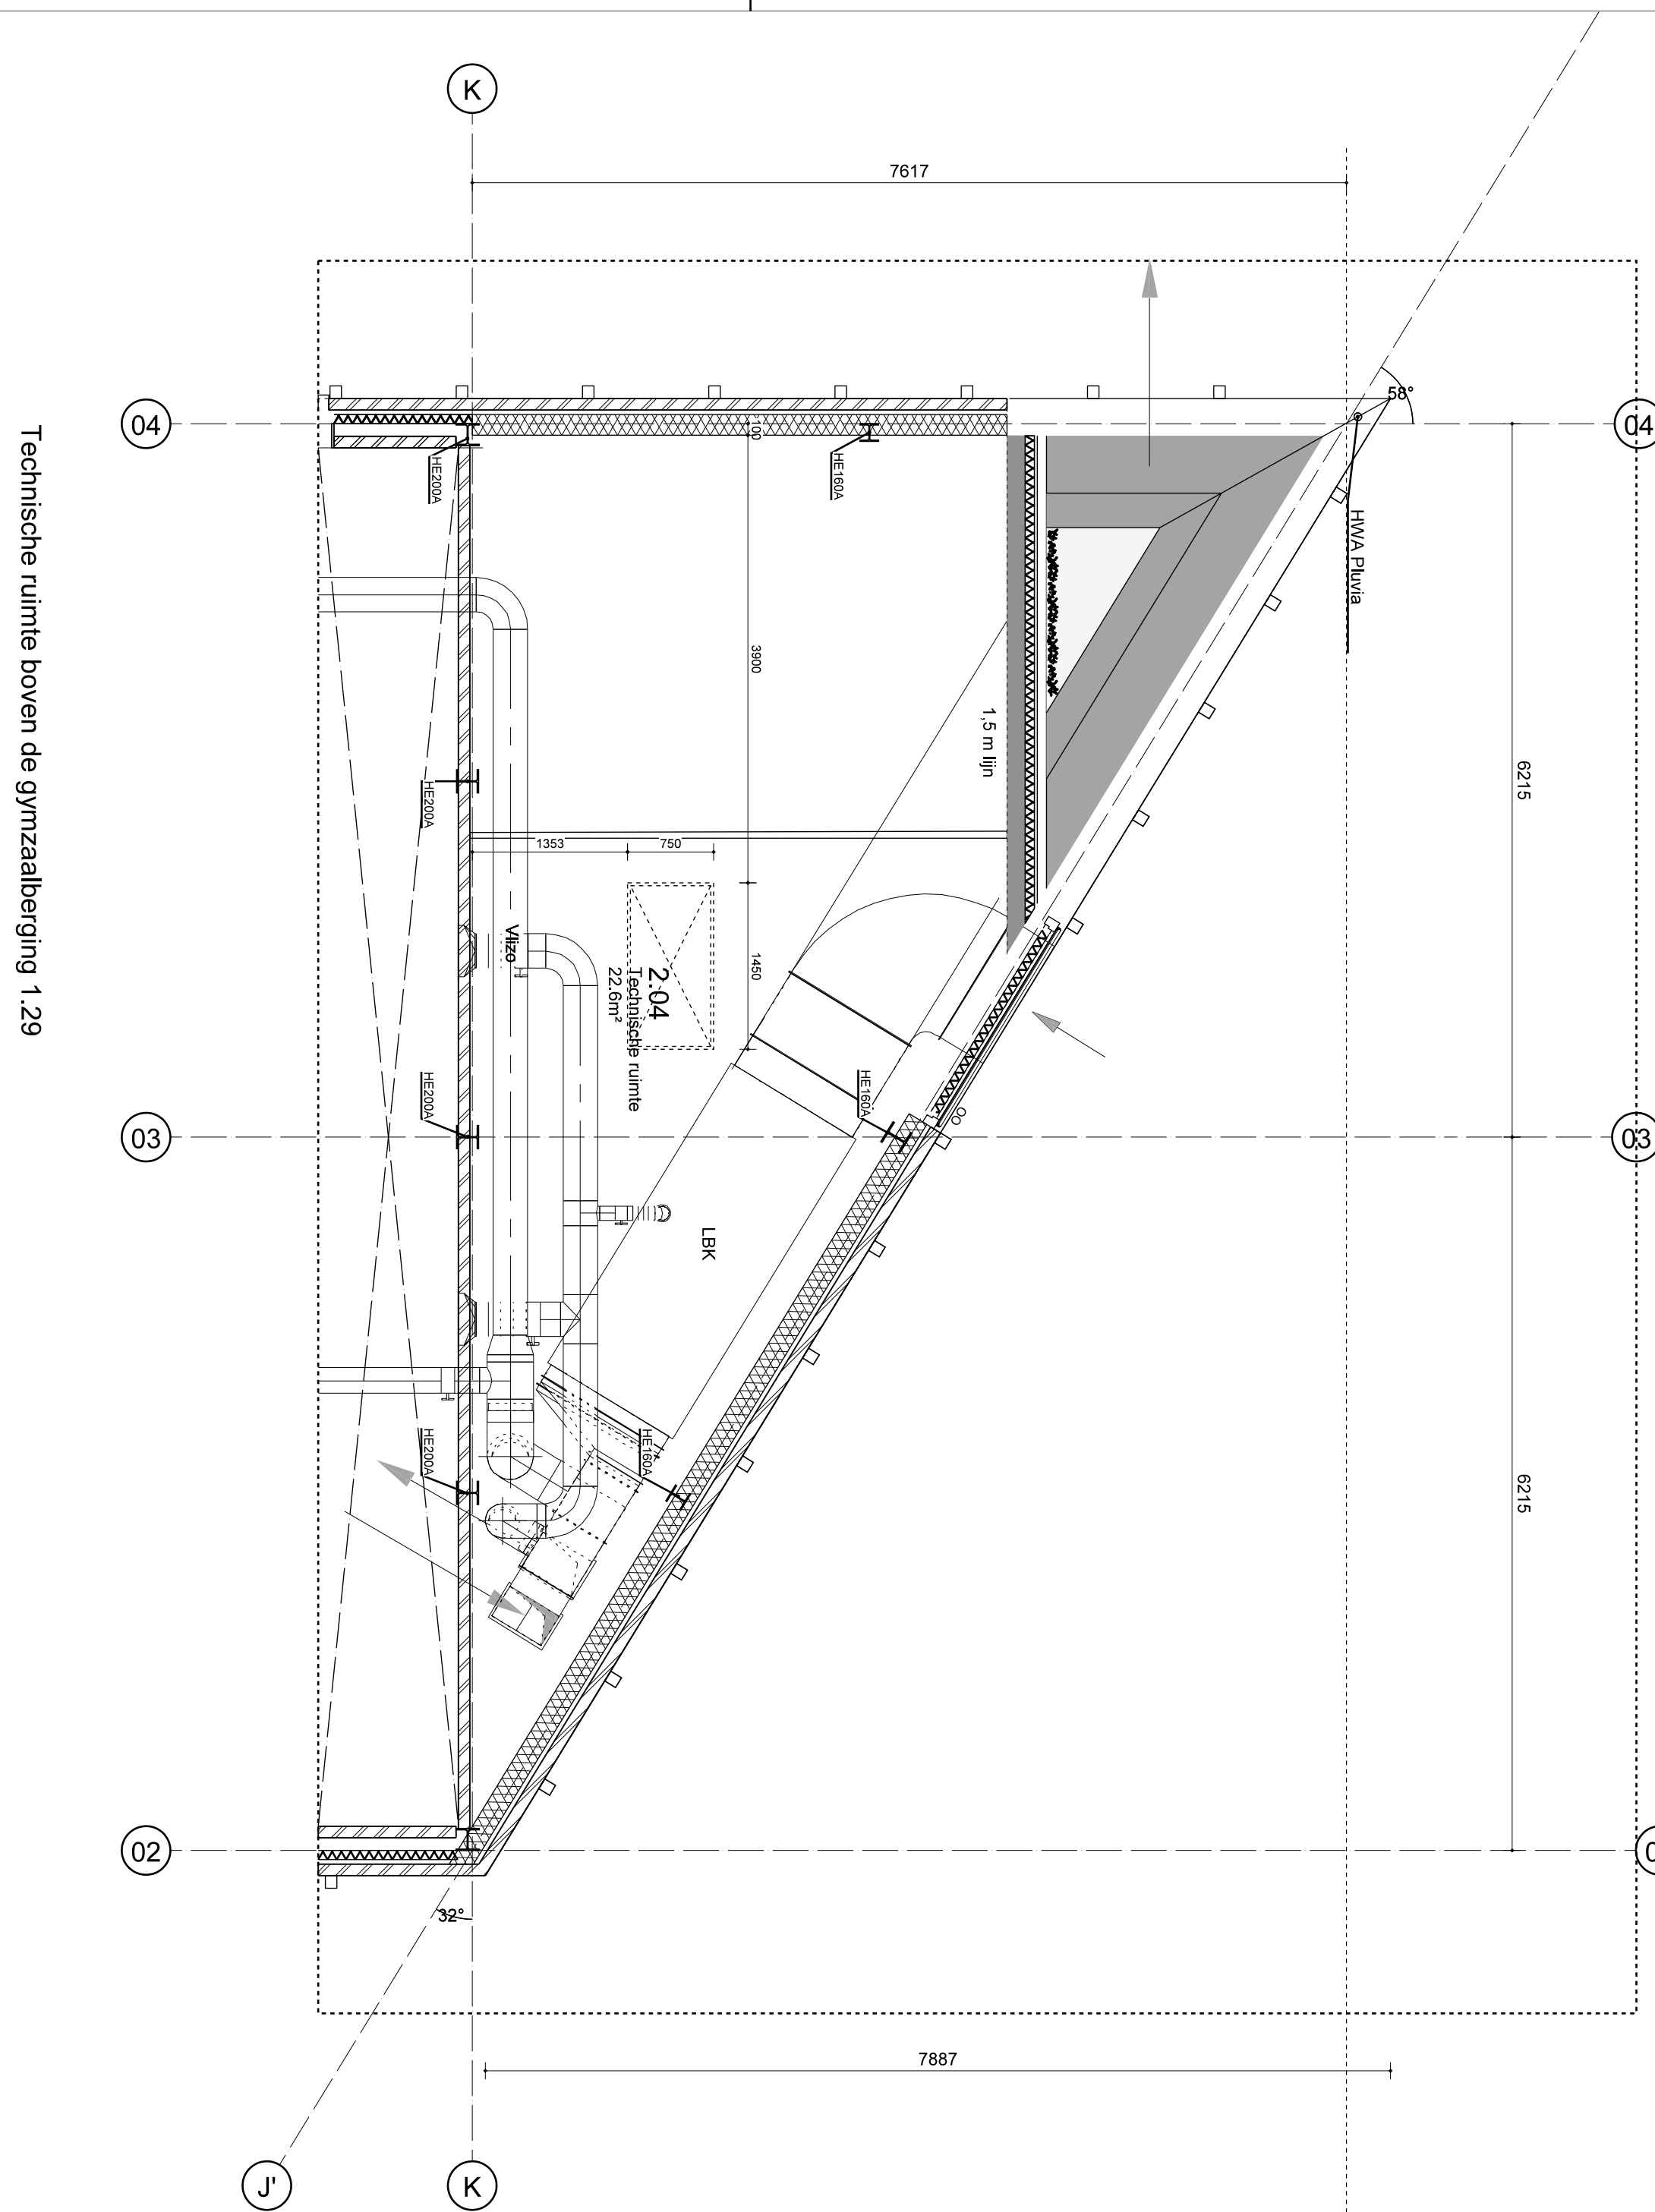
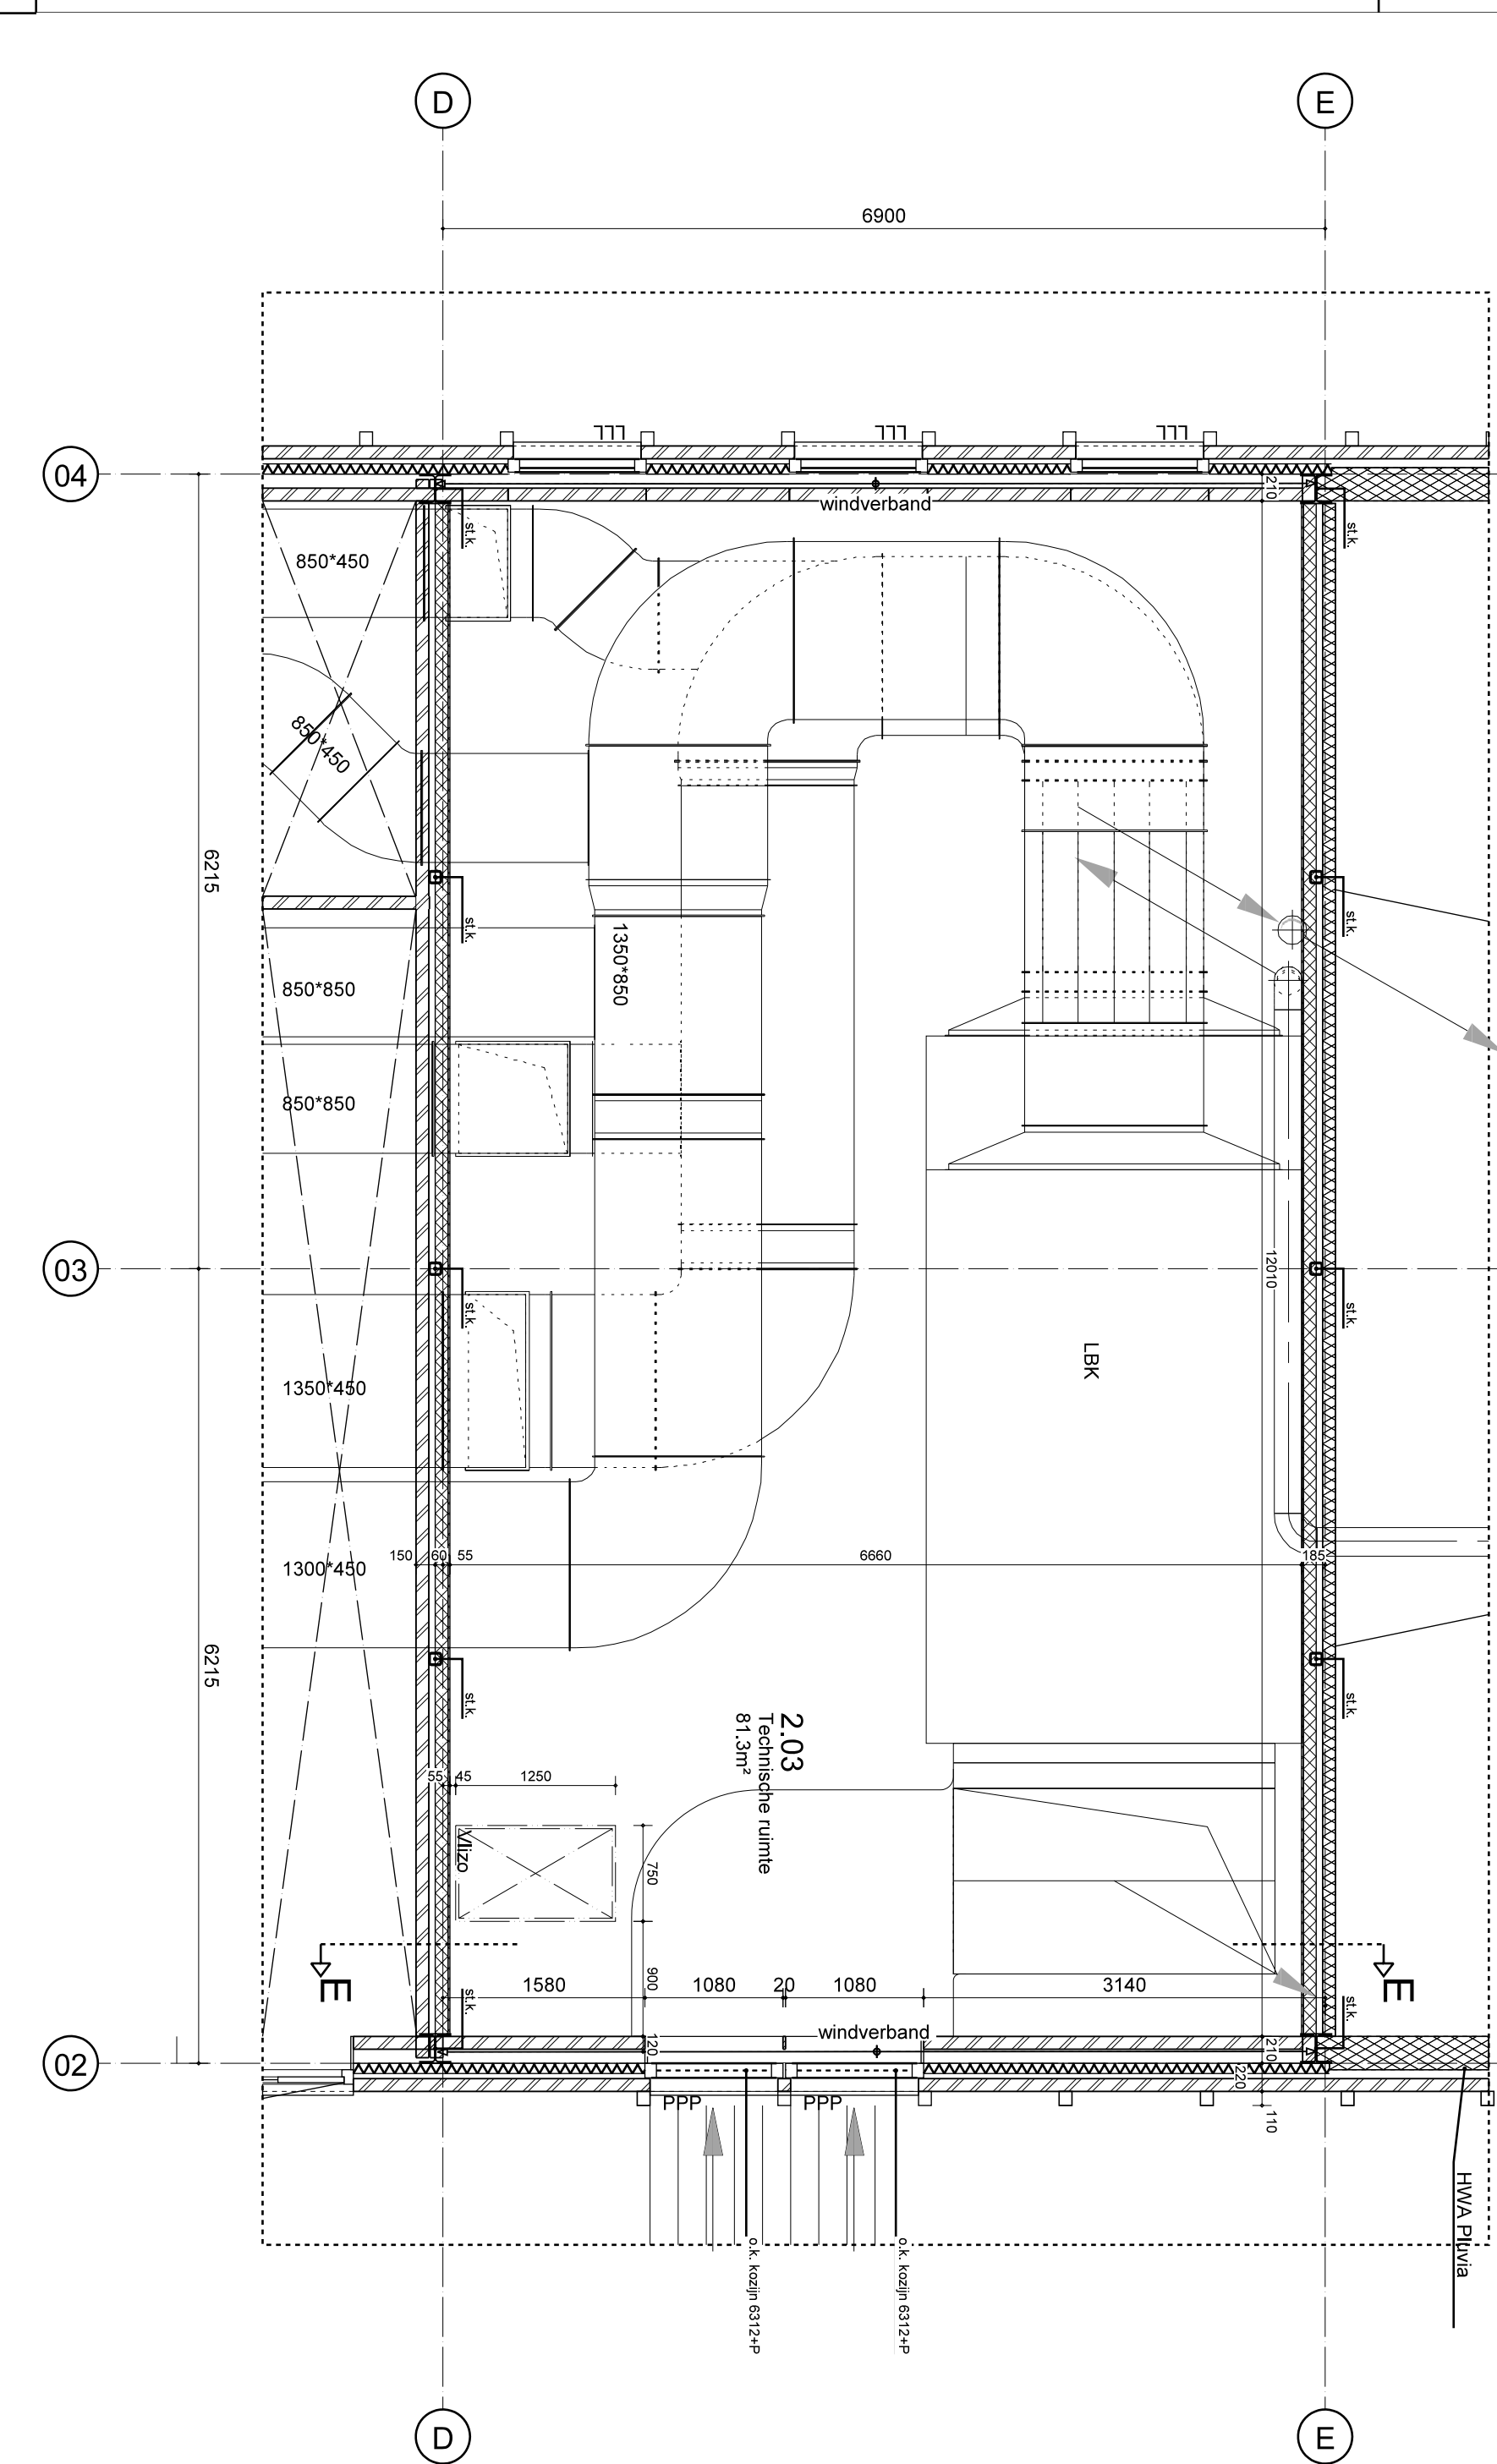
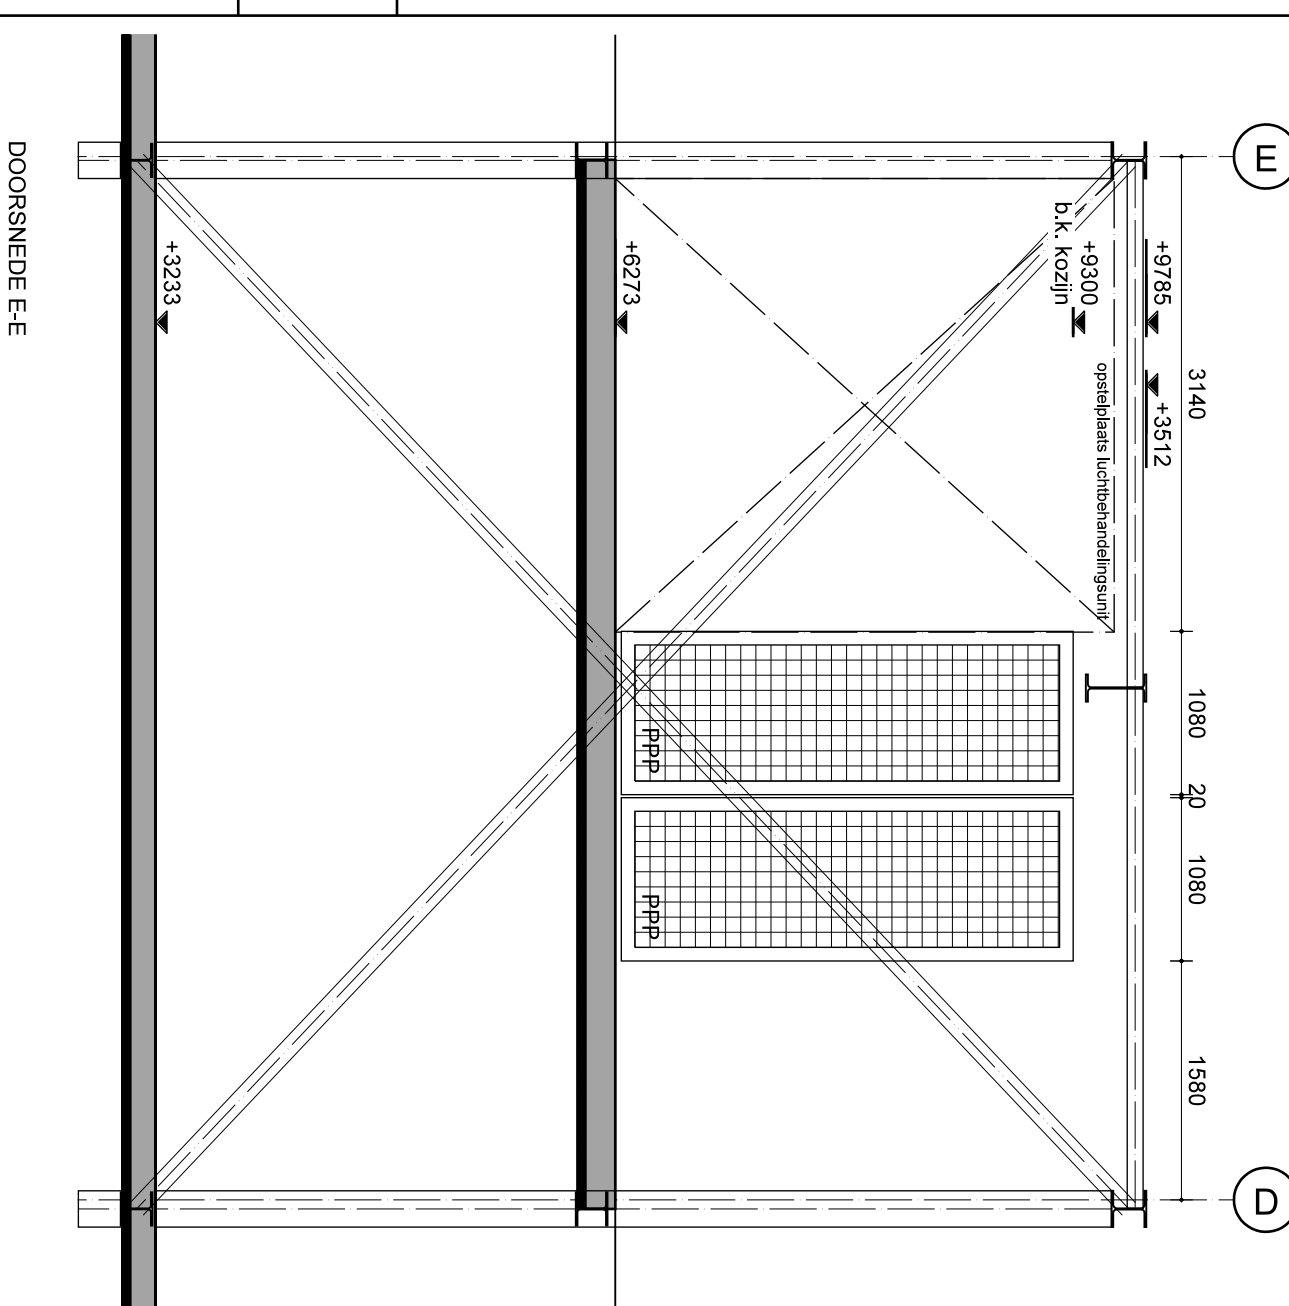


 

0 m 5 m 10 m

Verklaring toegepaste symbolen

LEGENDA

- isolatie
- houtskeldebouw
- onderkant stalen dakplaat bekleed met 30min. brandwerende bekleding
- 18 mm multiplex voorzetwand
- wand afgewerkt met wandtegels
- paneelwand
- deurkozijn, dagmaat minimaal 850x2300 mm
- deurkozijn, met paneelkrukking conform NEN-EN 1125
- deurkozijn zelfsluitend, WBDBO 30 minuten
- buitenkozijn met A-kozijnmark A-z met zwaaiing
- binnenkozijn met G1-kozijnmark G1-z met zwaaiing
- brandafdeling, WBDBO 30 minuten
- vluchtrouteaanduidingen conform NEN 6088, uitgave 2002
- handbrandmelder signalerend
- brandmeldingsaanduiding
- handbuzzer signalerend
- ruimte voorzien van algemene noodverlichting
- ruimte voorzien van een automatische rookmelder
- brandmeldcentrale
- brandveringang
- inbouw branddorghaspelkast met branddijg 25m
- draagbaar brandstelsel (handblazer)
- standleiding v.w.k.
- 470 mm
- 3350
- 3350
- hoogte platvloer t.o.v. peil = 0
- hoogte platvloer t.o.v. peil onderliggende vloer
- getuiver
- schuifprofiel
- schuifprofiel
- ontluchting toelkleedruimte
- uitblaa ventilatie-unit
- Zonwanden Olofsted
- stalen kolom, conform opgege constructeur

van
hoogevest
architecten

Van Hoogevest Architecten BV
Woning 1 / 10133 Amsterdam / T 020 - 4821705 / F 020 - 4821854
bouw@vanhoogevest.nl / www.vanhoogevest.nl

Z_1762_1 Op de groene Alm
Hoge Velde te Utrecht

REVISIETEKENING

RE-07	Plangetuigen te maken Deelontwerp, rechter deel	Status	DEFINITIEF
-------	--	--------	------------

schaal	1:50	Datum	22-01-2014
A	B	C	D
E	F	G	H

gemaakt