


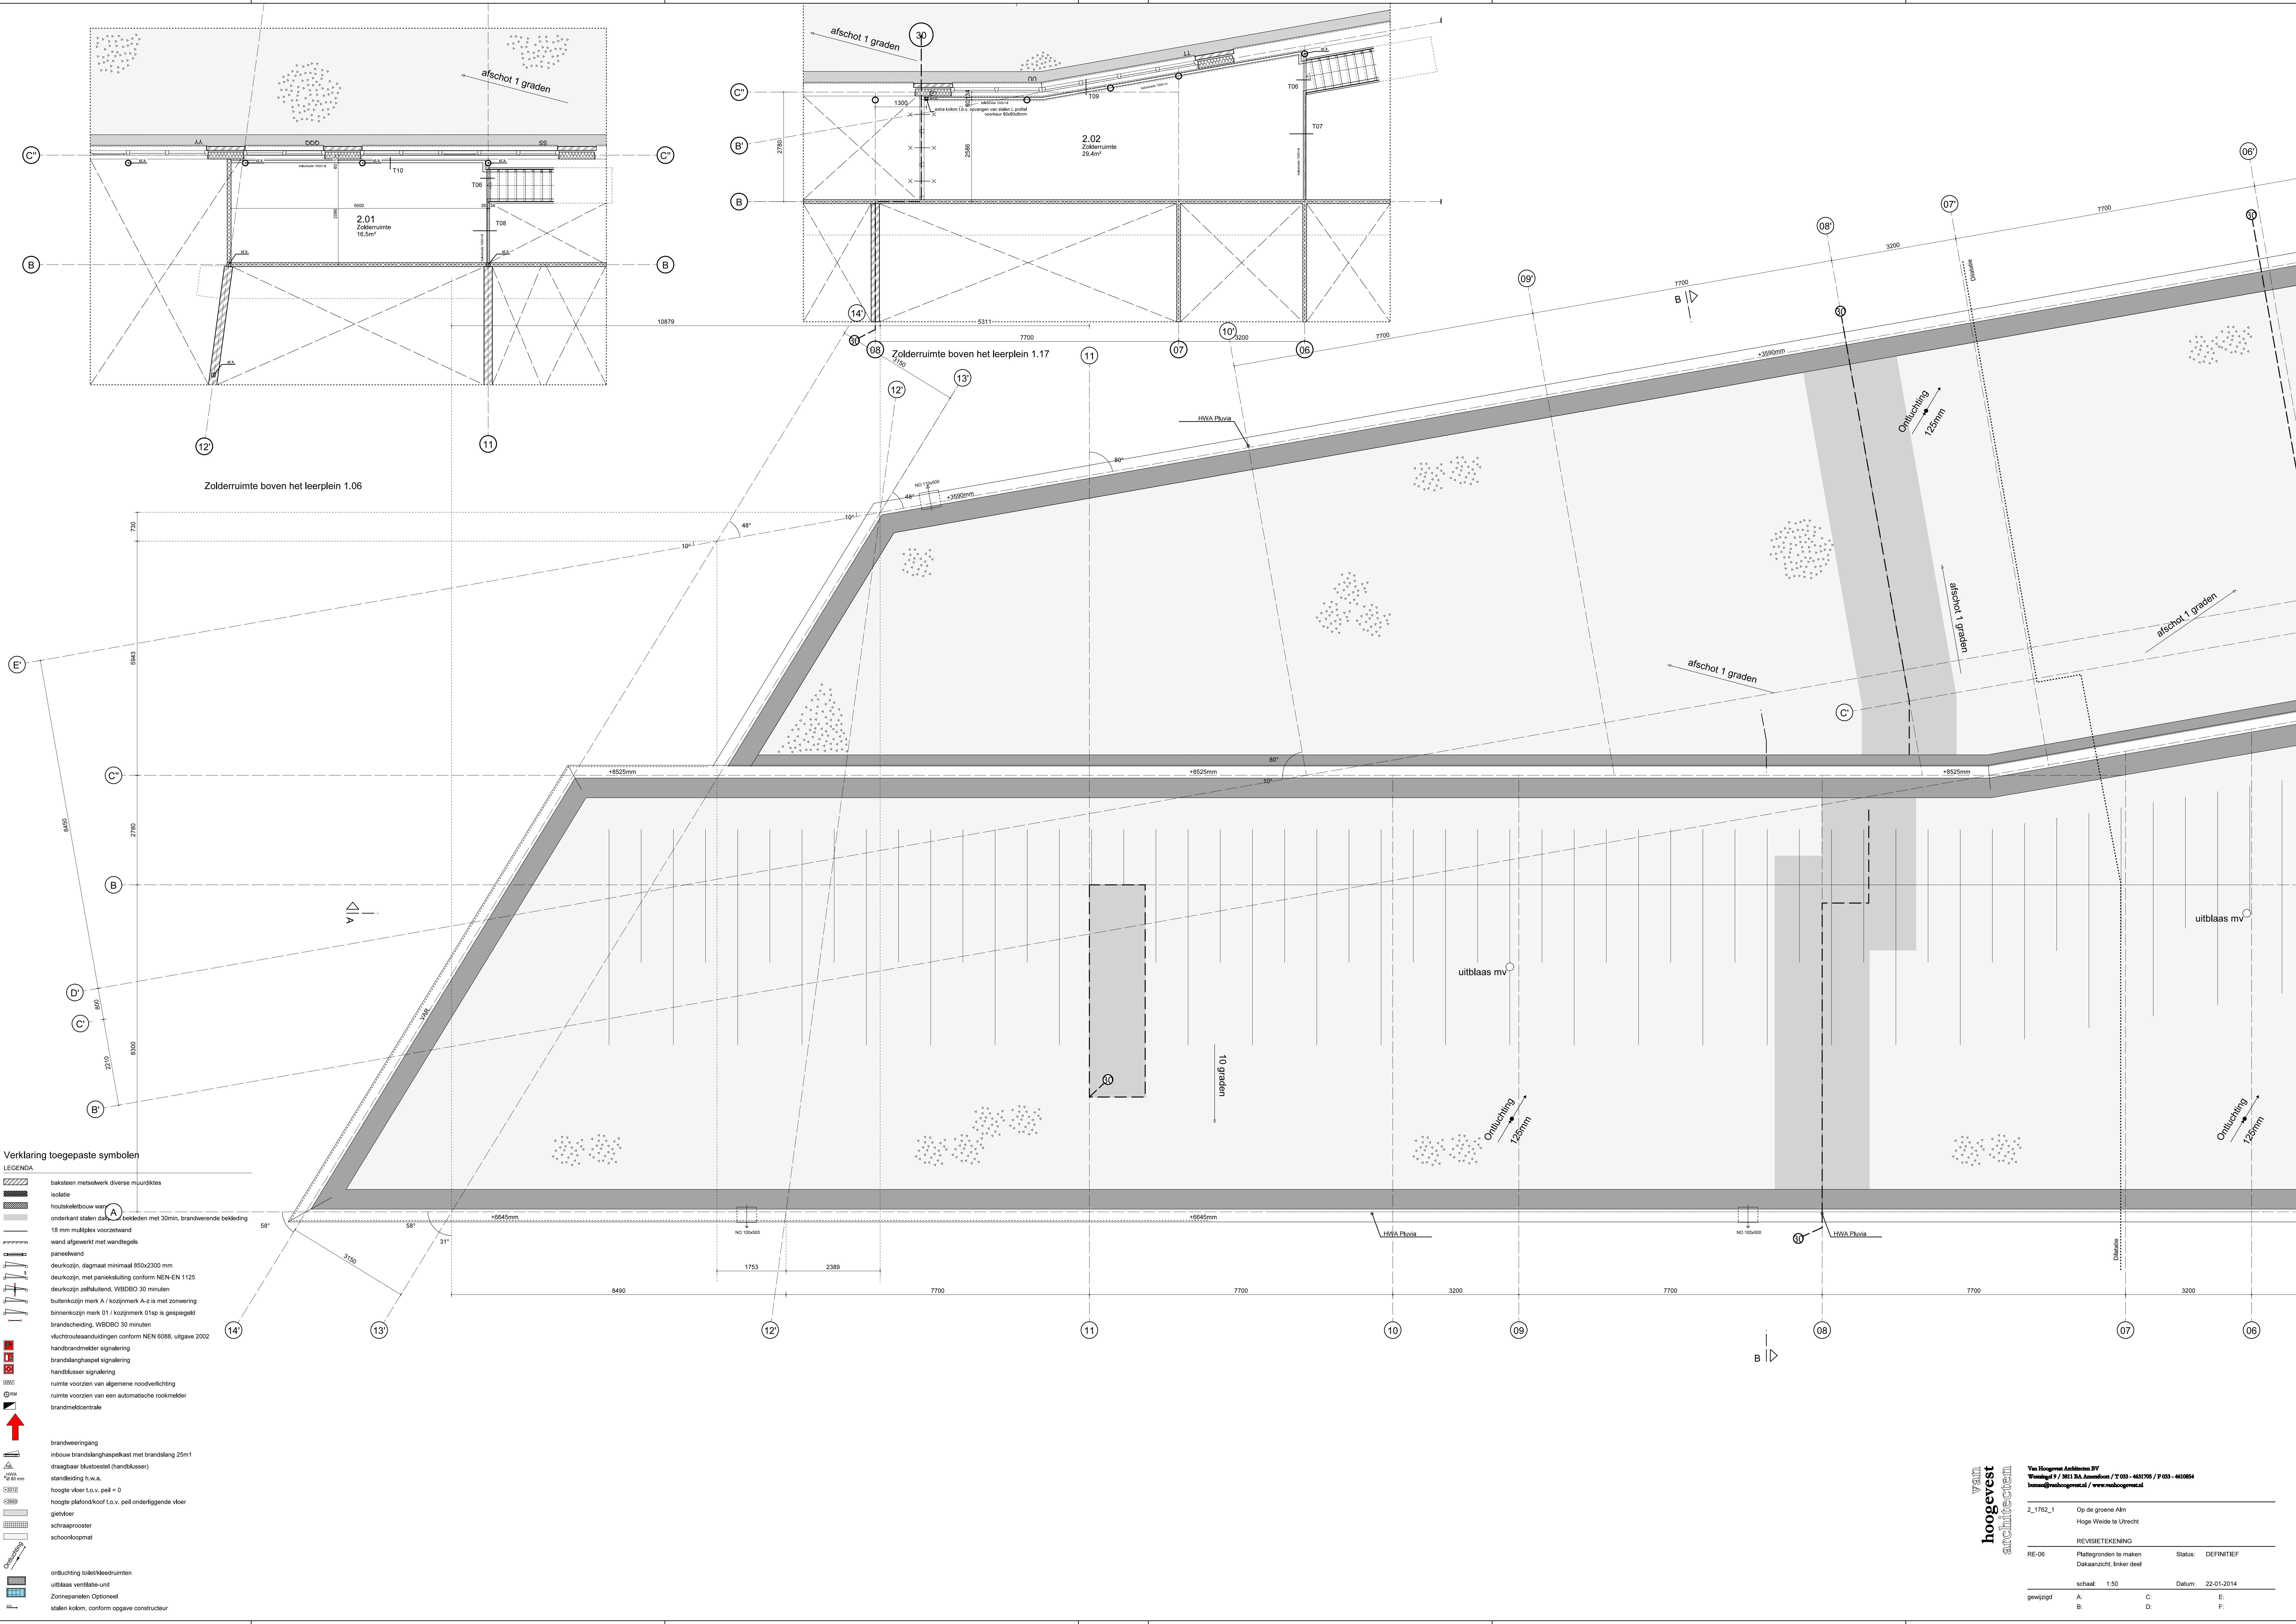

Verklaring toegepaste symbolen

LEGENDA

- baksteen metselwerk diverse muurdiktes
- isolatie
- houtskeletbouw wand
- onderkant stalen dak bekleden met 30min. brandwerende bekleding
- 16 mm multiplex voorzetwand
- wand afgewerkt met wandtegels
- paneelwand
- deurkozijn, dagmaat minimaal 800x2300 mm
- deurkozijn met paneelkozijn conform NEN-EN 1125
- buitenkozijn met paneelkozijn, WBDBO 30 minuten
- binnenkozijn met paneelkozijn, WBDBO 30 minuten
- vluchtrouteaanduidingen conform NEN 6088, uitgave 2002
- handbrandmelder signalering
- brandslanghaspel signalering
- handblusser signalering
- ruimte voorzien van algemene noodverlichting
- ruimte voorzien van een automatische rookmelder
- brandmeldcentrale
- brandweeringang
- inbouw brandslanghaspelkast met brandslang 25m1
- draagbaar blustoestel (handblusser)
- standaardizing h.w.a.
- hoogte vloer t.o.v. peil = 0
- hoogte plafond/koof t.o.v. peil onderliggende vloer
- gietvloer
- schaafprooster
- schoonloopmat
- ontluchting toek/deedruimten
- uitblaas ventilatie-unit
- Zonnepanelen Optioneel
- stalen kolom, conform opgave constructeur

van
hoogvest
architecten

Van Hoogvest Architecten BV
Vismagel 17 / 3811 BA Amersfoort / T 033 - 4631705 / F 033 - 4610854
bureau@vanhoogvest.nl / www.vanhoogvest.nl

2_1762_1 Op de groene Alm
Hoge Weide te Utrecht

REVISIETEKENING
RE-06 Plattegronden te maken
Dakansicht, linker deel

Status: DEFINITIEF

schaal: 1:50 Datum: 22-01-2014

gewijzigd: A: C: E:
B: D: F: