

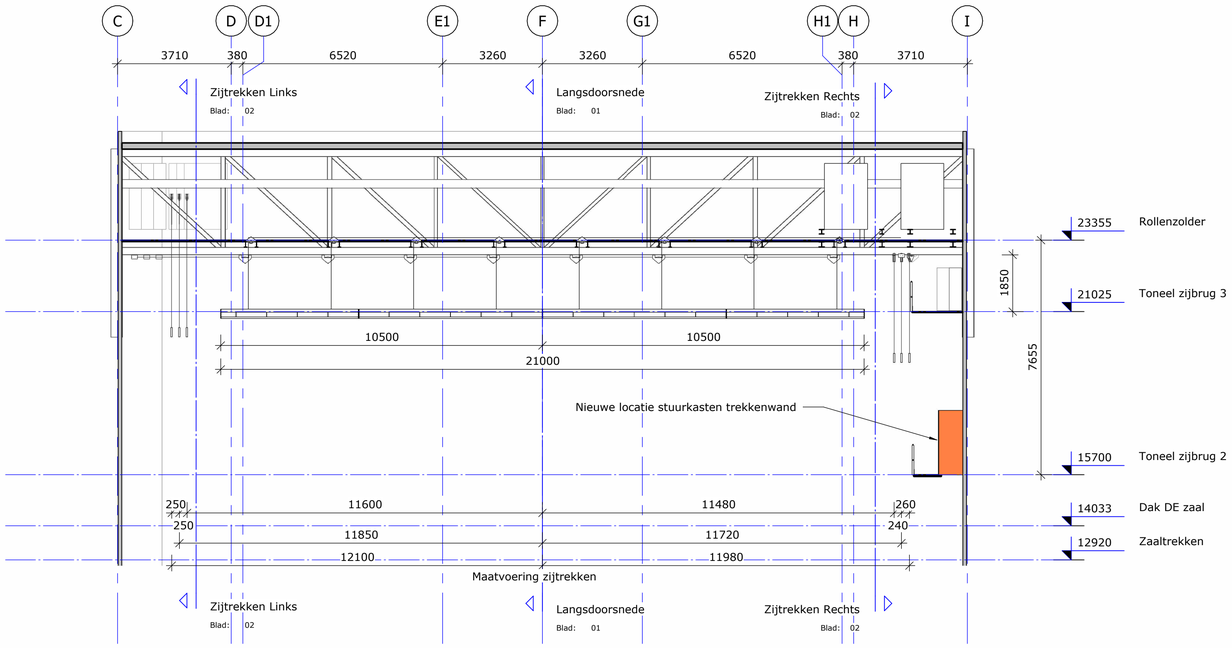



Dwarsdoorsnede toneeltoren

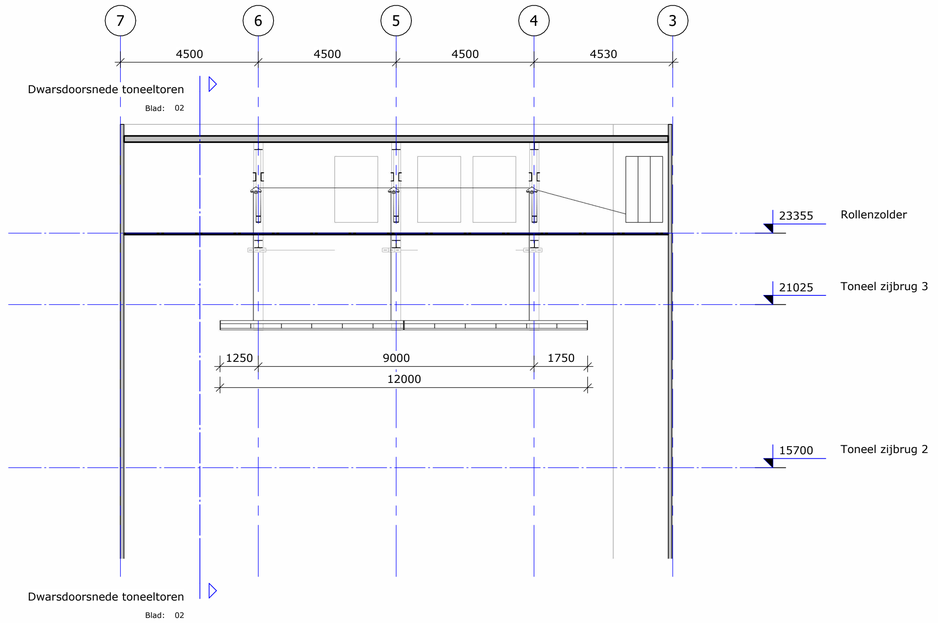

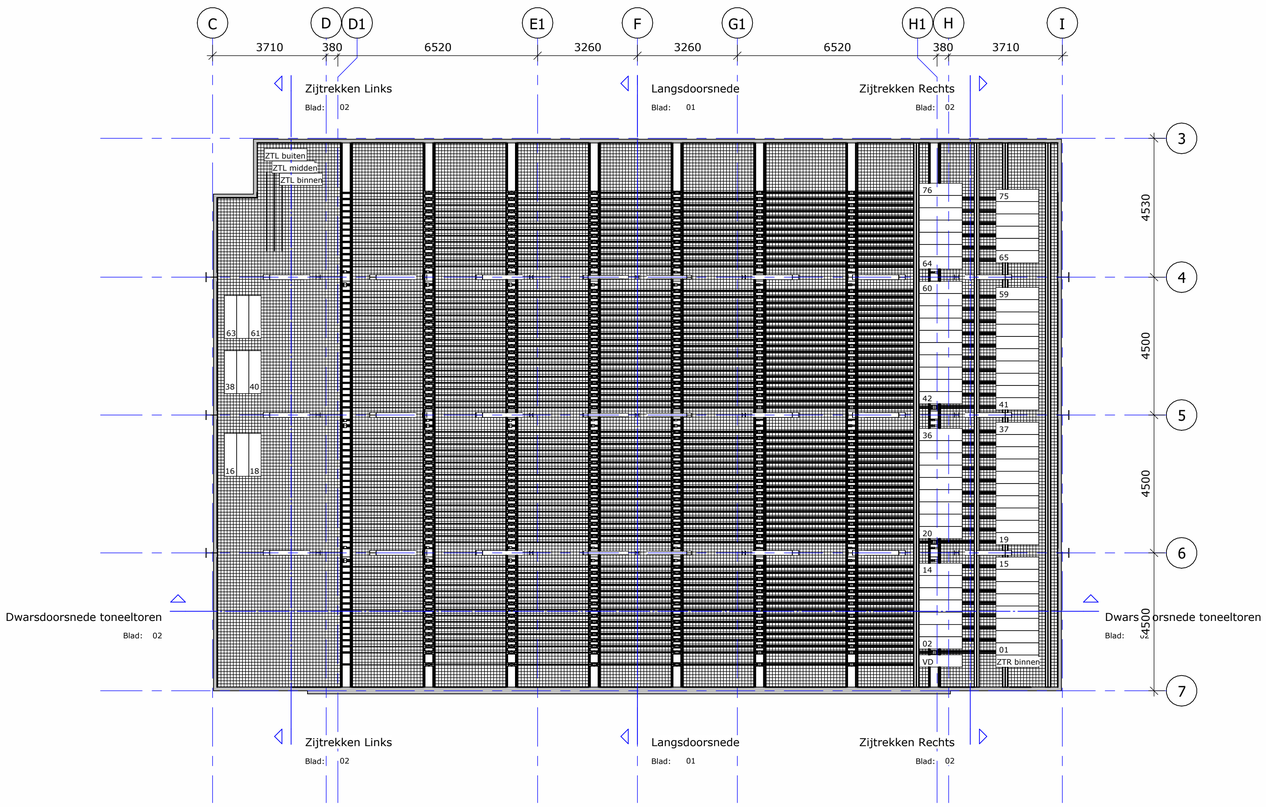

Rollenzolder

Zijtrekken Links

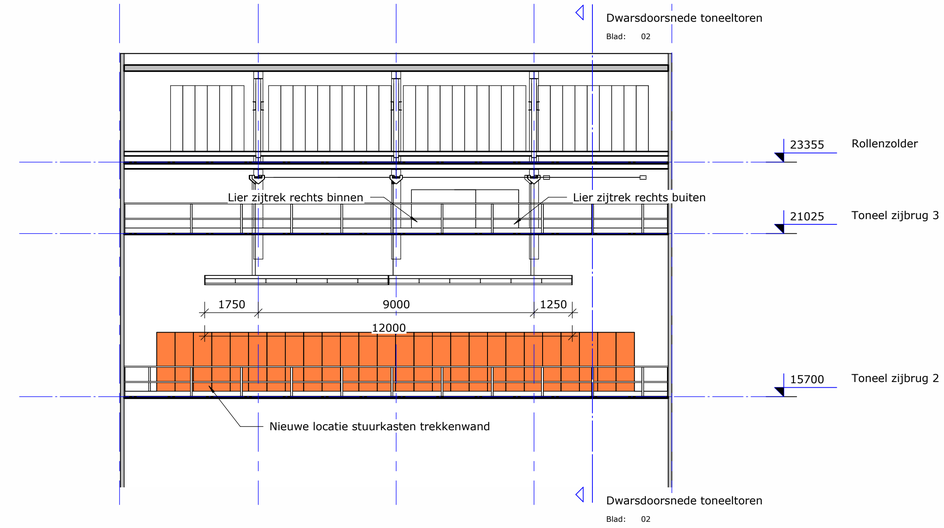

Zijtrekken Rechts

Maatvoering in het werk controleren

Project :	Vervangen hijsinstallaties
Opdrachtgever :	Stadsschouwburg Utrecht
Onderwerp :	Rollenzolder
Fase :	

PBTA THEATER ADVISEURS

Datum :	09-05-2025	Gewijzigd :	
Getekend :	AvD	Project nr:	K141TT2136
Gecontroleerd :		Tekening nr:	BV.T02
Schaal :	1 : 100		
Formaat :	A1	Blad:	02

B Runmolen 3, 5404 KP Uden Nederland **T** +31(0) 413 264 344
I www.pbta.nl **E** contact@pbta.nl

Deze tekening mag niet worden gekopieerd en/of aan derden ter inzage worden gegeven zonder onze voorgaande toestemming