

indicatief onderzoek Aelmans

AM0230641.001.002

4.983 m³

Landbouw/natuur

PFAS = N.T. in GWBG

26 maart 2024

Hoewebrak
Schyndel

ZAND

Opgawe 25 mei 2024 = 8500 m³

Keuren APO4 in minimaal 2 deelpartijen.

1 februari 2023.

Ingenieursbureau Land
Verkennd bodemonderzoek
78201.12

5 deelgebieden onderzocht.

partij is samengevoegd
OG: de Kuilen (70 m³) (AW)

OG: Vreesselse akkers (75 m³) (AW)

Totaal: 145 m³.

Gecertificeerd bedrijf
inschakelen

OF

Afvoeren naar
erkend verwerker

Hoewebrak Schyndel.

5 februari 2024

Aelmans (APO4)

AM0230641.005

1.325 m³ / 2.186 ton

Landbouw/natuur.

PFAS = N.T. in GWBG

5 Deelgebieden
OG: Leunestraat
indicatief industrie

ATKB (APO4)

20231210/RAP01

286 m³ / 472 ton


Landbouw/natuur.

PFAS = N.T. in GWBG

21 juli 2023

Zwenpadweg

onbekend
afvoeren naar
erkend verwerker

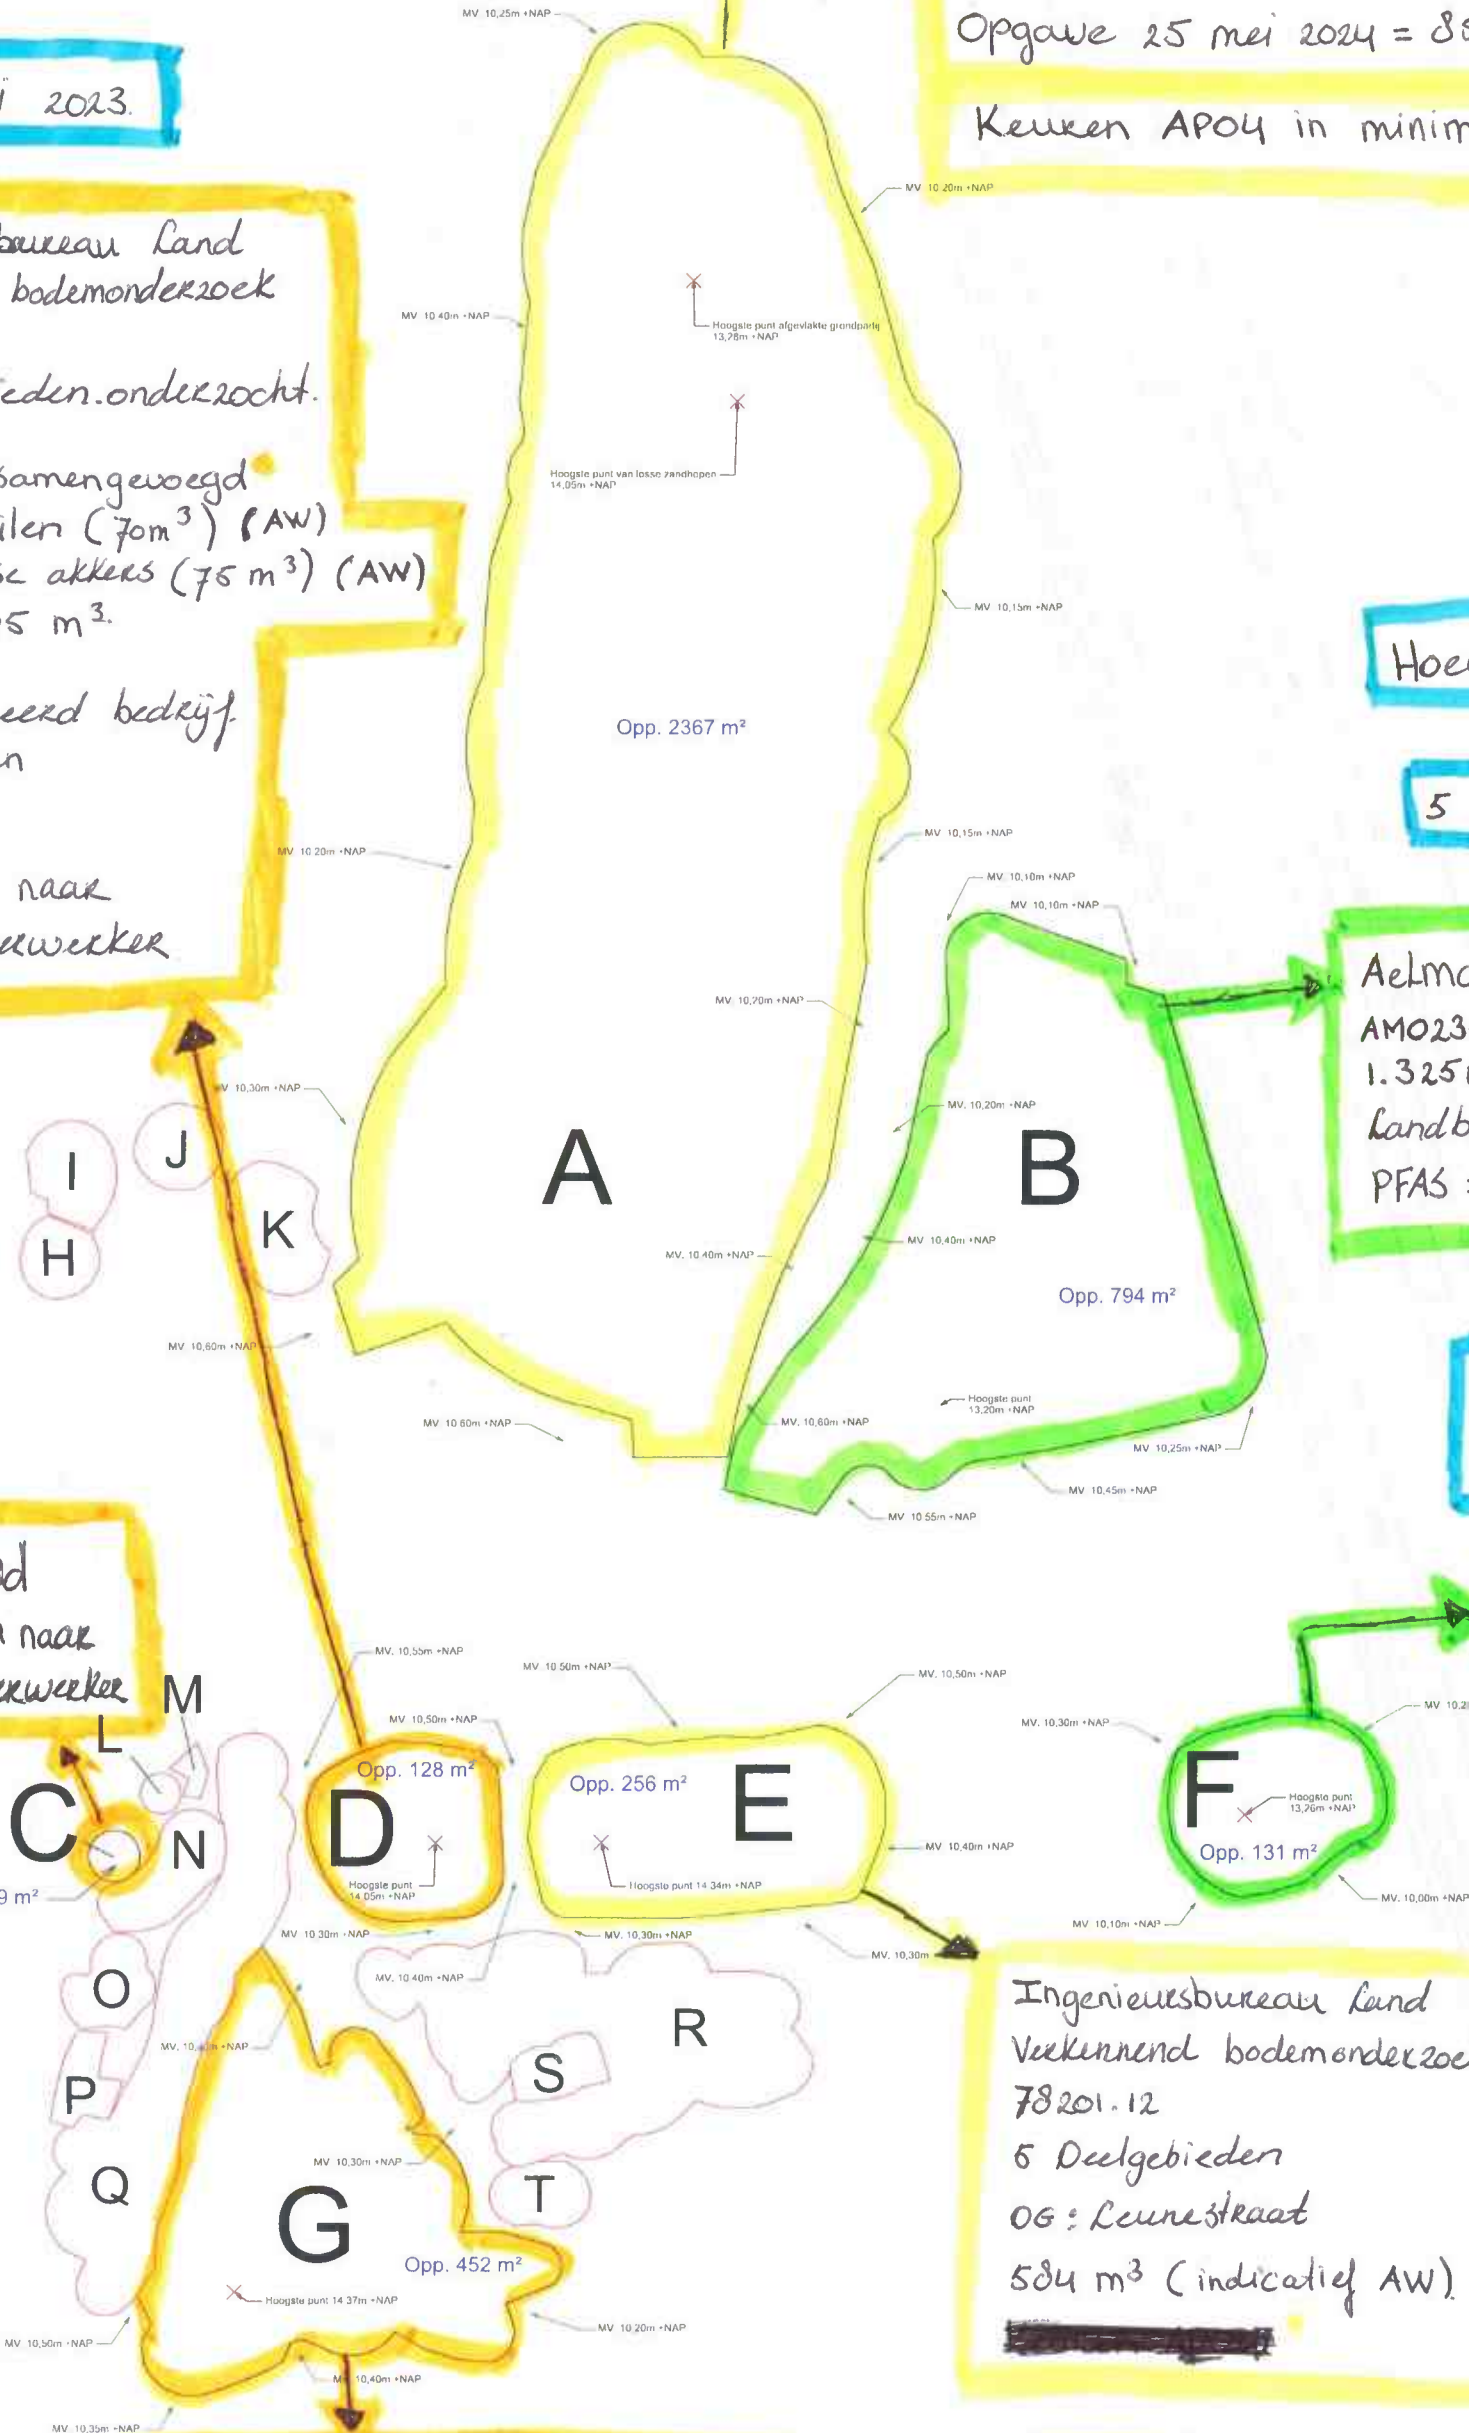

22 september
2022

ATKB

Verkennd bodemonderzoek.

20221238/RAP01

Indicatieve Klasse AW + Wonen + industrie.

Begeleidingsbrieven geven Land + Grond aan. →
eurocode 17 of of (ongevaarlijk mengpuin)

513 m³

Geen aanduiding Klasse
op begeleidingsbrieven.

Gecertificeerd bedrijf inschakelen.

OF

Afvoeren naar erkend verwerker