




- ### Legenda
- werkgrens
 - tekeninggrens
 - toekomstige bebouwingslijn
 - profiel met nummer en richting
 - detail met nummer
 - maatvoering
 - bebouwing, bestaand
 - bestaande terreinhoogte
 - nieuwe terreinhoogte
 - hoogtelijn met indicatieve terreinhoogte
 - talud
 - kabelkoker met afgeschilderd taluddeel, zie riool tekening
 - uittroombak type: HanÜsv-3, zie riool tekening
 - beschoeiing perkoeipalen rij
 - inspectiepudeksel HWA en VWA, zie riool tekening
 - welputdeksel, zie riool tekening
 - VRI lus, mee in te asfalteren
 - bouwweg, menggranulaat, sortering 0/31,5
 - boomplantplaats boomgranulaat
 - zand-on zand t.b.v. basis ophogingen
 - zand-zu zand t.b.v. aanvullende cunetten
 - trottoirbanden, RWSafm. 110/220x200 mm, kleur: grijs
 - opsluitbanden: OB12-afm. 120x250 mm, kleur: grijs
 - OB15-afm. 150x250 mm, kleur: grijs
 - verloopbanden: RWS-afm. verloopband RWS naar maaiveld
 - afwateringsopeningen in RWS band: RWS-band maaiveld - dubbelklinker afm. 200x200x80 mm - RWS band maaiveld
 - asfalt, AF-4+ asfalt 4-laags, AF-T+ asfalt 3-laags met fussenlaag als tijdelijke deklaag, AF-3+ 3-laags asfalt voor AZC, AF-60-60 mm tijdelijk bouwweg asfalt
 - AF-6 = asfalt fietstpad, rood afspuiten
 - betonsstraatstenen, keiformaat, blokverband, kleur: G = grijs, W = wit
 - halfverharding, type: DurEko-mix 0-8mm
 - zagen asfalt en frezen t.b.v. aansluiting
 - grasbetontegels, afm. 400x600x120, kleur: grijs, vlak
 - grasbetontegels, afm. 400x600x120, kleur: grijs
 - permavoid kratten
 - hekwerk/afrastering, hoogte: 1,00 m, hergebruik, palen h.o.h. 3,00 meter, voorzien van infobord/ verbodsbord/ kwetsbare zones
 - schrikhek
 - wegmarkering, onderbroken streep 1-1, breed: 0,10 m, thermoplastisch, kleur: wit
 - geel = wegverf kleur geel
 - wegmarkering, ononderbroken verdrifstreek, breed: 0,10 m, thermoplastisch, kleur: wit
 - geel = wegverf kleur geel
 - vlakmarkering, thermoplastisch, kleur: wit
 - wegmarkering, blokken en driehoeken, 0,55x0,55 thermoplastisch, kleur: wit
 - trapreden, opsluitband afm. breedte 300x200 mm, lengte 1000 mm
 - kleur: grijs
 - klappaal rood - wit
 - perkoeipalen rij
 - legoblok 1600x800x400mm
 - Lichtmast enkel en dubbel, inclusief typeaanduiding
 - boom voor soort en plantmaat, zie beplantingstekening

Wijziging tekeningenset
1. Op hoogte brengen kavel AZC

= ondergrond t.b.s. door de opdrachtgever
- alle maten in meters en hoogtes in N.A.P. tenzij anders is vermeld

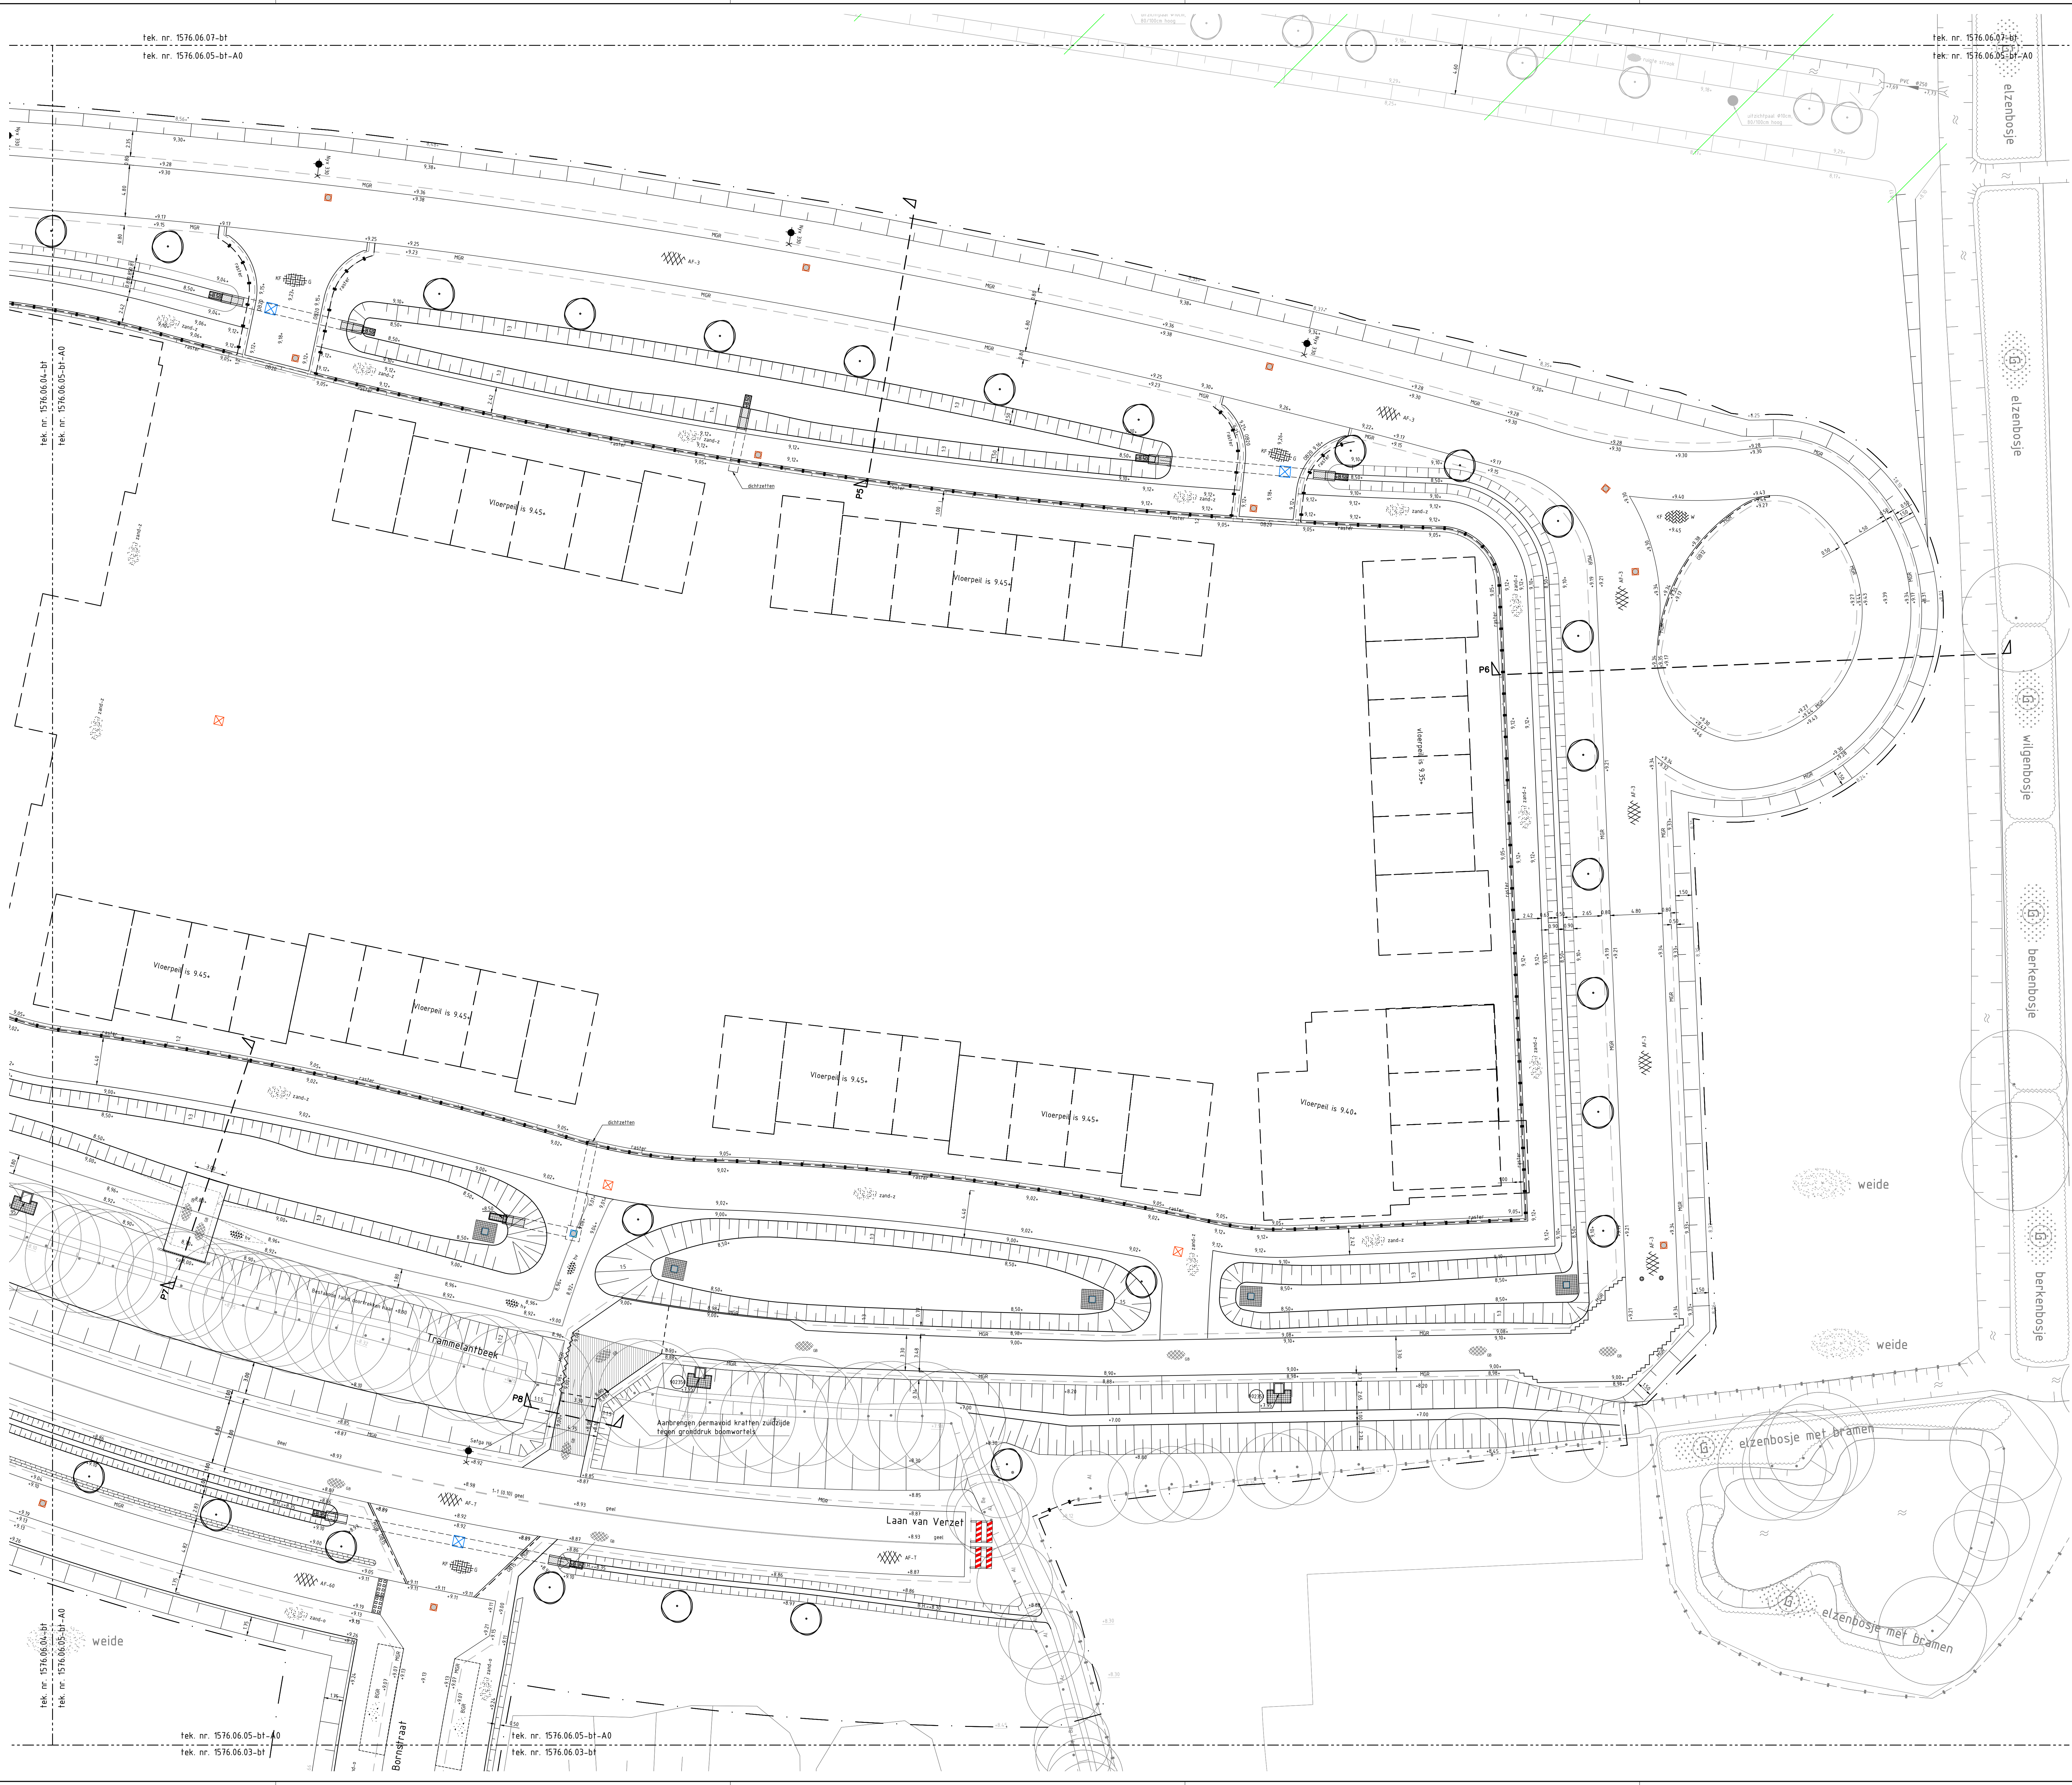

AZC Barneveld

opdrachtgever
Gemeente Barneveld

projectlocatie
Barneveld

status
Bestek

Definitief

tek.nr. 1576.06.05-b1	af. MGT	get. SMC	gewijzigd:	d.
datum 29-08-2025	afm. A0		a.	18-09-2025
sch. 1:200	blad 05	bladen 23	b.	f.
filo 1576.06_uvw-BRM.dwg			c.	g.

onderwerp
Uitvoeringstekening Ecologie en BRM