

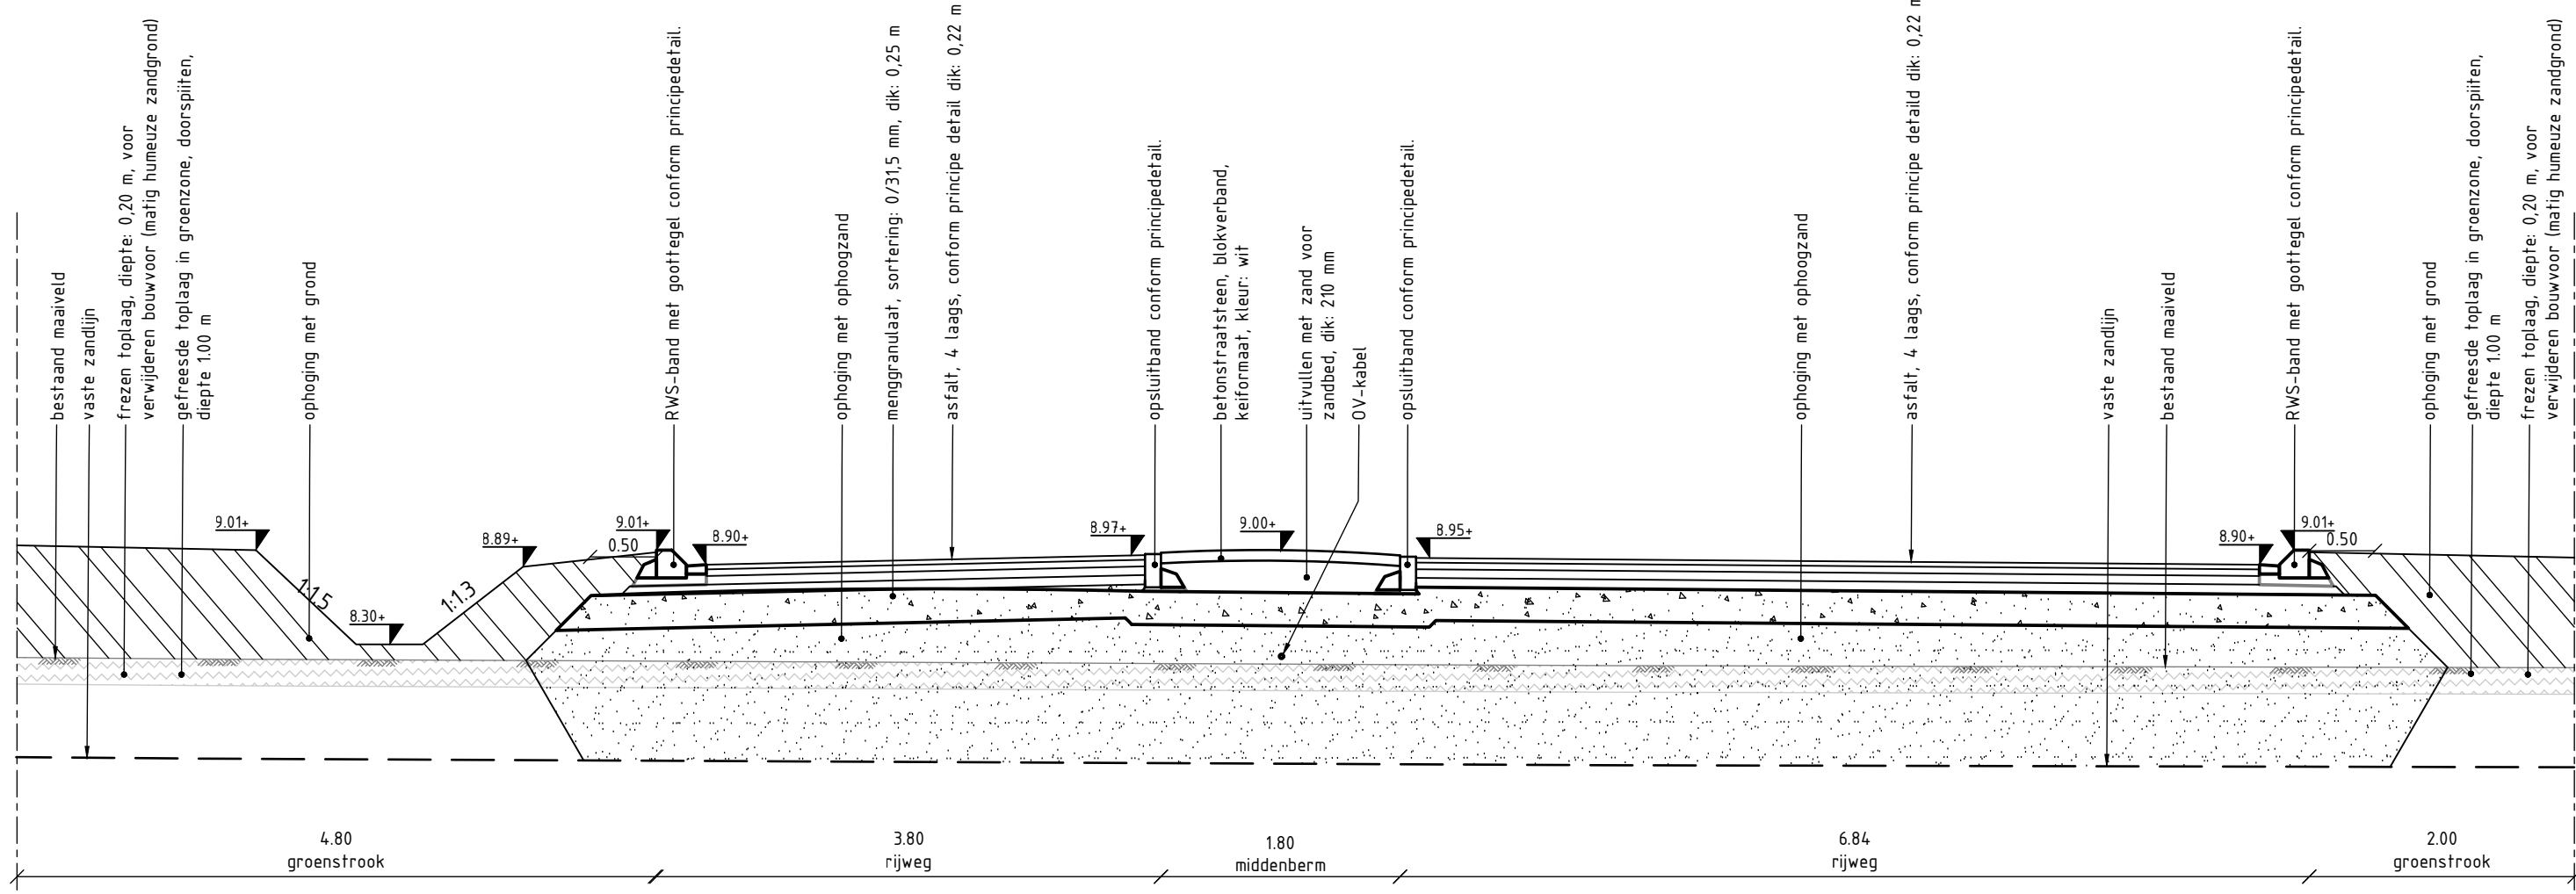
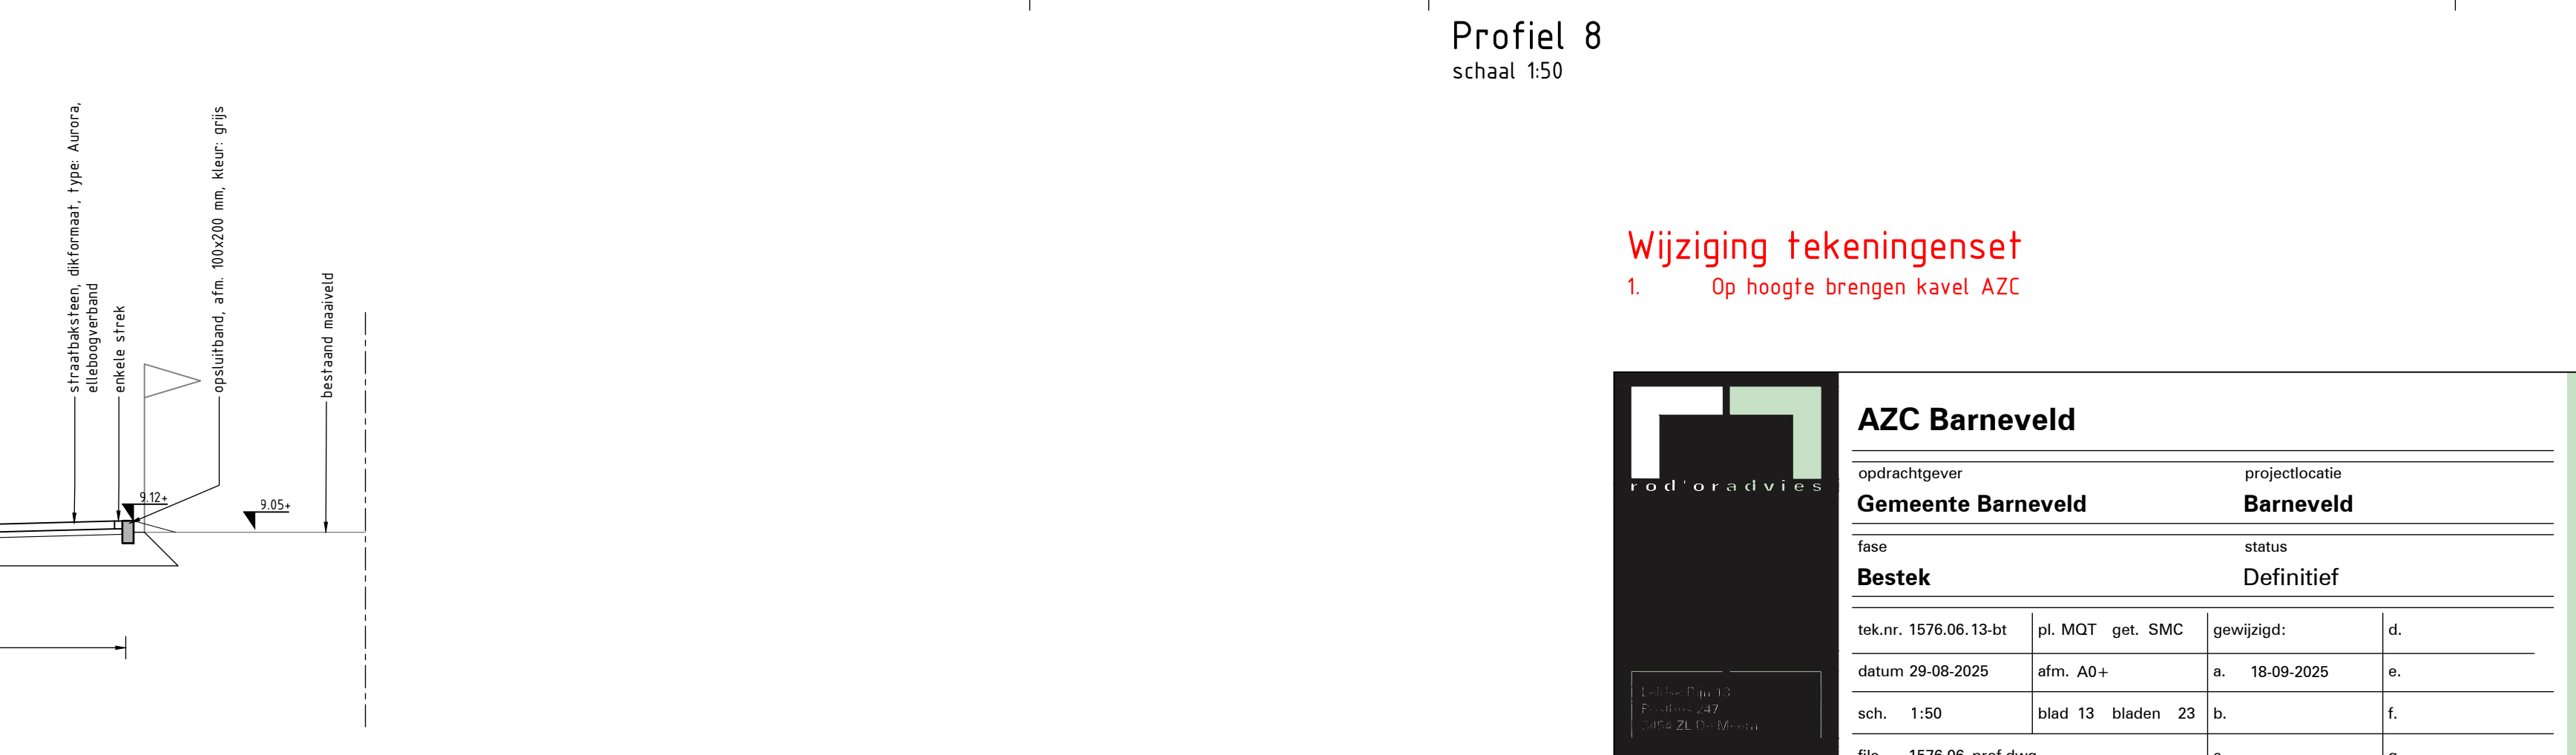
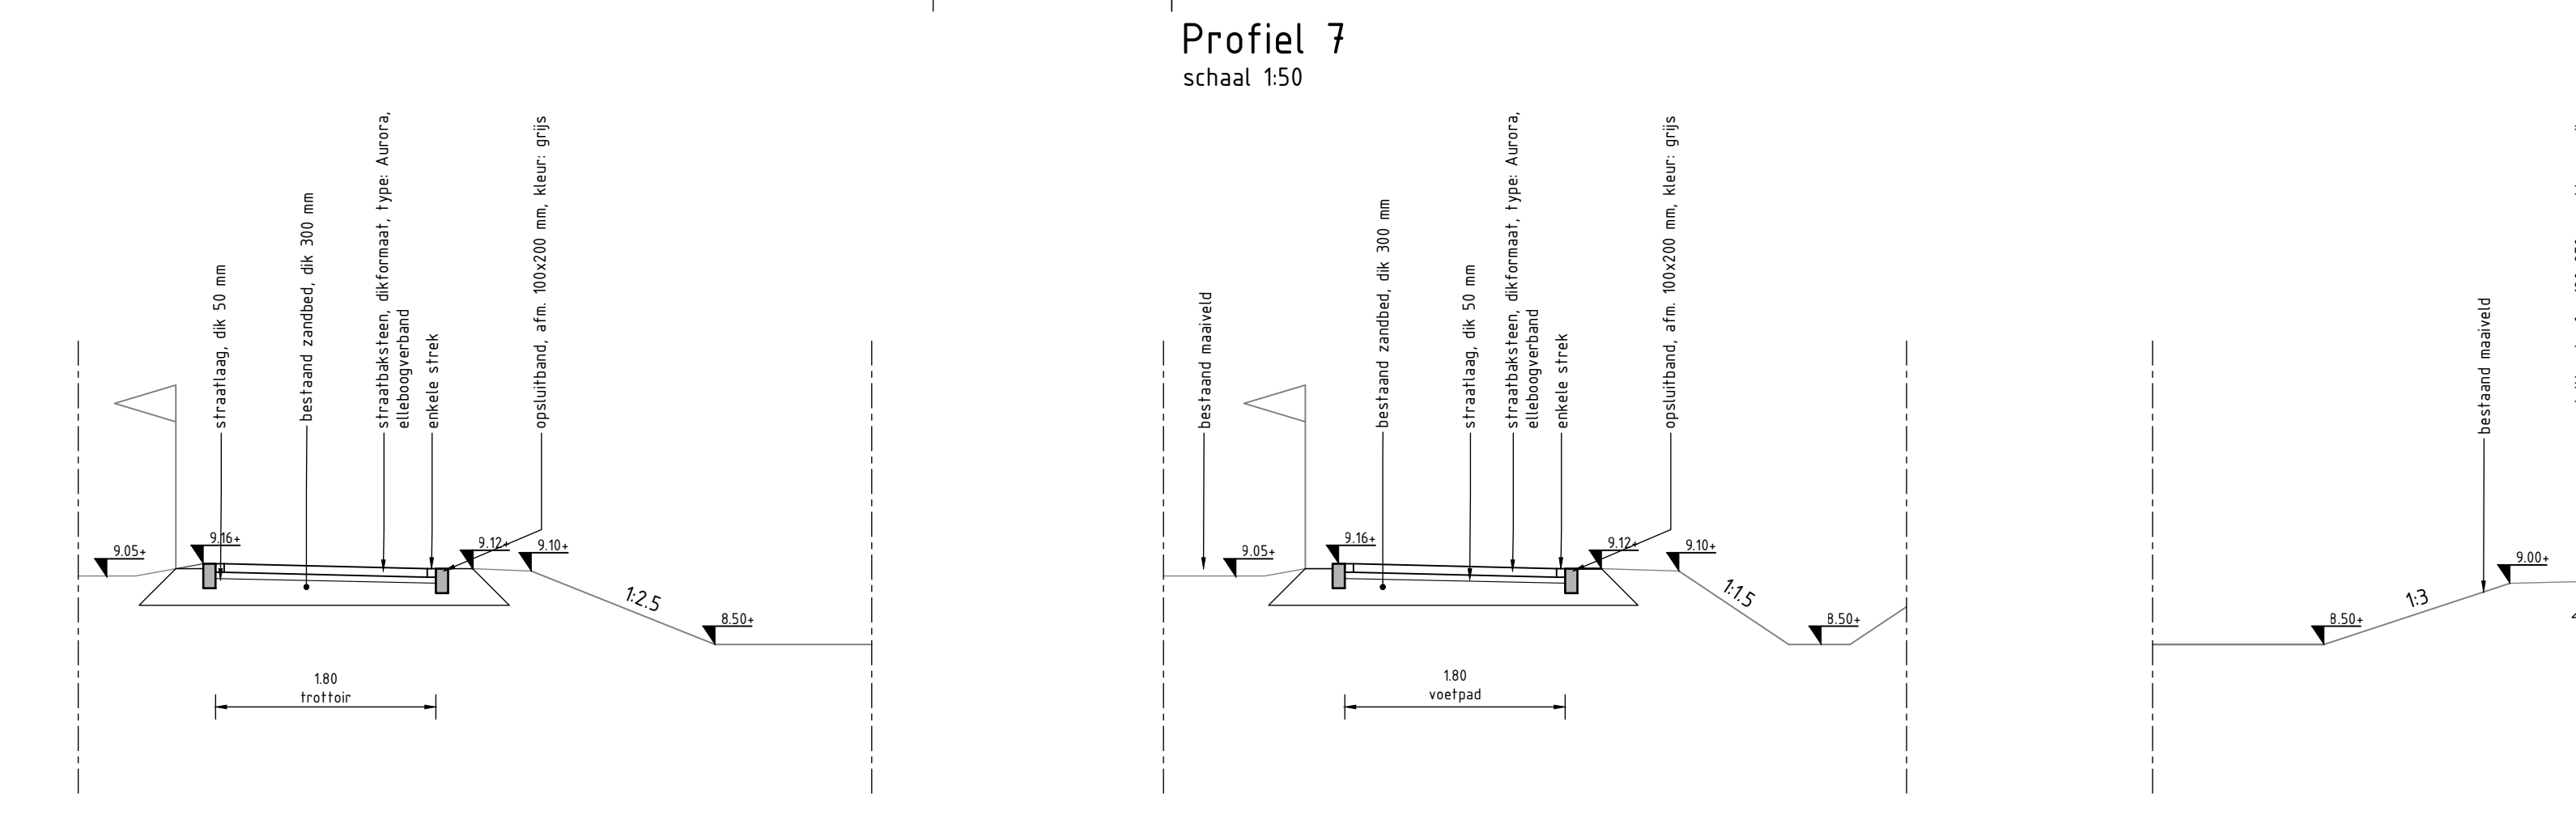
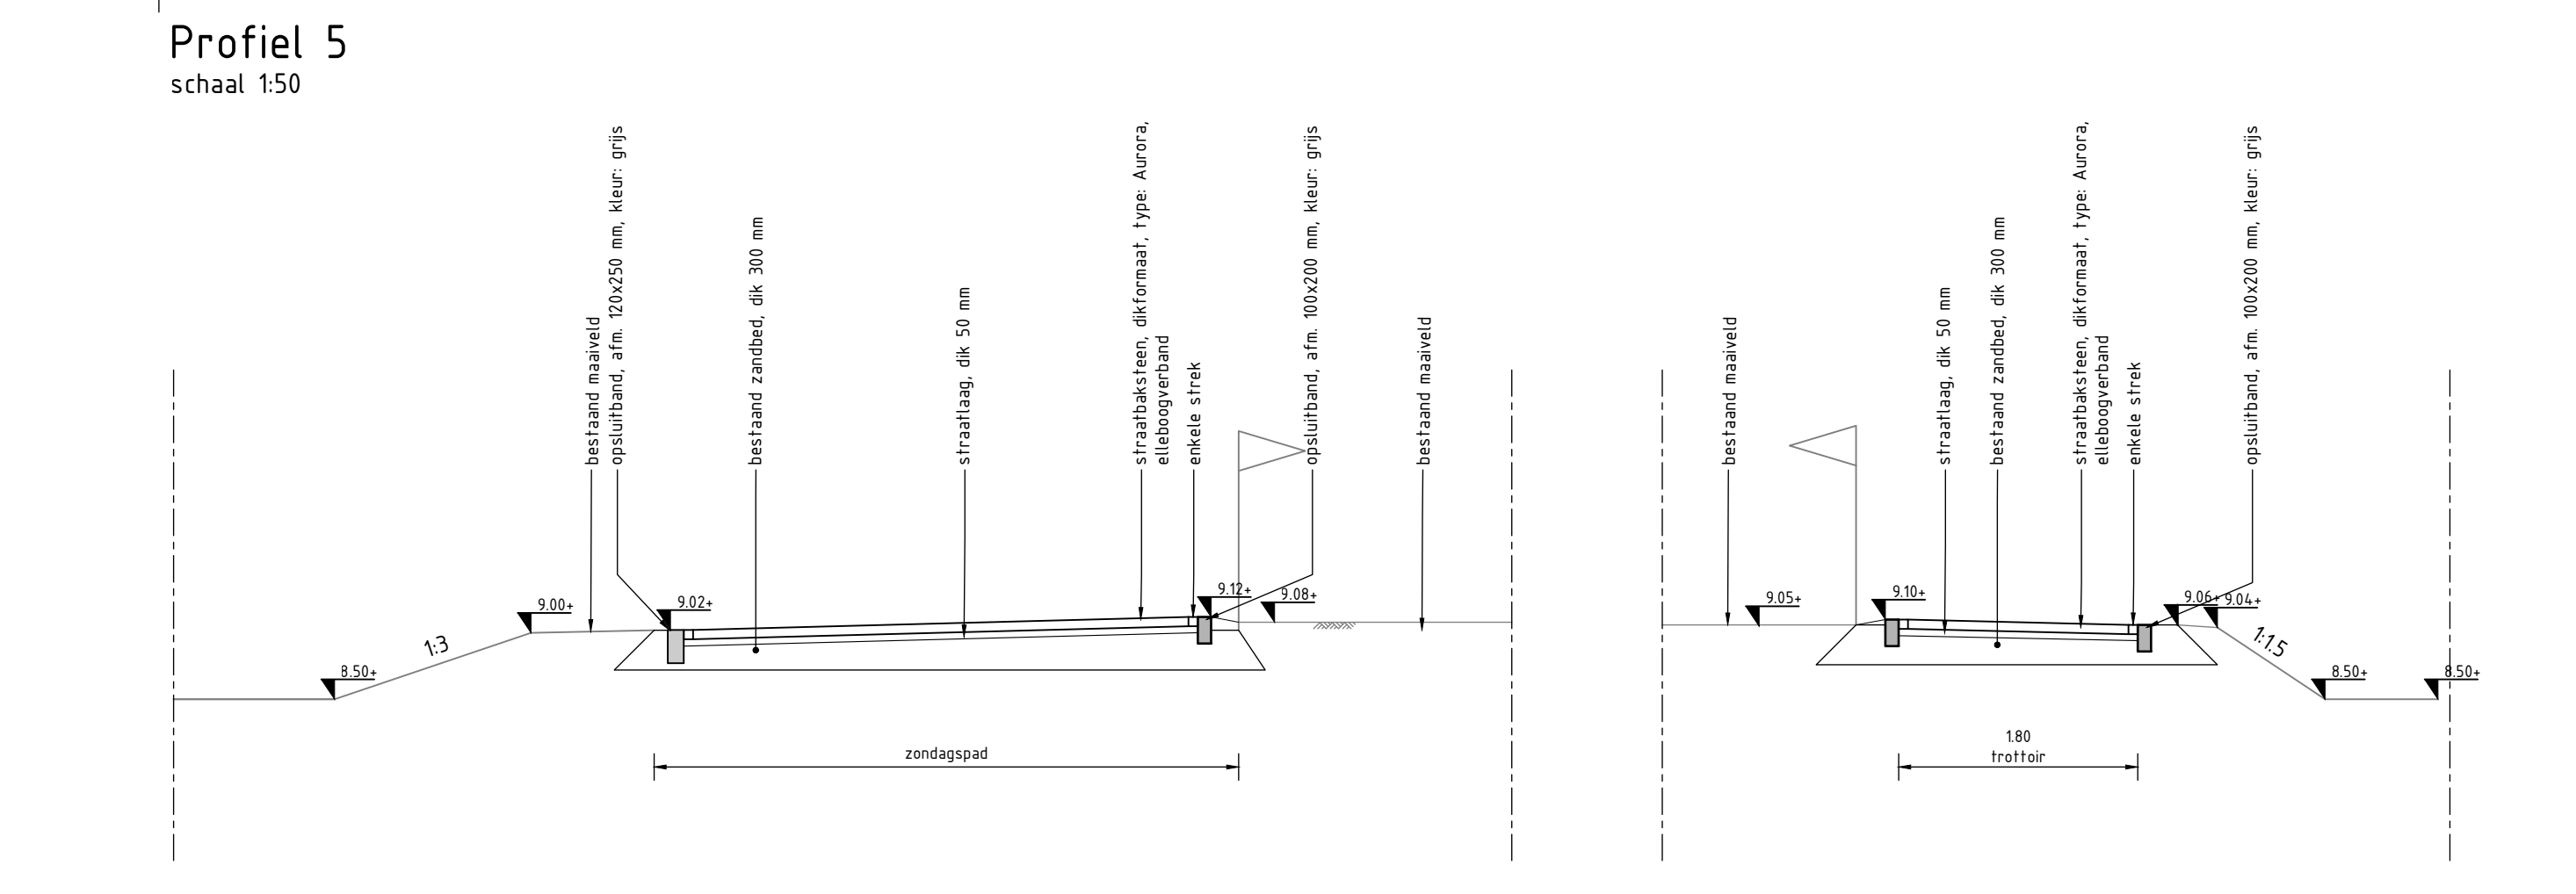
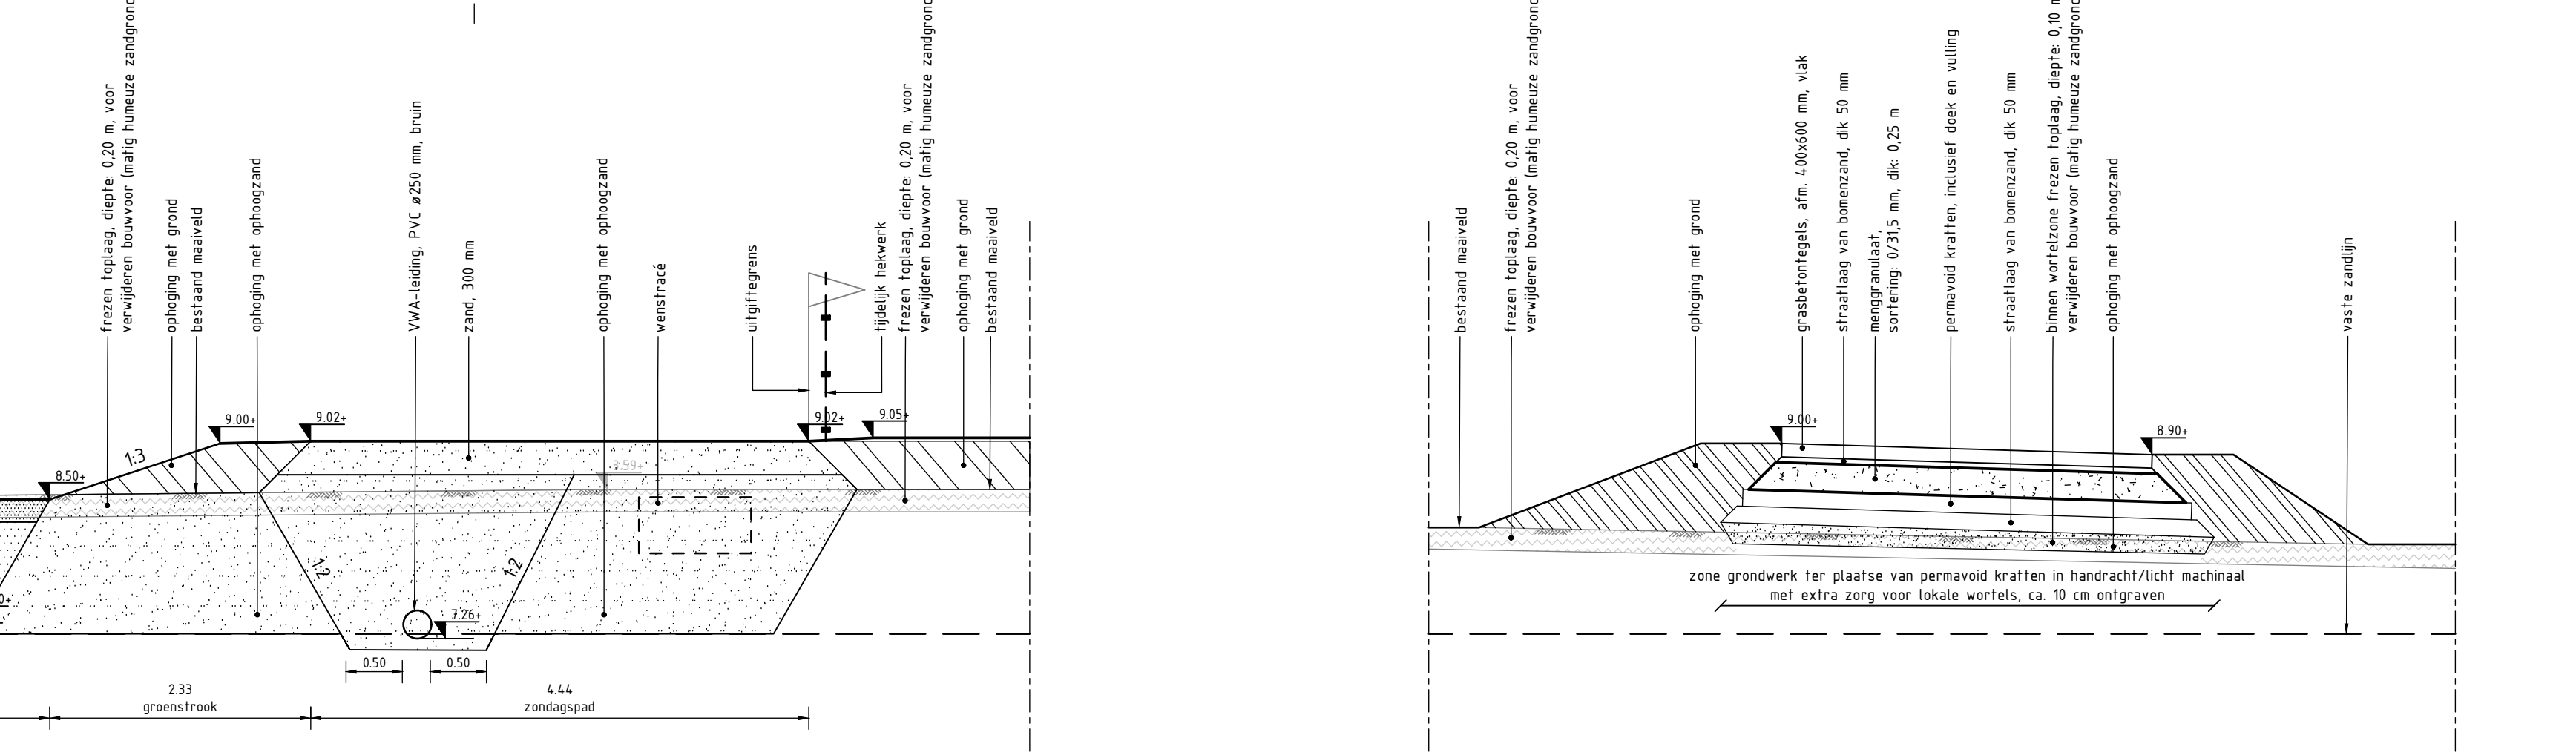
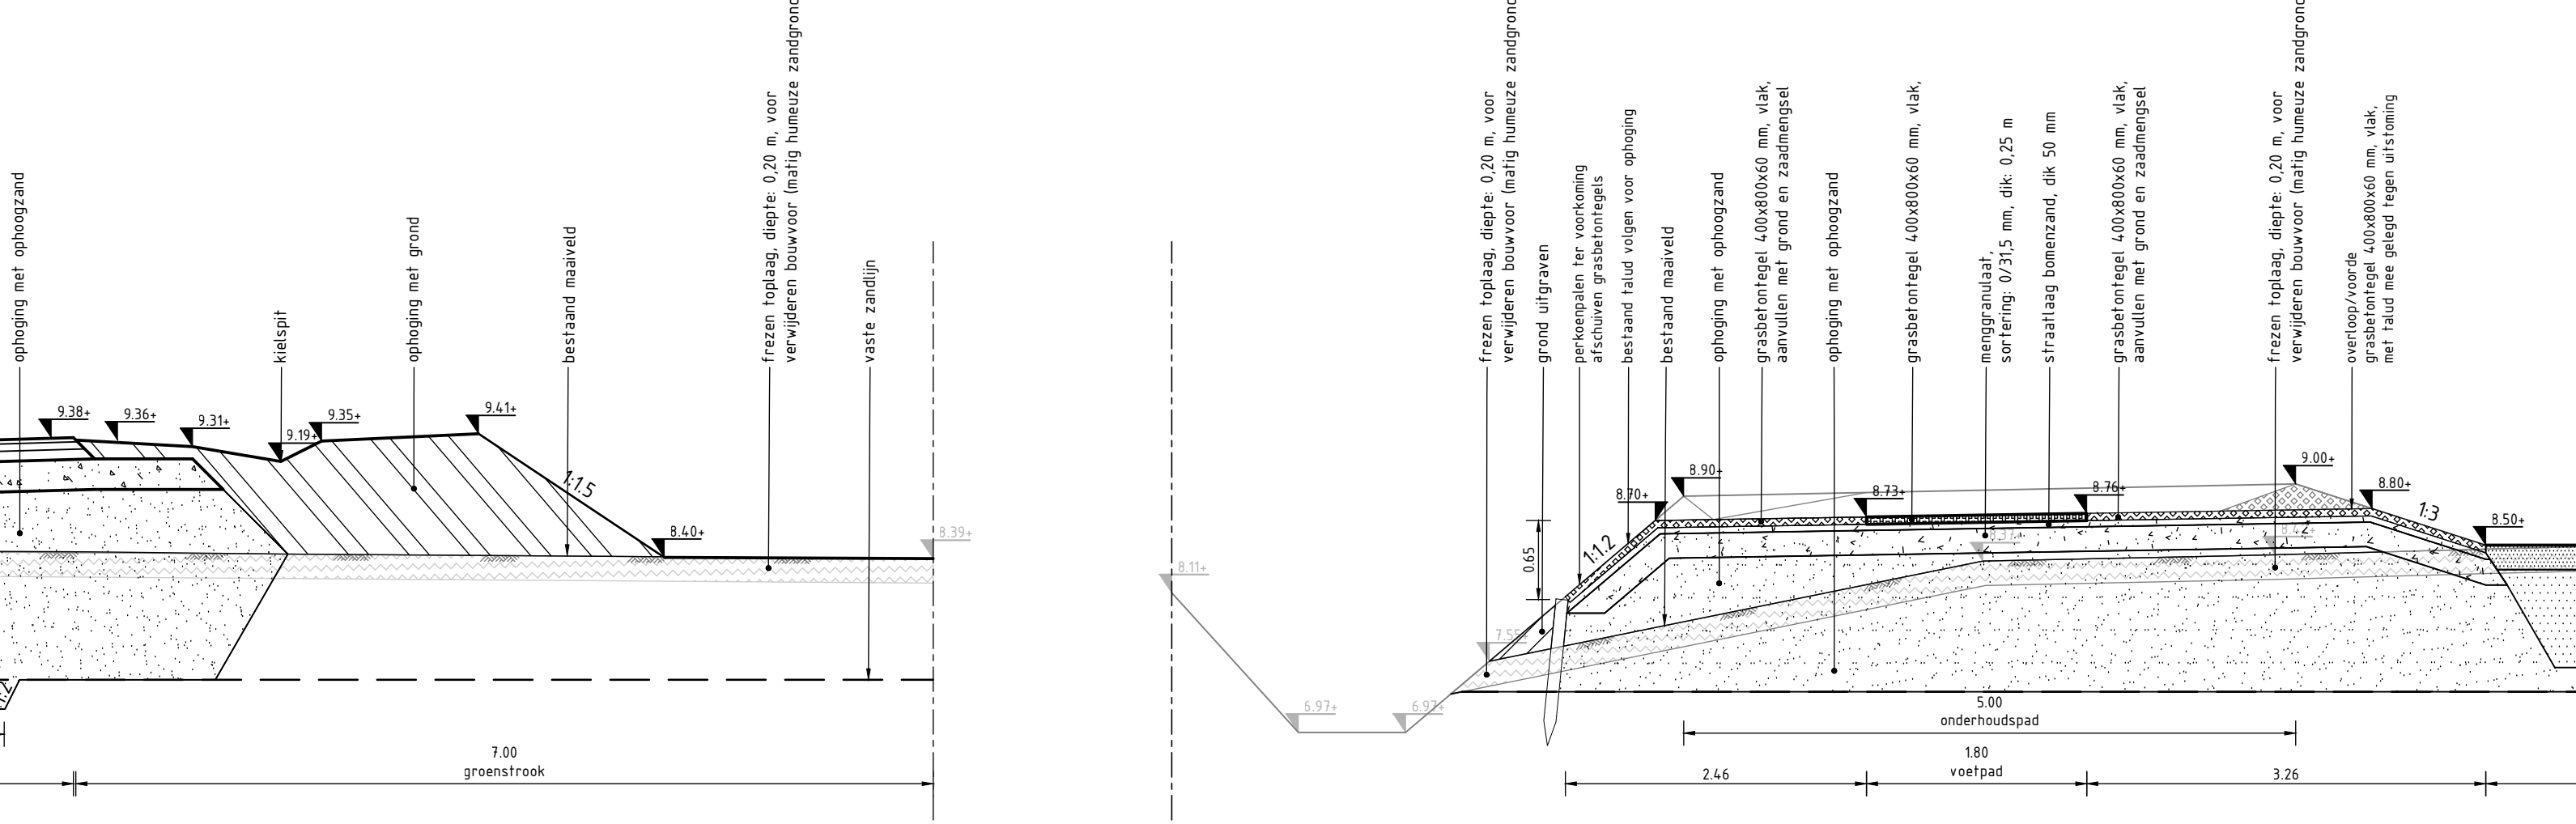
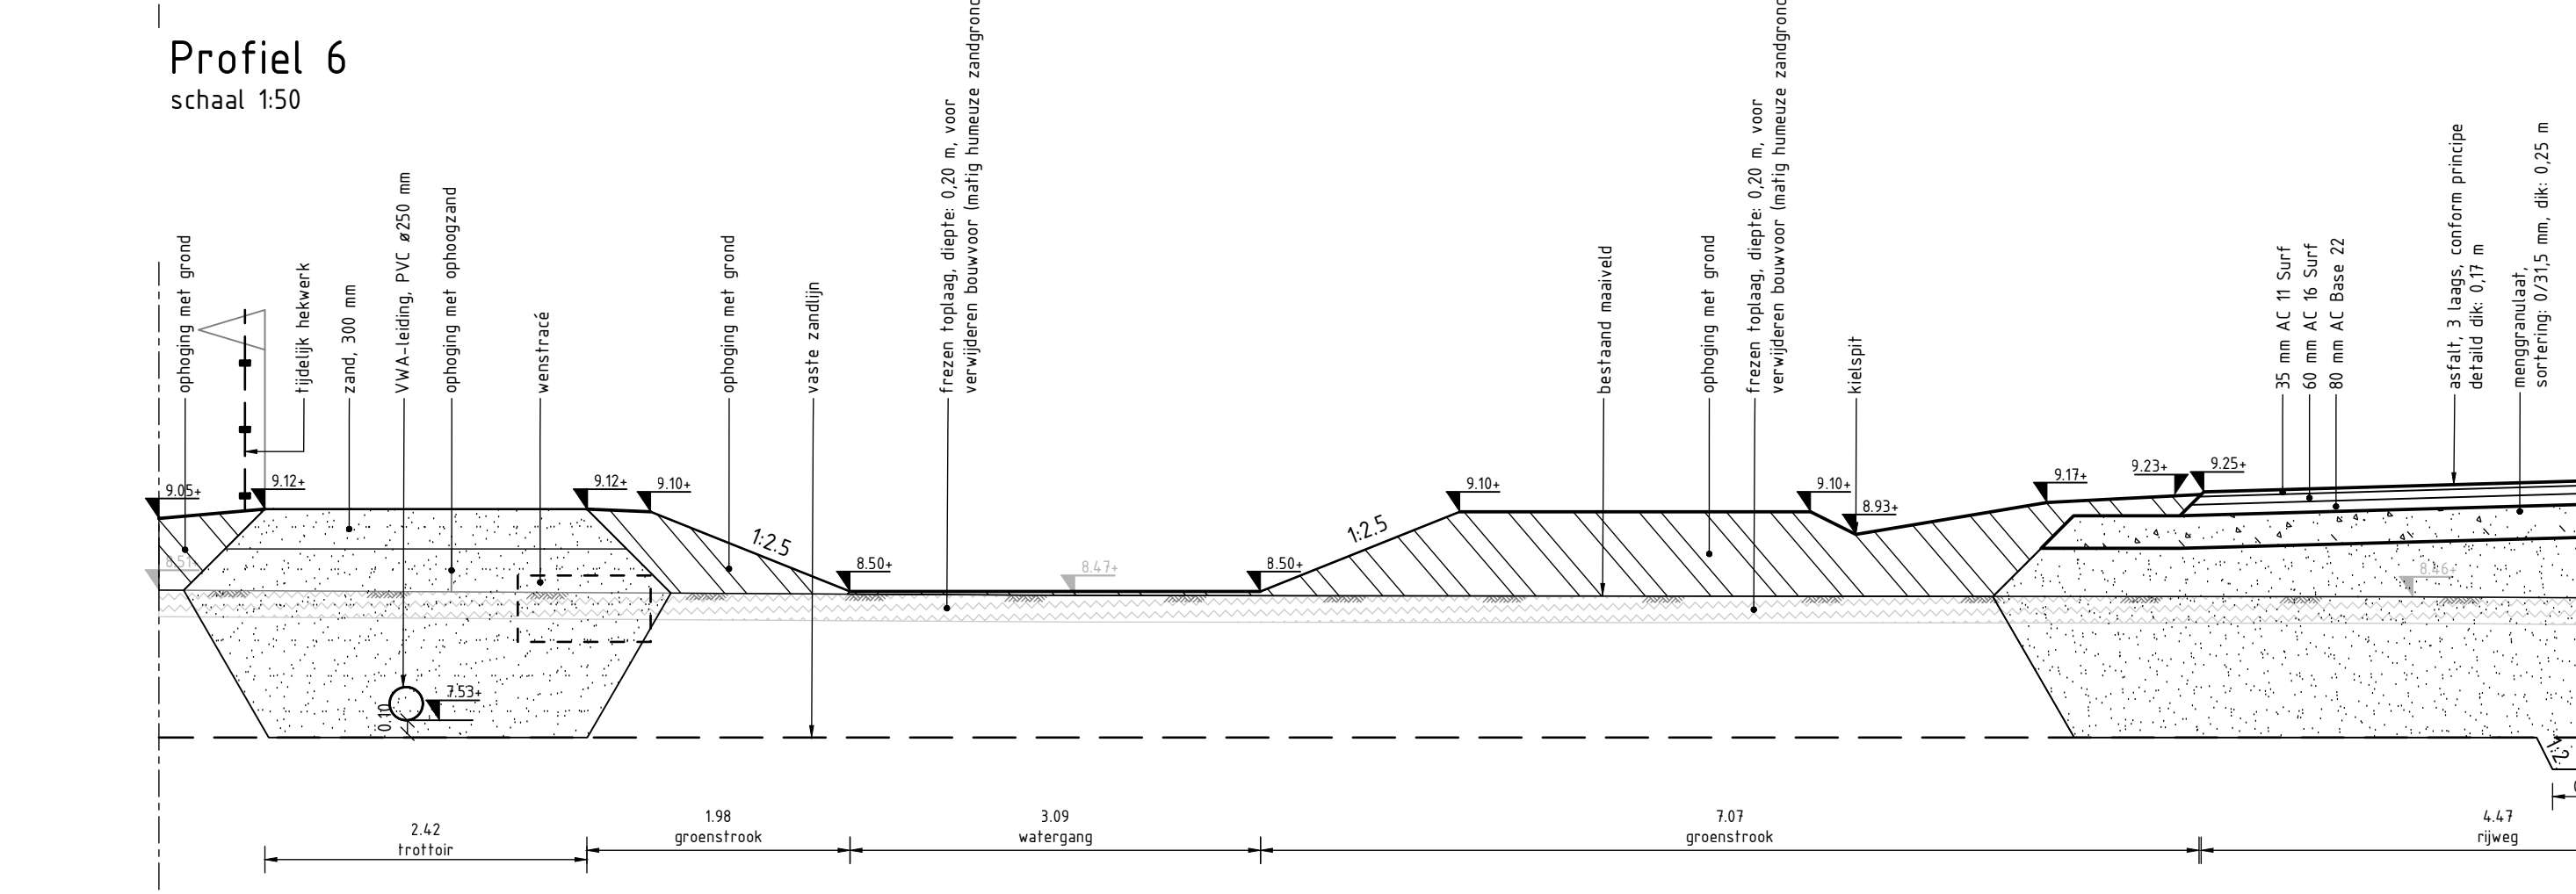
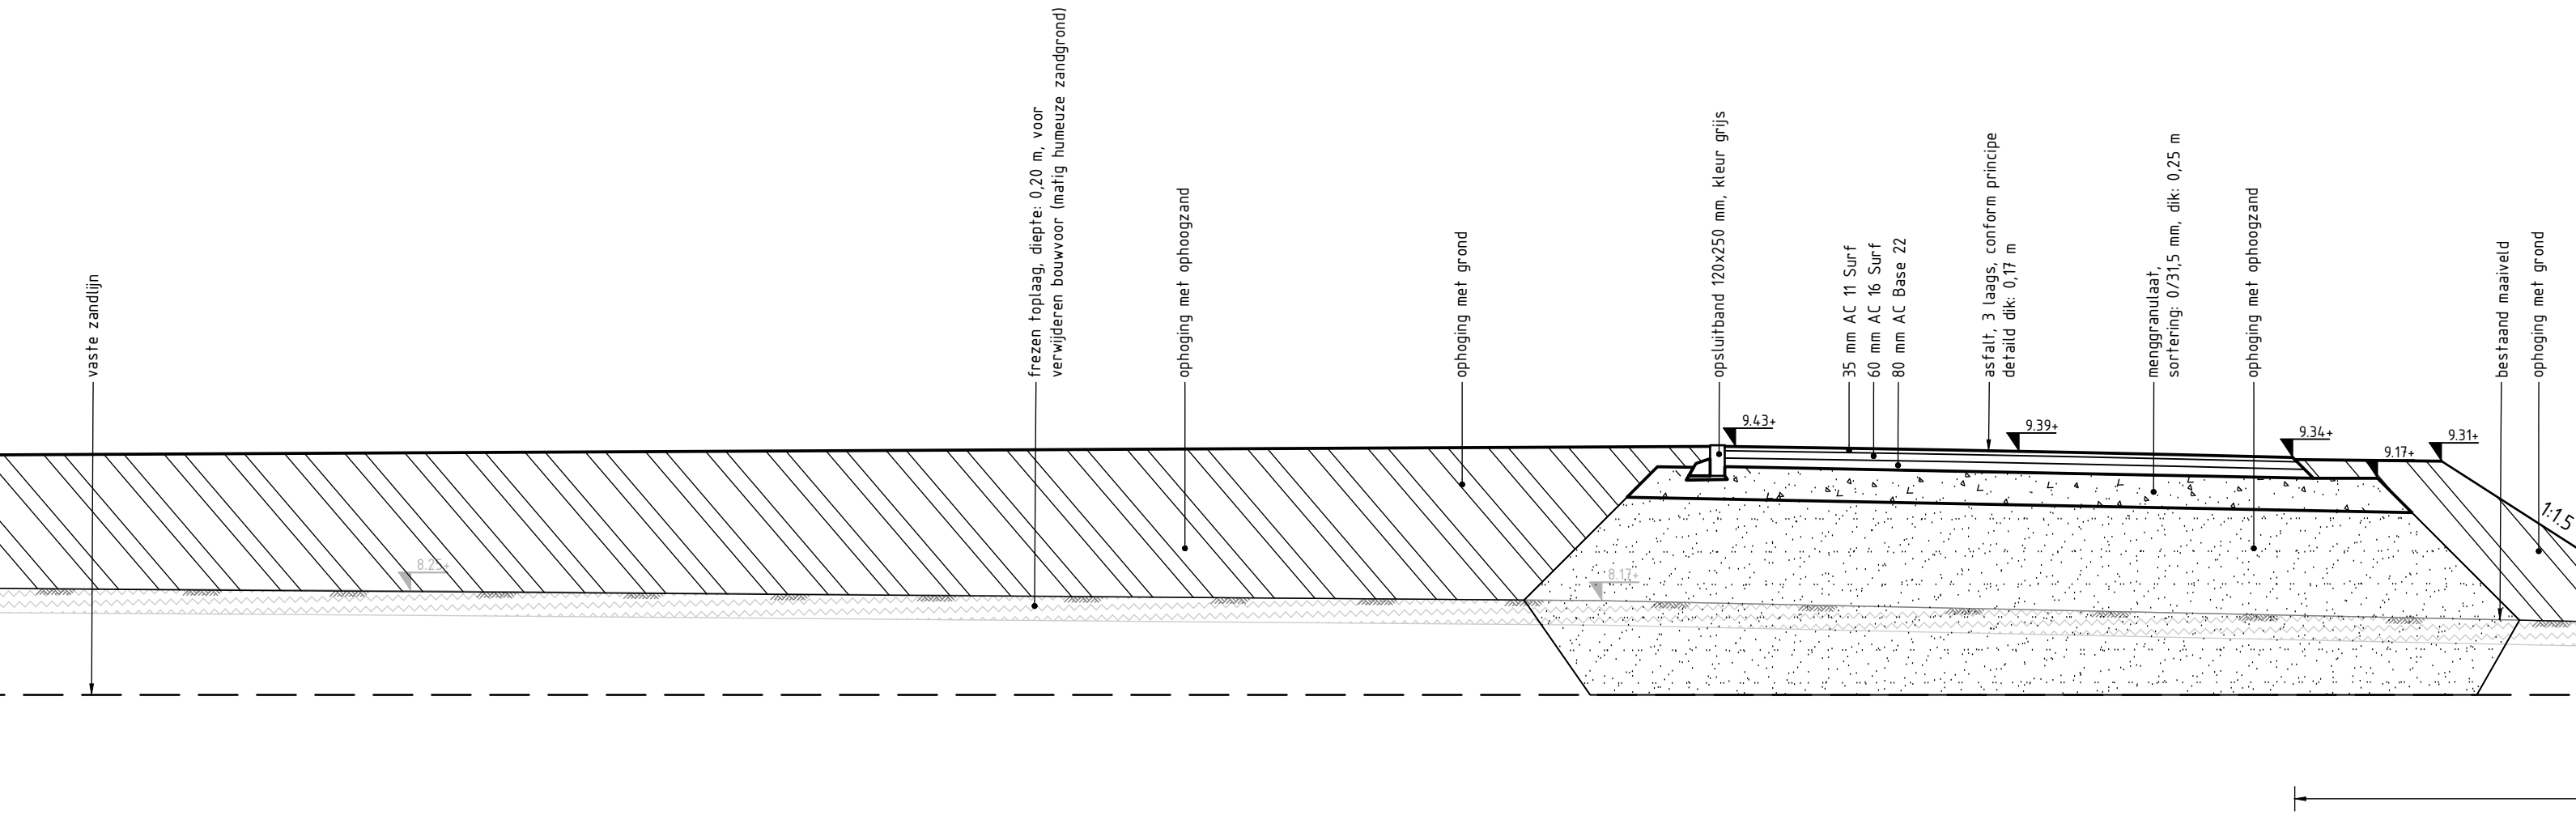
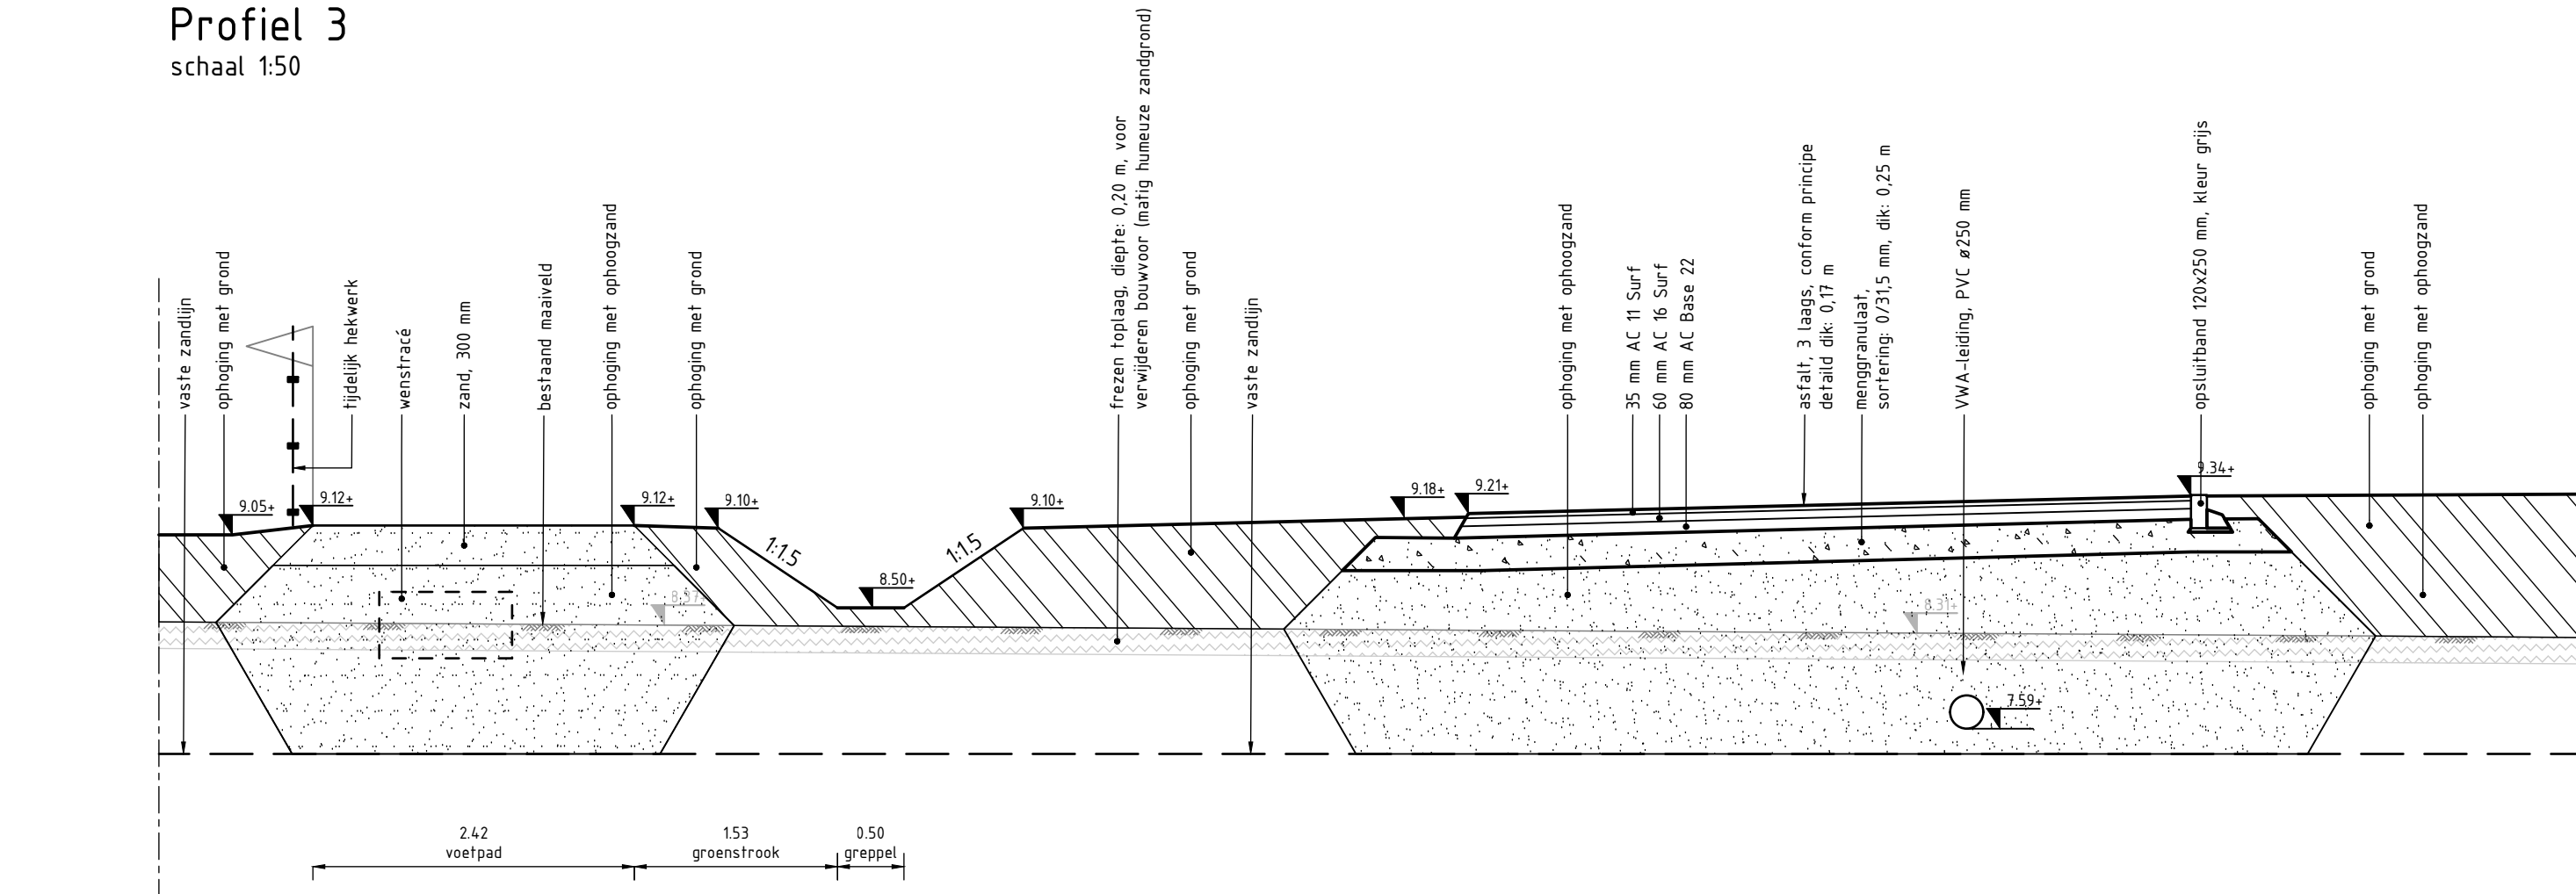
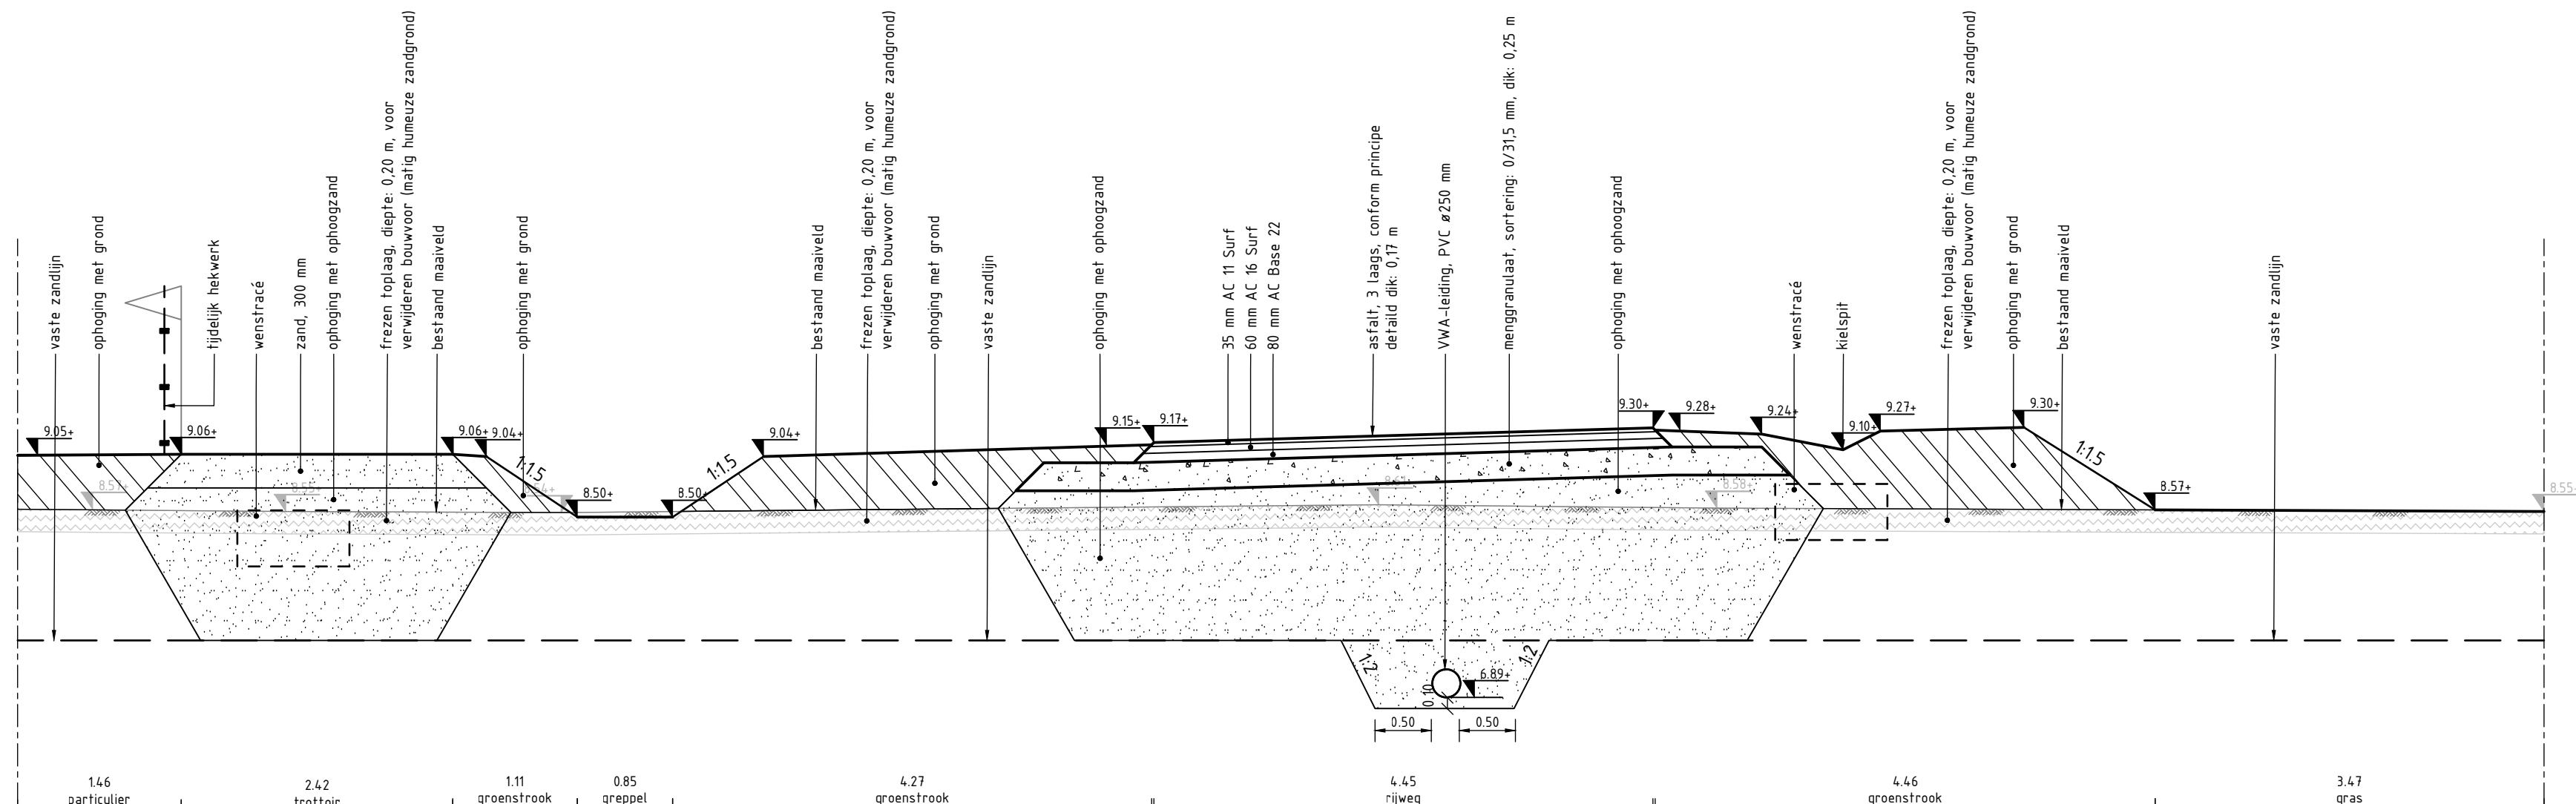
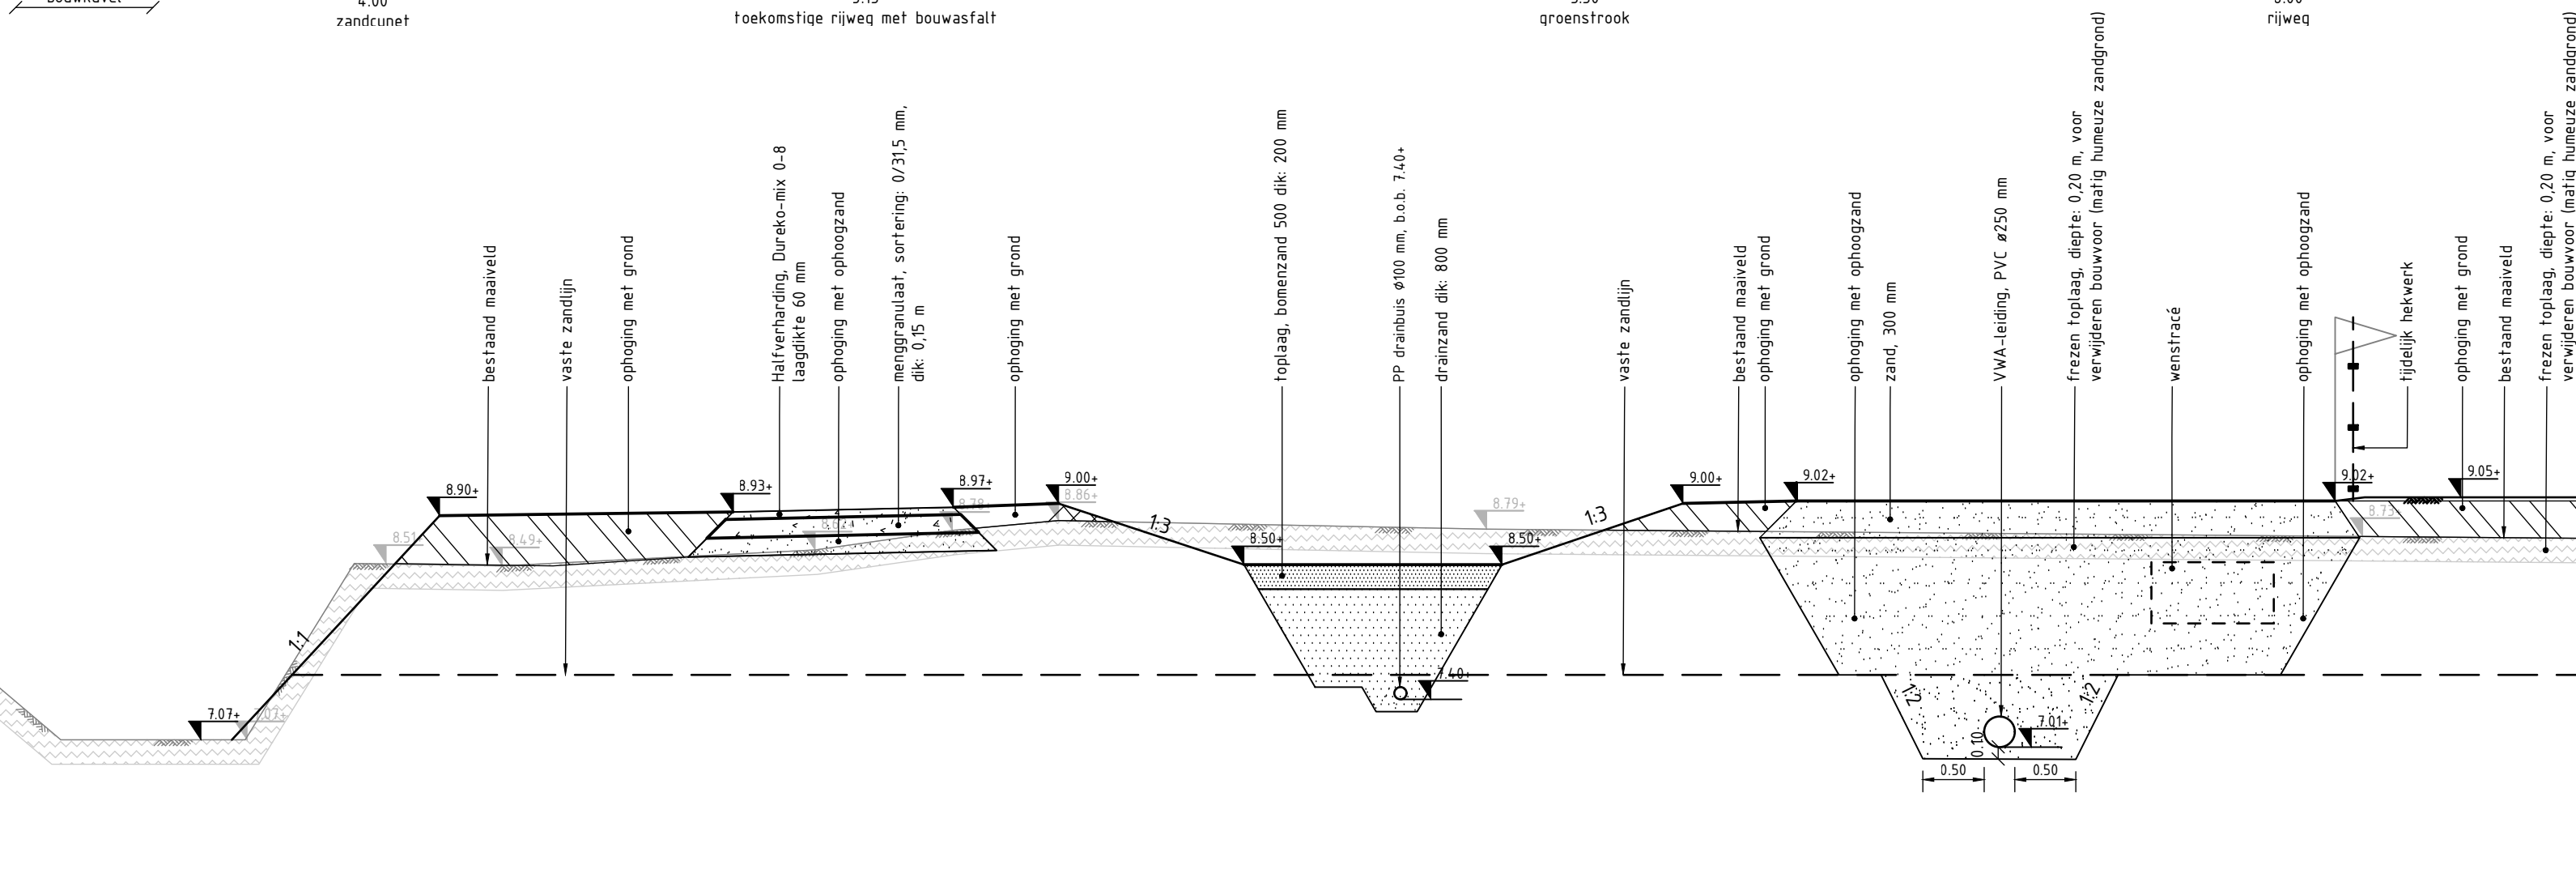


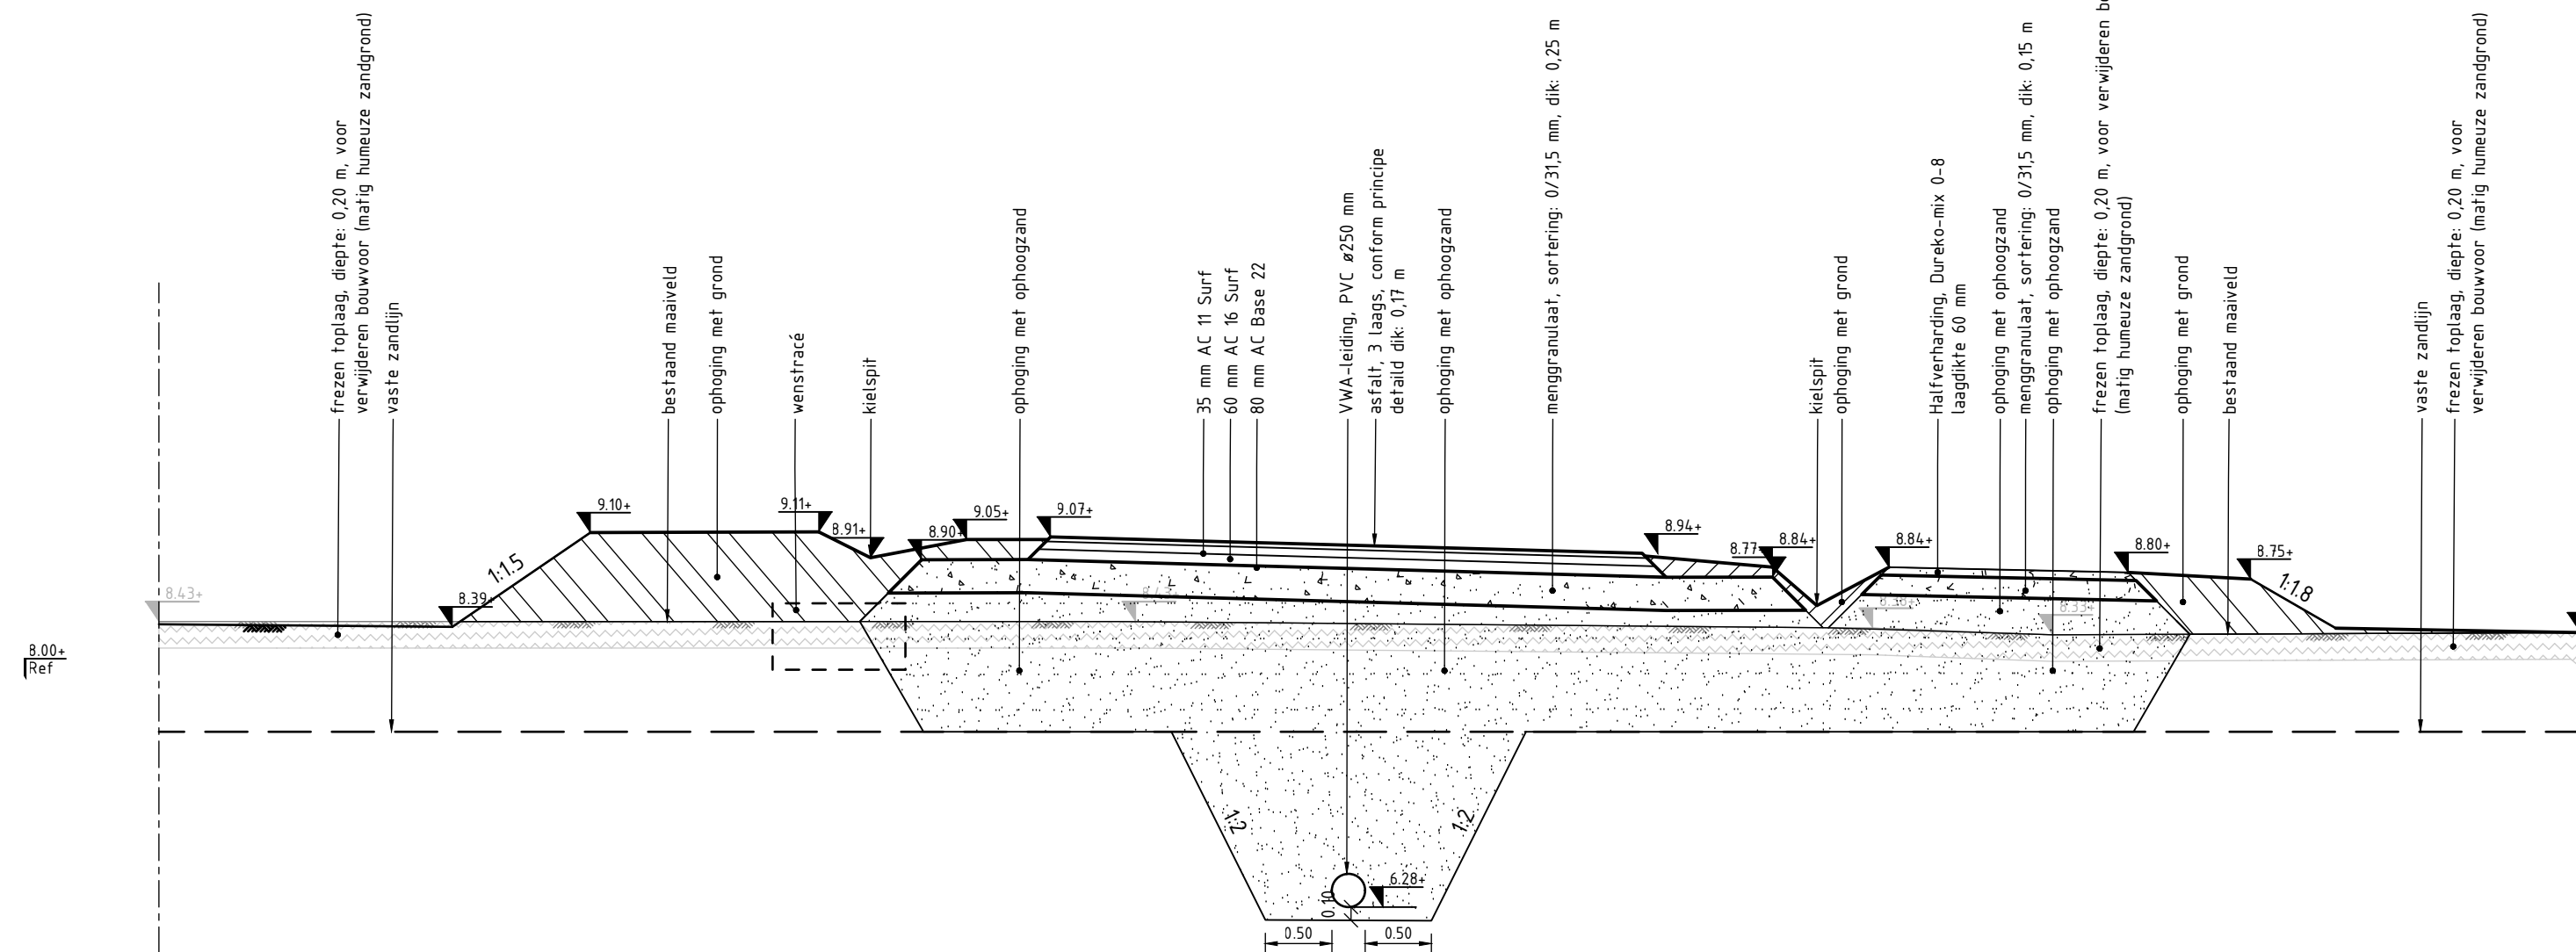

Profiel 1
schaal 150

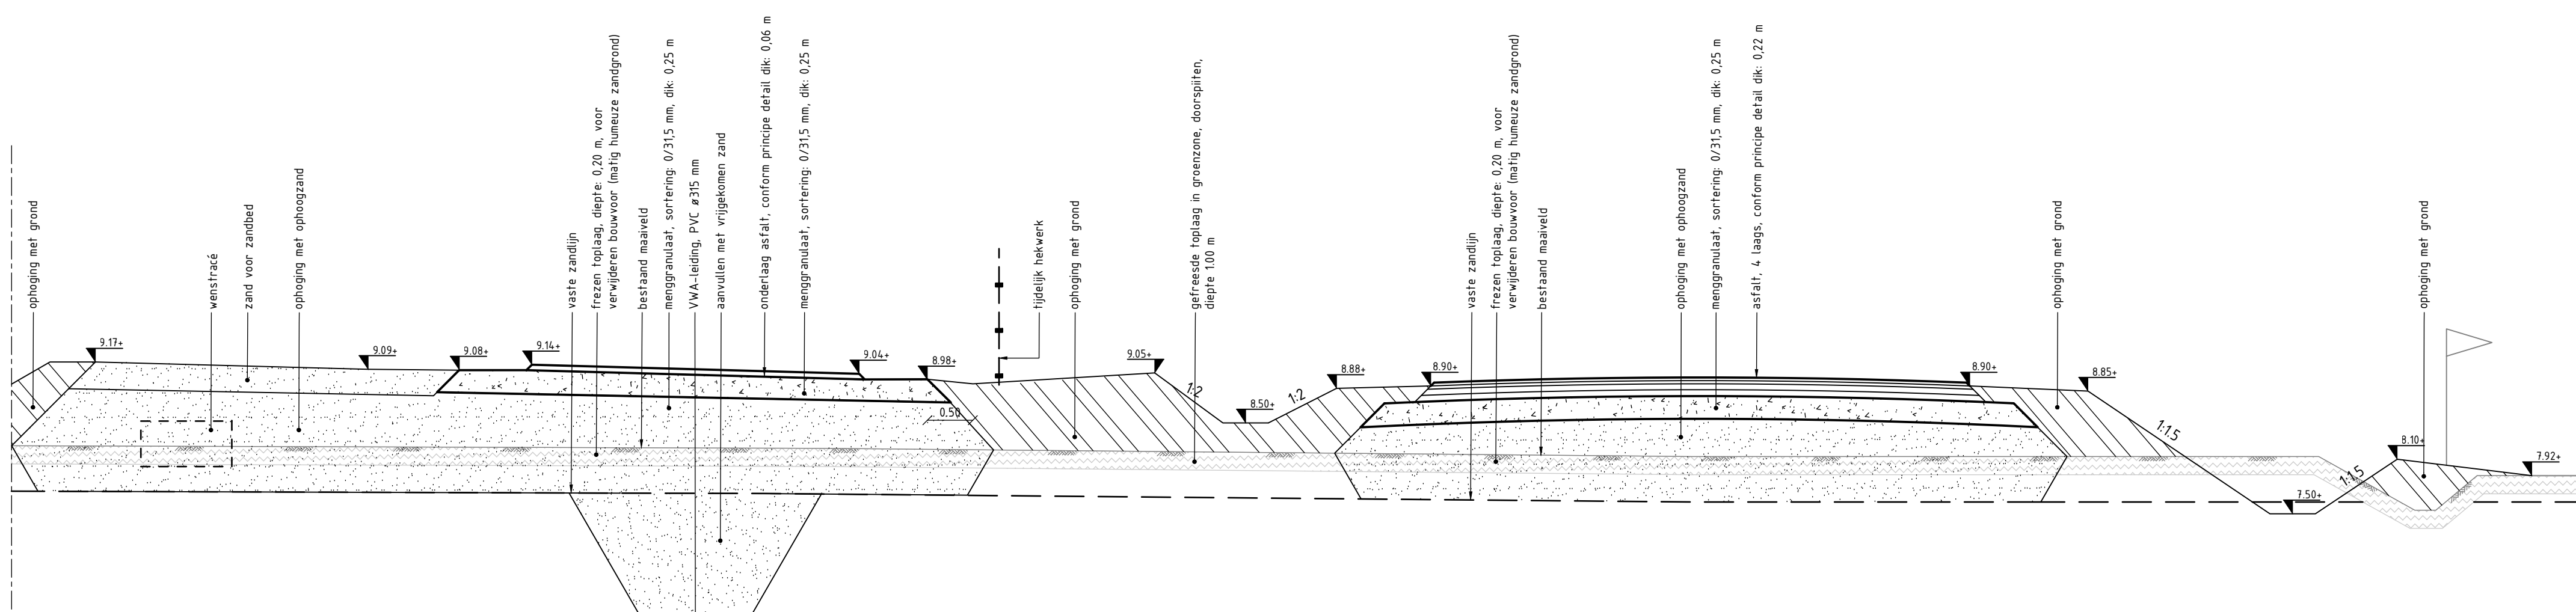

Profiel 3-wrm
schaal 150

Profiel 4-wrm
schaal 150

Profiel 5-wrm
schaal 150

Profiel 6-wrm
schaal 150

Profiel 7-wrm
schaal 150

Profiel 8
schaal 150

Wijziging tekeningenset
1. Op hoogte brengen kavel AZC

AZC Barneveld		opdrachtgever		projectlocatie	
Gemeente Barneveld		Barneveld		status	
Bestek		Definitief		d.	
tek.nr. 1576.06.13-01		tit. MGT gpi. SMC		opwisppt.	
datum 29-08-2025		afm. A0+		a. 18-09-2025	
sch. 1:50		blad 13		blad 23	
tit. 1576.06.13-01		a.		b.	
onderwerp		c.		d.	
Profielen					