


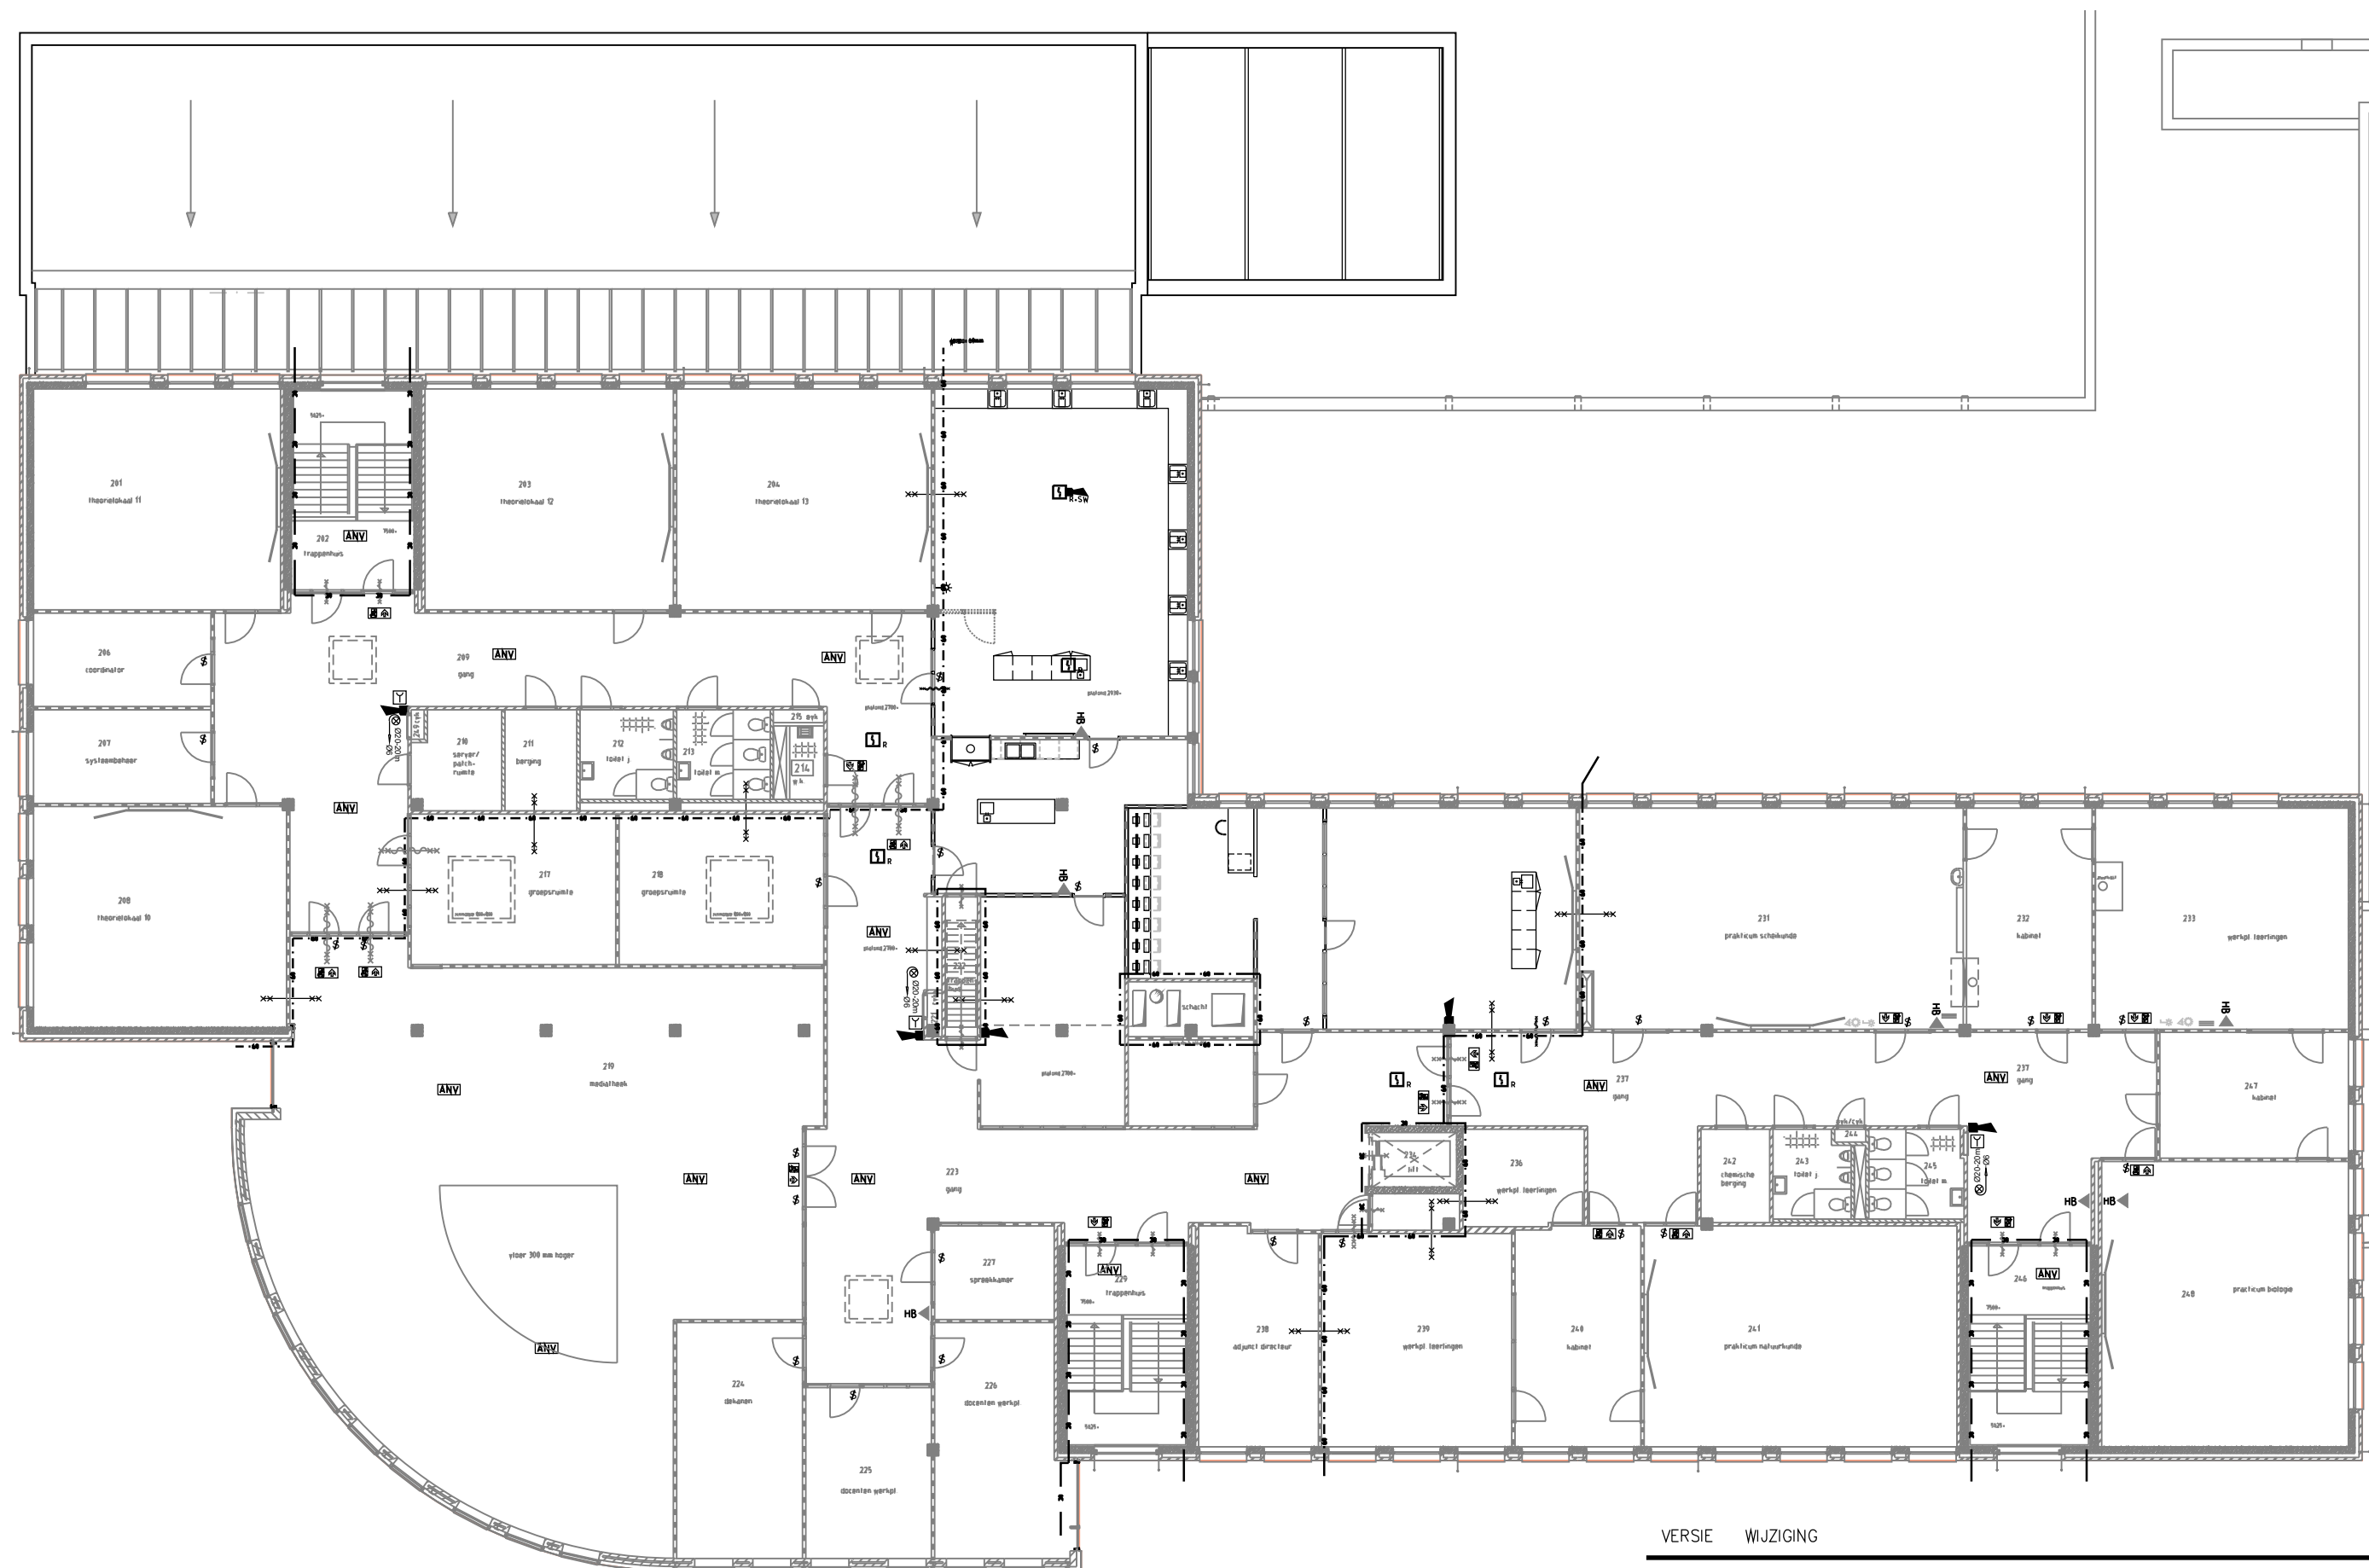

Saffierhorst 105 2592 GK Den Haag
TEL: 070-3001144

VERSIE WIJZIGING

DIRECTIE:
LUCAS ONDERWIJS
WERK:
ISW GASTHUISLAAN
Gasthuislaan 145 's Gravenzande
ONDERWERP:
Revisie
2e Verdieping

GET.:
ASRO
PROJECTNR.:
FZ-2022
OBJECTNR.:
21HC03

DATUM:
25-08-2022
SCHAAL:
1:200
FORMAAT:
A3