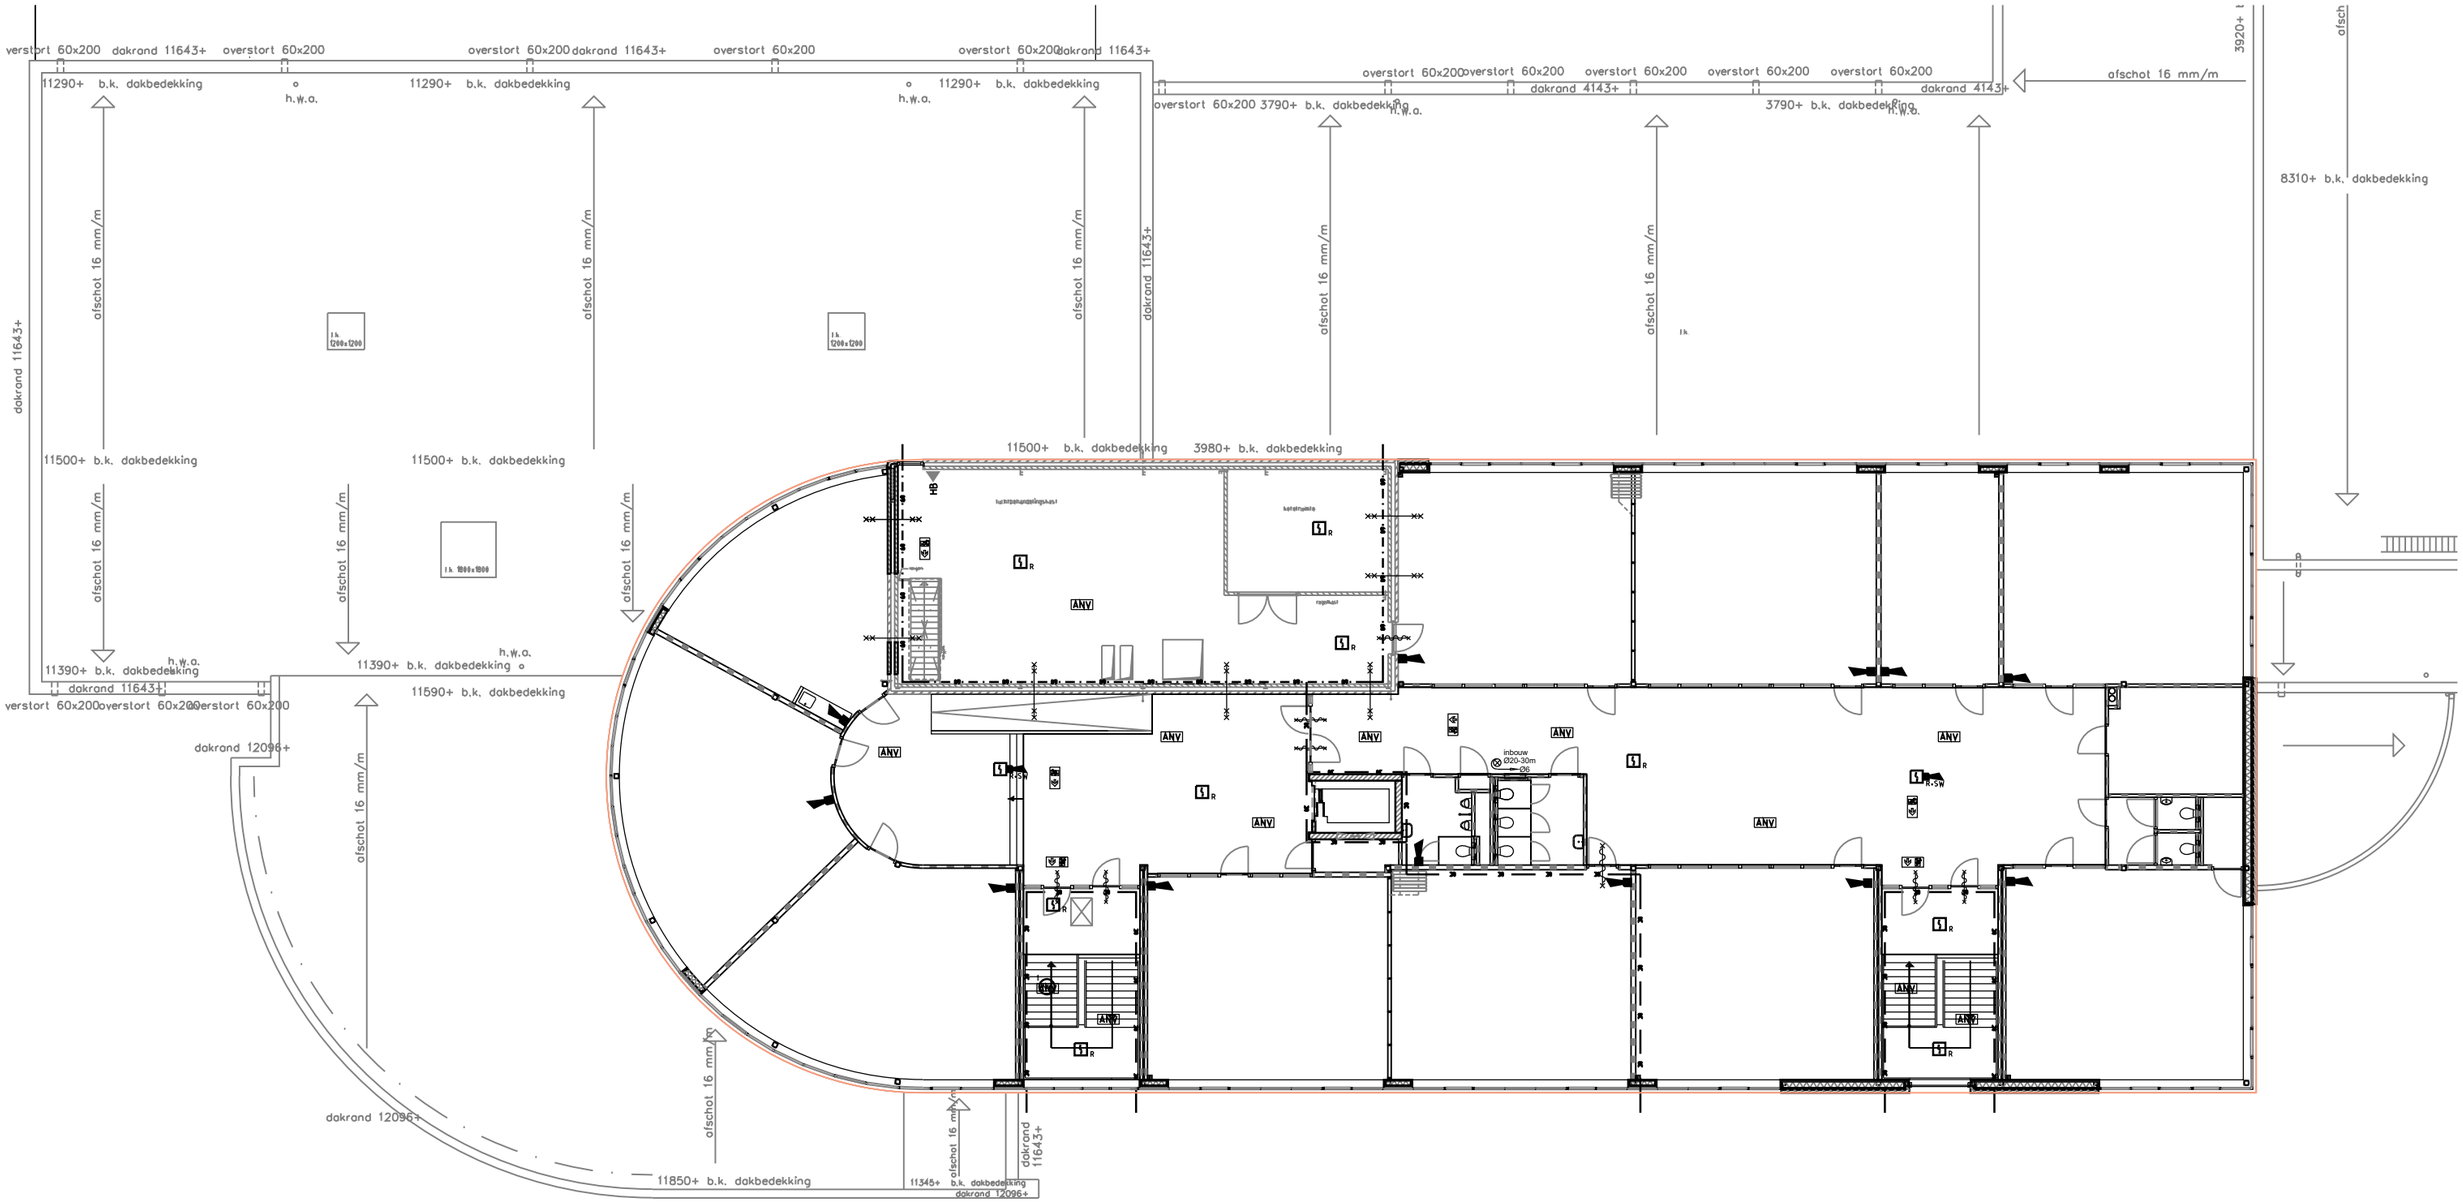

Lucas Onderwijs

Saffierhorst 105 2592 GK Den Haag
TEL: 070-3001144

VERSIE WIJZIGING

DIRECTIE:
LUCAS ONDERWIJS

WERK:
ISW GASTHUISLAAN
Gasthuislaan 145 's Gravenzande

ONDERWERP:
Revisie
3e Verdieping

GET.: ASRO
PROJECTNR.: FZ-2022
OBJECTNR.: 21HC03

DATUM: 25-08-2022
SCHAAL: 1:200
FORMAAT: A3

03