


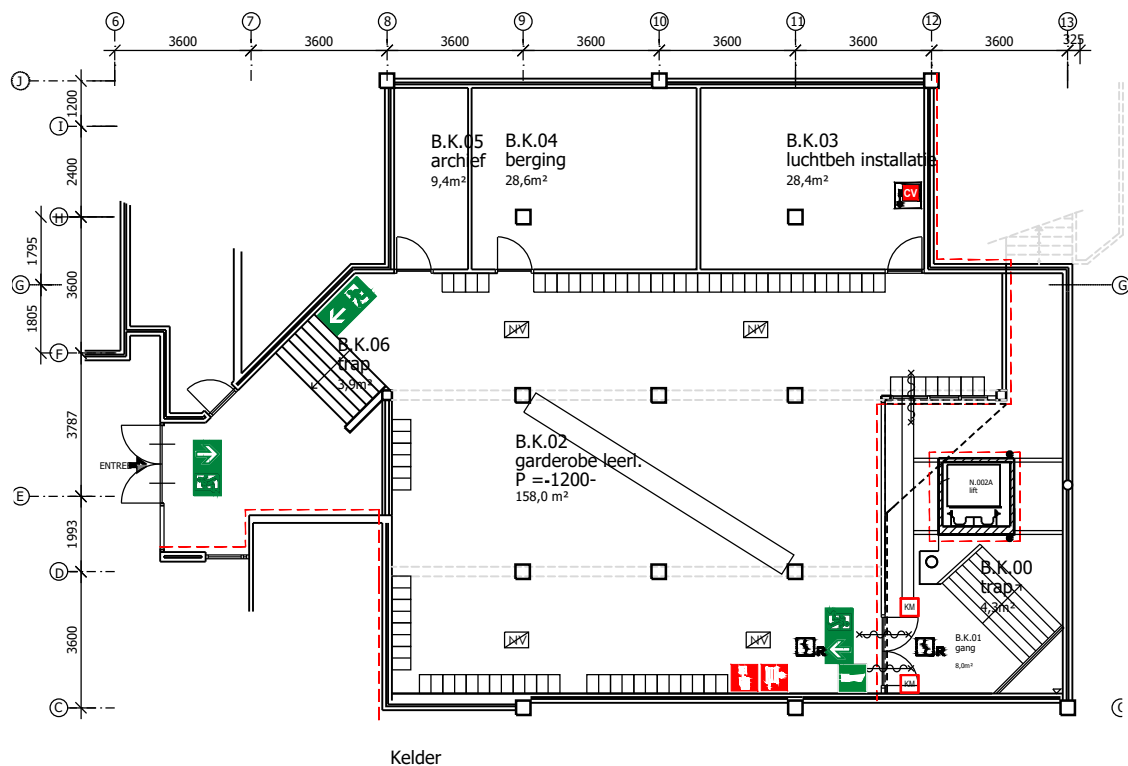

LEGENDA	
	(Nood)uitgang
	Brandslanghaspel
	Ontruimingsmelder
	Handbrandblusser
	Ontgrendeling deur
	Brandwerend en zelfsluitend
	Slow whoop
	Brandmeldcentrale
	Rookmelder
	EHBO koffer/post
	Noodschakelaar CV
	Brandwerende scheiding van 30min
	Brandwerende scheiding van 60min
	Noodverlichting

VERSIE WIJZIGING

DIRECTIE:
LUCAS ONDERWIJS
 WERK:
ISW HOGE WOERD
Hoge Woerd 2 2671 DG NAALDWIJK
 ONDERWERP:
Revisie tekening
Kelder

GET.:
ASRO
 PROJECTNR.:
FZ-2020
 OBJECTNR.:
21HC01

DATUM:
08-04-2020
 SCHAAL:
1:200
 FORMAAT:
A4



Saffierhorst 105 2592 GK Den Haag
 TEL: 070-3001144