N:\K18\PROJECTEN\18 0 115 - GEMEENTEHUIS ROERDALEN E+W\U - TEKENINGEN\E-INSTALLATIES\3 REVISIE\180115
E PL XX 01.DWG

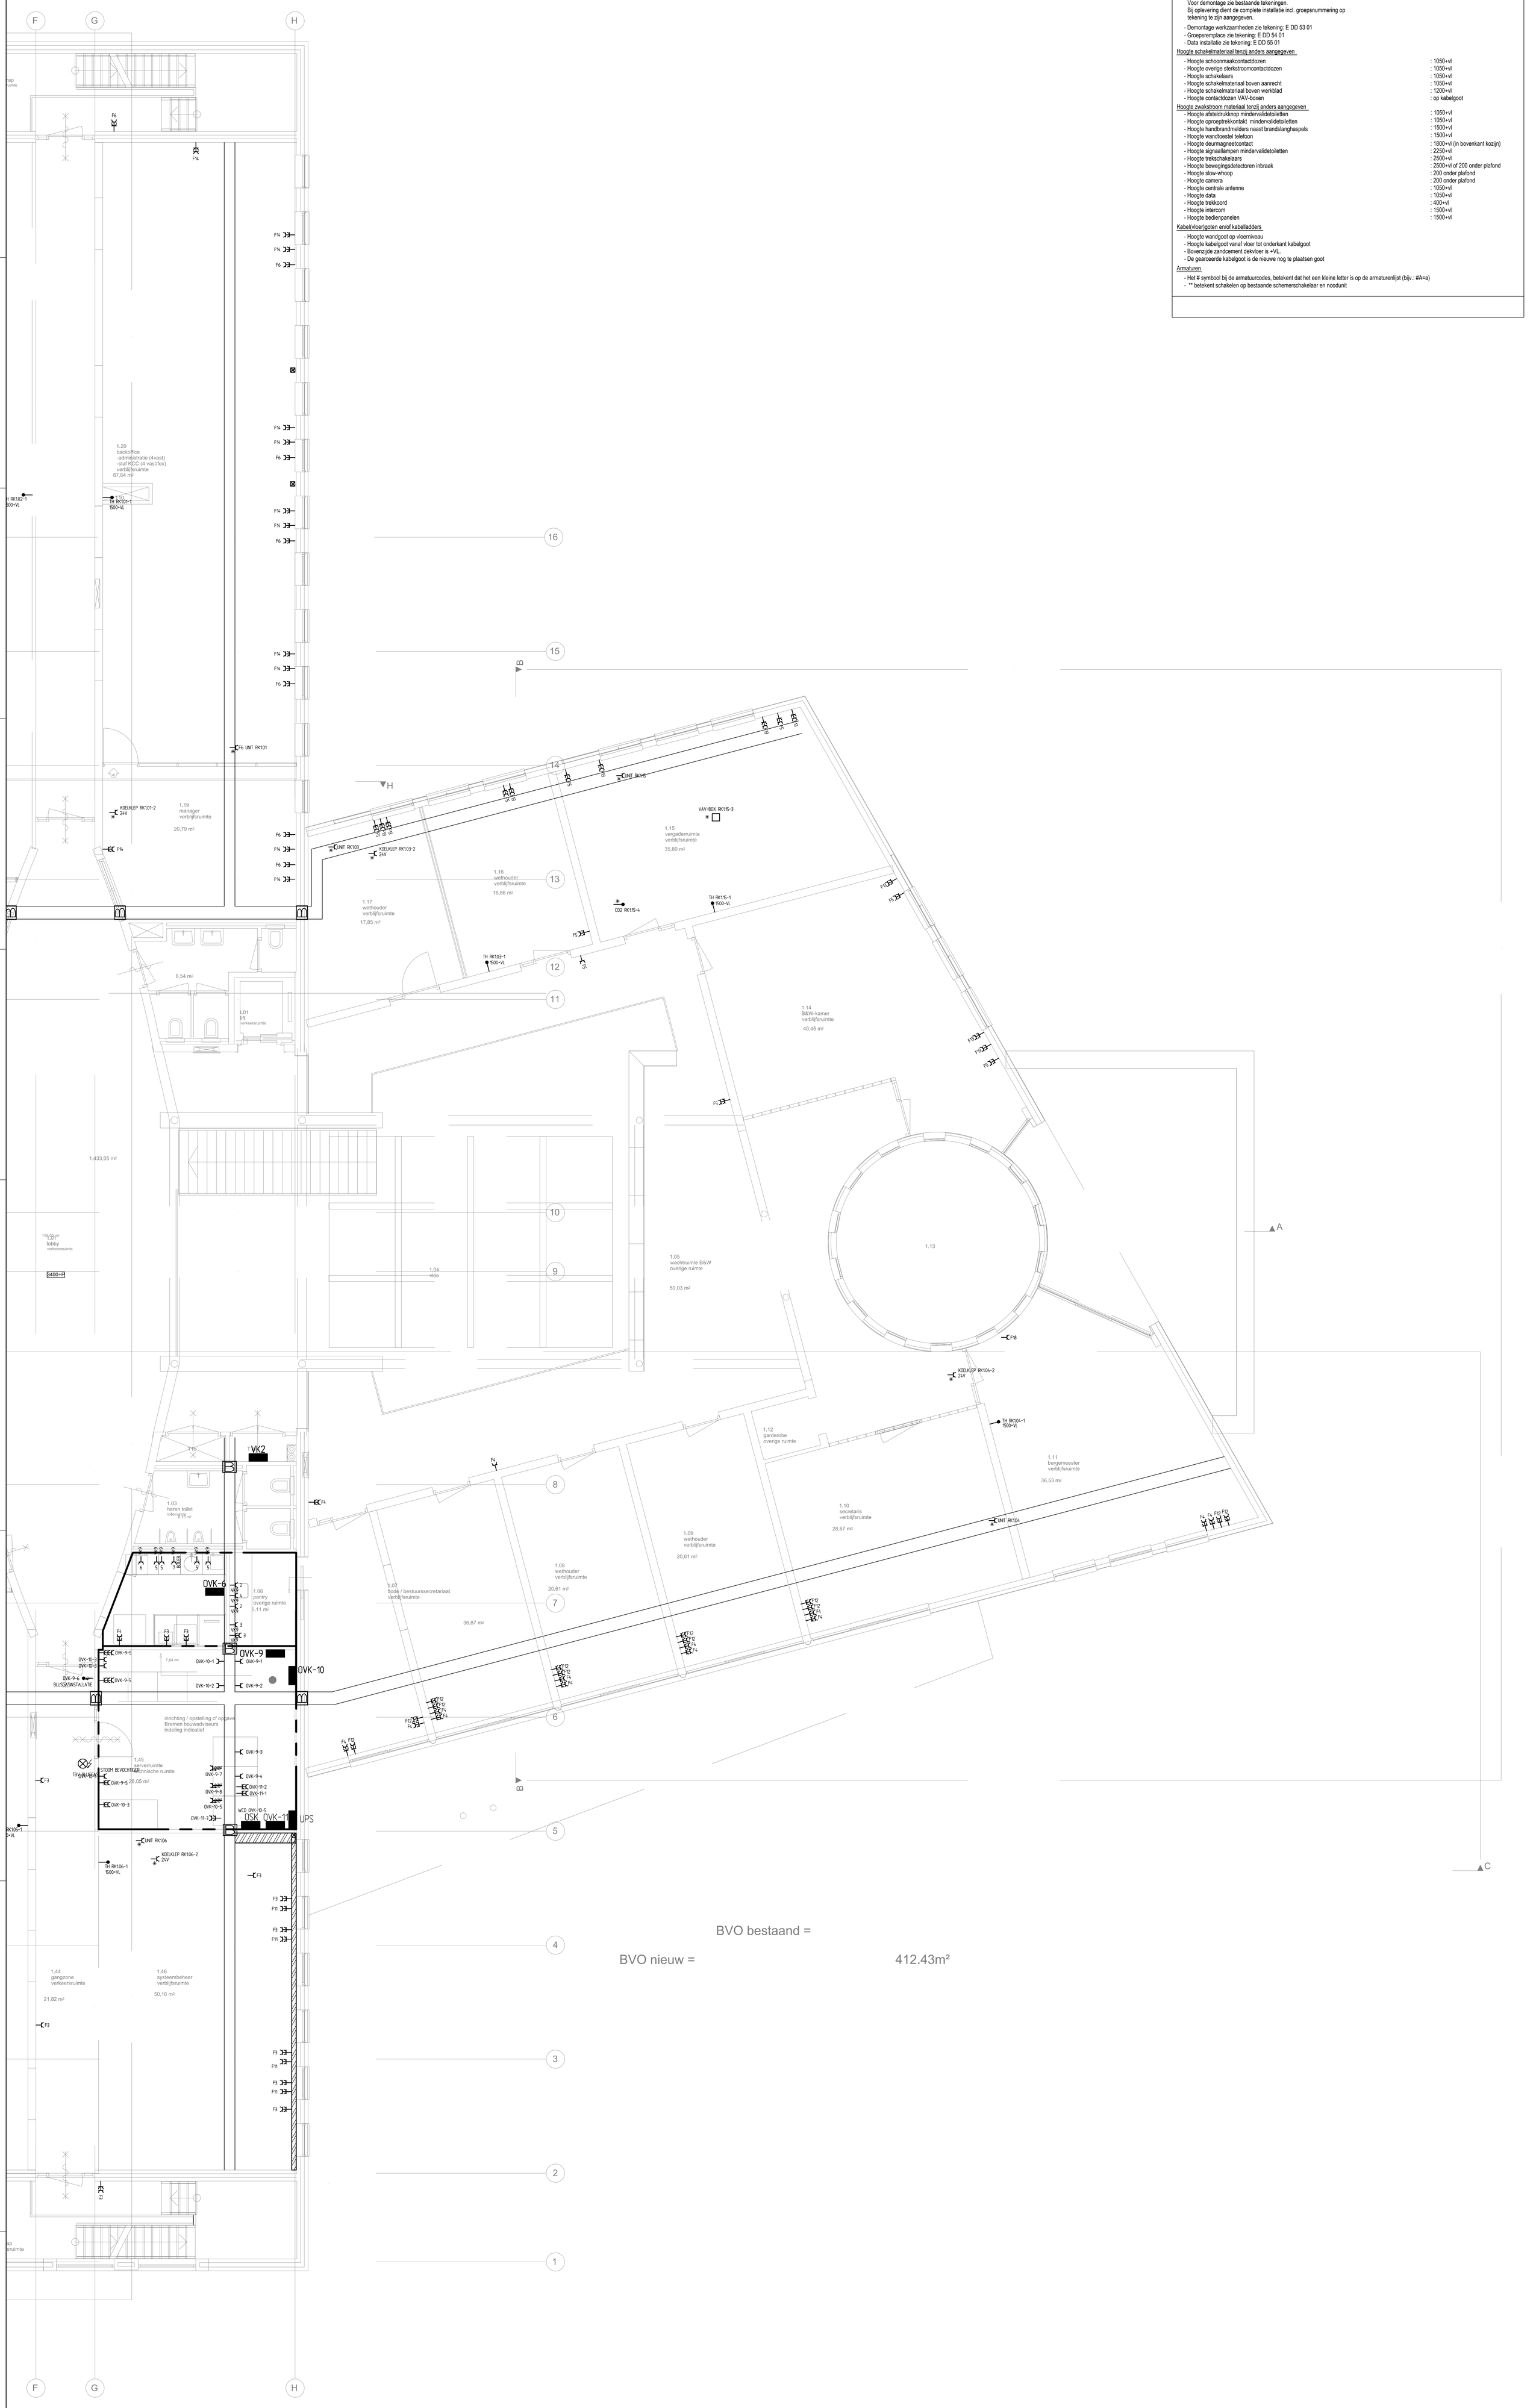

Opmerkingen

Algemeen

- schakelmateriaal in kantoren en dergelijke in de kleur wit (creme)
- Zwakstroom- en sterkstroomaansluitingen mogen niet tezamen onder een gemeenschappelijke afdekplaat worden gemonteerd
- * betekent installatie boven plafond
- Op deze tekening is de nieuwe situatie aangegeven, indien de bestaande situatie niet is aangegeven dient deze gehandhaaft te blijven. Voor demontage zie bestaande tekeningen. Bij oplevering dient de complete installatie incl. groepsnummering op tekening te zijn aangegeven.
- Demontage werkzaamheden zie tekening: E DD 53 01
- Groepsremplace zie tekening: E DD 54 01
- Data installatie zie tekening: E DD 55 01

Hoogte schakelmateriaal tenzij anders aangegeven

- Hoogte schoonmaakcontactdozen	: 1050+vl
- Hoogte overige sterkstroomcontactdozen	: 1050+vl
- Hoogte schakelaars	: 1050+vl
- Hoogte schakelmateriaal boven aanrecht	: 1050+vl
- Hoogte schakelmateriaal boven werkblad	: 1200+vl
- Hoogte contactdozen VAV-boxen	: op kabelgoot

Hoogte zwakstroom materiaal tenzij anders aangegeven

- Hoogte afsteldrukknop mindervalidetoiletten	: 1050+vl
- Hoogte oproeptrekkontakt mindervalidetoiletten	: 1050+vl
- Hoogte handbrandmelders naast brandslanghaspels	: 1500+vl
- Hoogte wandtoestel telefoon	: 1500+vl
- Hoogte deurmagneetcontact	: 1800+vl (in bovenkant kozijn)
- Hoogte signaallampen mindervalidetoiletten	: 2250+vl
- Hoogte trekschakelaars	: 2500+vl
- Hoogte bewegingsdetectoren inbraak	: 2500+vl of 200 onder plafond
- Hoogte slow-whoop	: 200 onder plafond
- Hoogte camera	: 200 onder plafond
- Hoogte centrale antenne	: 1050+vl
- Hoogte data	: 1050+vl
- Hoogte trekkoord	: 400+vl
- Hoogte intercom	: 1500+vl
- Hoogte bedienpanelen	: 1500+vl

Kabel(vloer)goten en/of kabelladders

- Hoogte wandgoot op vloerniveau
- Hoogte kabelgoot vanaf vloer tot onderkant kabelgoot
- Bovenzijde zandcement dekvloer is +VL.
- De gearceerde kabelgoot is de nieuwe nog te plaatsen goot

Armaturen

- Het # symbool bij de armatuurcodes, betekent dat het een kleine letter is op de armaturenlijst (bijv.: #A=a)
- ** betekent schakelen op bestaande schemerschakelaar en noodunit

BVO bestaand =

BVO nieuw = 412.43m²

DETAIL MET VAV-BOX

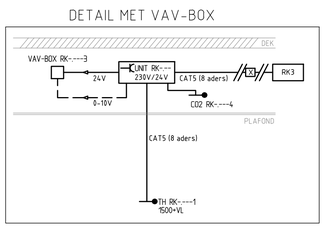

DETAIL MET VAV-BOX

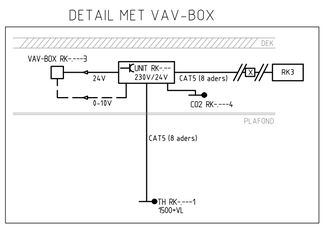

Status : REVISIE	Bouwkundige onderlegger dd : TEK: W04, W05 D.D.: 19-07-2010, 01-07-2010		
Project : VERNIEUWBOUW GEMEENTEHUIS ROERDALEN			
Installatie : KRACHT INSTALLATIE 1E VERDIEPING DEEL B		Nr:	Gewijzigd / Datum
Datum : 07-10-2011	Schaal : 1:50	Gef. : JOG	Gec. : RJA
HOMIJ Technische Installaties bv		www.homij.nl	
		A0+	Projectnr. : 180115
		Tekeningnummer :	E PL 02 01 - B