Omschrijving proj: Gemeente Roerdalen

KOEL KLEPPENLIJST RENSEN

Proj. nr. : 10L382
File nr. :
Datum : 40472

Opgesteld : RJN
Gezien : RJN
Parraaf : .....

OMSCHRIJVING	INSTALL CODE	FLOW kg/s	FLOW m3/h	kVs	dP KLEP kPa	dP circuit KPa	autoriteit	KLEP - MOTOR	Do KLEP (mm)	D0 Kogelkraan (mm)
		0,0	0,00		0,0					
RK 0.01		0,220	0,79	2,5	10,0	12,874	0,4	N2D20	3/4"	40mm (1")
RK 0.02		0,180	0,65	2,5	7,5	15,437	0,3	N2D20	3/4"	32mm (3/4")
RK 0.03		0,187	0,67	2,5	7,3	15,48	0,3	N2D20	3/4"	32mm (3/4")
RK 0.04		0,289	1,04	4,2	6,1	13,631	0,3	N2D25	1"	40mm (1")
RK 0.05		0,220	0,79	2,5	10,0	12,854	0,4	N2D20	3/4"	32mm (3/4")
RK 0.06		0,103	0,37	1,4	7,5	12	0,4	N2D15	1/2"	25mm (1/2")
RK 0.07		0,156	0,56	2,5	5,0	12	0,3	N2D20	3/4"	32mm (3/4")
RK 0.08		0,103	0,37	1,4	7,5	12	0,4	N2D15	1/2"	25mm (1/2")
RK 1.01		0,297	1,07	4,2	6,5	14,613	0,3	N2D25	1"	40mm (1")
RK 1.02		0,437	1,57	5,8	7,4	14,953	0,3	N2D32	5/4"	40mm (1")
RK 1.03		0,270	0,97	4,2	5,4	17,5	0,2	N2D25	1"	40mm (1")
RK 1.04		0,343	1,23	4,2	8,0	16,484	0,3	N2D25	1"	1 1/2"
RK 1.05		0,223	0,80	4,2	3,7	14,353	0,2	N2D25	1"	40mm (1")
RK 1.06		0,137	0,49	2,5	3,9	13,559	0,2	N2D20	3/4"	32mm (3/4")
RK 1.07		0,357	1,29	5,8	4,9	14,787	0,2	N2D32	5/4"	5/4"
RK 1.08		0,172	0,62	2,5	6,1	12,637	0,3	N2D20	3/4"	32mm (3/4")
RK 1.09		0,172	0,62	2,5	6,1	12,637	0,3	N2D20	3/4"	32mm (3/4")
RK 1.10		0,430	1,55	5,8	7,1	15,25	0,3	N2D32	5/4"	5/4"
RK 1.11		0,430	1,55	5,8	7,1	15,533	0,3	N2D32	5/4"	5/4"

KOELING

3 weg regelkleppen:
K01 afsluiter: VXF2165 (DN65 PN6) aandrijving SQX62
K02 afsluiter: VXG44.15-25 (DN15 PN16) aandrijving SQX65
K03 afsluiter: VXG44.15-16 1 ALG153 (DN15 PN6) aandrijving SQS65
K04 afsluiter: VXF2165 (DN65 PN6) aandrijving SQX62
K05 afsluiter: VXG44.25 10 1 ALG 253 (DN25 PN16) aandrijving SQS65

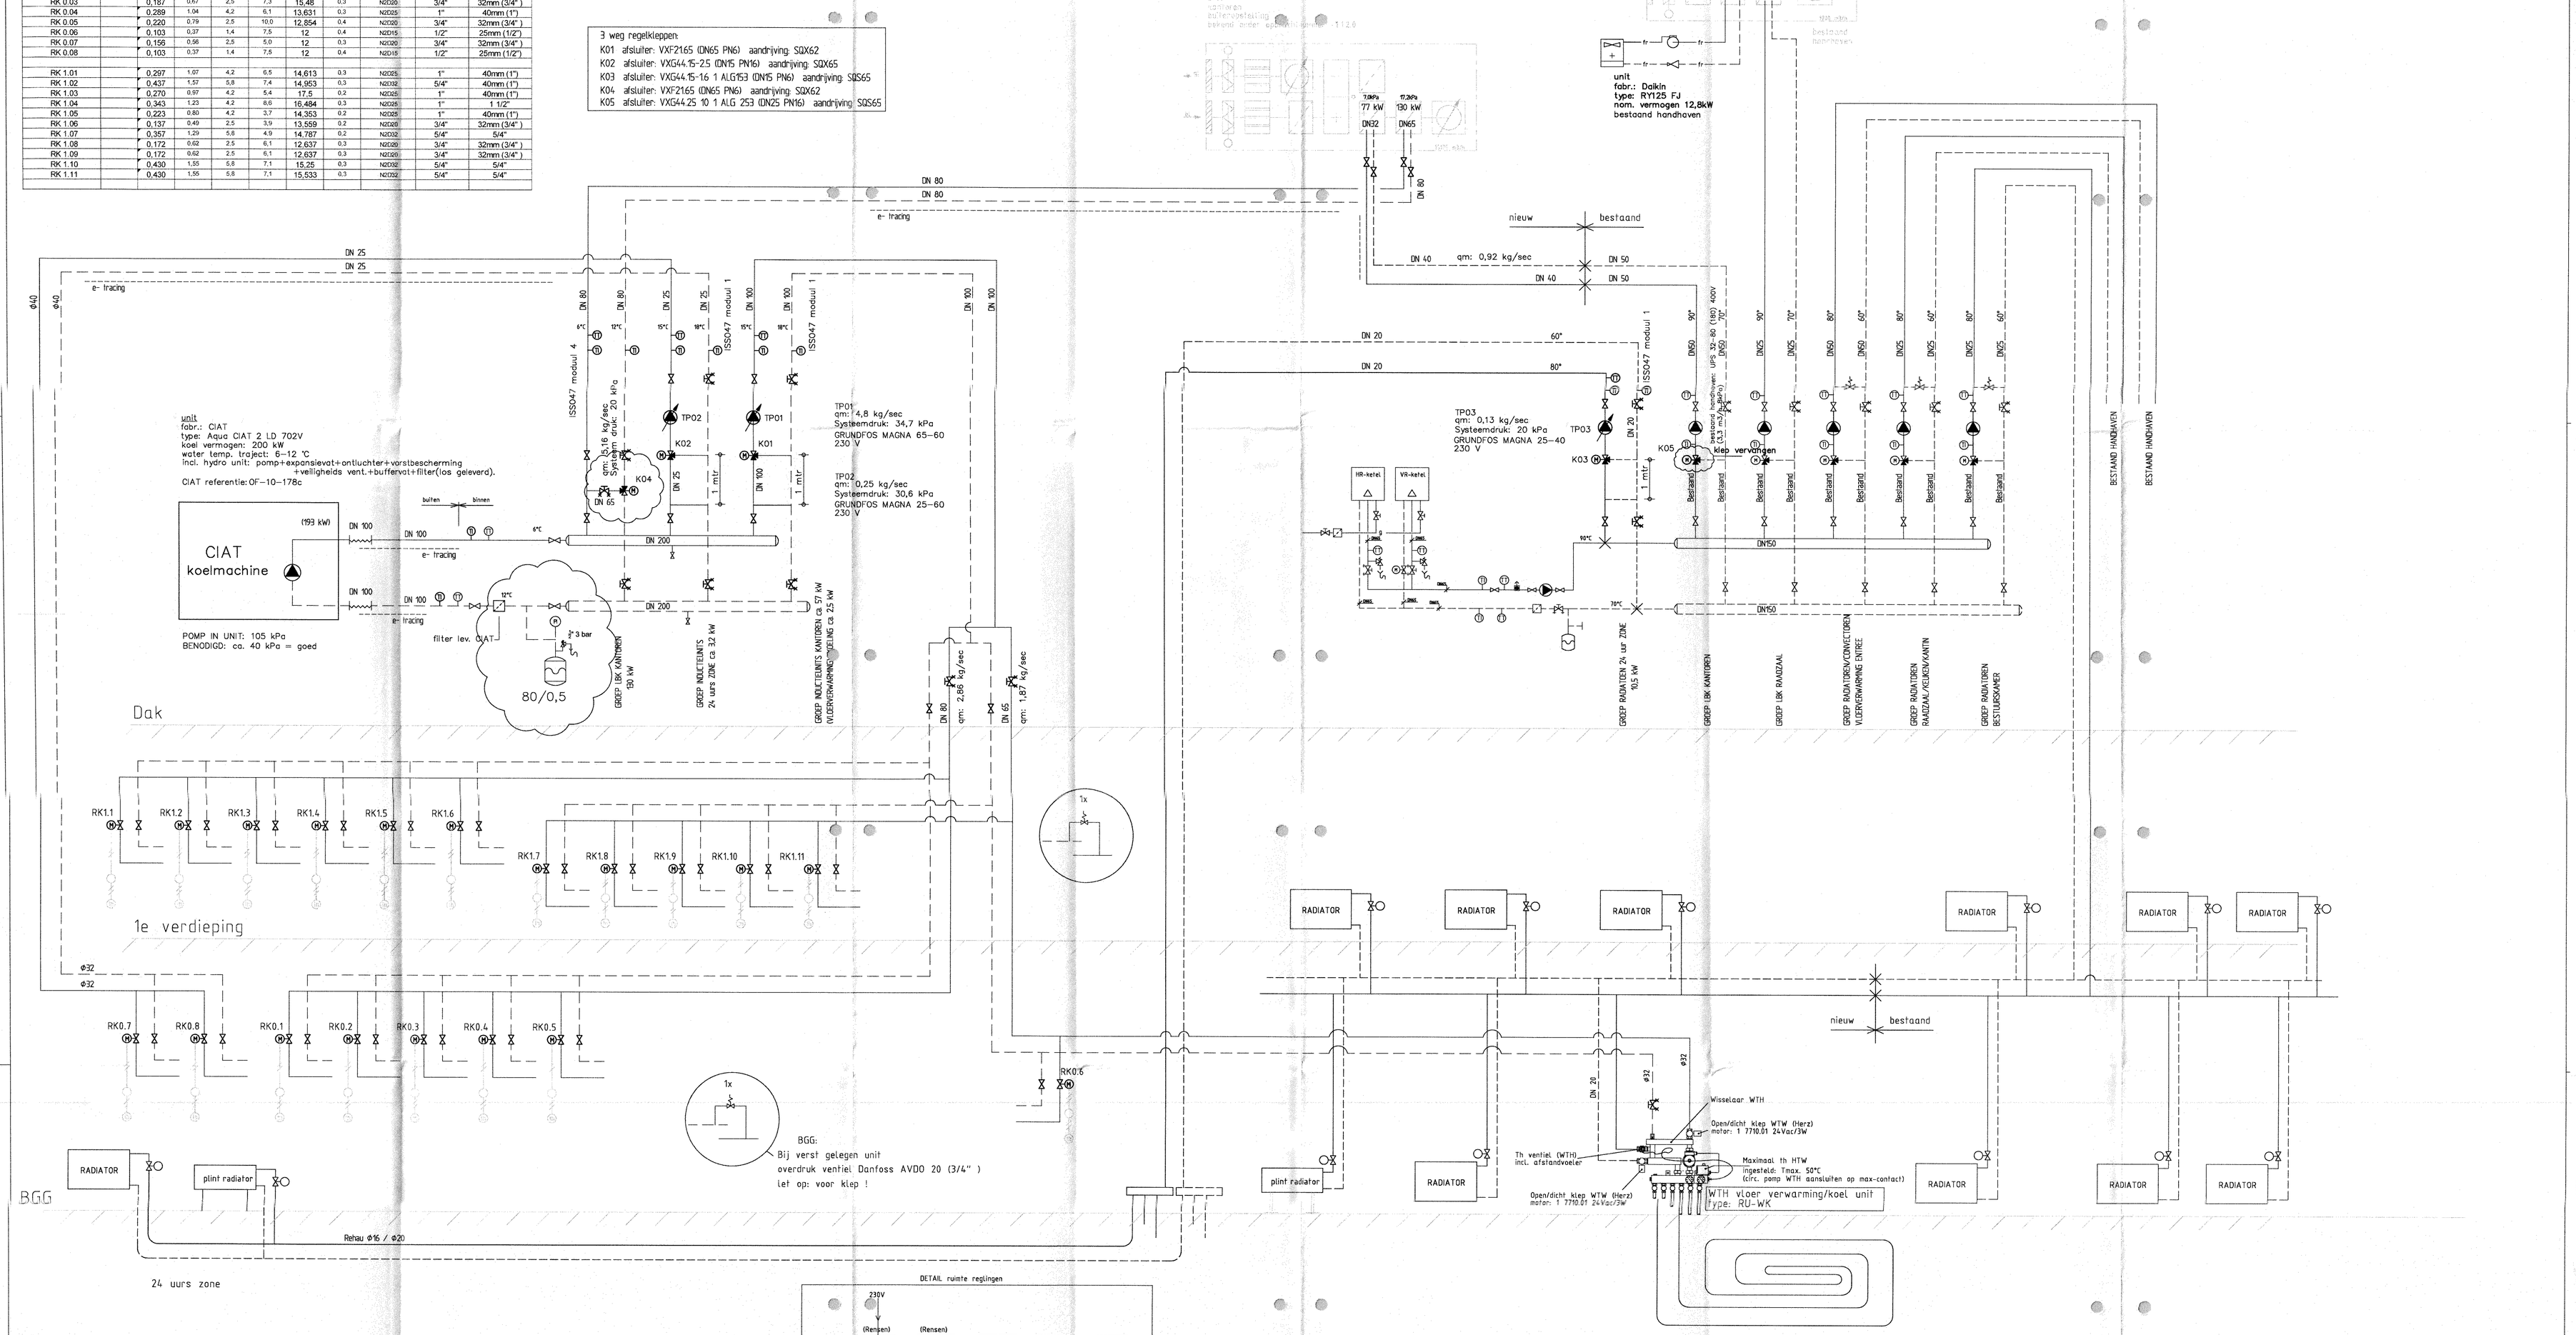

Status :	REVISIE	Bouwkundige onderlegger dd : n.v.t.
Project :	Vernieuwbouw Gemeentehuis Roerdalen	
Installatie :	Principe schema CV en GKW	
Datum : 07-07-2011	Schaal : n.v.t.	Gef. : L.D. Gec. : F.V.

Nr.	Gewijzigd	Datum

www.homij.nl

HOMIJ Technische Installaties bv

Projectnr. 18 0 115

Tekeningnummer : P – 02