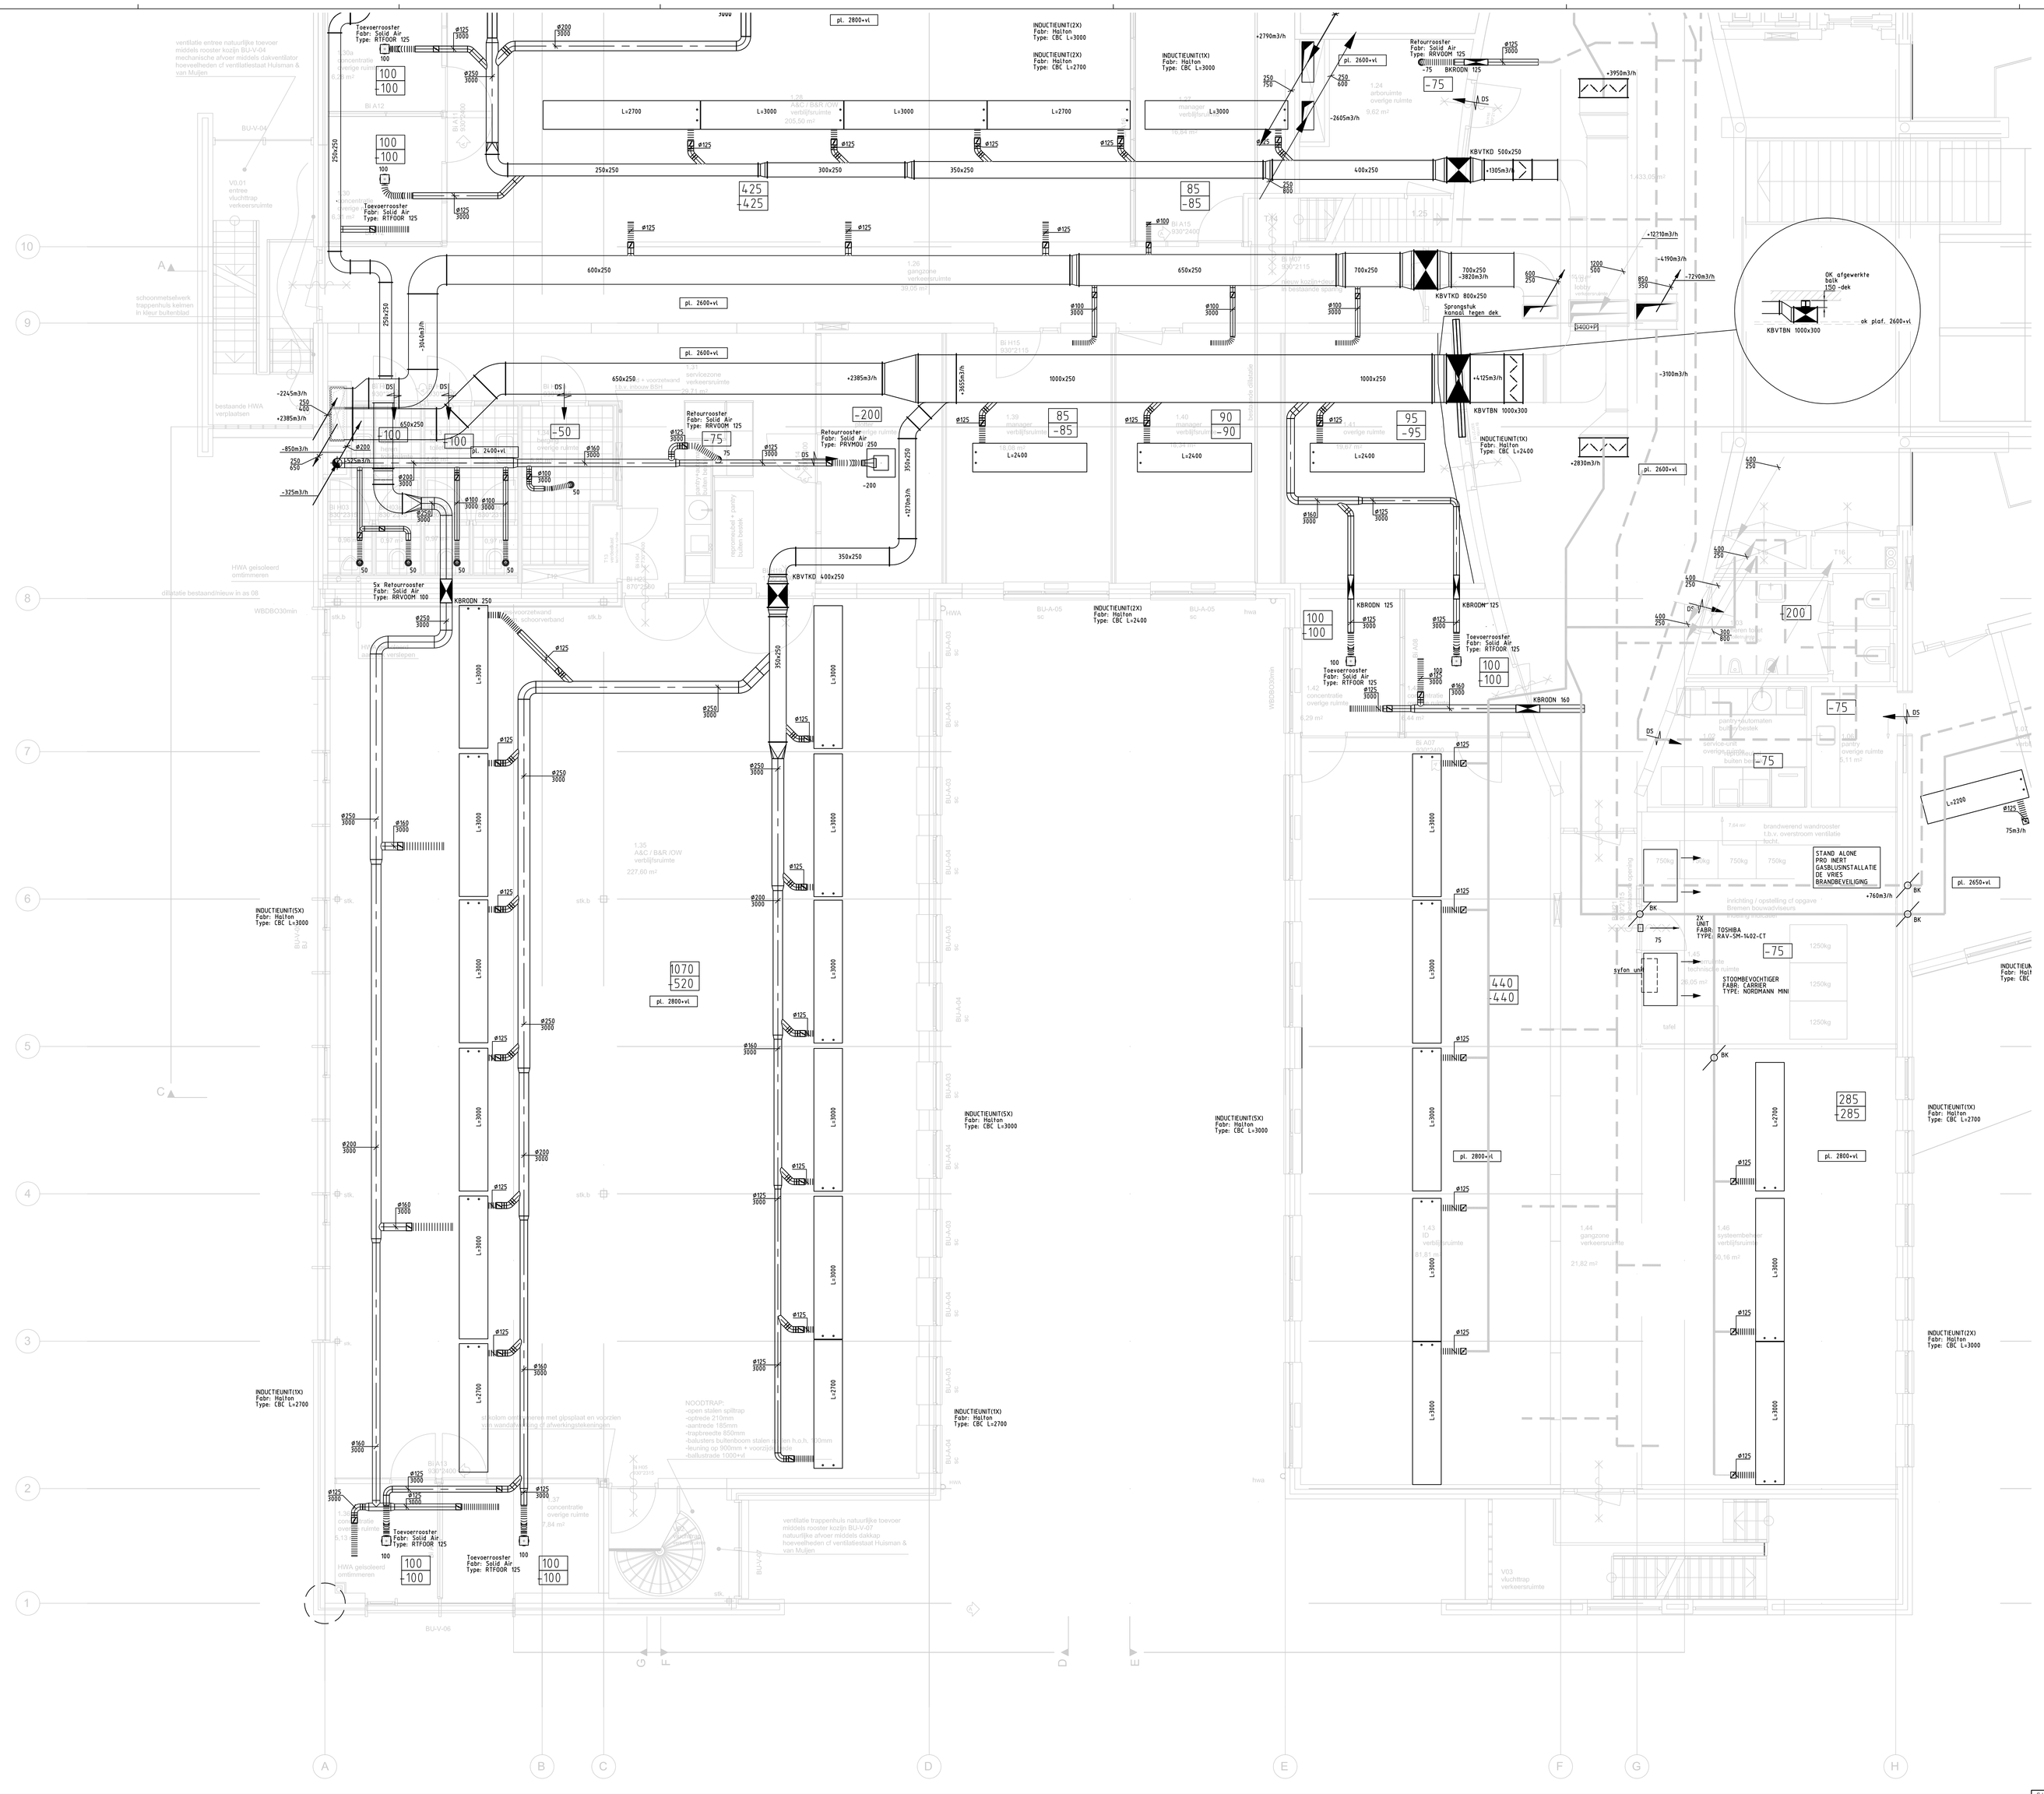

OPMERKING: - VOOR RENVOOI ZIE TEK. REN-01

ALLE REGELKLEPPEN IN DE NIEUWE TOEVOERKANALEN, AFTAKKINGEN INDUCTIEUNITS EN ROOSTERS VOORZIEN VAN CONSTANT VOLUMEREGELAAR. (LEVERING HOMIJ, FABR: TROX TYPE: VFL)

ALLE REGELKLEPPEN IN DE RETOURKANALEN VOORZIEN VAN HANDREGELKLEPPEN (LEVERING ABIP)

HOOFDTRANSPORTKANALEN MONTEREN TEGEN OK DEK.

Status :	REVISIE	Bouwkundige onderlegger dd : DATUM: W04: 19-07-2010, W05: 01-07-2010
Project :	Vernieuwbouw Gemeentehuis Roerdalen	
Installatie	Luchttechnische installaties DEEL B - Verdieping	
Datum : 07-07-2011	Schaal : 1:50	Get. : C.K. Gec. : F.V.

Nr.	Gewijzigd	Datum

www.homij.nl

Technische Installaties bv

Projectnr : 18 0 115

Tekeningnummer : LU01-B

A 0

N:\KWI\PROJECTEN\18 0 115 - GEMEENTEHUIS ROERDALEN E-K-W\U - TEKENINGEN\W-INSTALLATIES\3
REVISIELUIDING