



**Gebruikers / onderdelen**

- Gezamenlijk / gangzone
- Ronduit
- SAKS
- SKOA
- Sport / Gemeente Alkmaar

Adres: Damakker 1, 3, 5, 7, 1822 RP Alkmaar


nieuwbouw SOED Vroonermeer

REVISIE  
datum: 09-02-2024  
schaal: 1:100

**1429 RV 11**

begane grond - overzicht

**FRENCKEN | SCHOLL**  
ARCHITECTEN  
Petrus Regoutplein 1F01-6211 XX Maastricht - T: 043.350.29.40 - www.frenckenscholl.nl

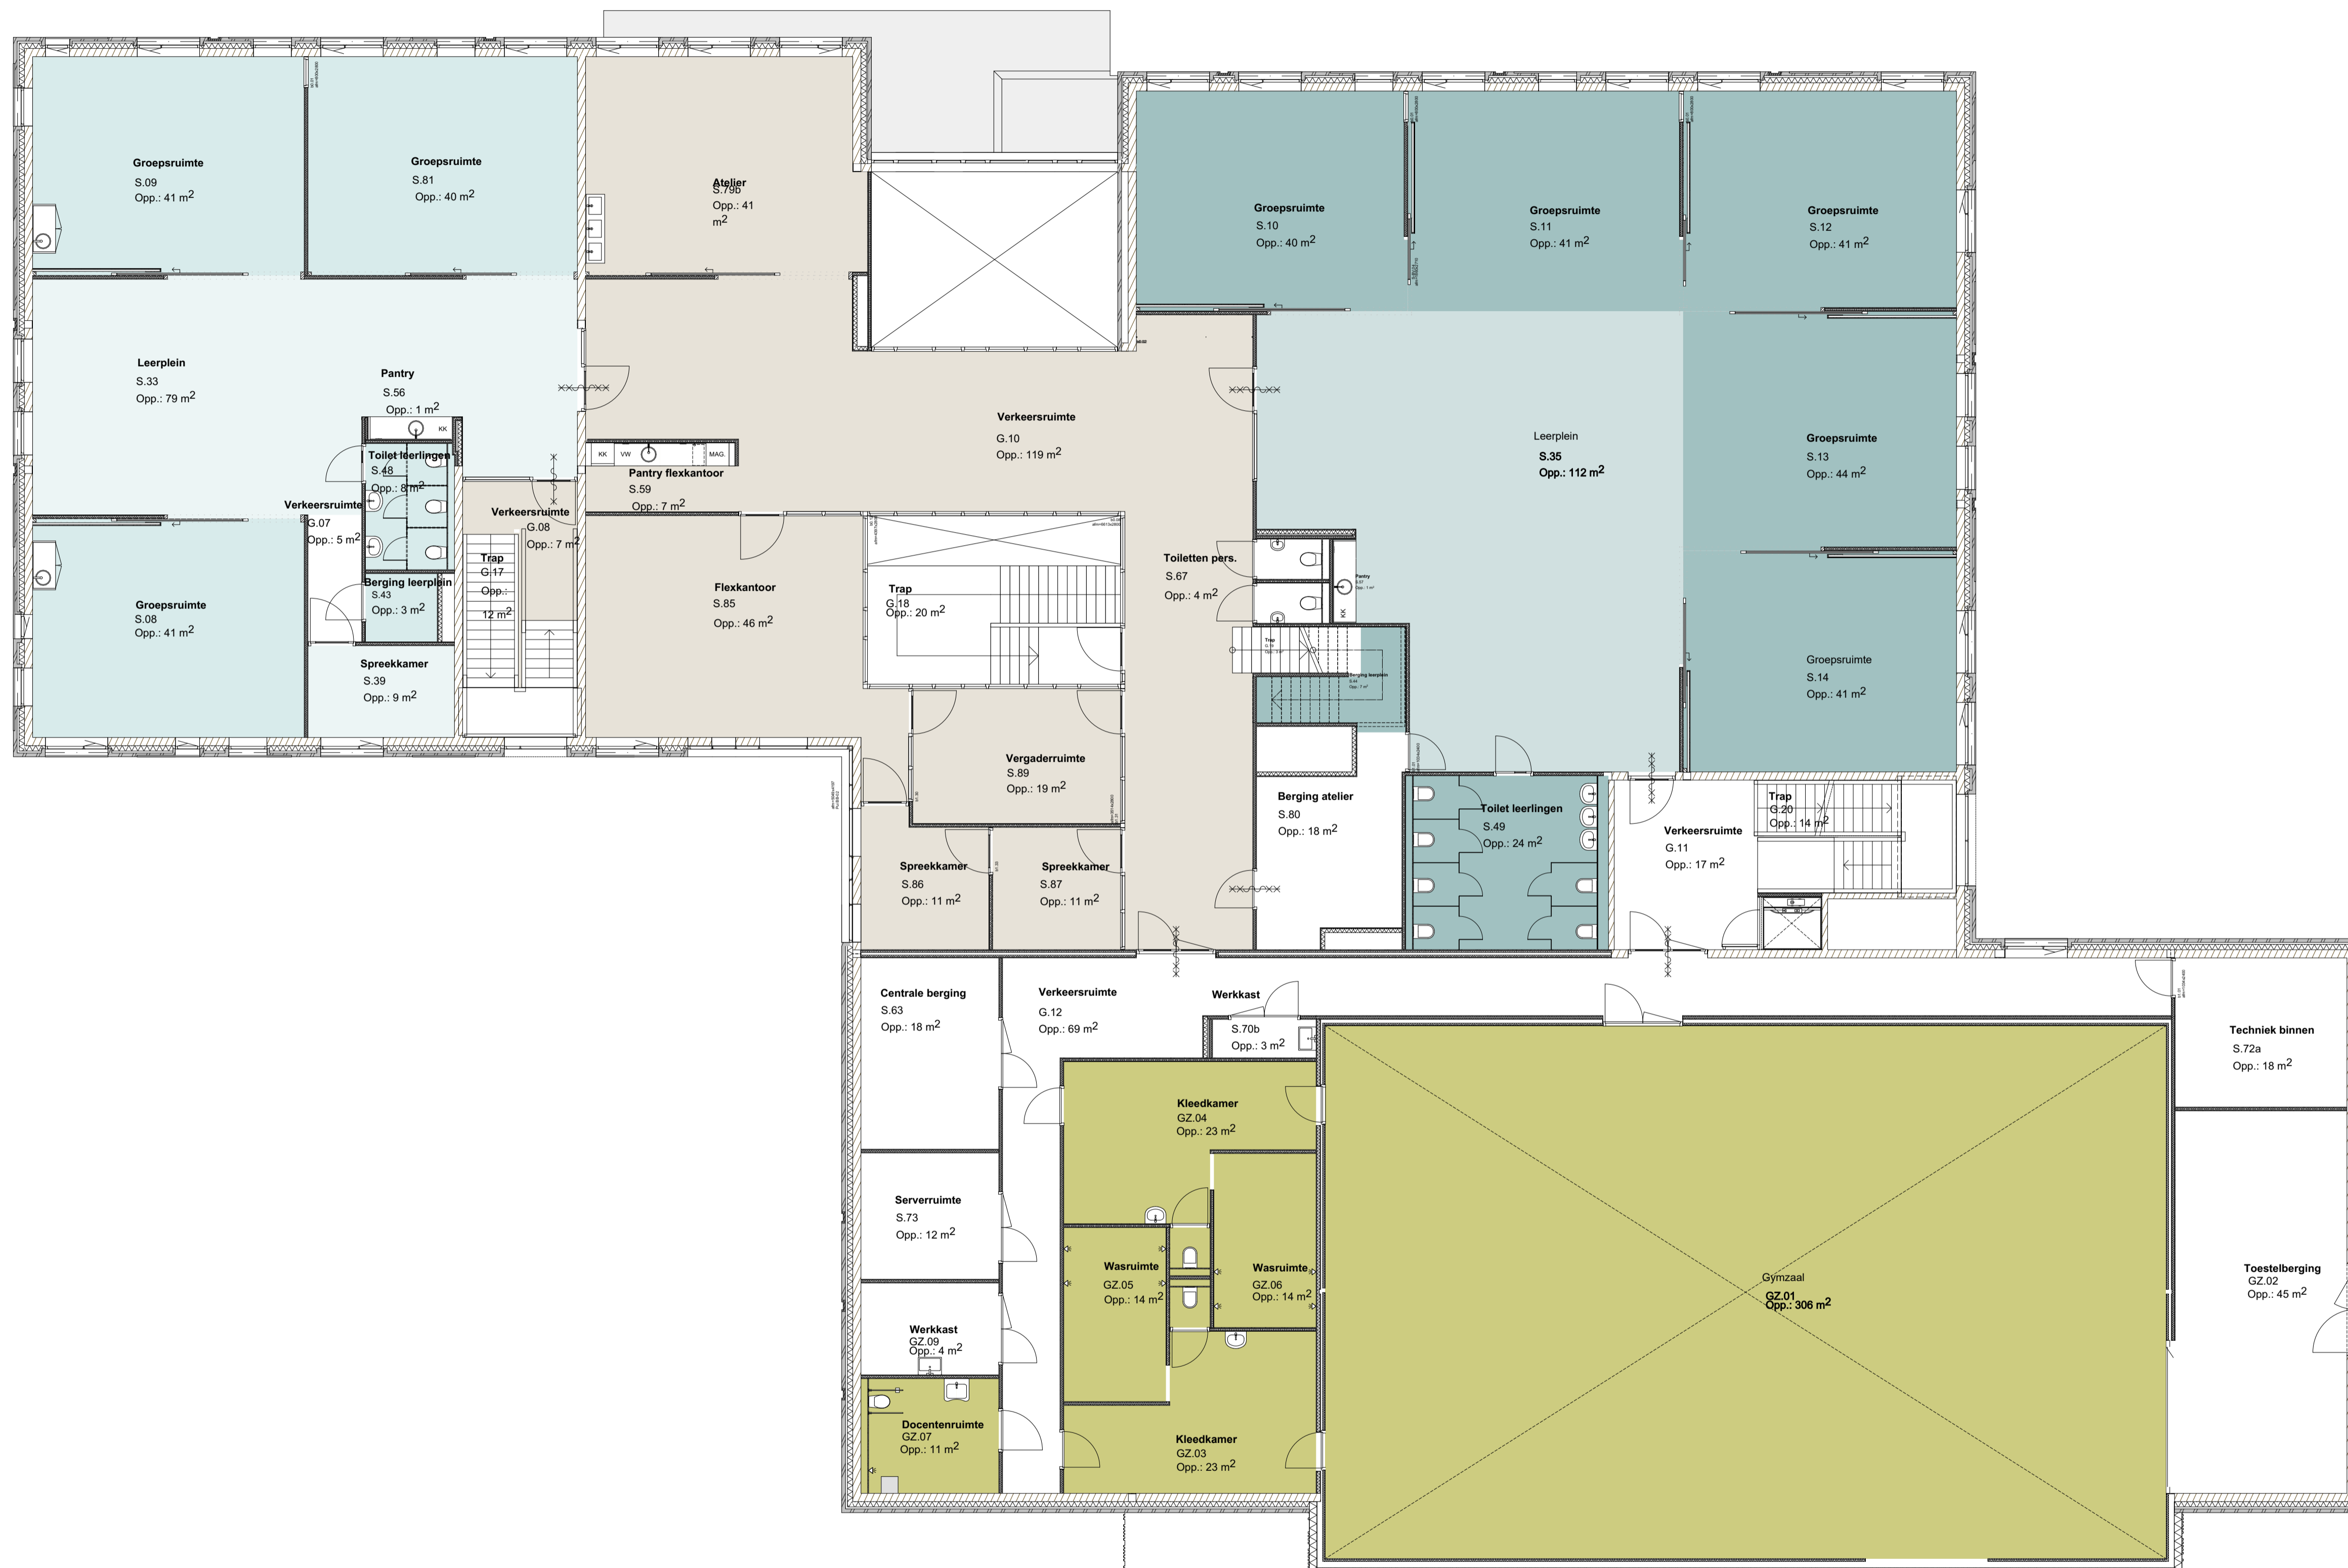

Gebruikers / onderdelen	
	Gezamenlijk / gangzone
	Ronduit
	SAKS
	SKOA
	Sport / Gemeente Alkmaar


Adres: Damakker 1, 3, 5, 7, 1822 RP Alkmaar

nieuwbouw SOED Vroonermeer

REVISIE  
datum: 09-02-2024  
schaal: 1:100

1429 RV 12

1e verdieping - overzicht

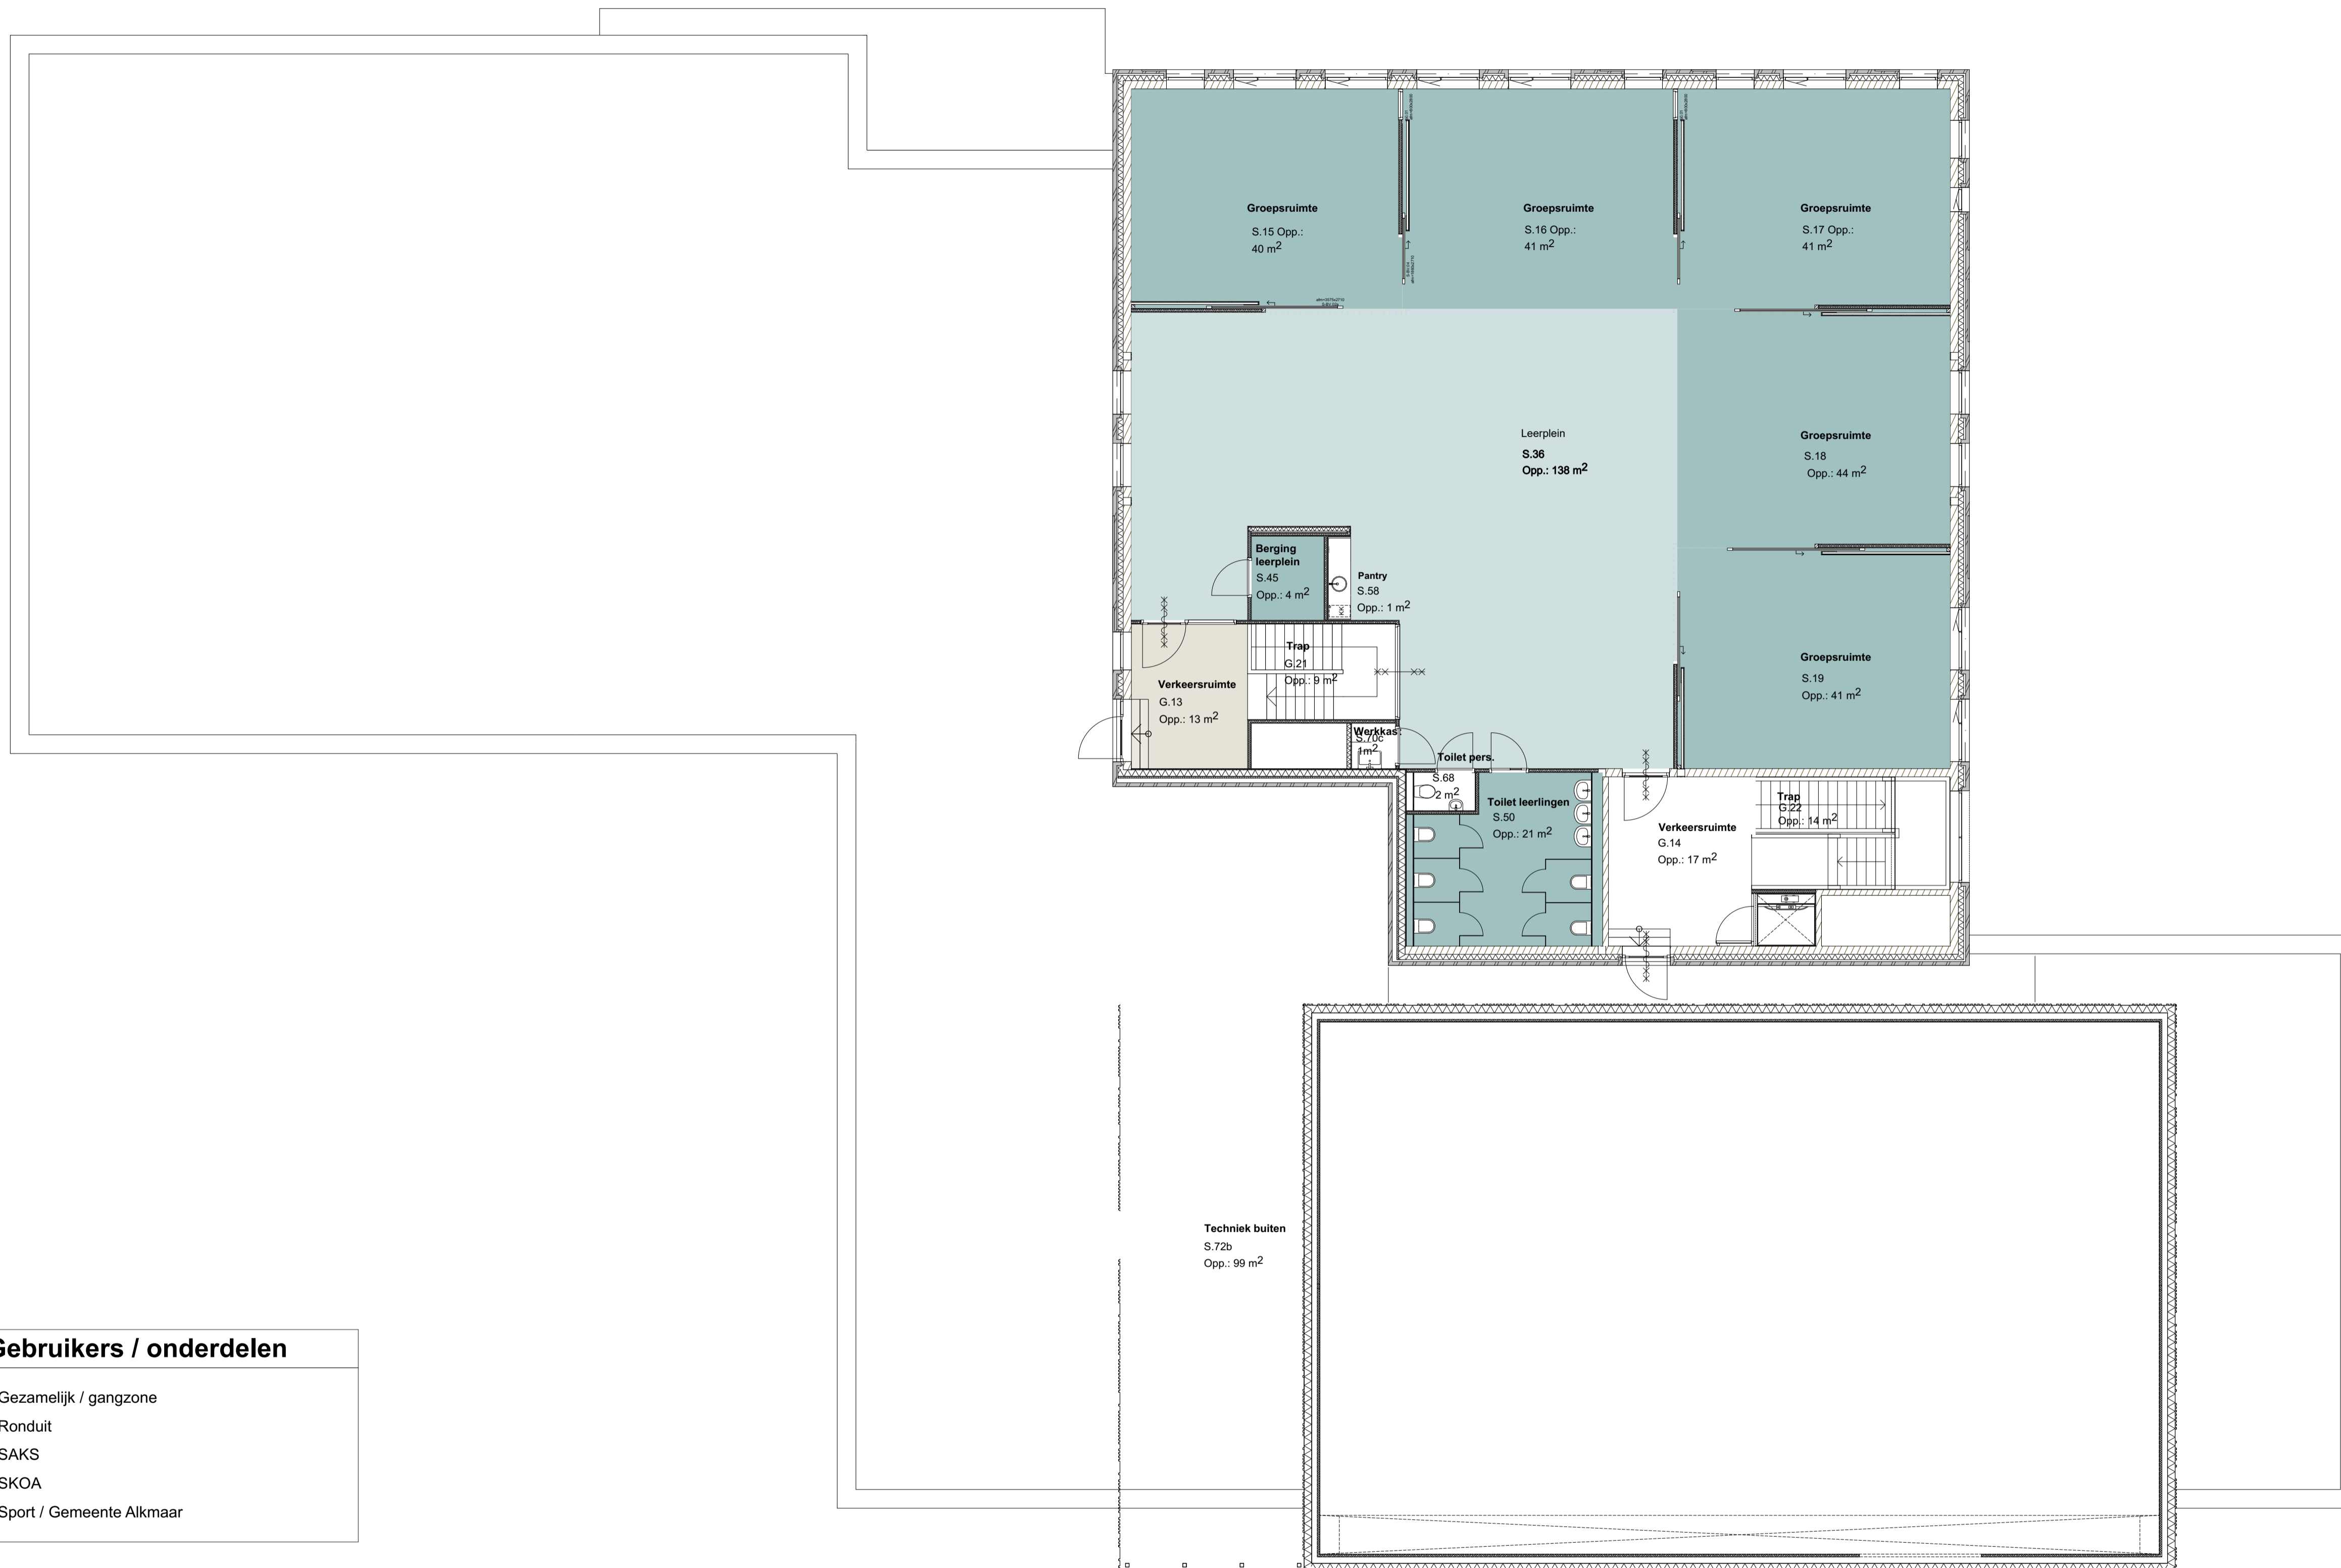

Adres: Damakker 1, 3, 5, 7, 1822 RP Alkmaar

nieuwbouw SOED Vroonermeer

REVISIE  
 datum: 09-02-2024  
 schaal: 1:100

1429 RV 13

2e verdieping - overzicht

**FRENCKEN | SCHOLL**  
 A R C H I T E C T E N  
 Petrus Regoutplein 1F01-6211 XX Maastricht - T: 043.350 29 40 - www.frenckenscholl.nl