






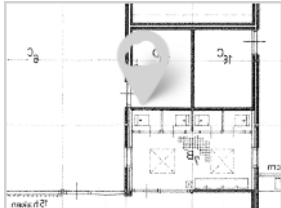



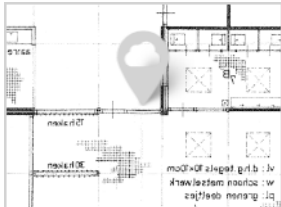




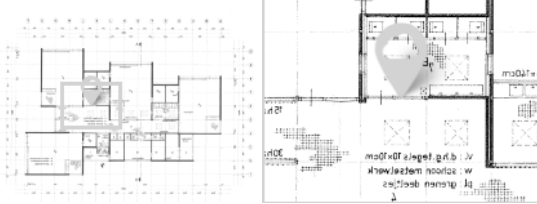
Formulieren/snags op tekening


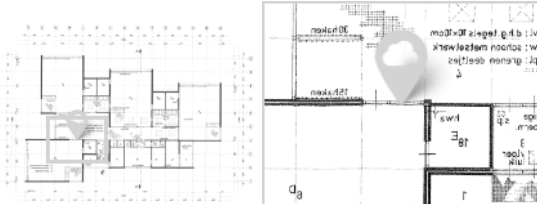

Groep	Formulieren/snags
Niet gegroepeerde formulieren/snags	509, 510, 511, 512, 513, 514, 515, 516, 517, 518, 519, 520, 521, 522, 523, 524, 525, 526, 527, 528, 529, 530, 531, 532, 533, 534, 535, 536, 537, 538, 539, 540, 541, 542




<p>509</p> 	  
<p>Uit te voeren werkzaamheden</p>	<p>Espagnolet nieuwe gemonteerd</p>
<p>Aanvullende opmerkingen</p>	<p>Espagnolet slot kapot nieuwe besteld op verzoek van Nick via Geoffrey</p>
	




<p>510</p> 	  
<p>Uit te voeren werkzaamheden</p>	<p>Ok</p>



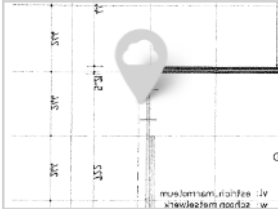


<p>511</p> 	  
<p>Uit te voeren werkzaamheden</p>	<p>Ok</p>



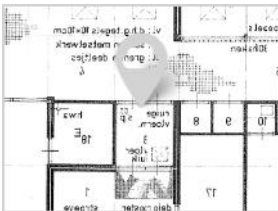

<p>512</p> 		
<p>Uit te voeren werkzaamheden</p>	<p>Ok</p>	


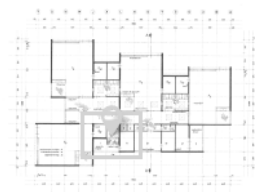
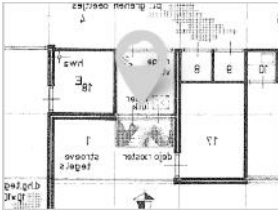

<p>513</p> 		
<p>Uit te voeren werkzaamheden</p>	<p>Ok</p>	



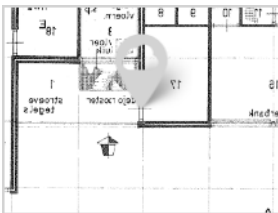

<p>514</p> 		
<p>Uit te voeren werkzaamheden</p>	<p>Ok</p>	



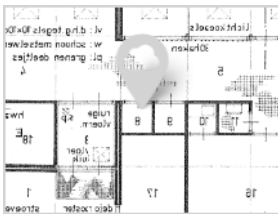

<p>515</p> 		
<p>Uit te voeren werkzaamheden</p>	<p>Ok</p>	



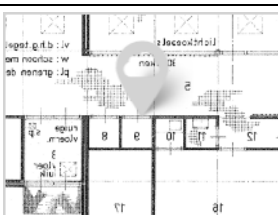

<p>516</p> 	 	
<p>Uit te voeren werkzaamheden</p>	<p>Nieuwe espagnolet erop gemonteerd</p>	
<p>Aanvullende opmerkingen</p>	<p>Espagnolet slot kapot nieuwe besteld op verzoek van Nick via Geoffrey</p>	
		





<p>517</p> 	 	
<p>Uit te voeren werkzaamheden</p>	<p>Ok</p>	



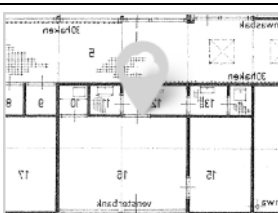

<p>518</p> 	 	
<p>Uit te voeren werkzaamheden</p>	<p>Ok</p>	





<p>519</p> 	 	
<p>Uit te voeren werkzaamheden</p>	<p>Ok</p>	





<p>520</p> 	 	
<p>Uit te voeren werkzaamheden</p>	<p>Ok</p>	





<p>521</p> 	 	
<p>Uit te voeren werkzaamheden</p>	<p>Ok</p>	


<p>522</p> 	 	
<p>Uit te voeren werkzaamheden</p>	<p>Ok</p>	



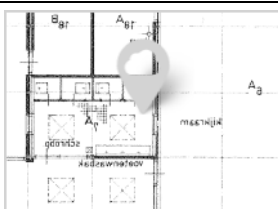

<p>523</p> 	 	
<p>Uit te voeren werkzaamheden</p>	<p>Ok</p>	




<p>524</p> 	 	
<p>Uit te voeren werkzaamheden</p>	<p>Ok</p>	


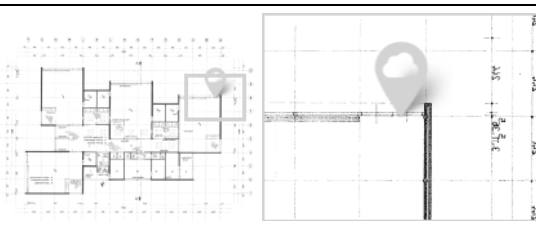

<p>525</p> 	 	
<p>Uit te voeren werkzaamheden</p>	<p>Ok</p>	


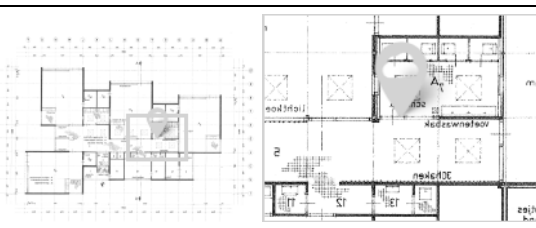

<p>526</p> 	 	
<p>Uit te voeren werkzaamheden</p>	<p>Ok</p>	


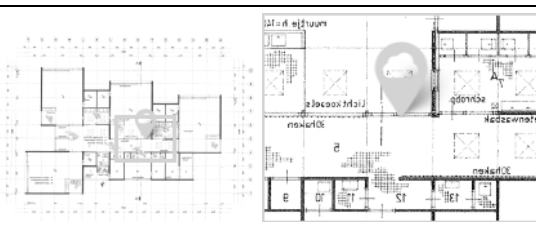

<p>527</p> 	 	
<p>Uit te voeren werkzaamheden</p>	<p>Ok</p>	



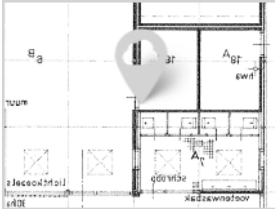

<p>528</p> 	 	
<p>Uit te voeren werkzaamheden</p>	<p>Ok</p>	



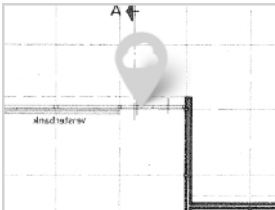

<p>529</p> 		
<p>Uit te voeren werkzaamheden</p>	<p>Ok</p>	
		



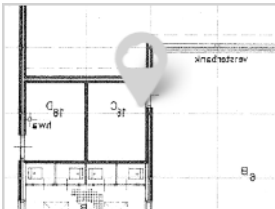

<p>530</p> 		
<p>Uit te voeren werkzaamheden</p>	<p>Ok</p>	



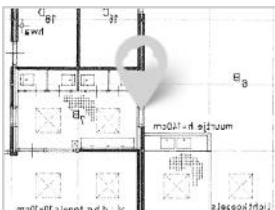

<p>531</p> 		
<p>Uit te voeren werkzaamheden</p>	<p>Ok</p>	



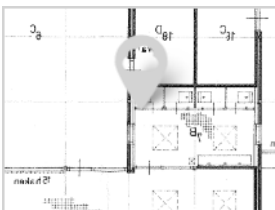

<p>532</p> 		
<p>Uit te voeren werkzaamheden</p>	<p>Ok</p>	



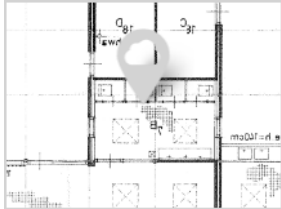

<p>533</p> 	 	
<p>Uit te voeren werkzaamheden</p>	<p>Ok</p>	





<p>534</p> 	 	
<p>Uit te voeren werkzaamheden</p>	<p>Ok</p>	



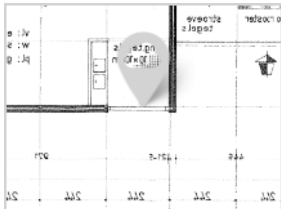

<p>535</p> 	 	
<p>Uit te voeren werkzaamheden</p>	<p>Ok</p>	



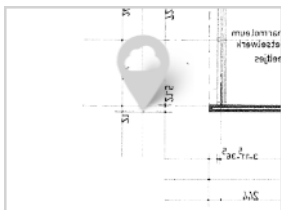

<p>536</p> 	 	
<p>Uit te voeren werkzaamheden</p>	<p>Ok</p>	



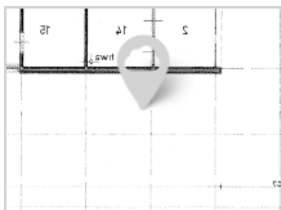

<p>537</p> 	 	
<p>Uit te voeren werkzaamheden</p>	<p>Ok</p>	

<p>538</p> 	 	
<p>Uit te voeren werkzaamheden</p>	<p>Ok</p>	

